




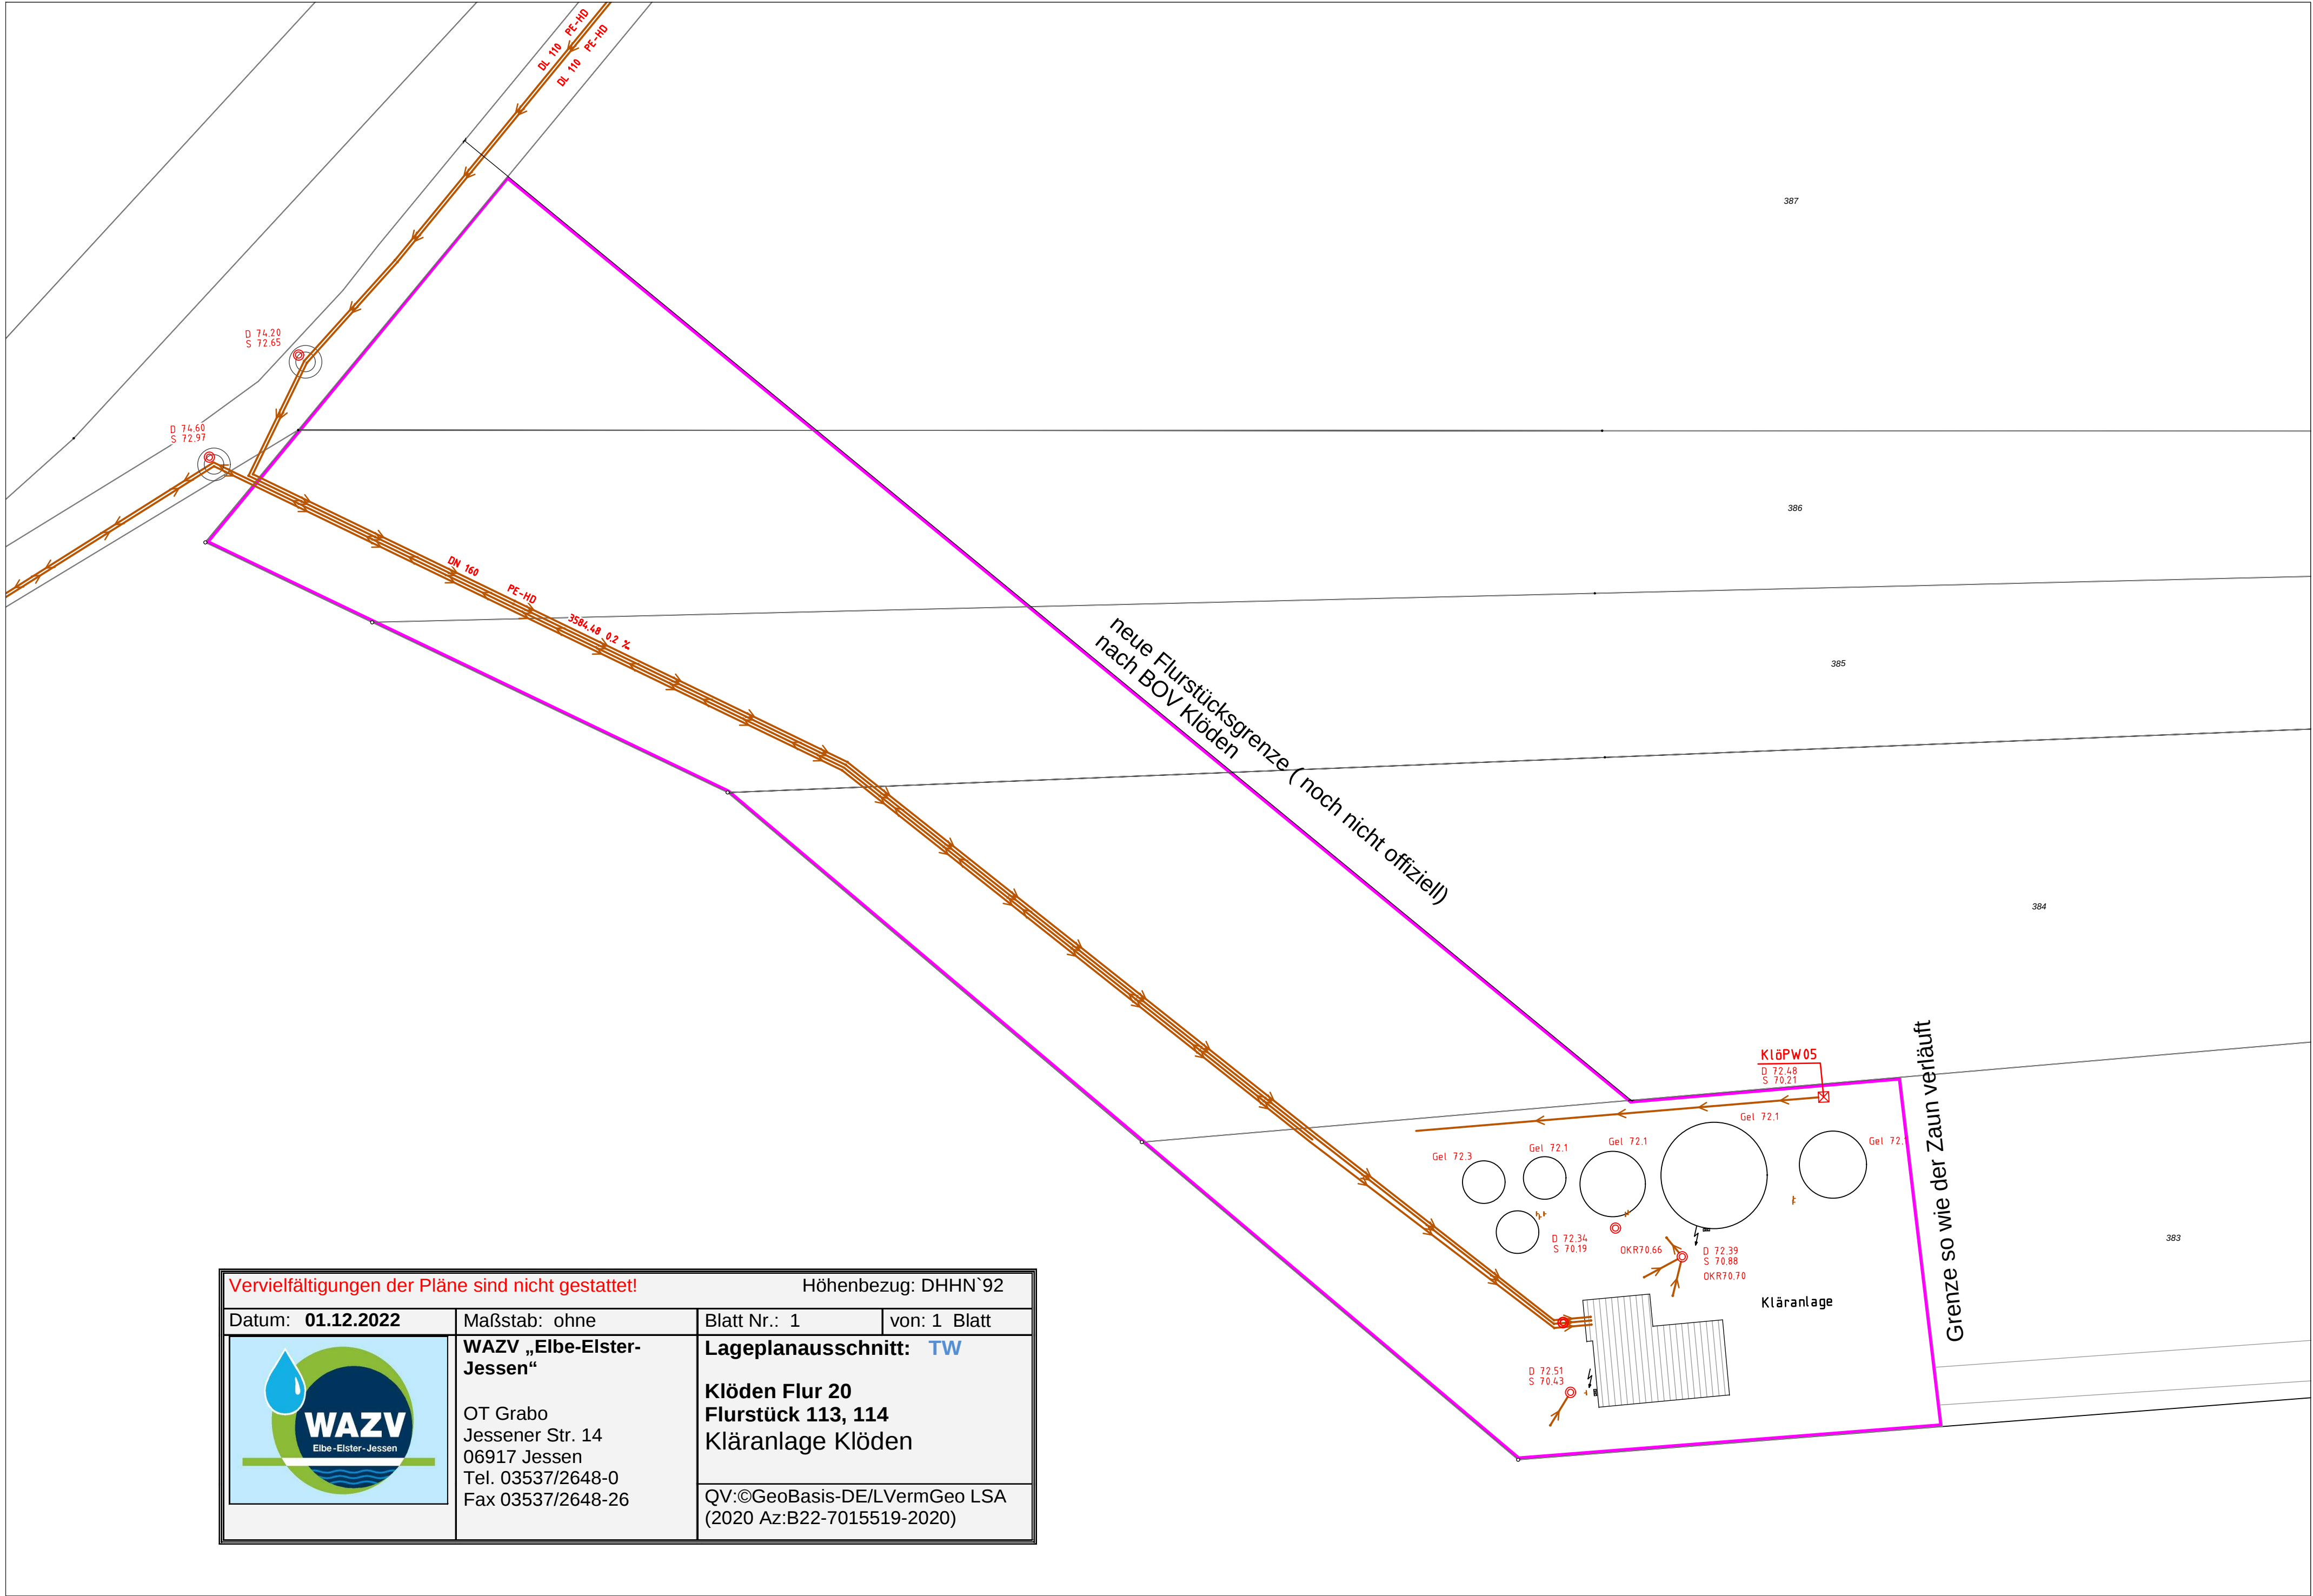

Vervielfältigungen der Pläne sind nicht gestattet!			Höhenbezug: DHHN'92		
Datum: 01.12.2022		Maßstab: ohne		Blatt Nr.: 1	von: 1 Blatt
		WAZV „Elbe-Elster-Jessen“			
		OT Grabo Jessener Str. 14 06917 Jessen Tel. 03537/2648-0 Fax 03537/2648-26			
		Lageplanausschnitt: TW			
		Klöden Flur 20 Flurstück 113, 114 Kläranlage Klöden			
		QV:©GeoBasis-DE/LVermGeo LSA (2020 Az:B22-7015519-2020)			

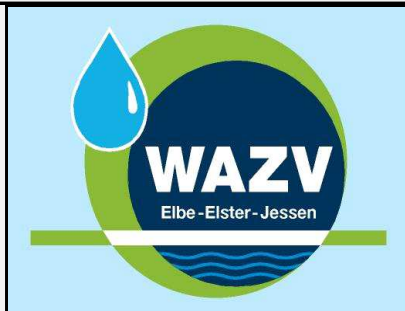

Neubestand vor Korrektur

 


Neubestand nach Korrektur

BOV Klöden WB4017

Anlage zur Zustimmung nach
§ 34 FlurbG vom 17.05.2023

ON 665

Maßstab 1:1500

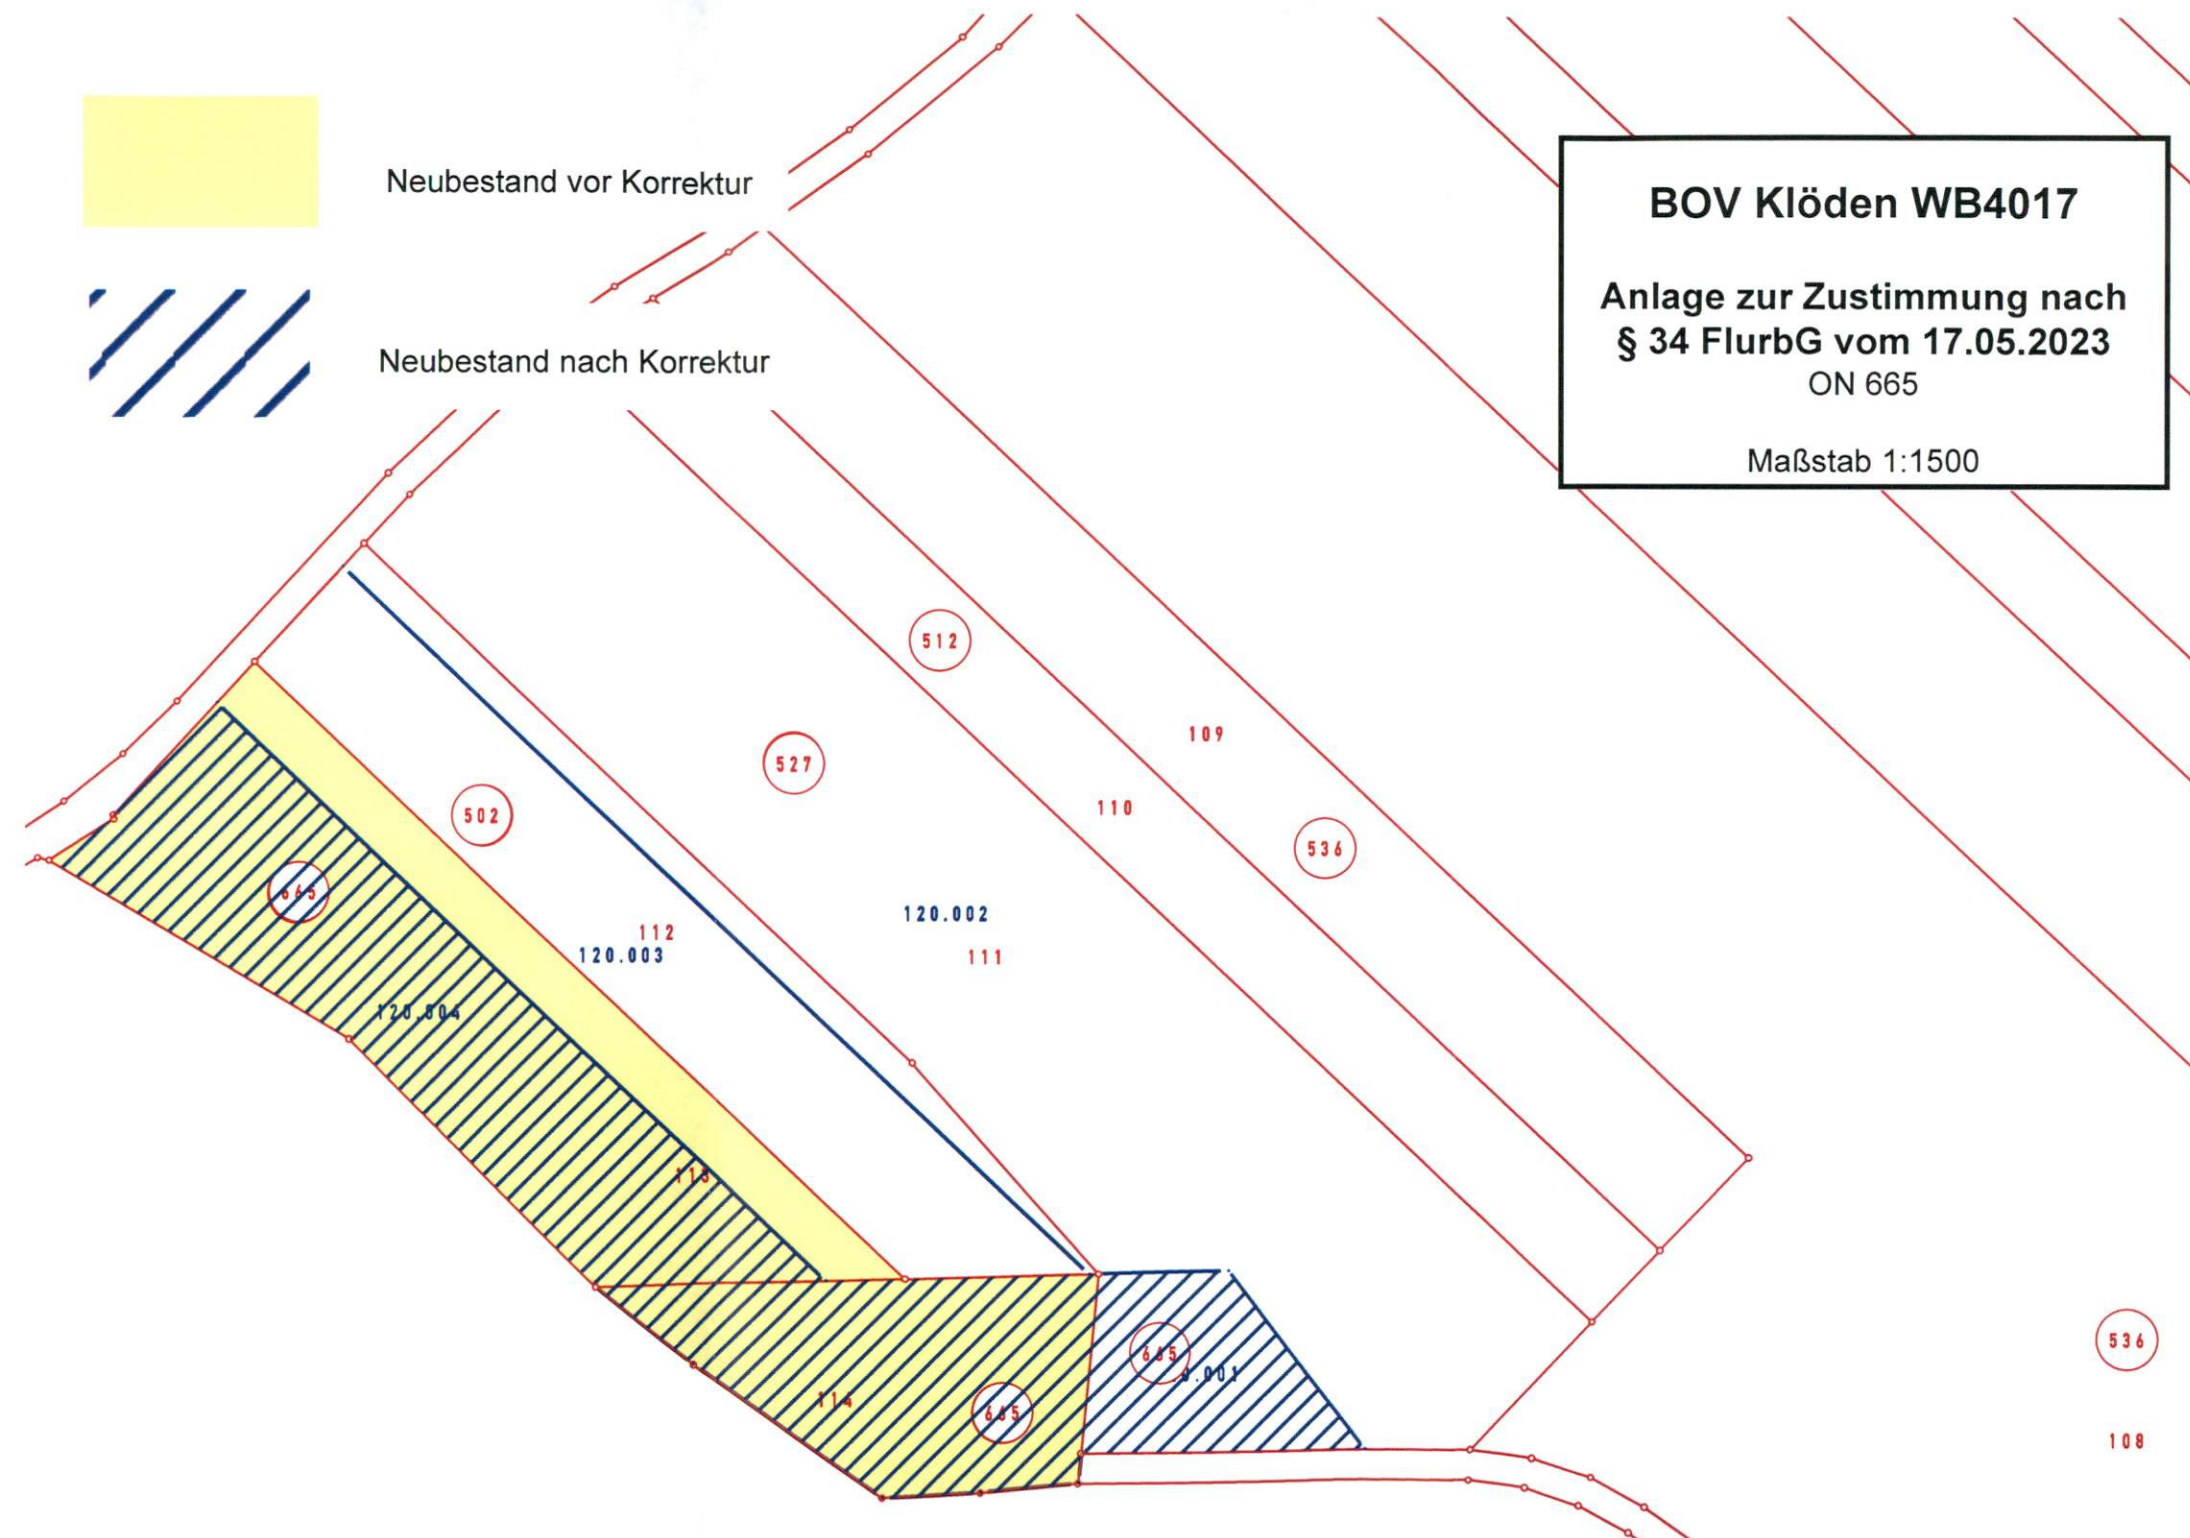



An der K2312