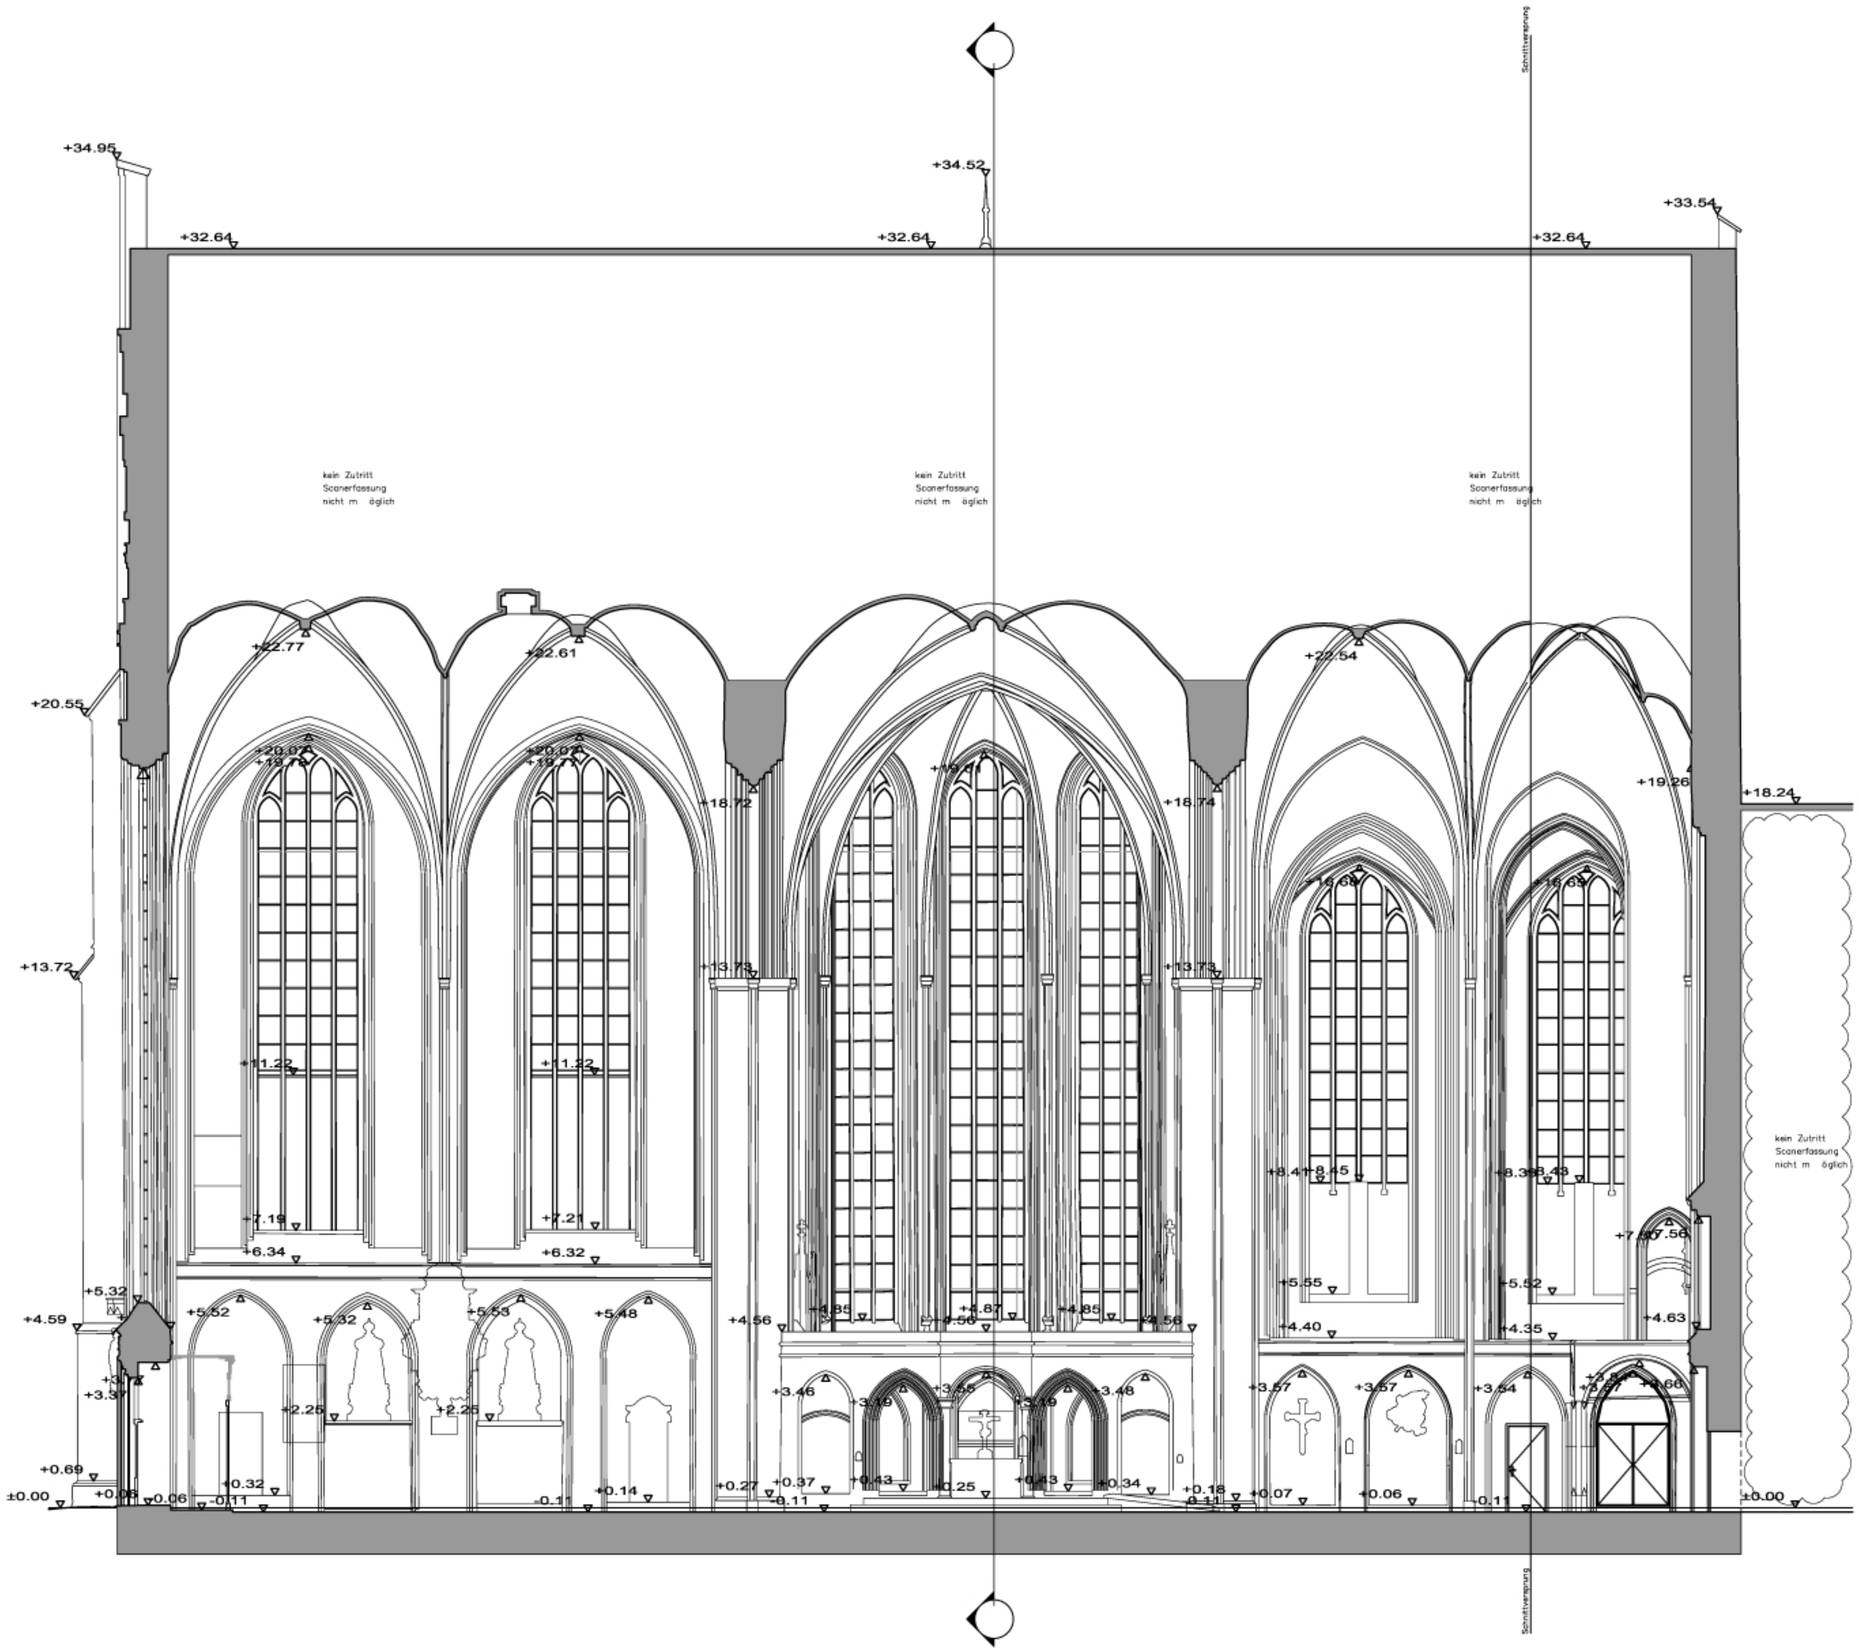

Dom St. Nikolaus zu Stendal - Nordquerhaus

Denkmalgerechte Sanierung des Innenraums (Musterachse)
Am Dom 18 in 39576 Stendal

BAUVORHABEN

Evangelische Stadtgemeinde Stendal
Am Dom 18a
39576 Stendal

BAUHERR

PLANUNG

PLANUNGSPHASE

Schnitt -Bestand

BLATTBEZEICHNUNG

M 1:100

DATUM/SIGNUM | MAßSTAB | PLAN-NR.