


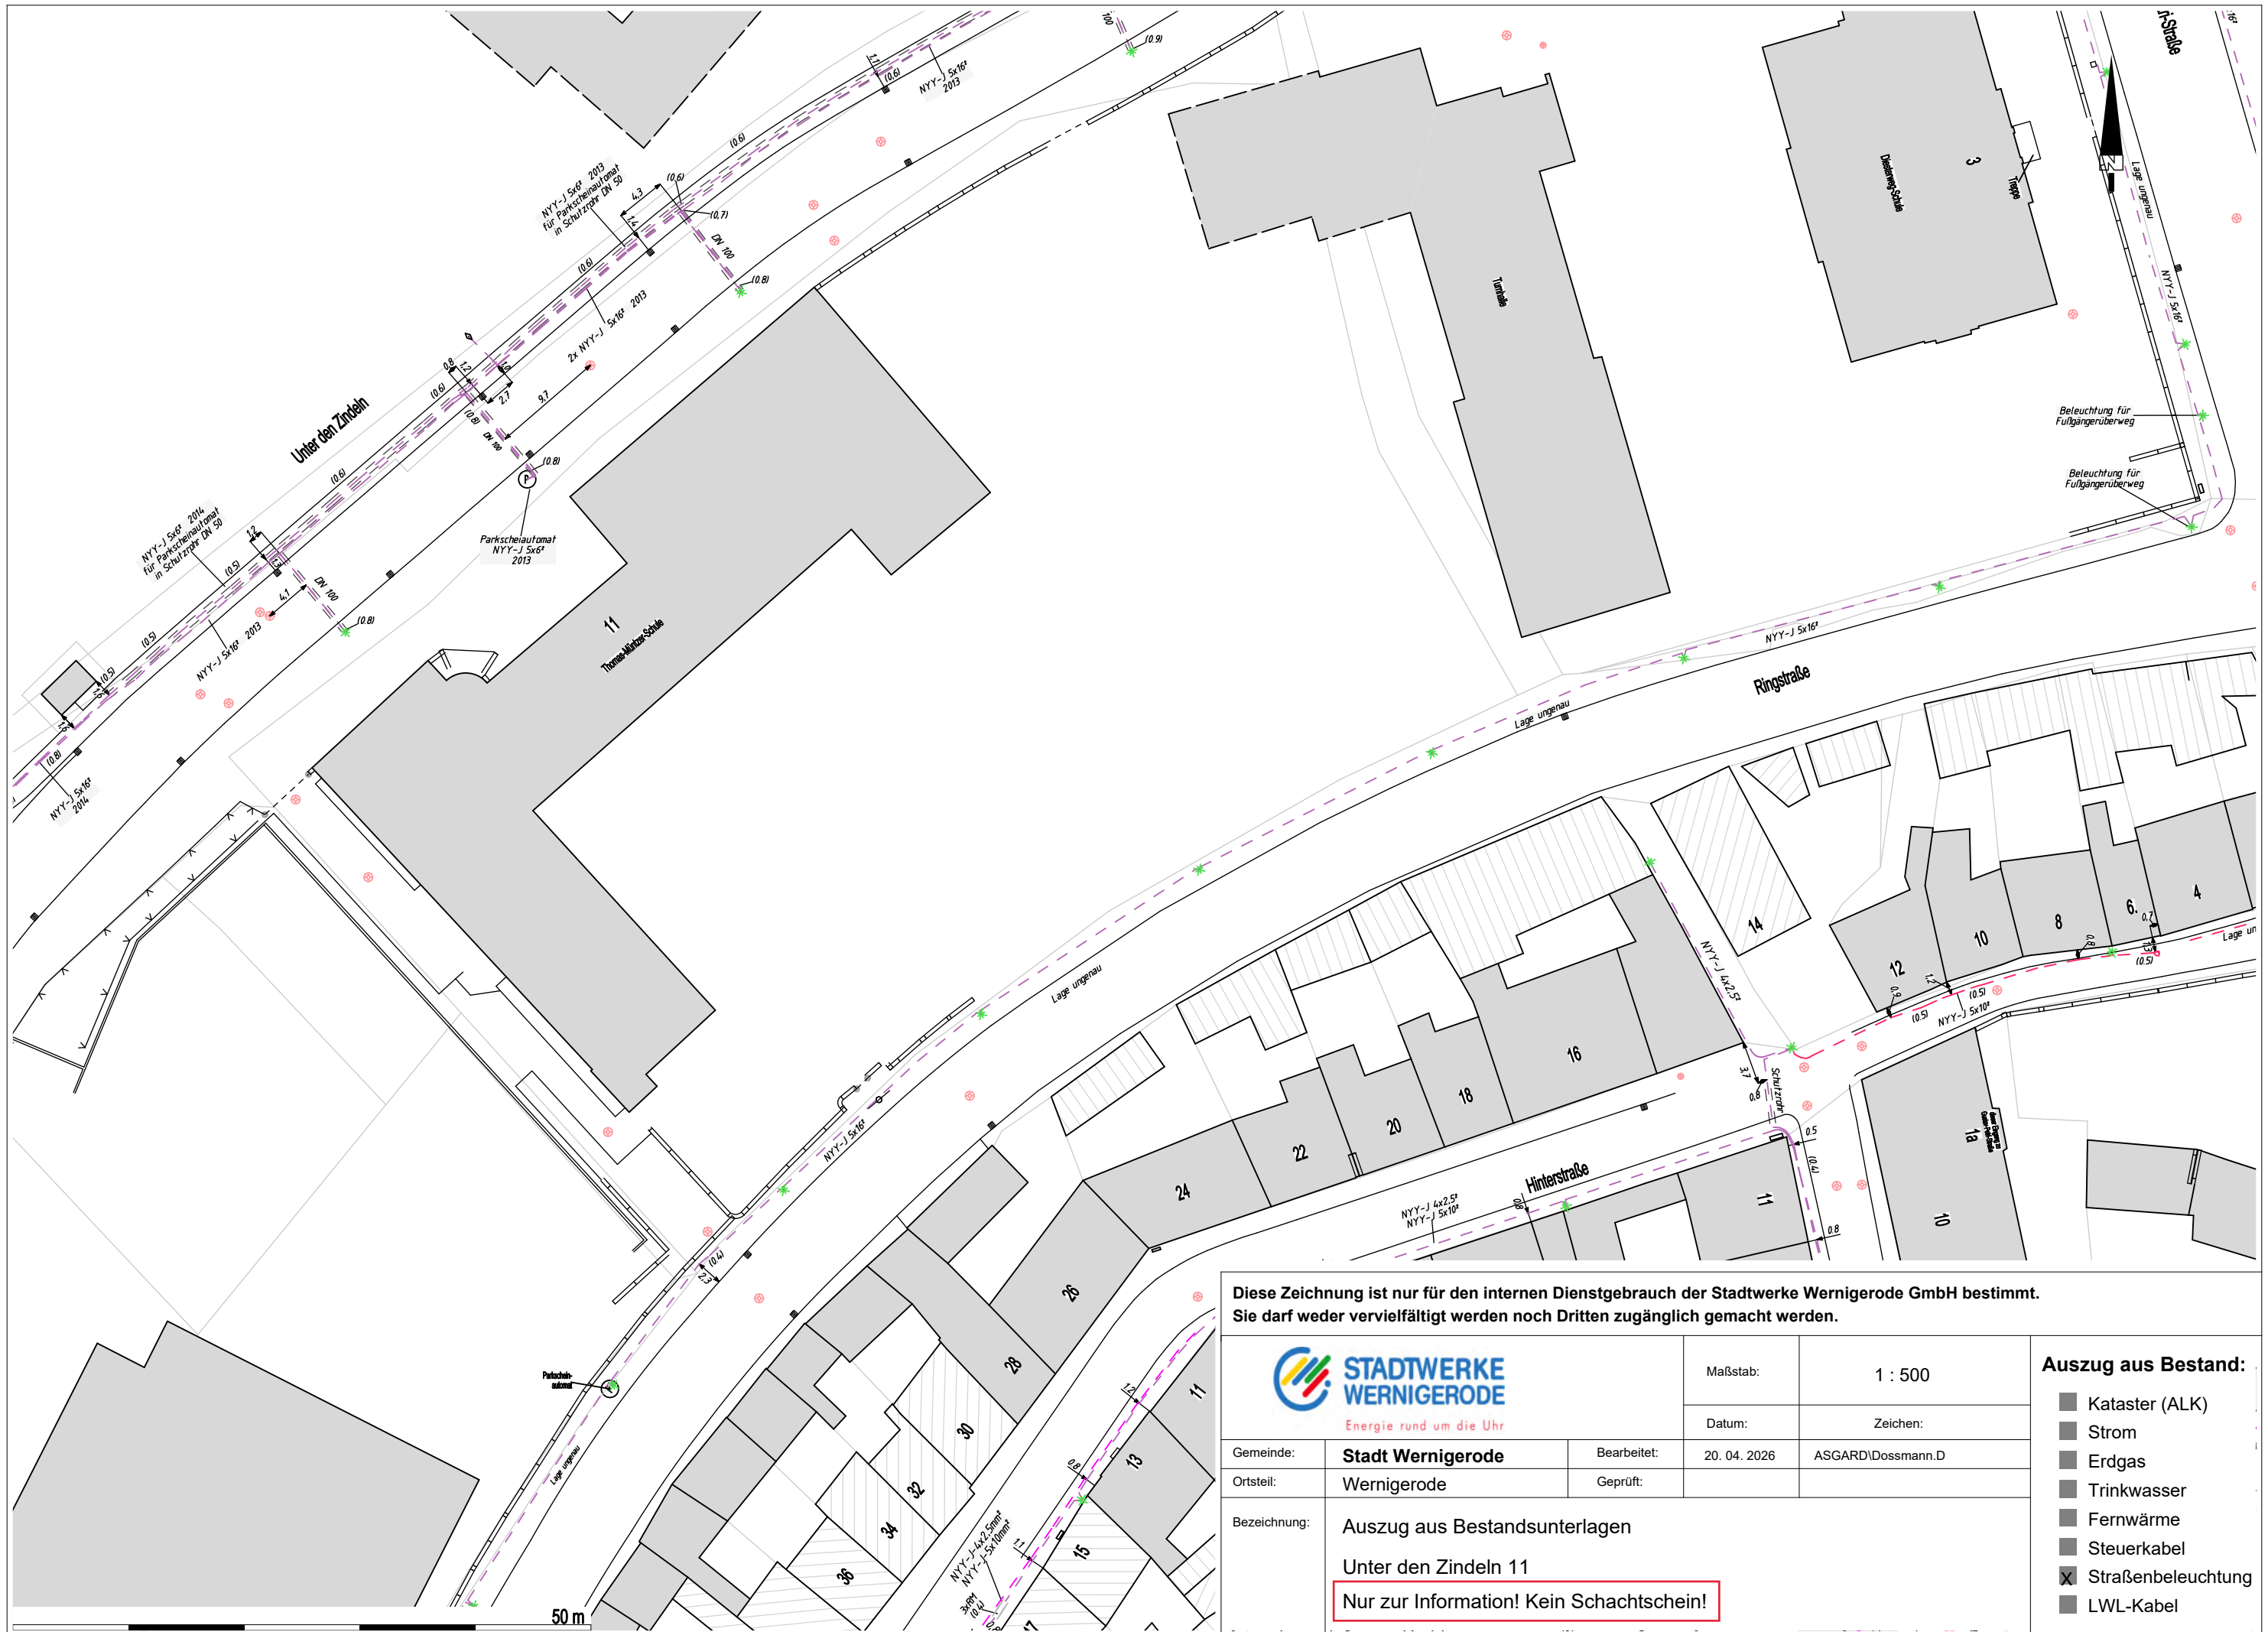

Diese Zeichnung ist nur für den internen Dienstgebrauch der Stadtwerke Wernigerode GmbH bestimmt.
Sie darf weder vervielfältigt werden noch Dritten zugänglich gemacht werden.



Maßstab:

1 : 500

Datum:

Zeichen:

Gemeinde:	Stadt Wernigerode
-----------	--------------------------

Bearbeitet:	20. 04. 2026
-------------	--------------

Ortsteil:	Wernigerode
-----------	-------------

Geprüft:	
----------	--

Bezeichnung:	Auszug aus Bestandsunterlagen
--------------	-------------------------------

Unter den Zindeln 11

Nur zur Information! Kein Schachtschein!

Auszug aus Bestand:

- ☐ Kataster (ALK)
- ☐ Strom
- ☐ Erdgas
- ☐ Trinkwasser
- ☐ Fernwärme
- ☐ Steuerkabel
- ☒ Straßenbeleuchtung
- ☐ LWL-Kabel