


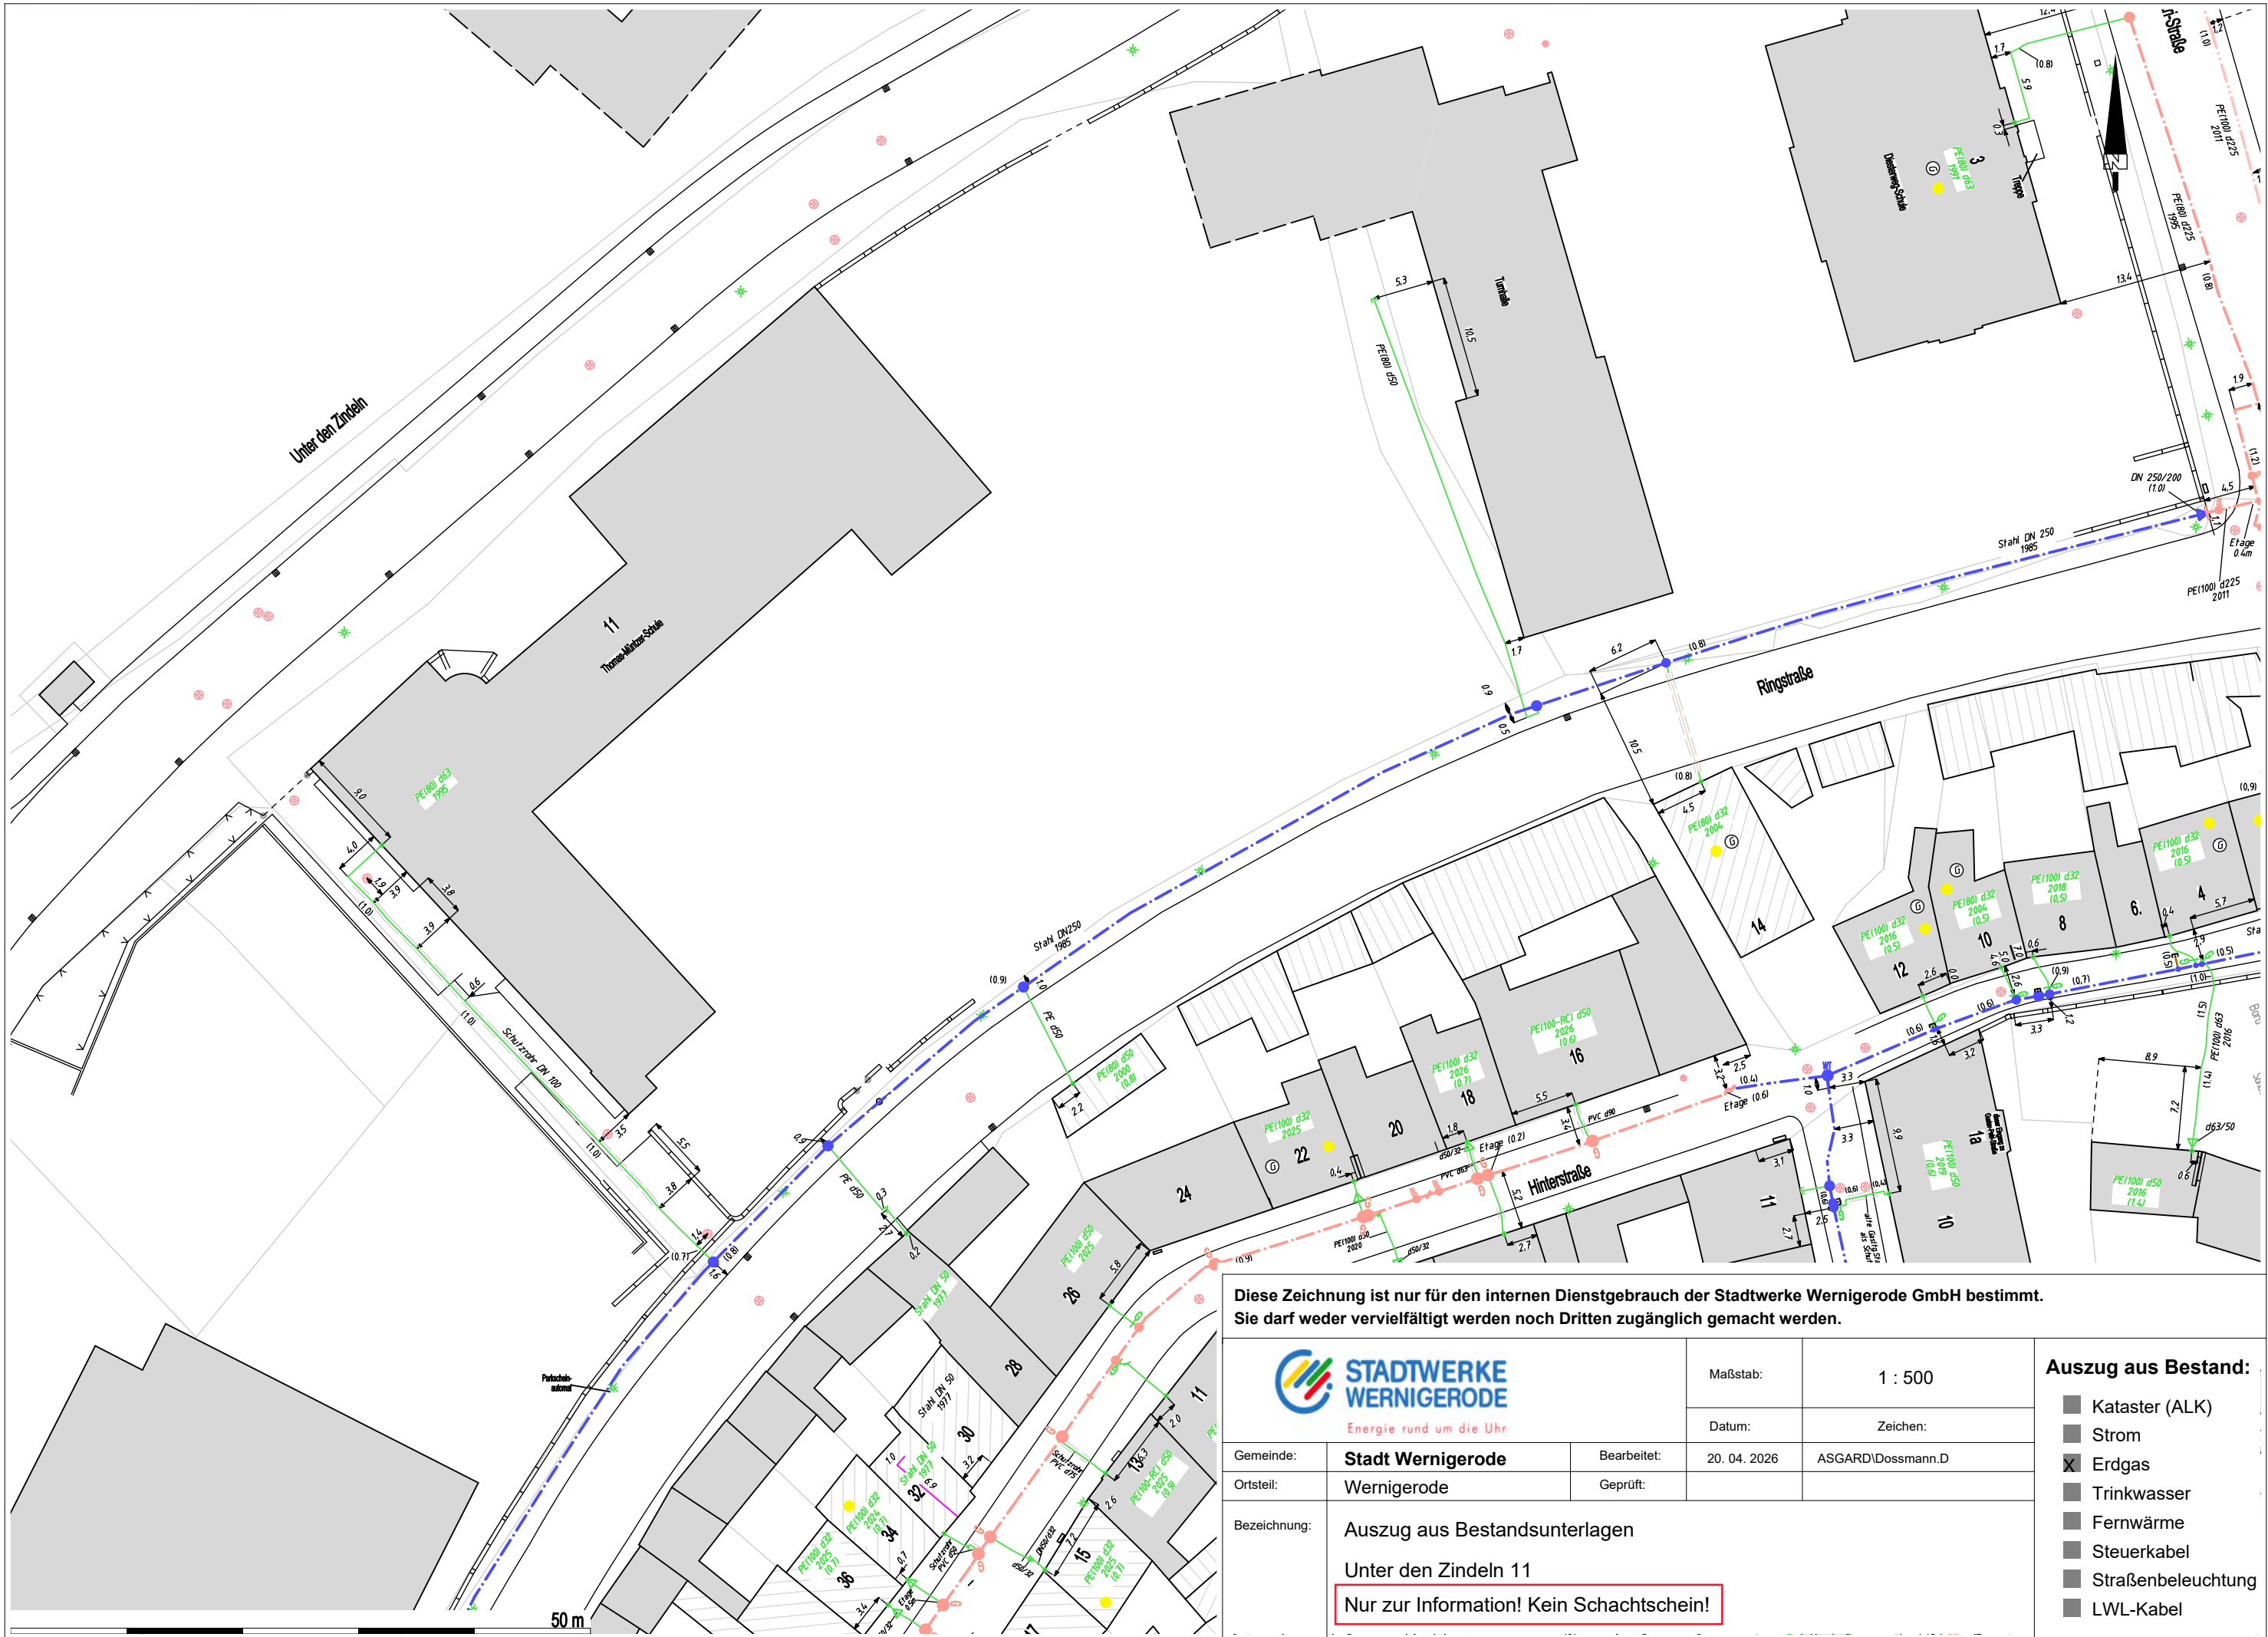

Diese Zeichnung ist nur für den internen Dienstgebrauch der Stadtwerke Wernigerode GmbH bestimmt.
Sie darf weder vervielfältigt werden noch Dritten zugänglich gemacht werden.



**STADTWERKE
WERNIGERODE**
Energie rund um die Uhr

Maßstab: 1 : 500

Datum: Zeichen:

Gemeinde:	Stadt Wernigerode	Bearbeitet:	20. 04. 2026	ASGARD\Dossmann.D
Ortsteil:	Wernigerode	Geprüft:		
Bezeichnung:	Auszug aus Bestandsunterlagen			
	Unter den Zindeln 11			
	Nur zur Information! Kein Schachtschein!			

Auszug aus Bestand:

- ☐ Kataster (ALK)
- ☐ Strom
- ☒ Erdgas
- ☐ Trinkwasser
- ☐ Fernwärme
- ☐ Steuerkabel
- ☐ Straßenbeleuchtung
- ☐ LWL-Kabel