


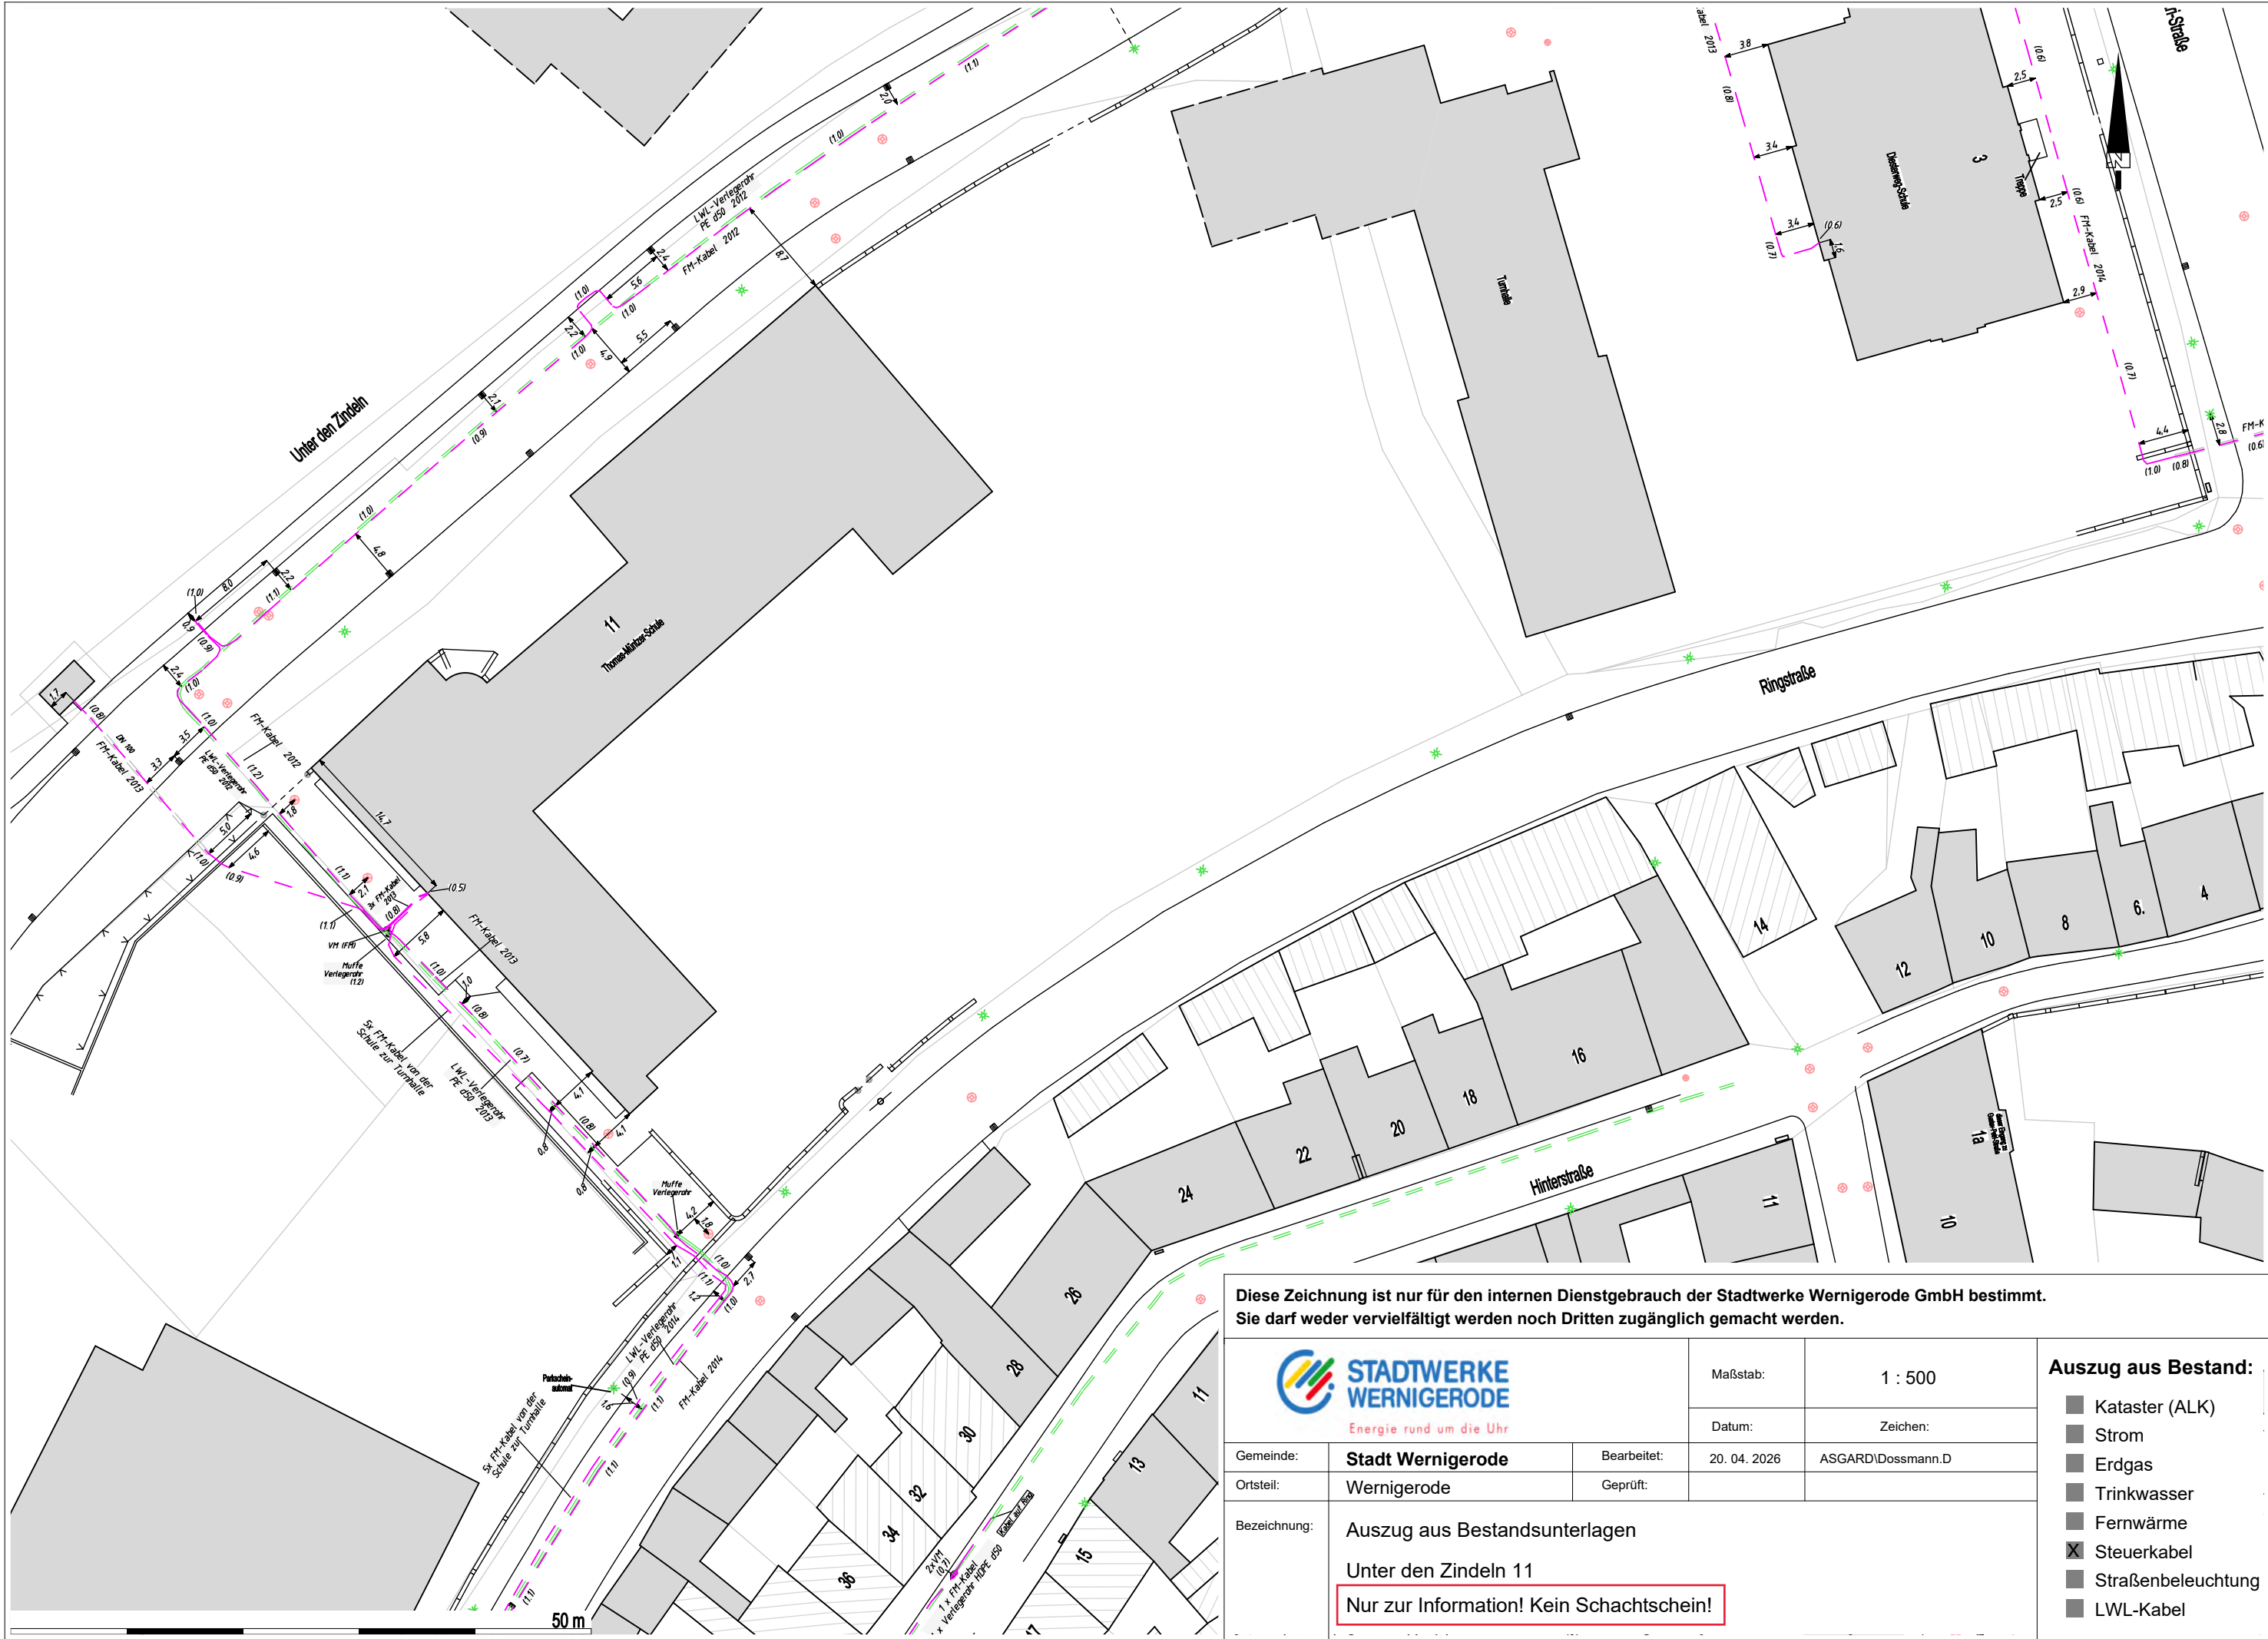

Diese Zeichnung ist nur für den internen Dienstgebrauch der Stadtwerke Wernigerode GmbH bestimmt.
Sie darf weder vervielfältigt werden noch Dritten zugänglich gemacht werden.



**STADTWERKE
WERNIGERODE**
Energie rund um die Uhr

Maßstab:	1 : 500	
Datum:	Zeichen:	
Gemeinde:	Stadt Wernigerode	Bearbeitet:
Ortsteil:	Wernigerode	Geprüft:
Bezeichnung:	Auszug aus Bestandsunterlagen	
	Unter den Zindeln 11	
	Nur zur Information! Kein Schachtschein!	

Auszug aus Bestand:

- Kataster (ALK)
- Strom
- Erdgas
- Trinkwasser
- Fernwärme
- Steuerkabel
- Straßenbeleuchtung
- LWL-Kabel