


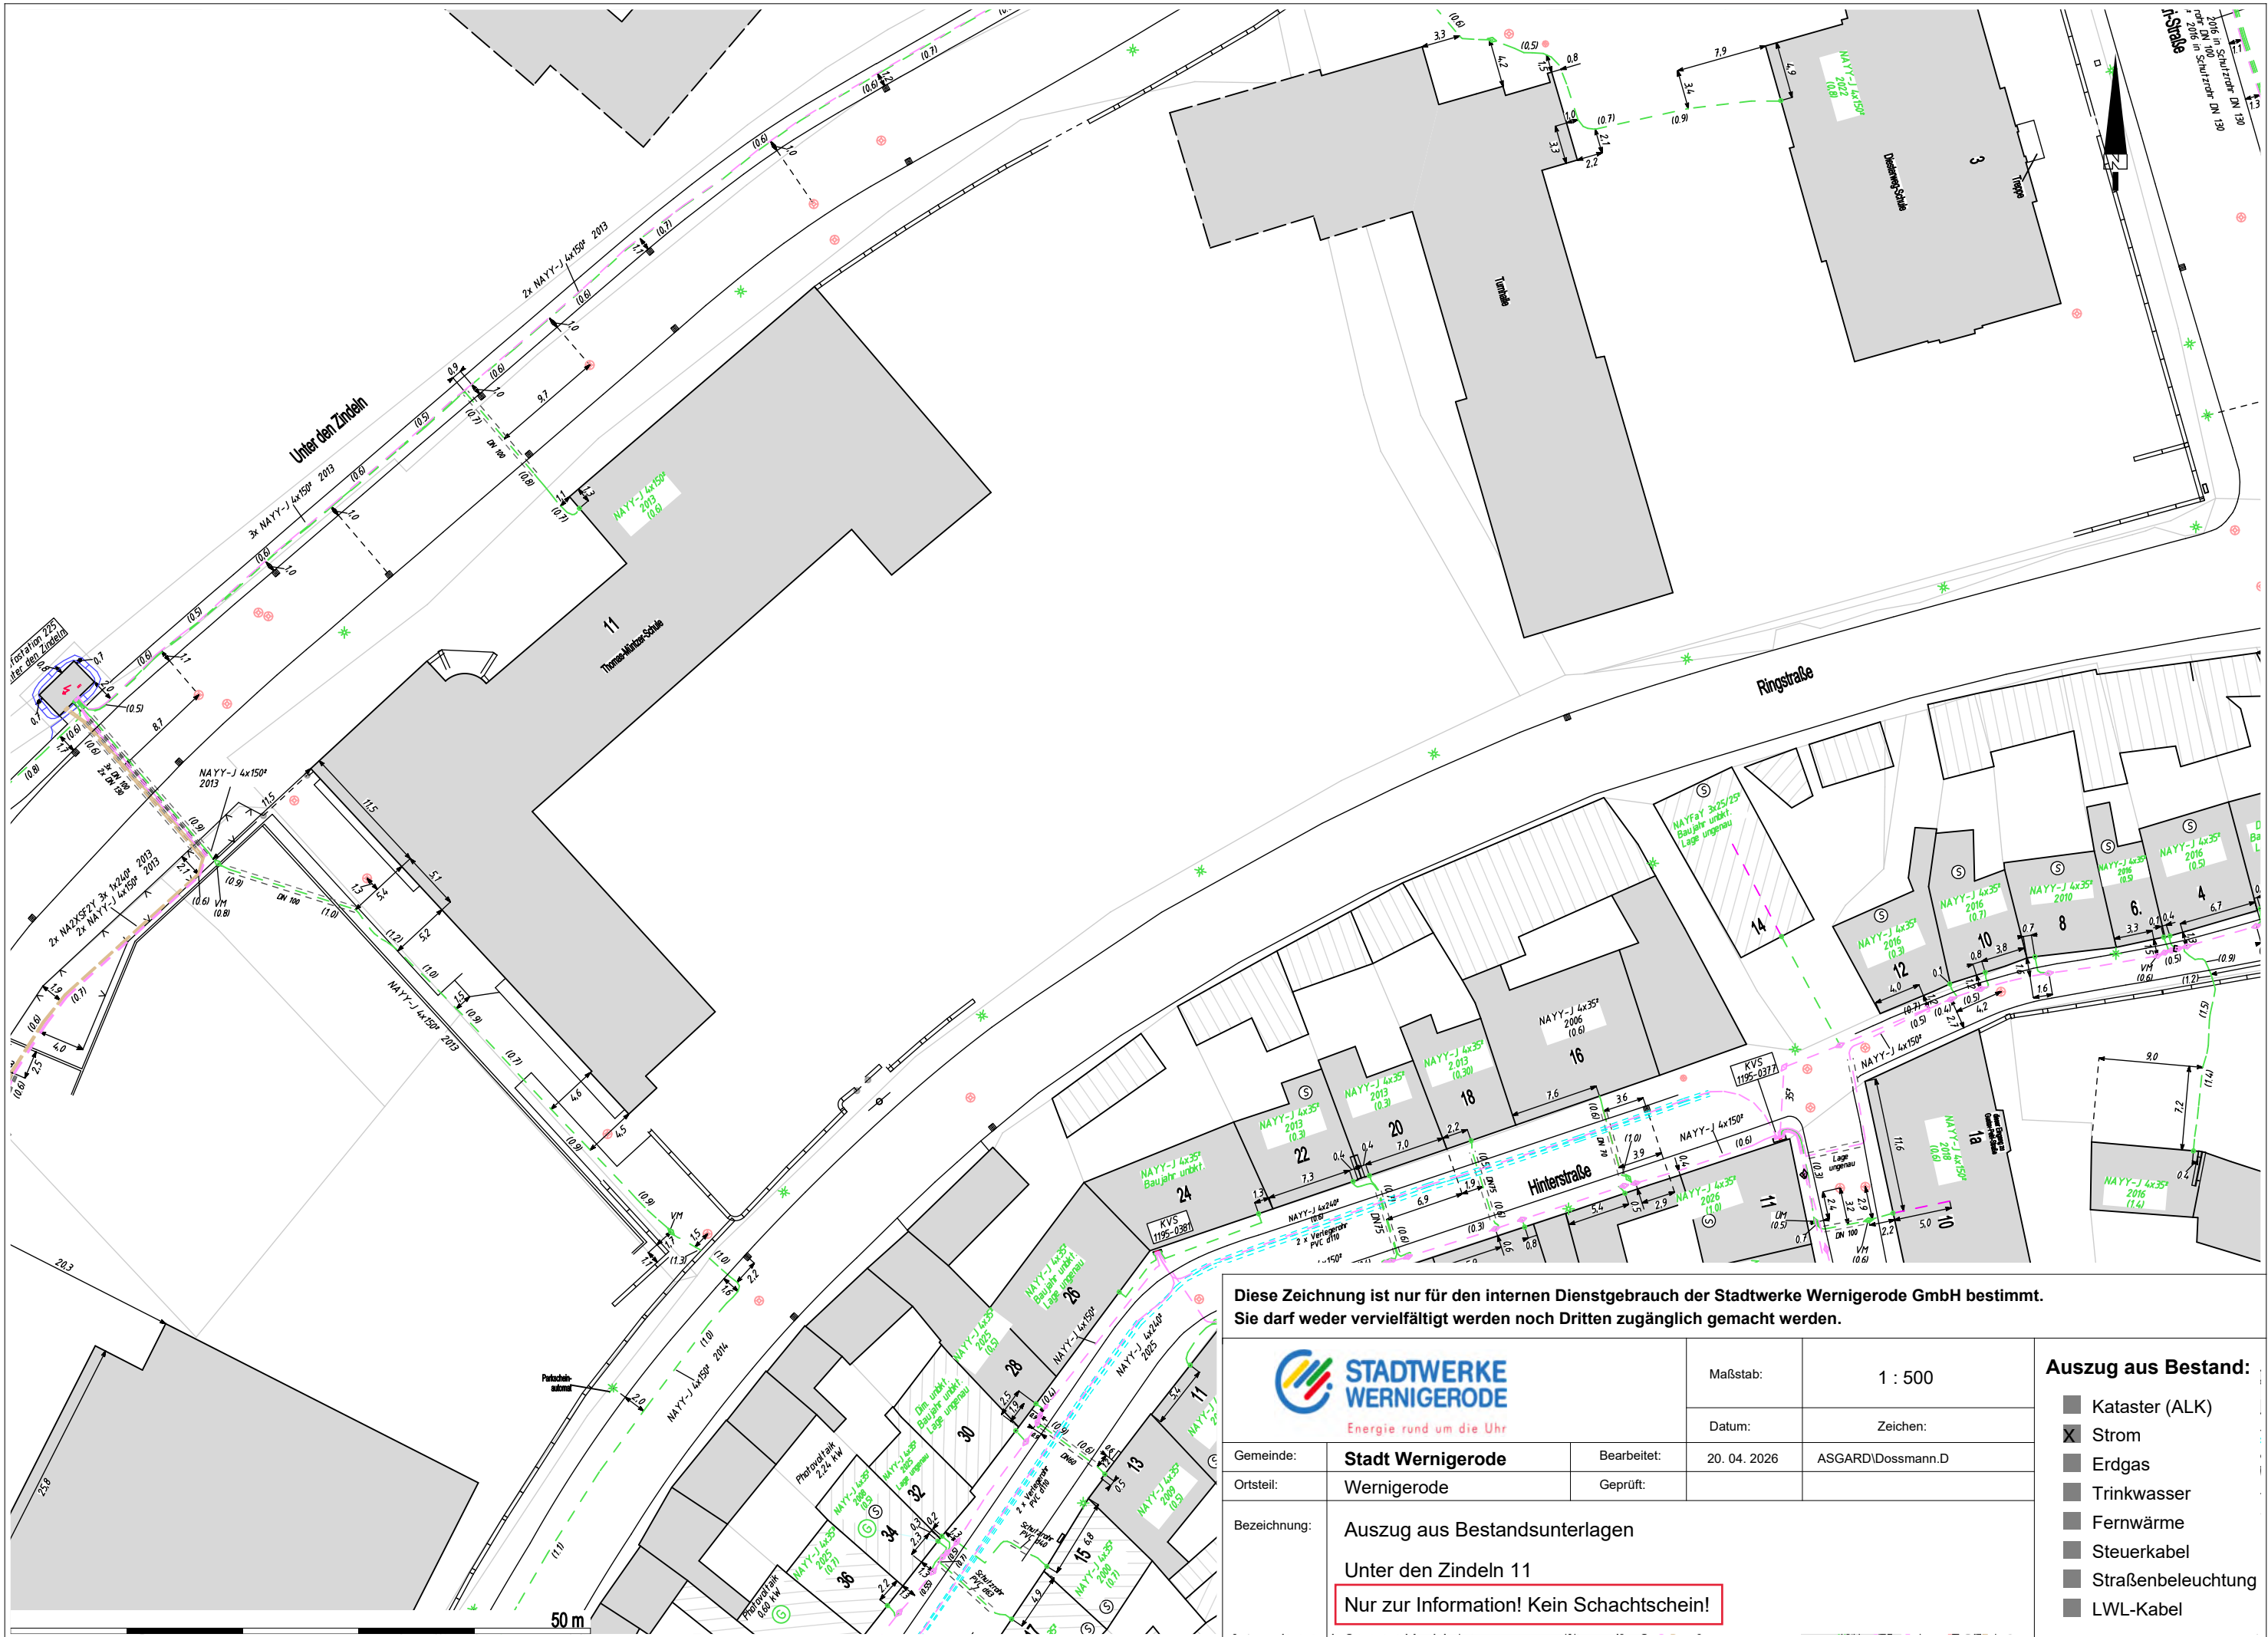

Diese Zeichnung ist nur für den internen Dienstgebrauch der Stadtwerke Wernigerode GmbH bestimmt.
Sie darf weder vervielfältigt werden noch Dritten zugänglich gemacht werden.

 STADTWERKE WERNIGERODE Energie rund um die Uhr			Maßstab:	1 : 500	Auszug aus Bestand:  Kataster (ALK) ☒ Strom  Erdgas  Trinkwasser  Fernwärme  Steuerkabel  Straßenbeleuchtung  LWL-Kabel
			Datum:	Zeichen:	
Gemeinde:	Stadt Wernigerode	Bearbeitet:	20. 04. 2026	ASGARD\Dossmann.D	
Ortsteil:	Wernigerode	Geprüft:			
Bezeichnung:	Auszug aus Bestandsunterlagen				
	Unter den Zindeln 11				
	Nur zur Information! Kein Schachtschein!				