
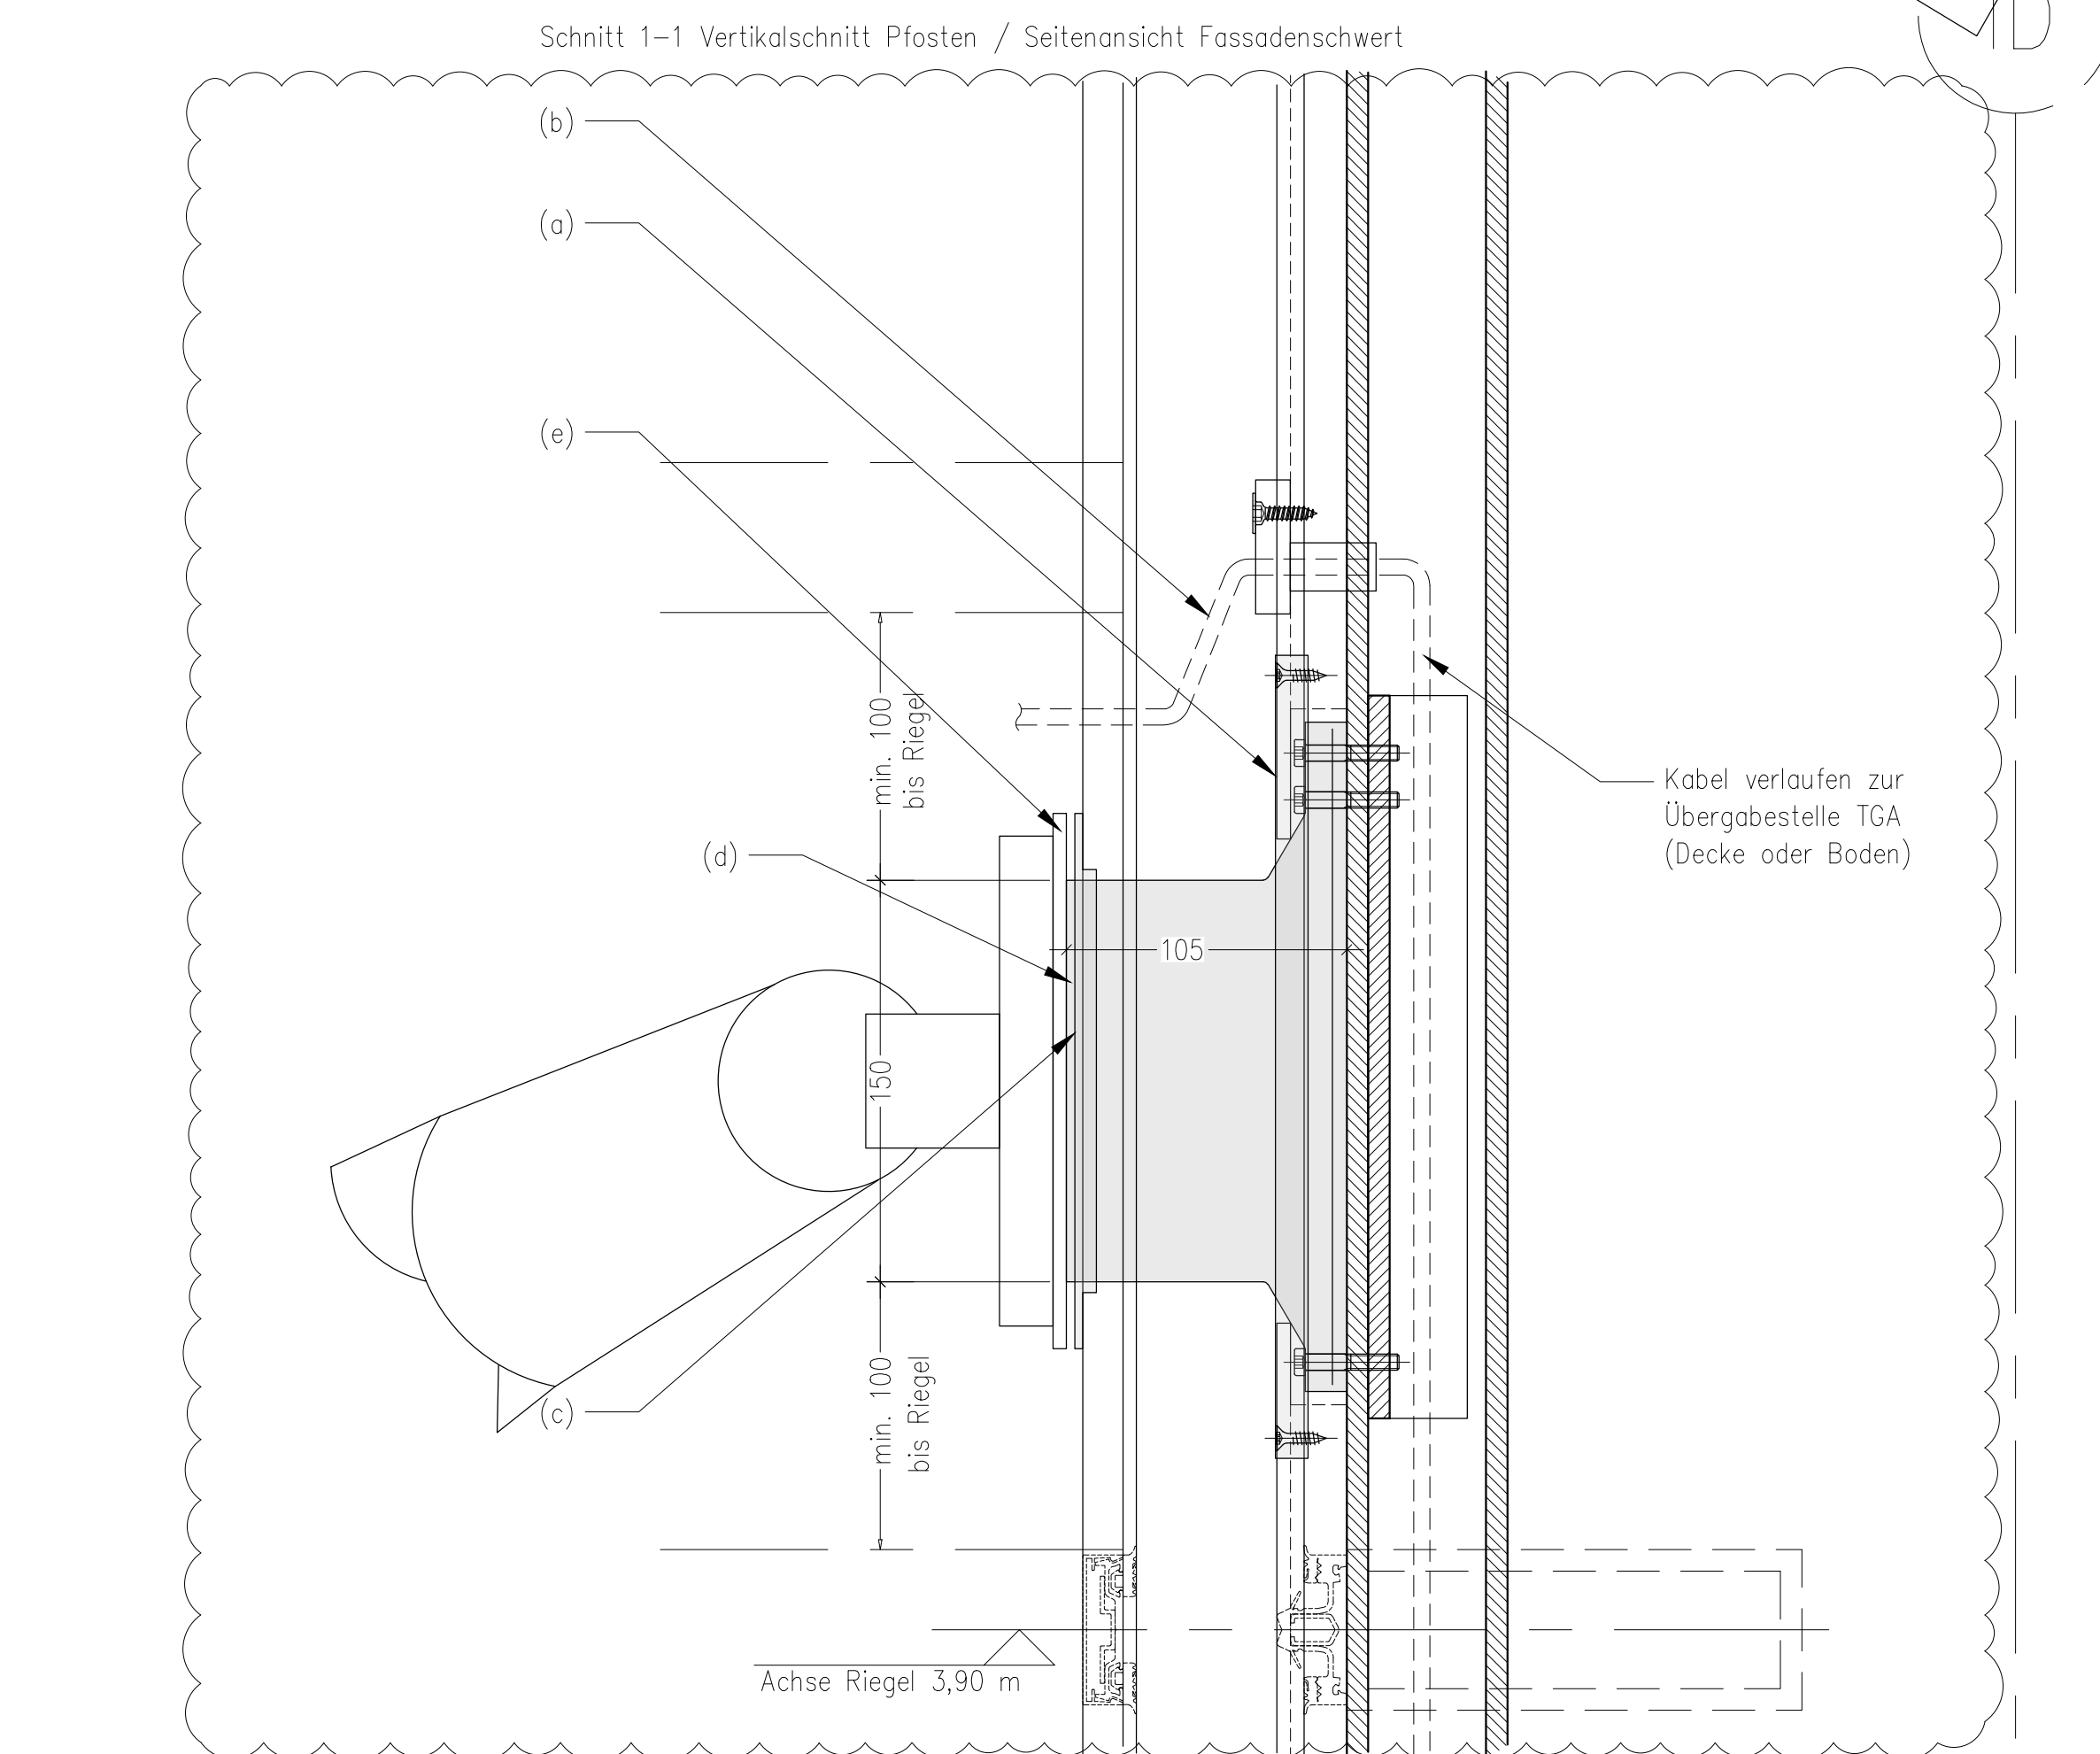


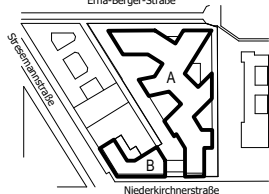

- Legende
- | | |
|---|------------------------------|
|  | Aluminium |
|  | Stahl |
|  | Glas |
|  | Beton- Ortbeton |
|  | Beton- Fertigteil, Werkstein |
|  | Naturstein |
|  | Dämmstoff (weich) |
|  | Dämmstoff (hart) |
|  | Holz, Vollholz |
|  | Holzwerkstoff |
|  | Kunststoff |
|  | Putz |
|  | Brandschutzplatte |
|  | nachrichtliche Darstellungen |

20.02.26	Altbau Fassade Erdgeschoss BTA, BTB, Naturstein, Fenster, Türen, Holz-Alu, Au, Stahl; BTA Vordach Nord; BTA PR-Fassade inkl. Türen und Fenster; BTA Atrium Dach; BTA Oberflächenschutzsaal										A
Datum	Planensetzer	Art der Änderung									Index
Änderung											
Bauherrin Maßnahmenträger: Bundesanstalt für Immobilienaufgaben			Anwies Bauherrin Maßnahmenträgerin Bundesanstalt für Immobilienaufgaben Eberstraße 55 53119 Bonn								
Lageplanentwurf 											
34.70 ü. NNH (DHNH2015) ± = 0,00 m											
Kontextplanung A44-705	Beimnat				10117 Berlin						
Inhaltlich 12.5	Prüf AT - EG PR Fassade - H-Schnitt PIR, Außenmaße mit UK für Videokamera										
Gesamt Objektplanung	Planänderung										
Ges.	Planung										
Gepf.											
Gesamt FASADE	Planänderung	D10117STR	E[GO]A.300	_RD_705	[205,2060220]	[01v01]				PA	
Ges. MG	Planänderung										
Gesamt AG											
Gesamt Gepl.											
Gesamt Gepl.											