

Anlage 2 USV Bestand und Einbausituation

Alte USV



2


Alte USV mit Batterieschrank




Einbauten über der USV



Nischen-Maße = Einbauraum

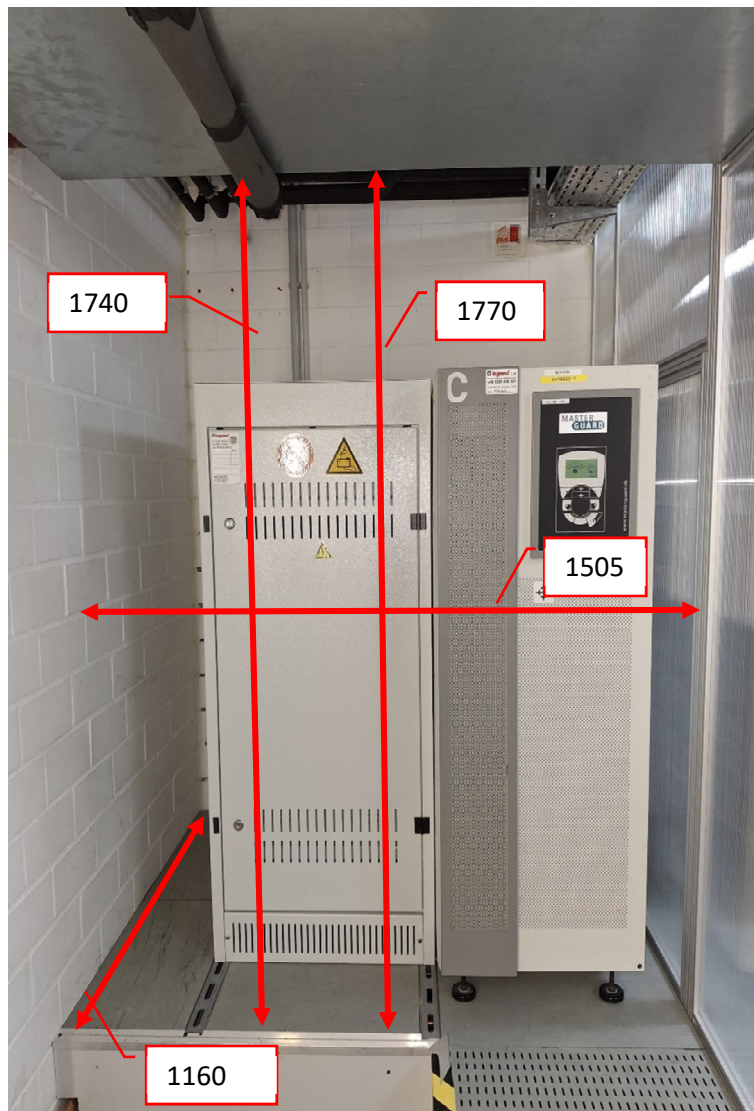

Boden mit Schwerlastschienen

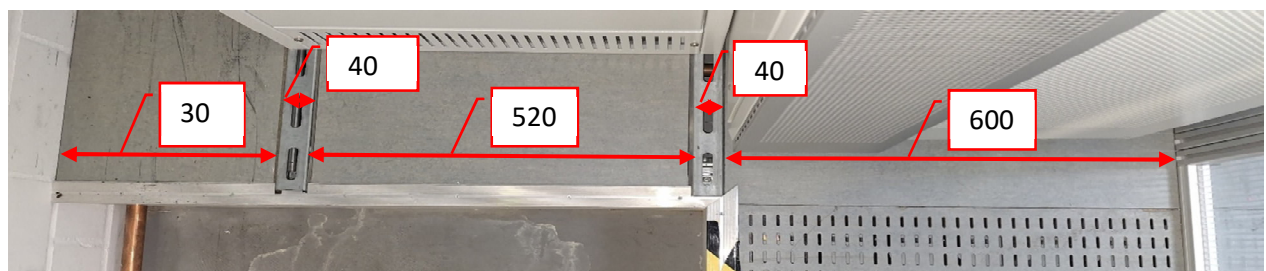


Elektroverteilung und Kabelwege

Zuleitung zur USV NYM-I 5x16

Einspeisung von USV NYM-I 5x16


Ausschnitt Elektroverteilung NE (Netzersatz)

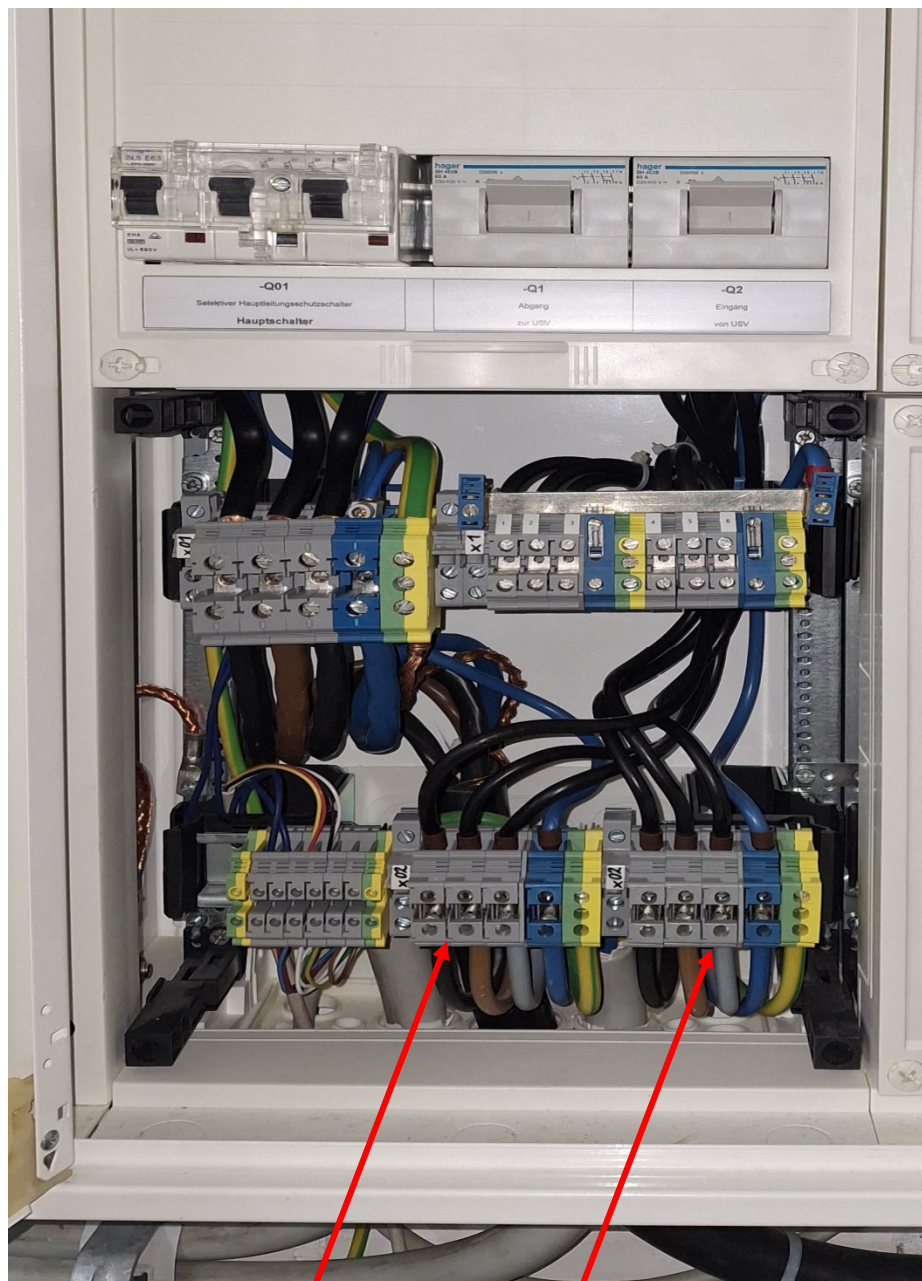

Abgangsklemme USV

Einspeisung USV


Übersicht Einbausituation und Zuordnung Aufnahmepositionen

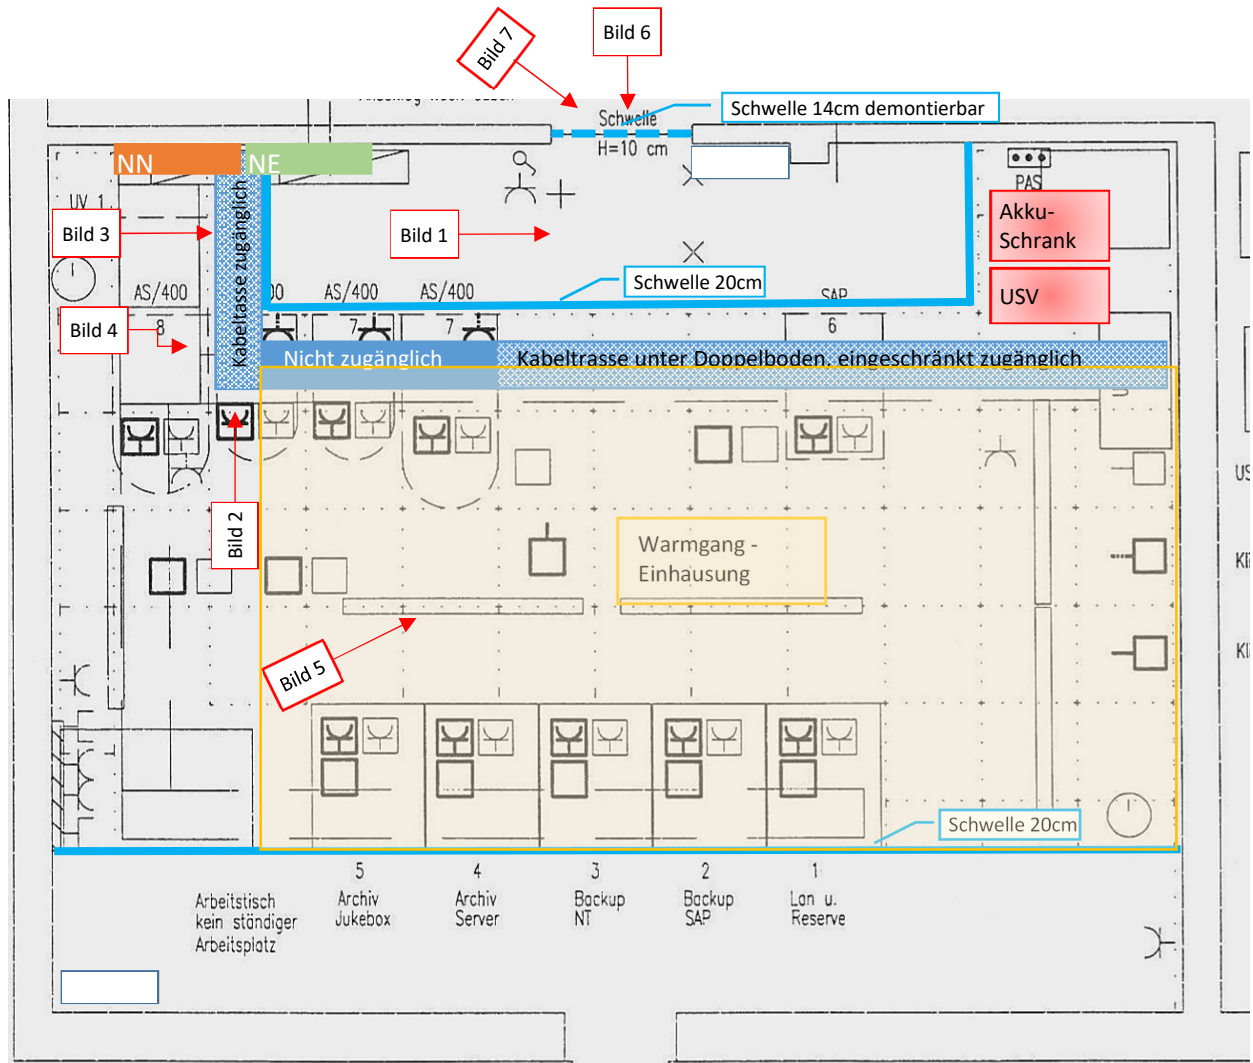

(Bild 1) Kaltgang mit Aufstellort USV



(Bild 2) Kabeltrasse von der Elektroverteilung zum Standort USV

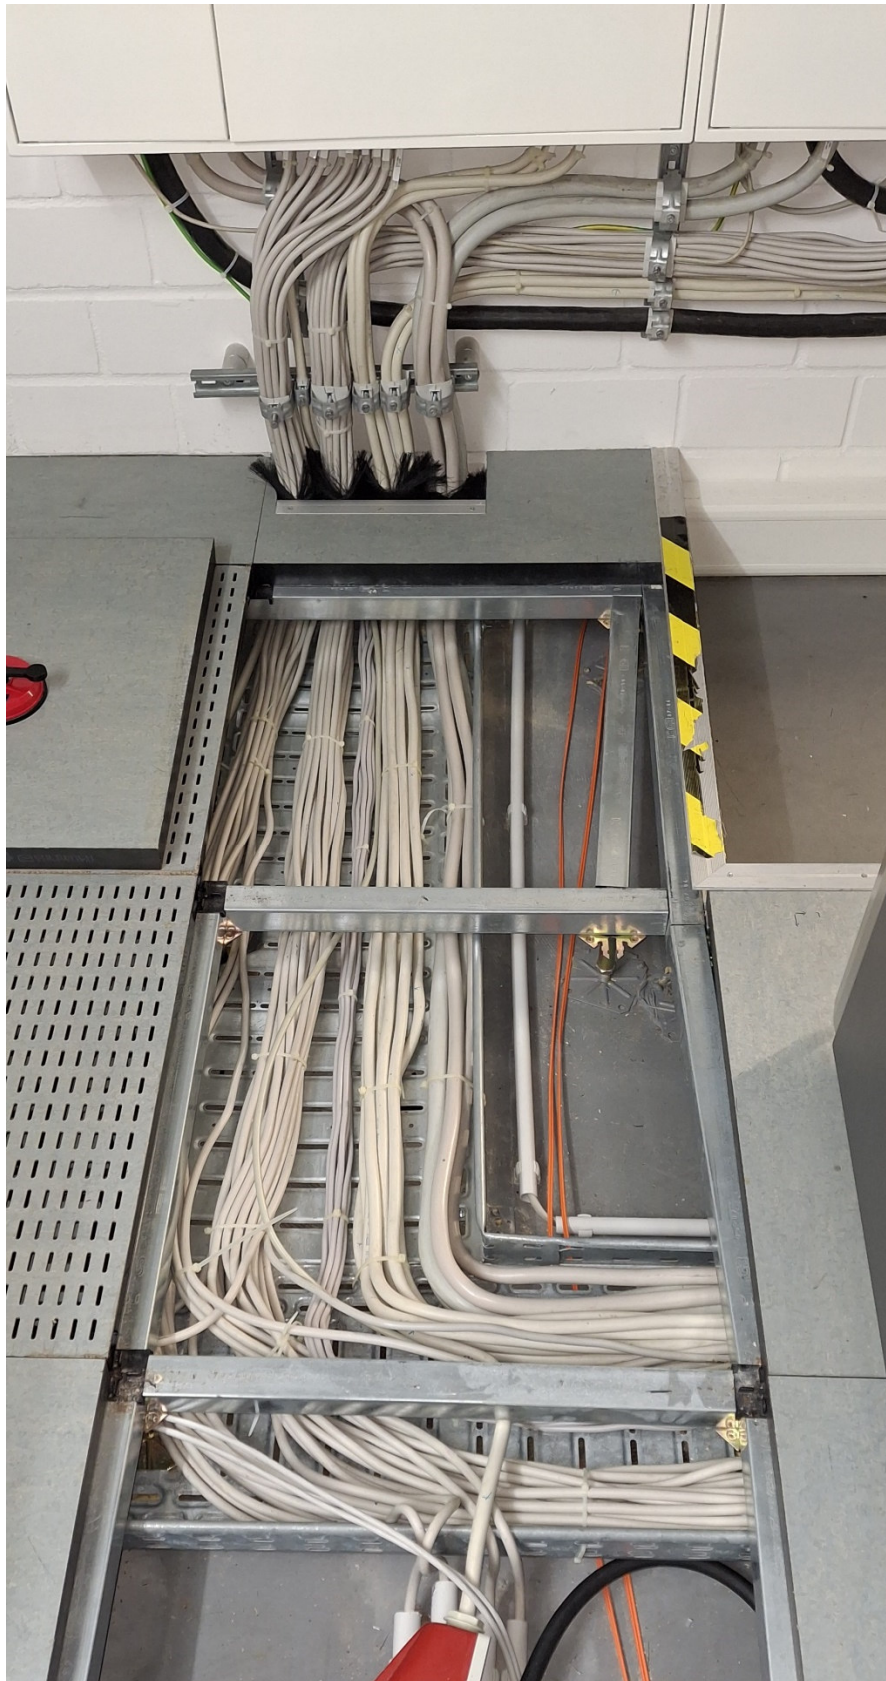


(Bild 3) Kabeltrasse zur USV unter Serverschränken



(Bild 4) Kabeltrasse unter Doppelboden



Montageskizze Überbrückungsschalter mit Leitungsführung

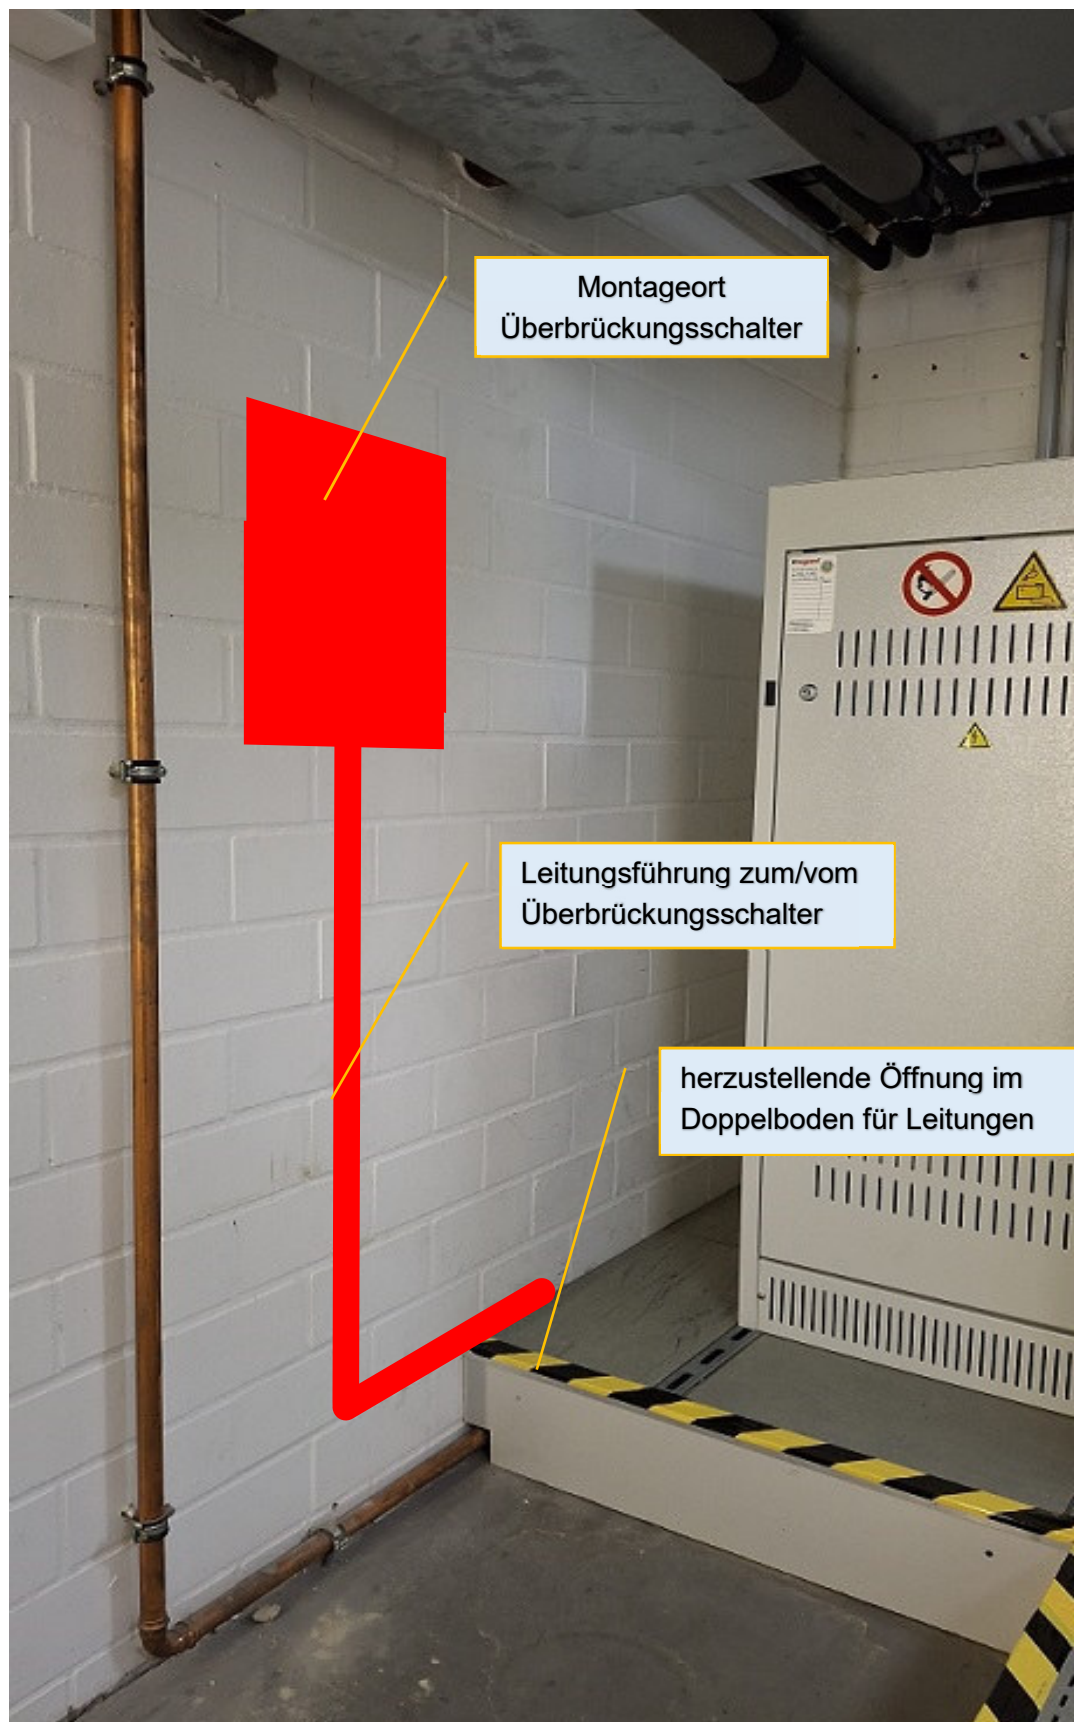

Serverraum Einbausituation und Zugang

(Bild 5) Warmgang-Einhausung (teilweise demontierbar)



(Bild 6) Eingangstüre Serverraum

Die zu sehende Schwelle (Wassersperre) ist demontierbar.



(Bild 7) Blick durch die Eingangstür Serverraum zum Aufstellort der USV



Zugang zum Serverraum aus Flurbereich

