



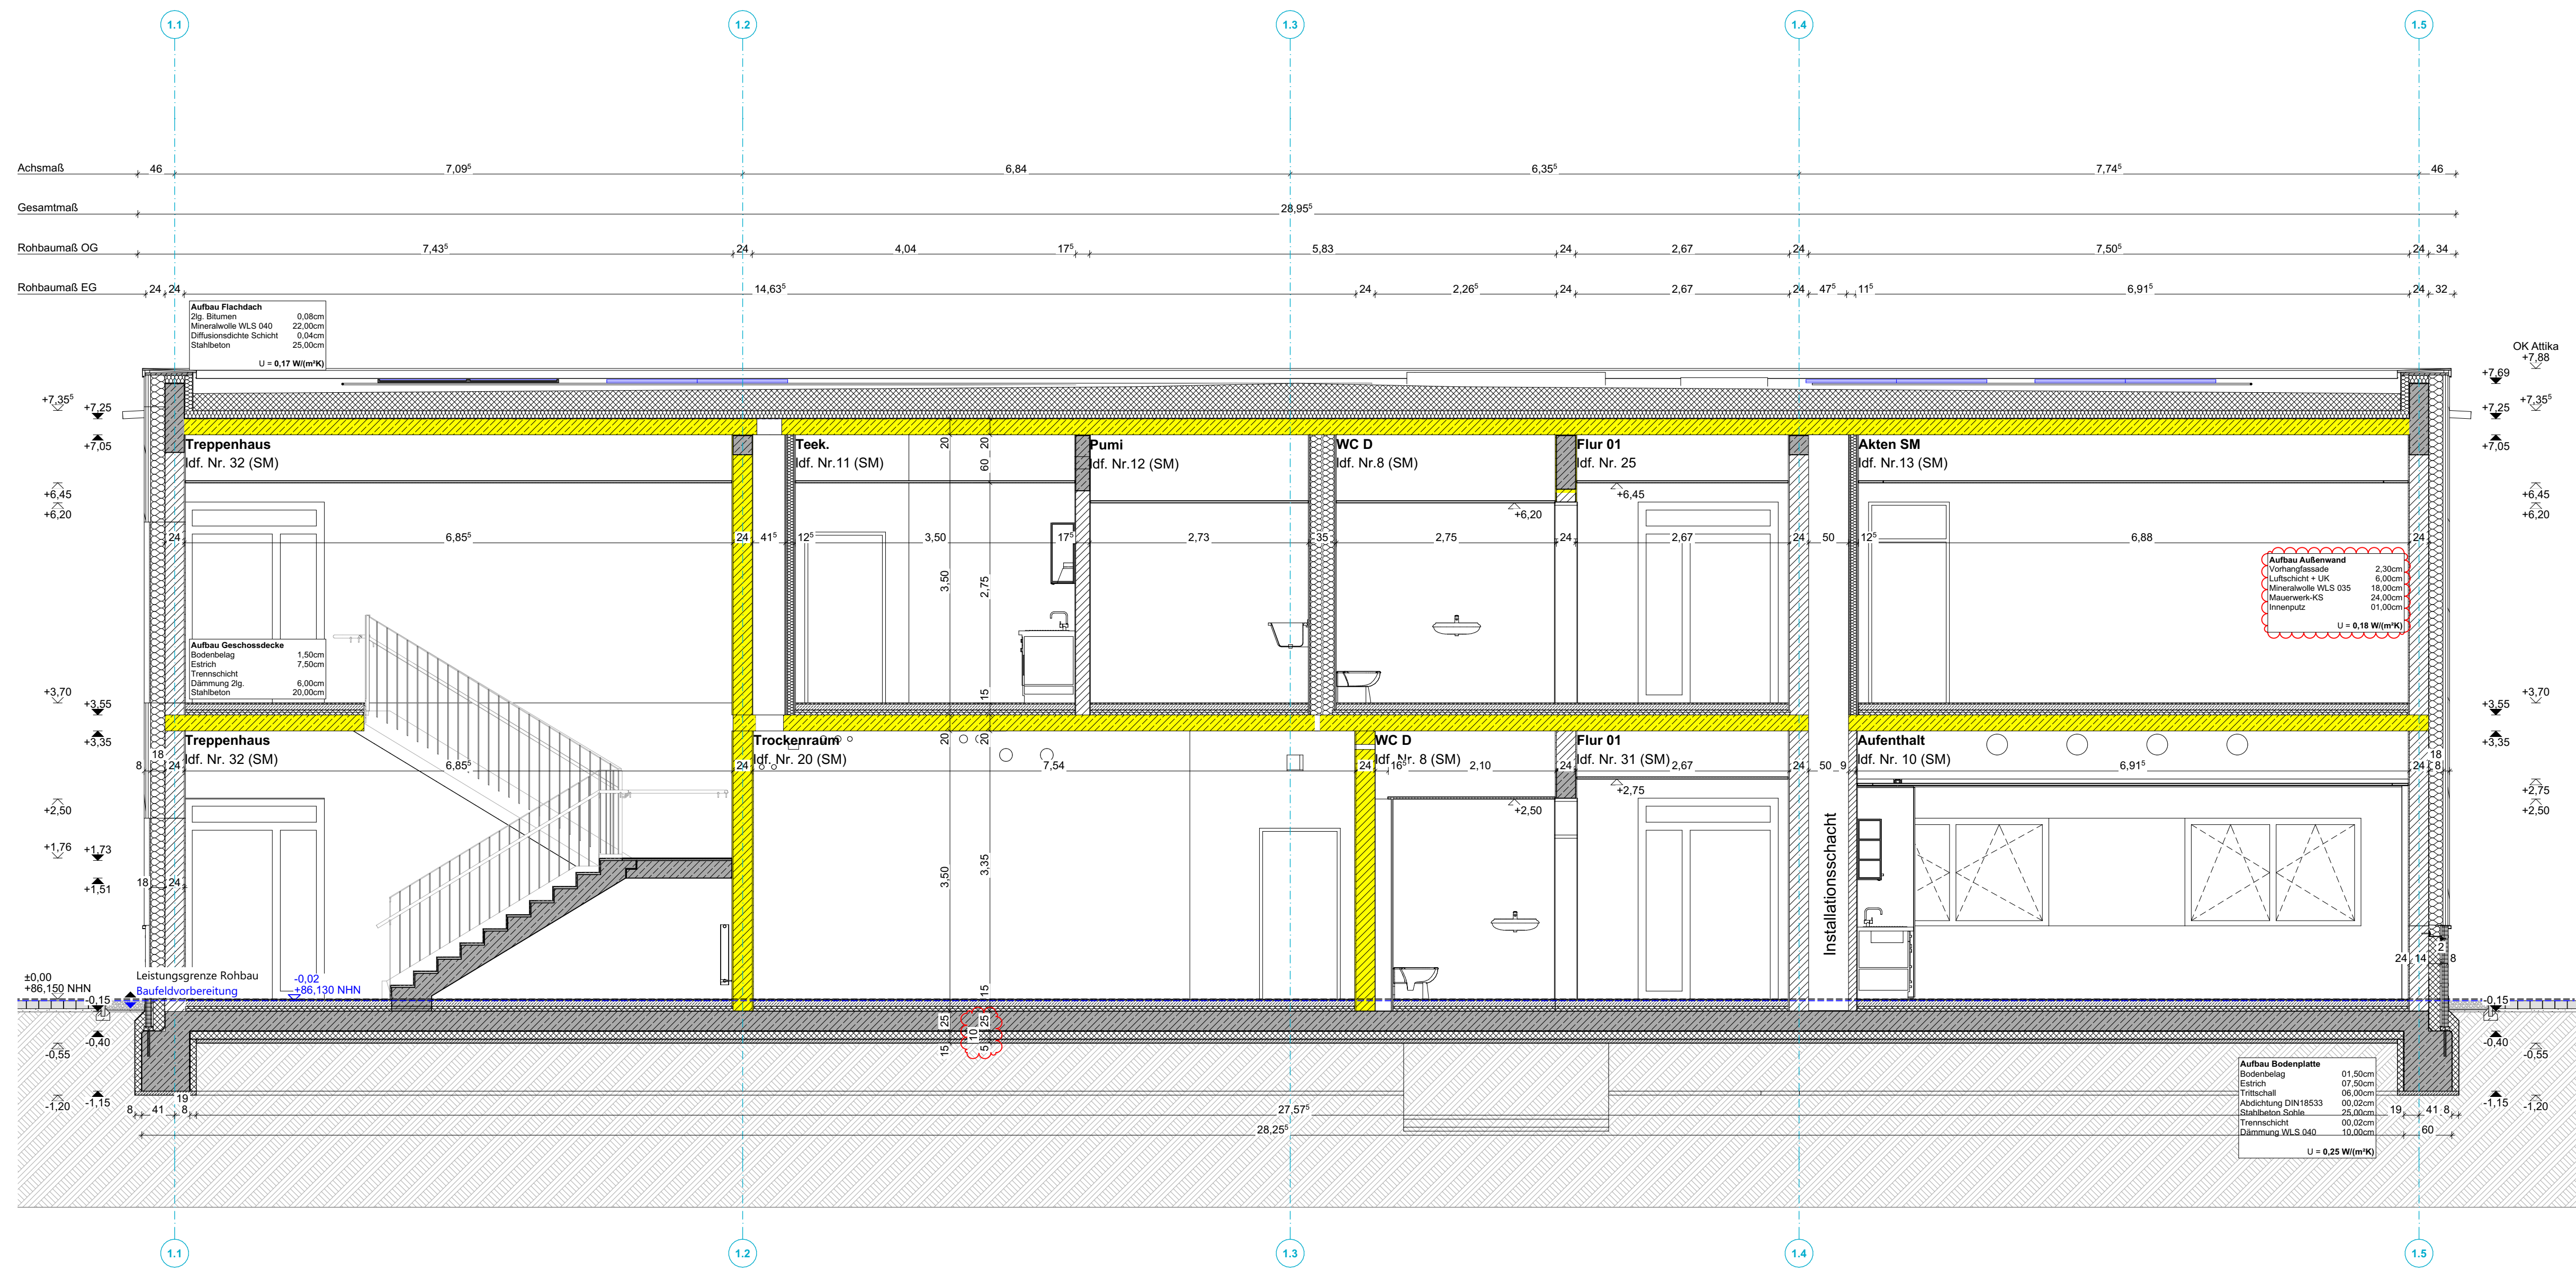

Schnitt A-A

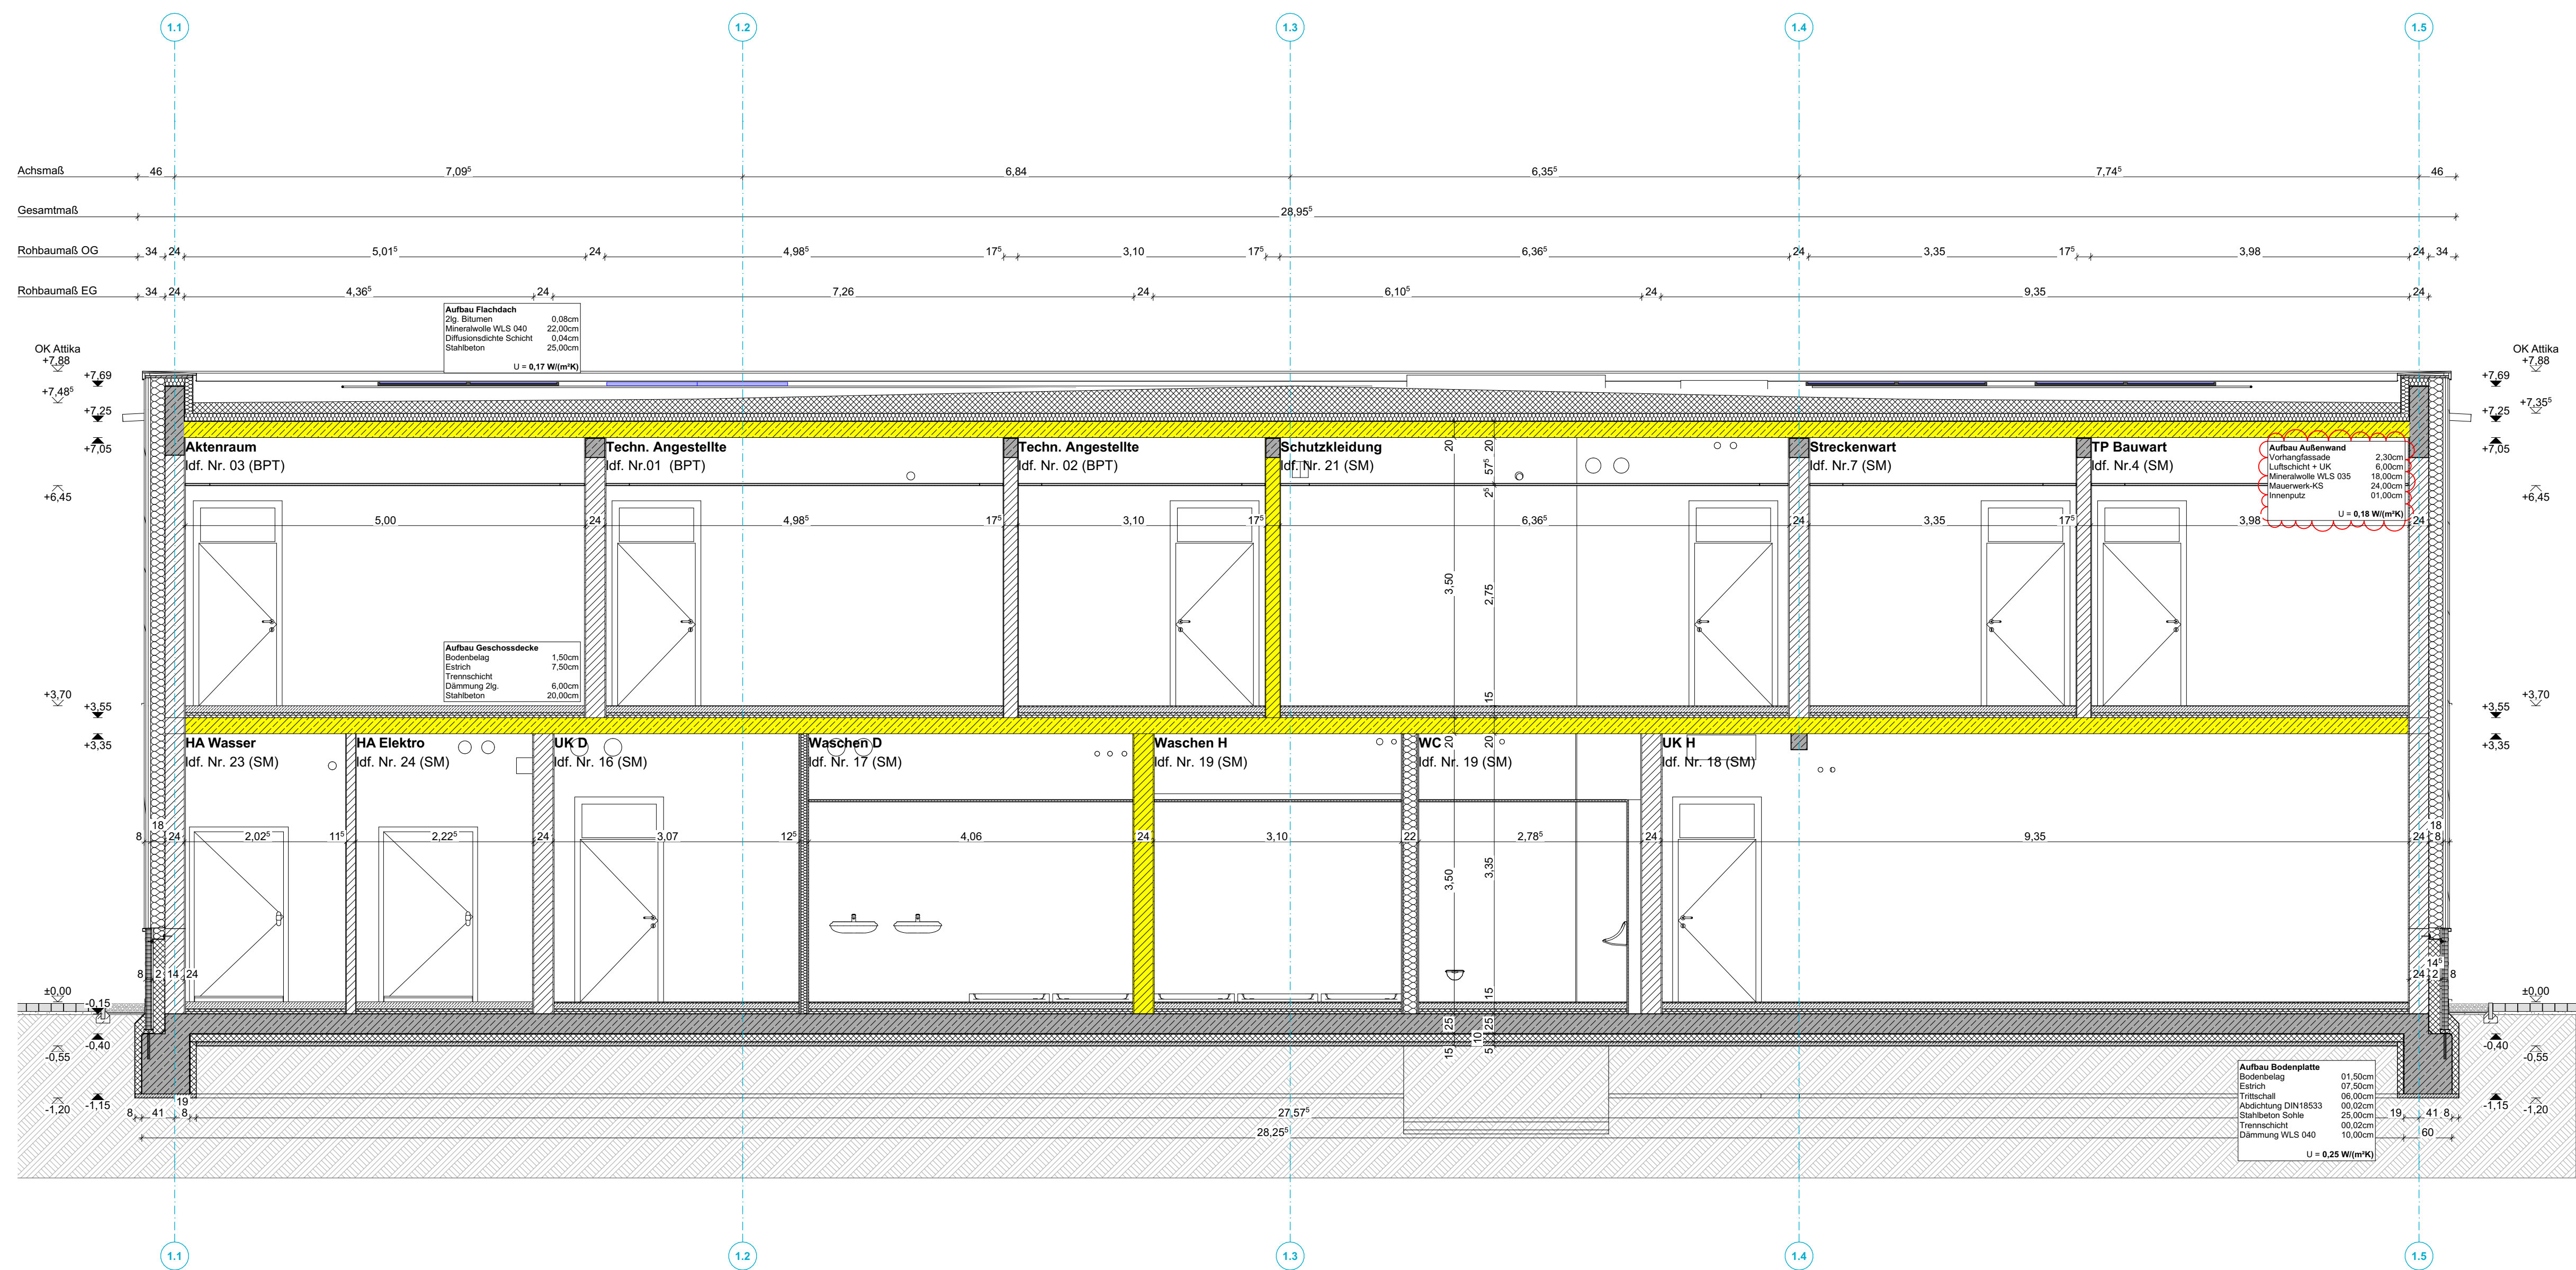

Schnitt B-B

LEGENDE

Materialien

- Stahlbeton
- Unbewehrter Beton
- KS-Mauerwerk
- Verblendenmauerwerk
- Wand, leicht
- Dämmung, hart/weich
- Sperrschicht (Feuchtigkeit)
- Träger / Unterzug

Brandschutz

- Wand feuerhemmend
- Wand feuerbeständig
- RA Rauchabzug
- DS Dichtschießen
- RS Rauchdicht
- T30 Selbstschl., feuerhemmend
- Retungsweg/-richtung
- Feuertörscher
- Anlieerstelle/Notausstieg

Planangaben

- Rinne / Bodenablauf
- Angabe TWP
- Angabe HLS
- Angabe ELT
- Äußerenzugang Tür / Tor
- Mindestfläche Barrierefreiheit

Höhenangaben

- 0,20 OKFF
- 0,30 OKRD
- OK +/- Oberkante Roh/Fertig
- UK +/- Unterkante Roh/Fertig
- D Decke
- F Fußboden
- S Sohle
- LJH Lichte Raumhöhe
- BRH Brüstungshöhe

BAUNULL = ±0,00 = +86,15m ü.NHN

Sämtliche Angaben und Maße sind eigenverantwortlich auf der Baustelle zu prüfen. Bei Unstimmigkeiten ist umgehend die Bauleitung zu informieren. Für das Tragwerk und alle tragenden Bauteile ist der Standsicherheitsnachweis maßgebend. Alle konstruktiven Bauteile sind darauf abzustimmen. Alle Schlitz- und Durchbruchangaben, sowie Dehnfugen, sind in den Schal- und Bewehrungsplänen, sowie aus den Haustechnikplänen zu entnehmen. Brüstungshöhen, sowie Fenster und Türenhöhen beziehen sich auf OKFF, sofern keine besonderen Angaben getroffen sind. Alle Höhenkoten beziehen sich auf Baunull = ±0,00m.

Abhangdecke

- Rasterdecke 62,5 x 62,5cm
- GK Glatt
- Rohdecke, gestrichen (weiß)
- Leuchte
- Präsenzmelder
- Schattenfuge

Boden-/Wandbeläge

- Fiesen, uml. Sockelfiese
- Rüttelkliner
- Estrich beschichtet
- Fiese, h = 1,25m
- Fiese, h = Raumhoch

Öffnungen

- FD Fußbodendurchbruch
- DD Deckendurchbruch
- WD Wanddurchbruch
- KB Kernbohrung

Raumstempel

- BB Bodenbelag
- WB Wandbelag
- DB Deckenbelag
- NF Nettogrundfläche
- RU Raumumrandung
- LH Lichte Raumhöhe

Planedat: Änderungen / Ergänzungen: Ant für Immobilien- und Baumanagement Halberstadt Anschri: Harmonstraße 1 38833 Halberstadt Tel.: 03941 / 6589-100 Fax: 03941 / 6249-299 Email: Poststelle-HB@abg-baumanagement.de		Entwurfverfasser / Planverfasser: Planverfasser / Geodach: Datum / Name / Unterschrift:
Lageverfasser / Adresse: Straßenmeistererei Bernburg 11051 Claude-Breda-Straße 4 06406 Bernburg	Planverfasser / Geodach: SN BT01 A-A, B-B Fachbereich: Hochbau	Datum / Name / Unterschrift:
Geläuter Bauwerk / Bauteil Objekt: Verwaltungsgebäude	Geb. Nr.: BT01	Planverfasser / Geodach: Ausführungsplanung
Geschnit: Pst: Makstab: 1:50 Baujahr: 1189x841 Plan-Nr.: 119_B Datum: 06.08.2020	Planverfasser / Geodach: Planverfasser: 119_S15180_AP_BT01_ARC_SN_AA_BB_B Planverfasser: 119_S15180_AP_BT01_ARC_SN_AA_BB_B	Datum / Unterschrift: Projektleiter: Datum / Unterschrift: