



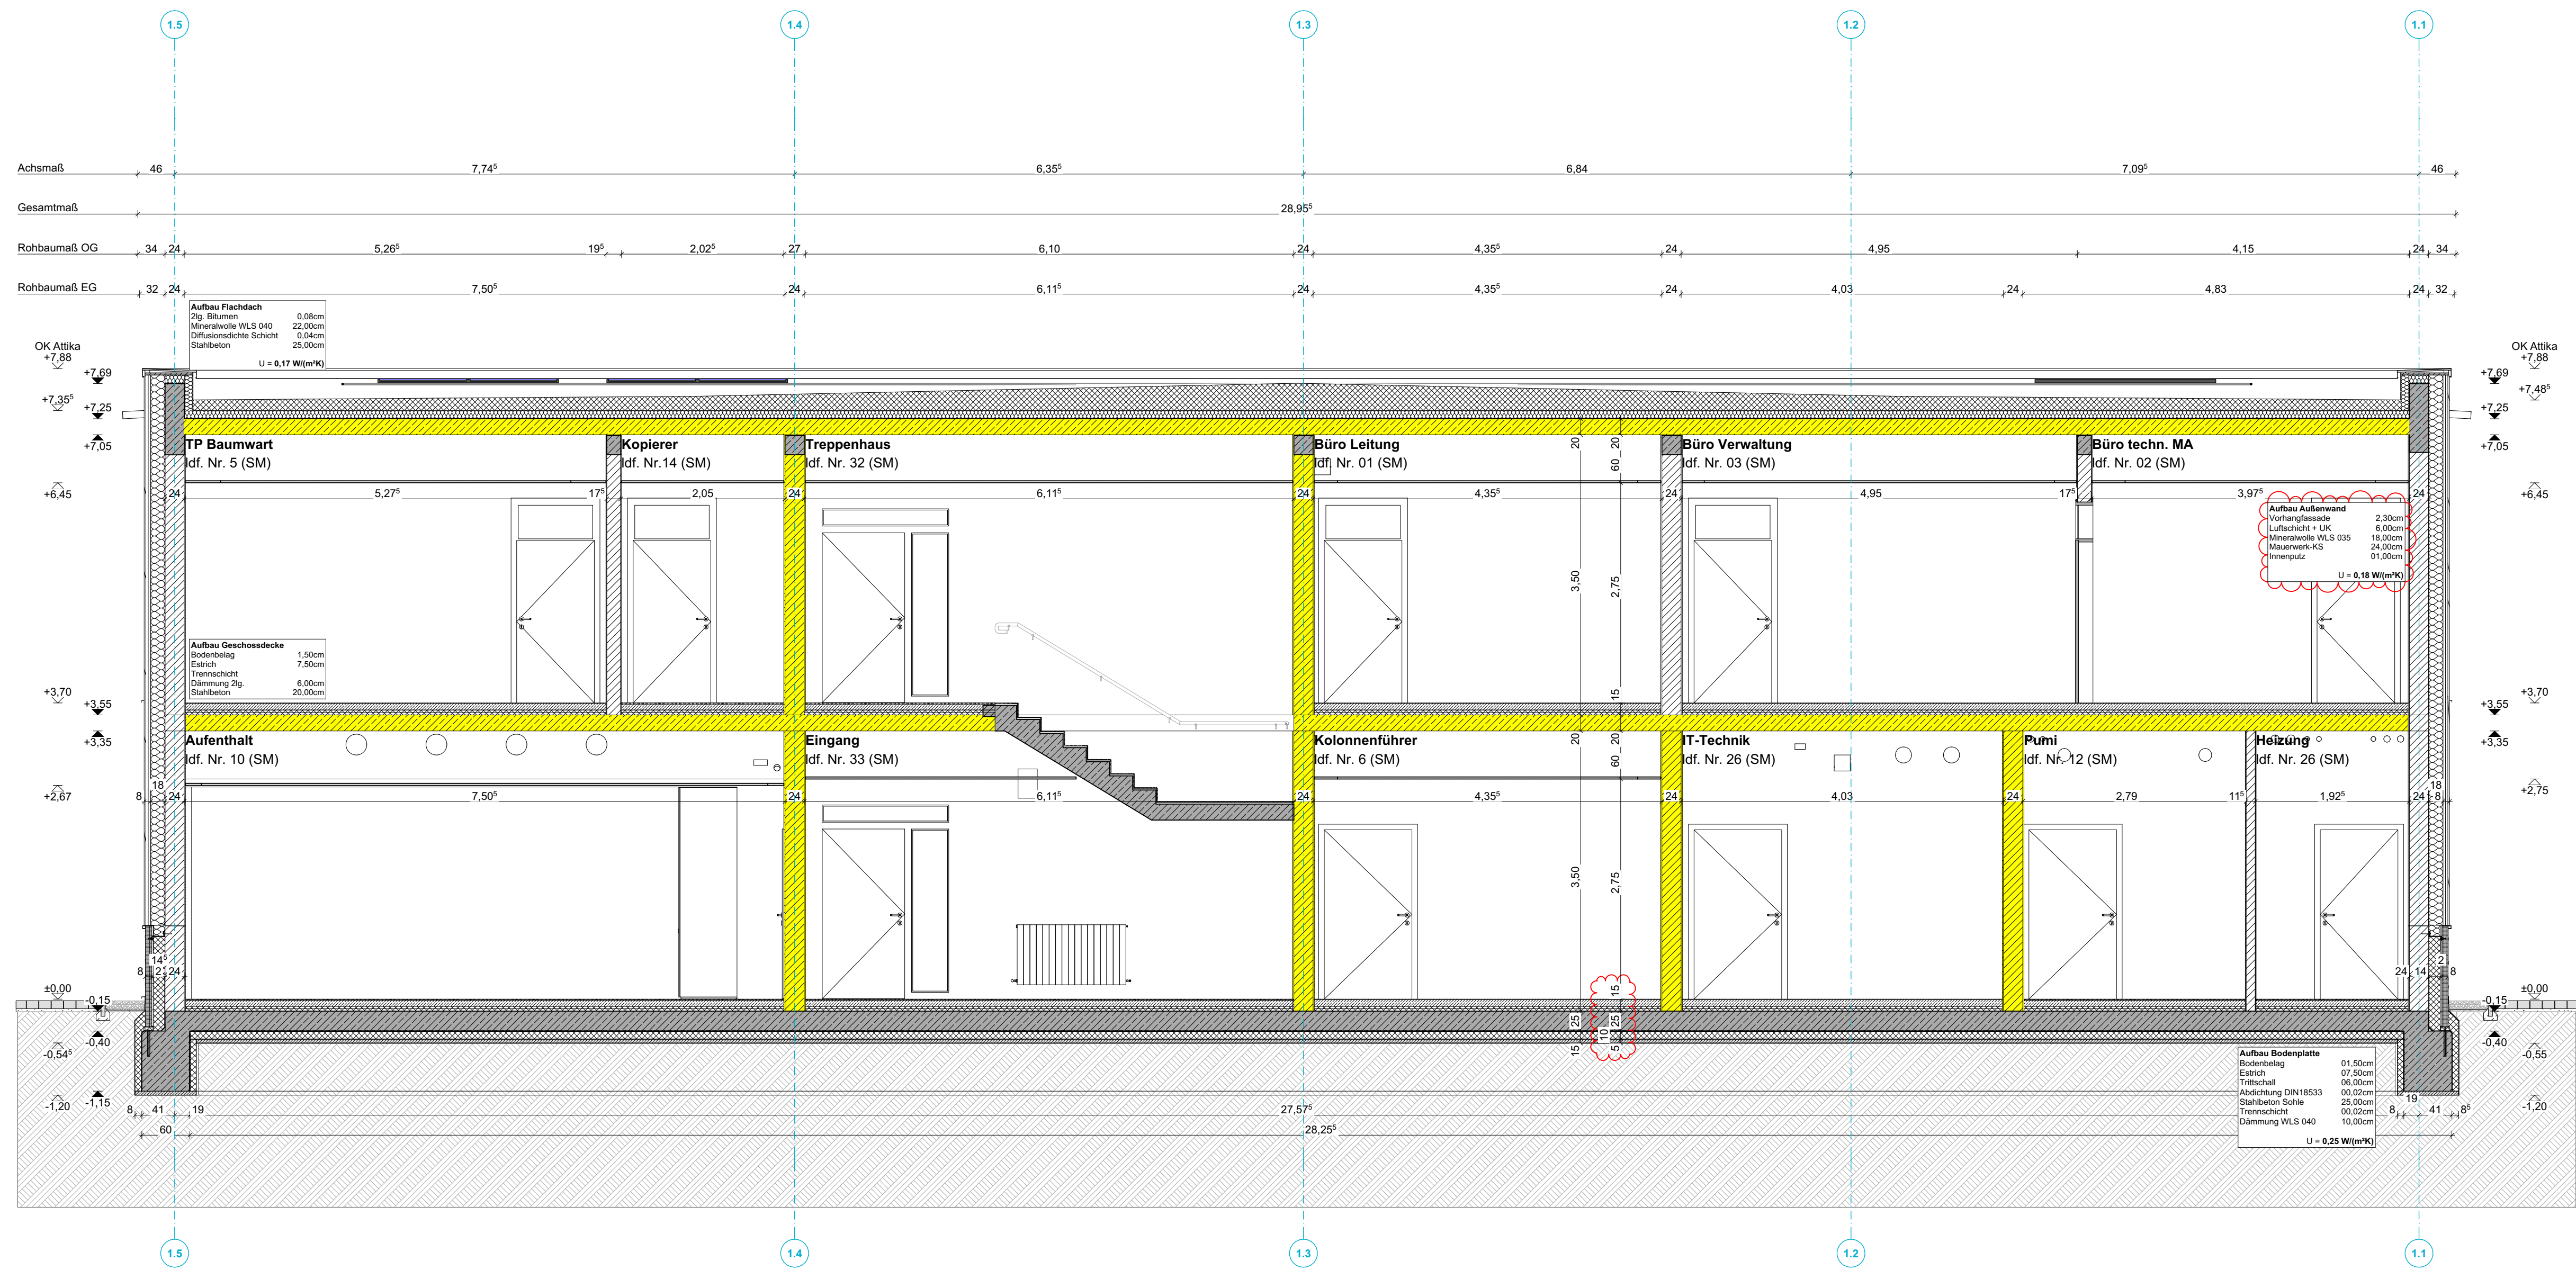

Schnitt C-C

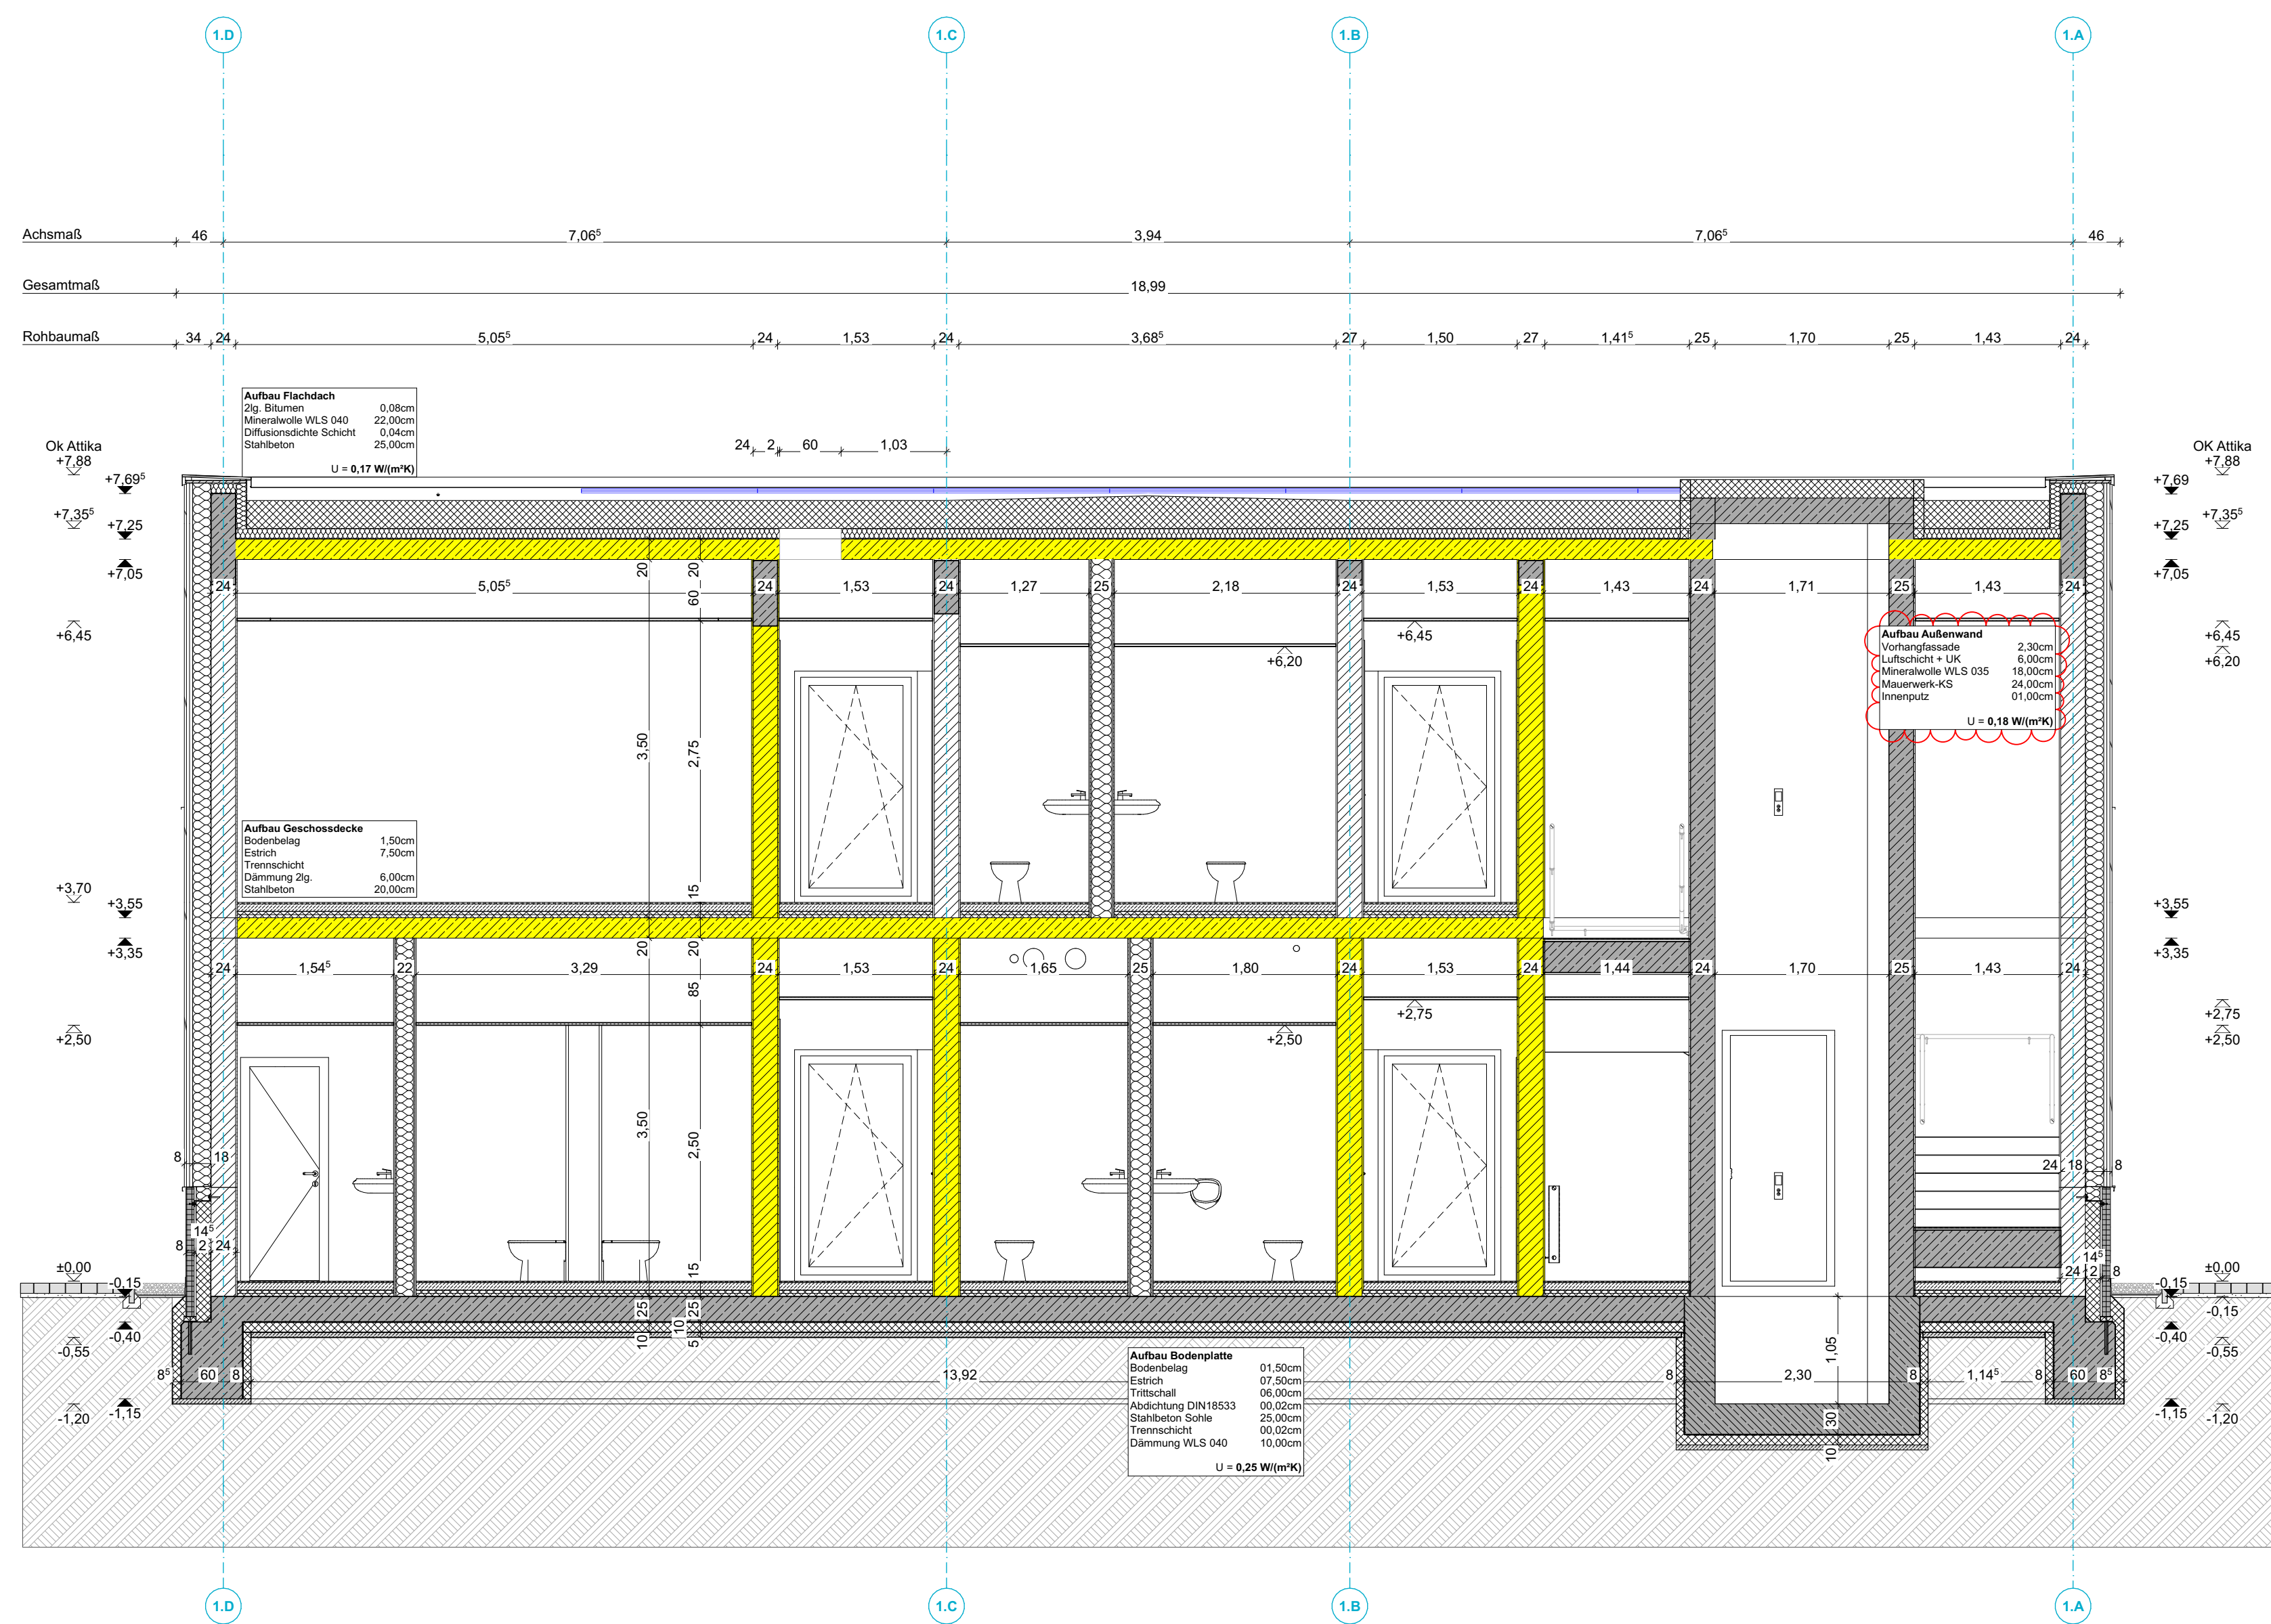

Schnitt D-D

LEGENDE

Materialien

	Stahlbeton
	Unbewehrter Beton
	KS-Mauerwerk
	Verblendmauerwerk
	Wand, leicht
	Dämmung, hart/weich
	Sperrschicht (Feuchtigkeit)
	Träger / Unterzug

Brandschutz

	Wand feuerhemmend
	Wand feuerbeständig
	RA Rauchabzug
	OS Dichtschießblech
	RS Rauchdicht
	T30
	Rettungsweg/-richtung
	Feuerlöscher
	Anleiterstelle/Notausstieg

Planangaben

	Rinne / Bodenablauf
	XY Angabe TWP
	XY Angabe HLS
	XY Angabe ELT
	Außenzugang Tür / Tor
	Mindestfläche Barrierefreiheit

Höhenangaben

	-0,20 OKFF
OKFF