



Teilgrundriss Bauteil 4, OG.
M 1:50

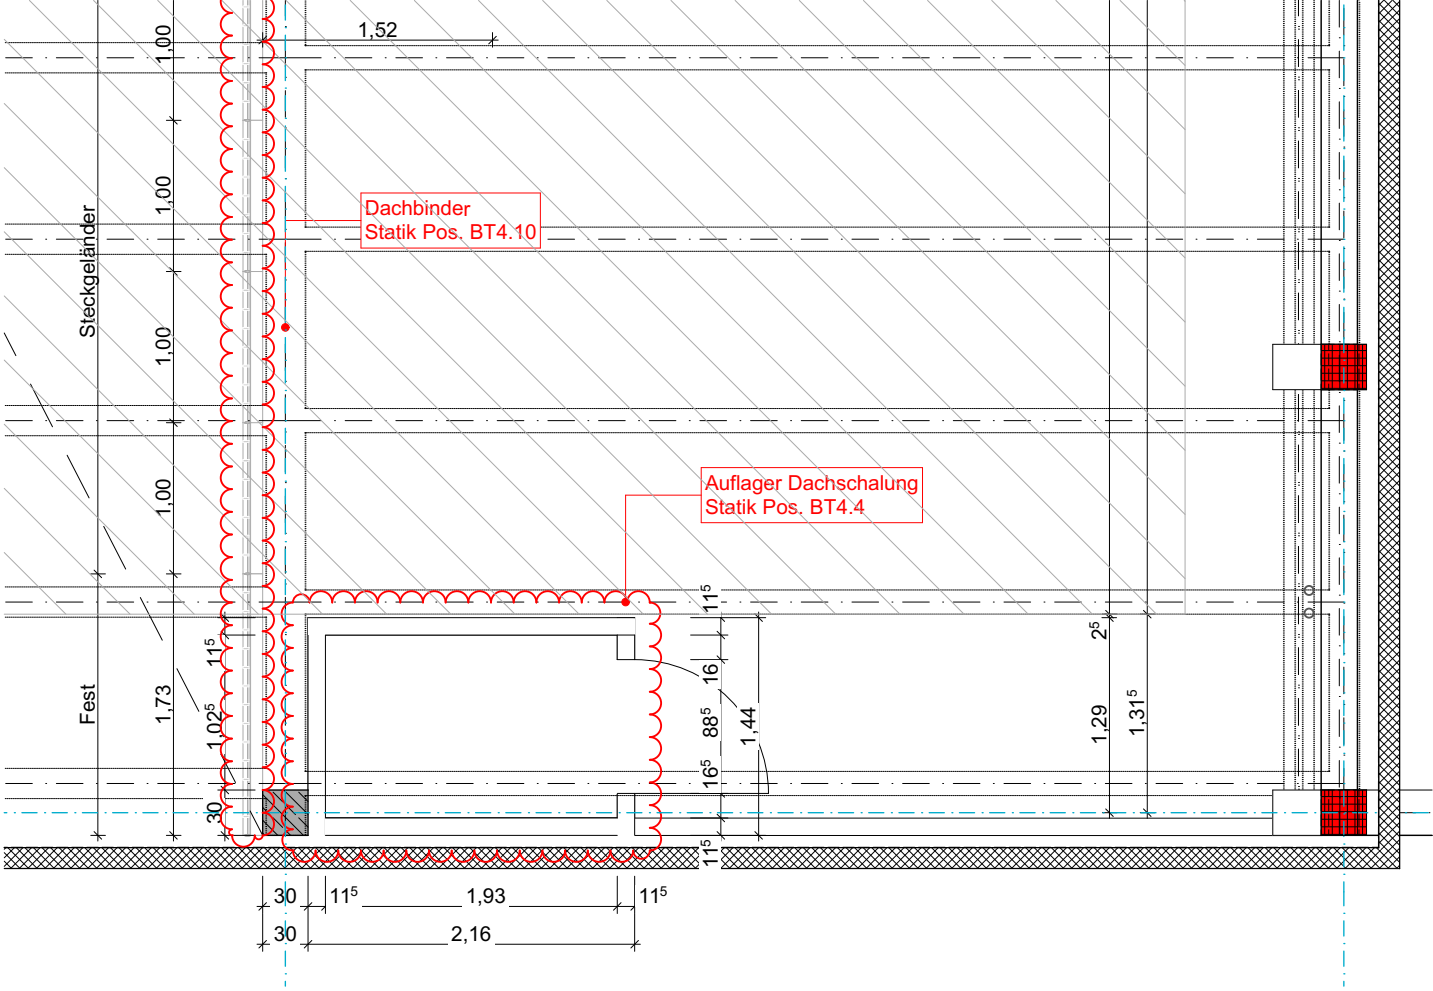

Schema Detail
M 1:10

Schema BT 4
Anschluss Freitragende Decke
an Mauerwerkswand

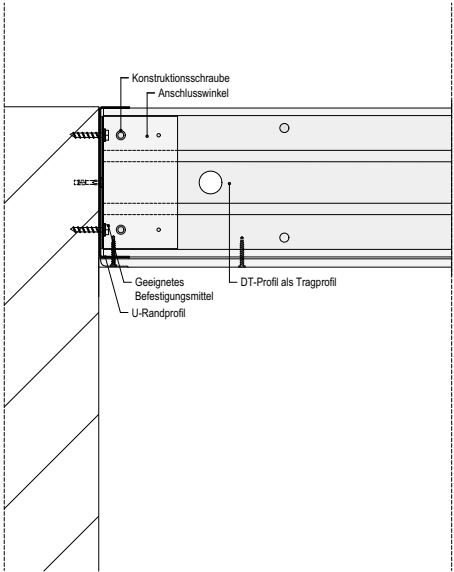

Planindex:	Änderungen / Ergänzungen:	Name:	Datum:
Amt für Immobilien- und Baumanagement Halberstadt Anschrift: Harmoniestraße 1 38820 Halberstadt Tel.: 03941 / 6249 - 100 Fax: 03941 / 6249 - 299 eMail: Poststelle-HBS.AIB@sachsen-anhalt.de		Entwurfsverfasser / Planersteller:	
Liegenschaft / Adresse:	WE-Nr.:	Datum / Name / Unterschrift:	
Straßenmeisterei Bernburg Claude-Breda-Straße 4 06406 Bernburg	11051	Grundriss, Trockenbau 1. OG BT04, Detail Fachbereich: Hochbau	
Gebäude/ Bauwerk/ Bauteil/ Objekt:	Geb-Nr.:	Planungsstufe / Leistungsphase:	
Klein Kfz-Halle	BT4	Ausführungsplanung	
Gezeichnet Fbt:	Maßstab: 1:50, 1:10	Blatt-Gr.: 594x420	Plan-Nr.: 4083_00
Bearbeiter AIB: Thamm	Datum: 06.08.2026		
4083_S15180_AP_BT04_ARC_D-16_Trockenbau_00		nutzende Verwaltung:	
Amt für Immobilien- und Baumanagement Halberstadt:		Datum / Unterschrift:	
Datum / Unterschrift Projektleiter:		Datum / Unterschrift:	