

Seitenansicht SB "Todendorf" auf Pallungen

Zeichenerklärung:

② Positionsnr. für Außenhautdurchbrüche und Teile am Schiffsrumpf

◆ Leckschraube

Y835

D Deck

C Deck

B Deck

Hauptdeck

Stauung

Basis

#0 #1 #2 #3 #4 #5 #6 #7 #8 #9 #10 #11 #12 #13 #14 #15 #16 #17 #18 #19 #20 #21 #22 #23 #24 #25 #26 #27 #28 #29

1300 200 600 350 660

Kielpallung Kielpallung 100t mit Seitenstützen Kielpallung Kielpallung Kielpallung 100t mit Seitenstützen Kielpallungen

KRAFTSTOFF SCHWELZWASSER FRISCHWASSER

295

LOT LOG

Leckschraube

Tabelle:
Positionsnummern nach Dockplan für Außenhautdurchbrüche
und Teile am Schiffsrumpf

2	LOG		Stb.
1	Echolotswinger (LOT)		Mitte Schiff
Teil	Benennung	NW	Schiffseite

[illegible]

Wir empfehlen, diese Stütze gegen Kippen zu sichern (z.B. durch abspannen nach hinten oder schräg als Winkelhalbierende anzusetzen).









Unsere Prüfung erfolgt auf Basis der eingereichten Massenverteilung. Eine Überprüfung der angenommenen Massenverteilung ist nicht Bestandteil dieser Prüfung.




APPROVED
WITH COMMENTS
RU Naval

SEE LETTER Date: 2019-06-05

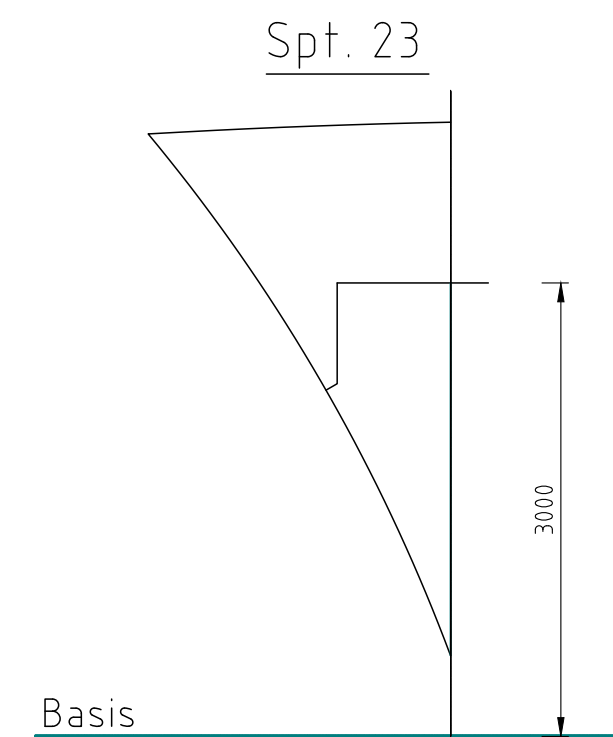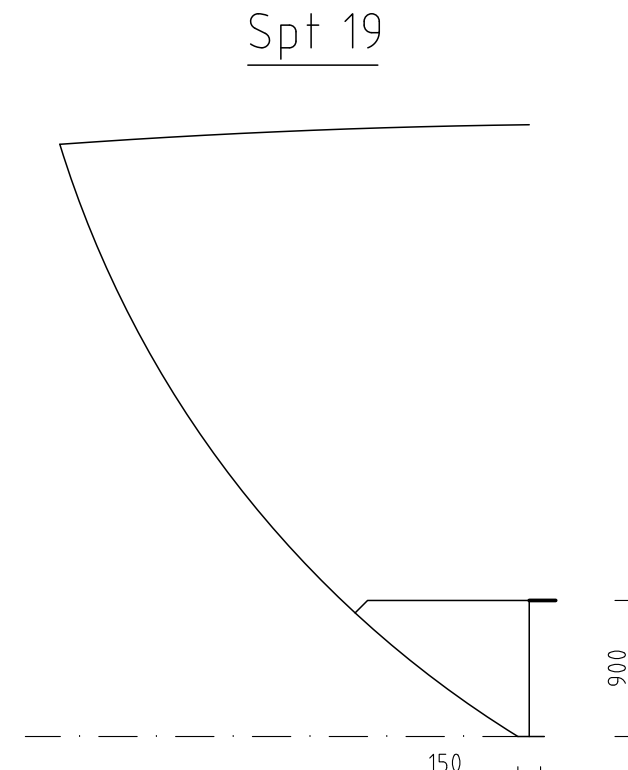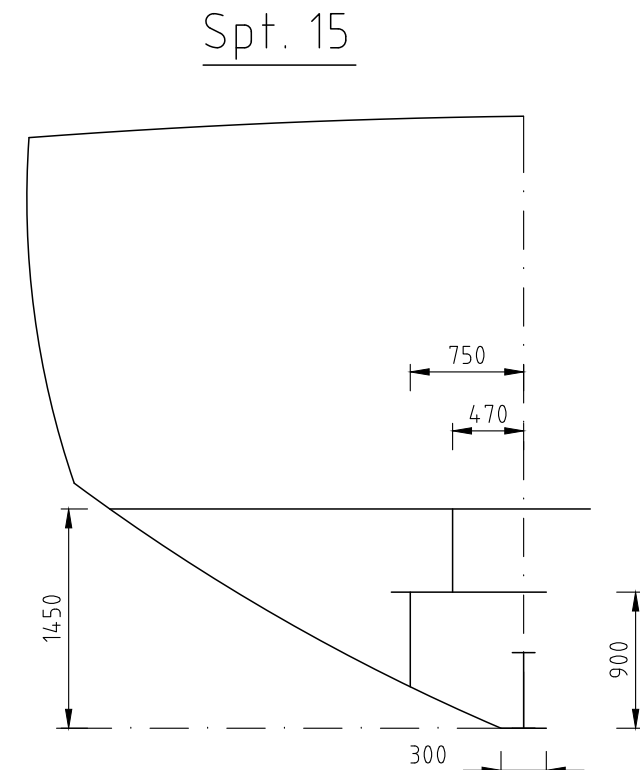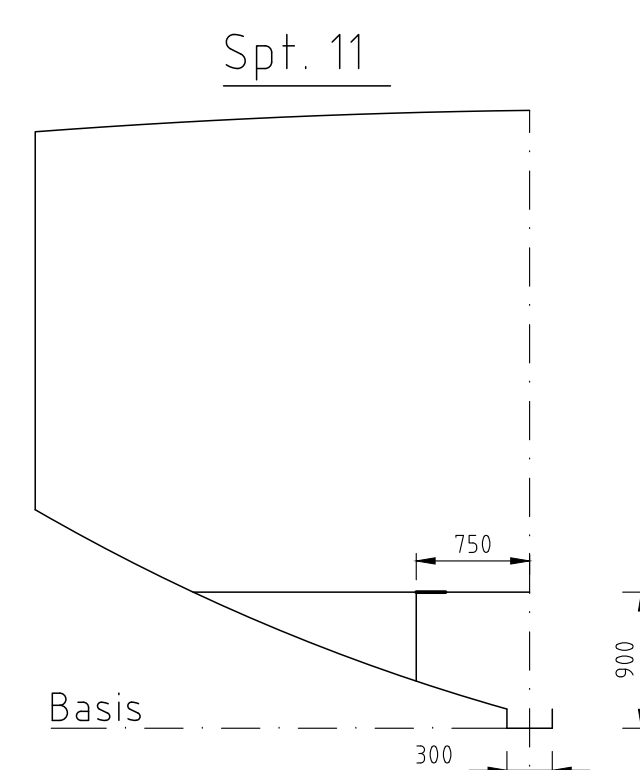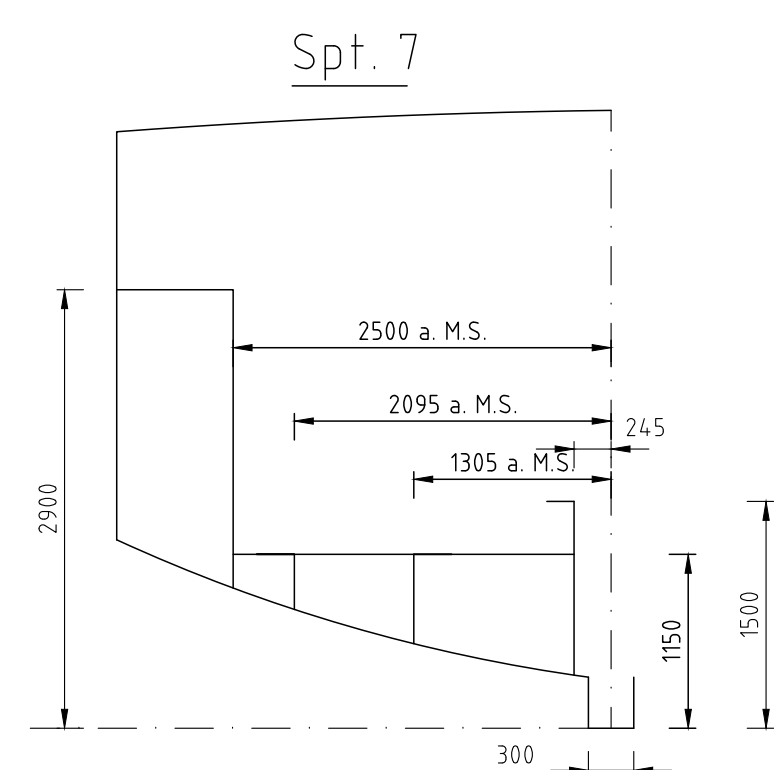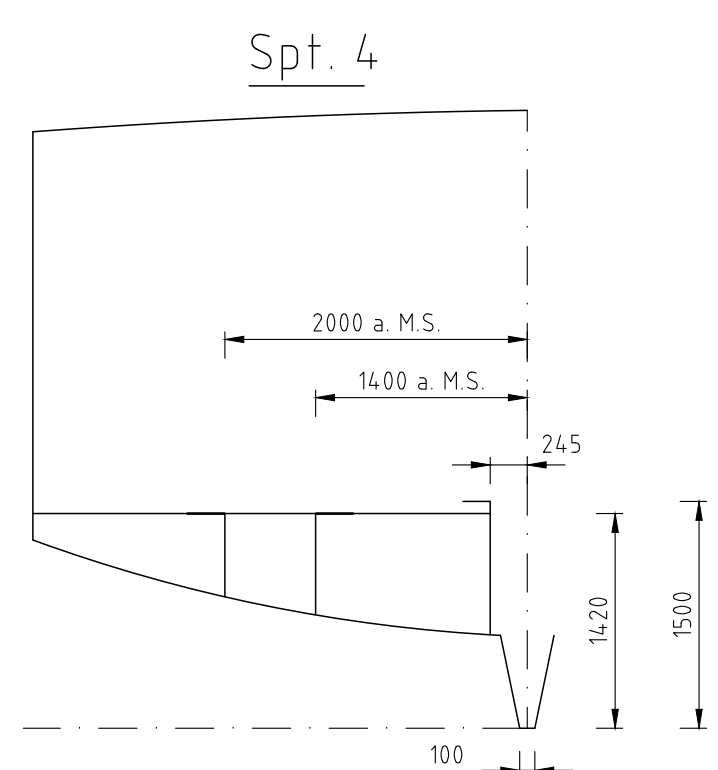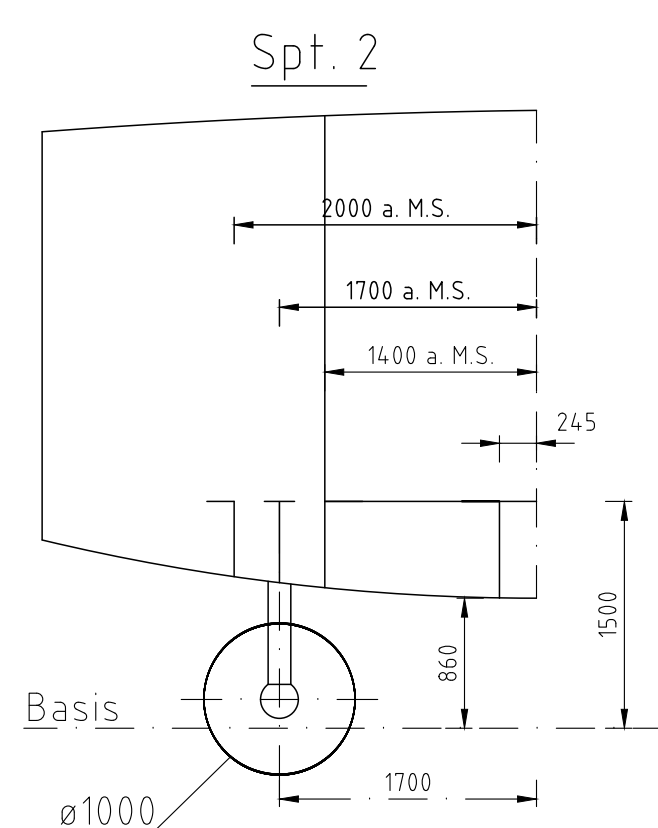

File name: Dockplan

 Stand 20.03.2019				– Abrechnungsnummer nach DIN 03 2788 –		M031018		1:50		Masse	
 SCHIFFSWERFT BARTH GMBH								SB "Todendorf"			
				2019 Datum Name (Bearb. 19.03. Su. Gern Norm		Berechnung		Dockplan SB "Todendorf" Kl.905			
				 IBK <u>Ingenieurtechnische Kabinen GmbH</u>		Zeichnungs-Nr.		3-905-202-10.01			
Zust.		Erläuterung		Datum		Name				Blatt 1 von 1	