


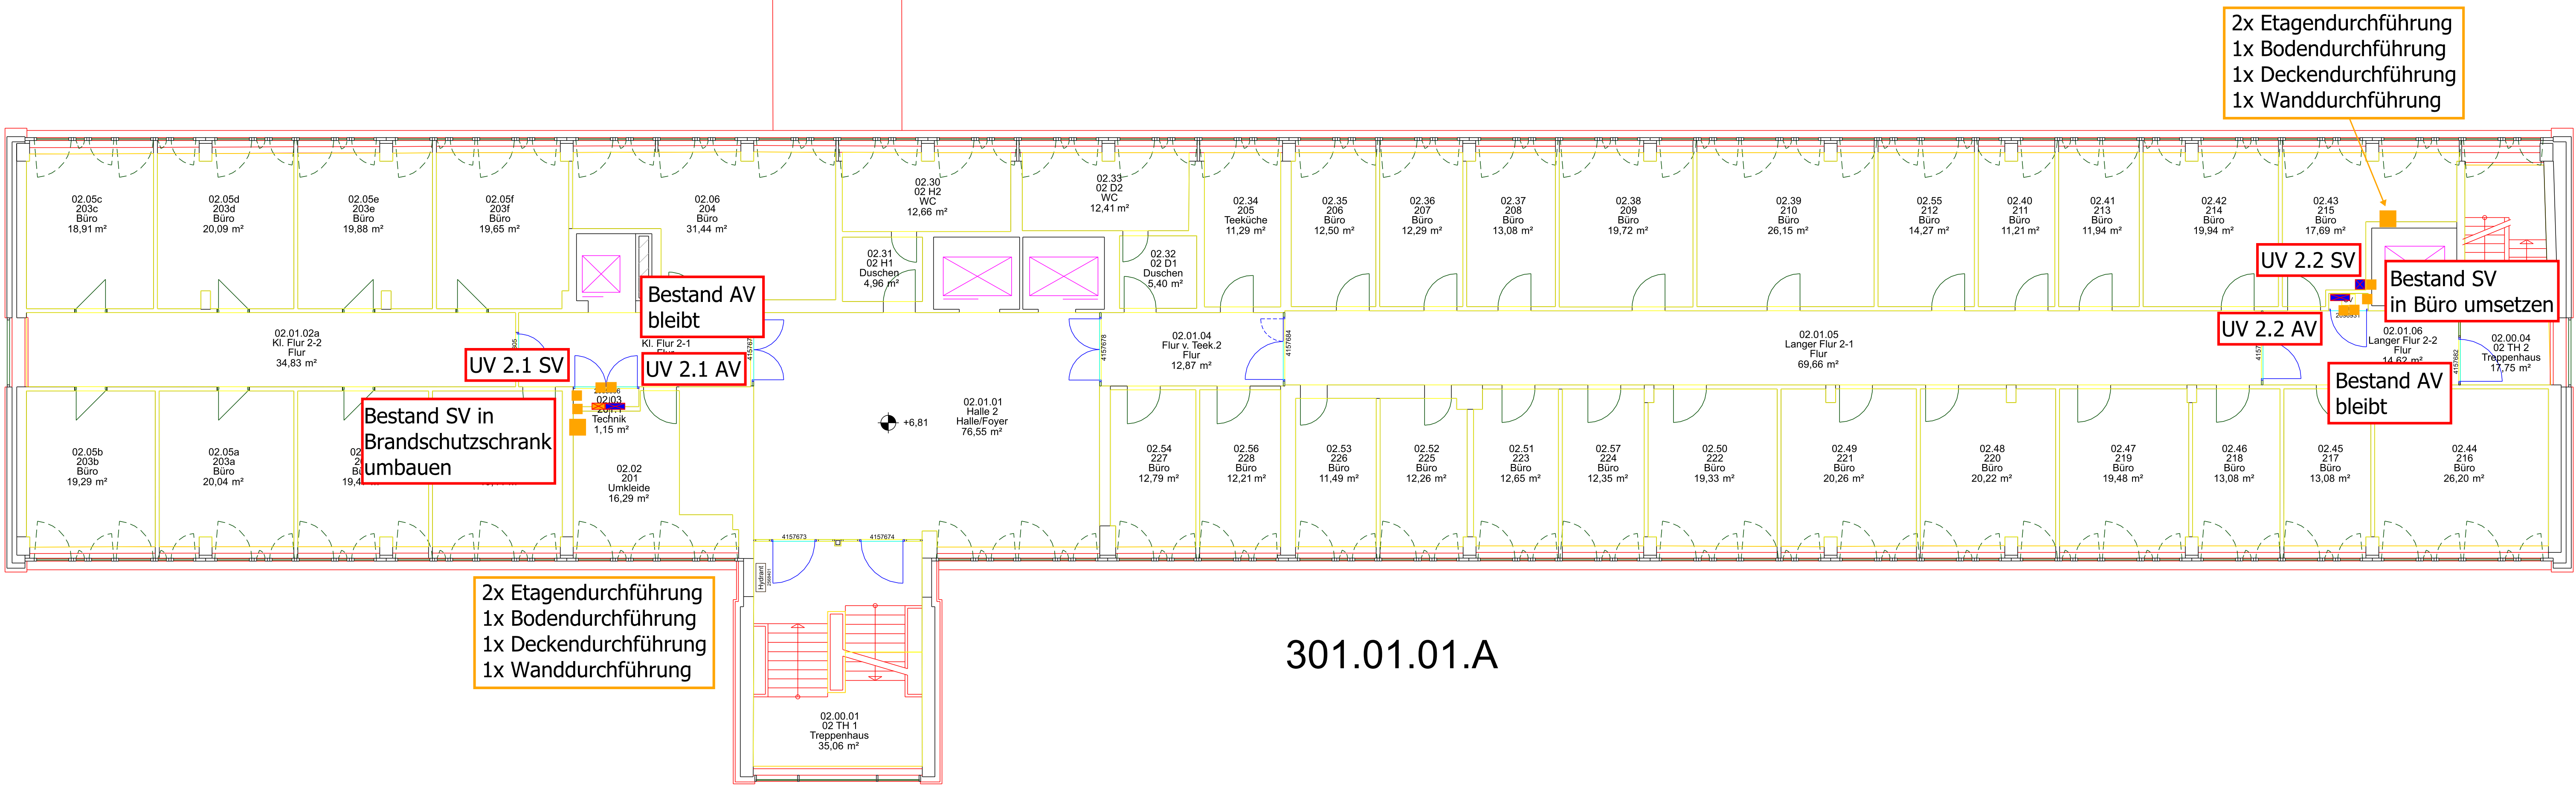

301.01.01.A

Brandschott Unterverteilung Unterverteilung in Bs				
Sämtliche Angaben und Maße der Bauzeichnung sind vom Unternehmer verantwortlich auf Übereinstimmung zu prüfen! Unstimmigkeiten sind der Bauleitung sofort mitzuteilen.				
Fachplaner:				
Projekt	RD Düsseldorf Josef-Gockeln-Str. 7 40474 Düsseldorf			
Zeichnung:	2.OG TP 161796 I TGA InSt Elektro-UV sanieren 5.BA			
	Plannummer: TP 161796	Maßstab: 1:100 A0	gezeichnet: 30.10.2025	geprüft: Flo
Index:	Änderung	Datum		Name: