


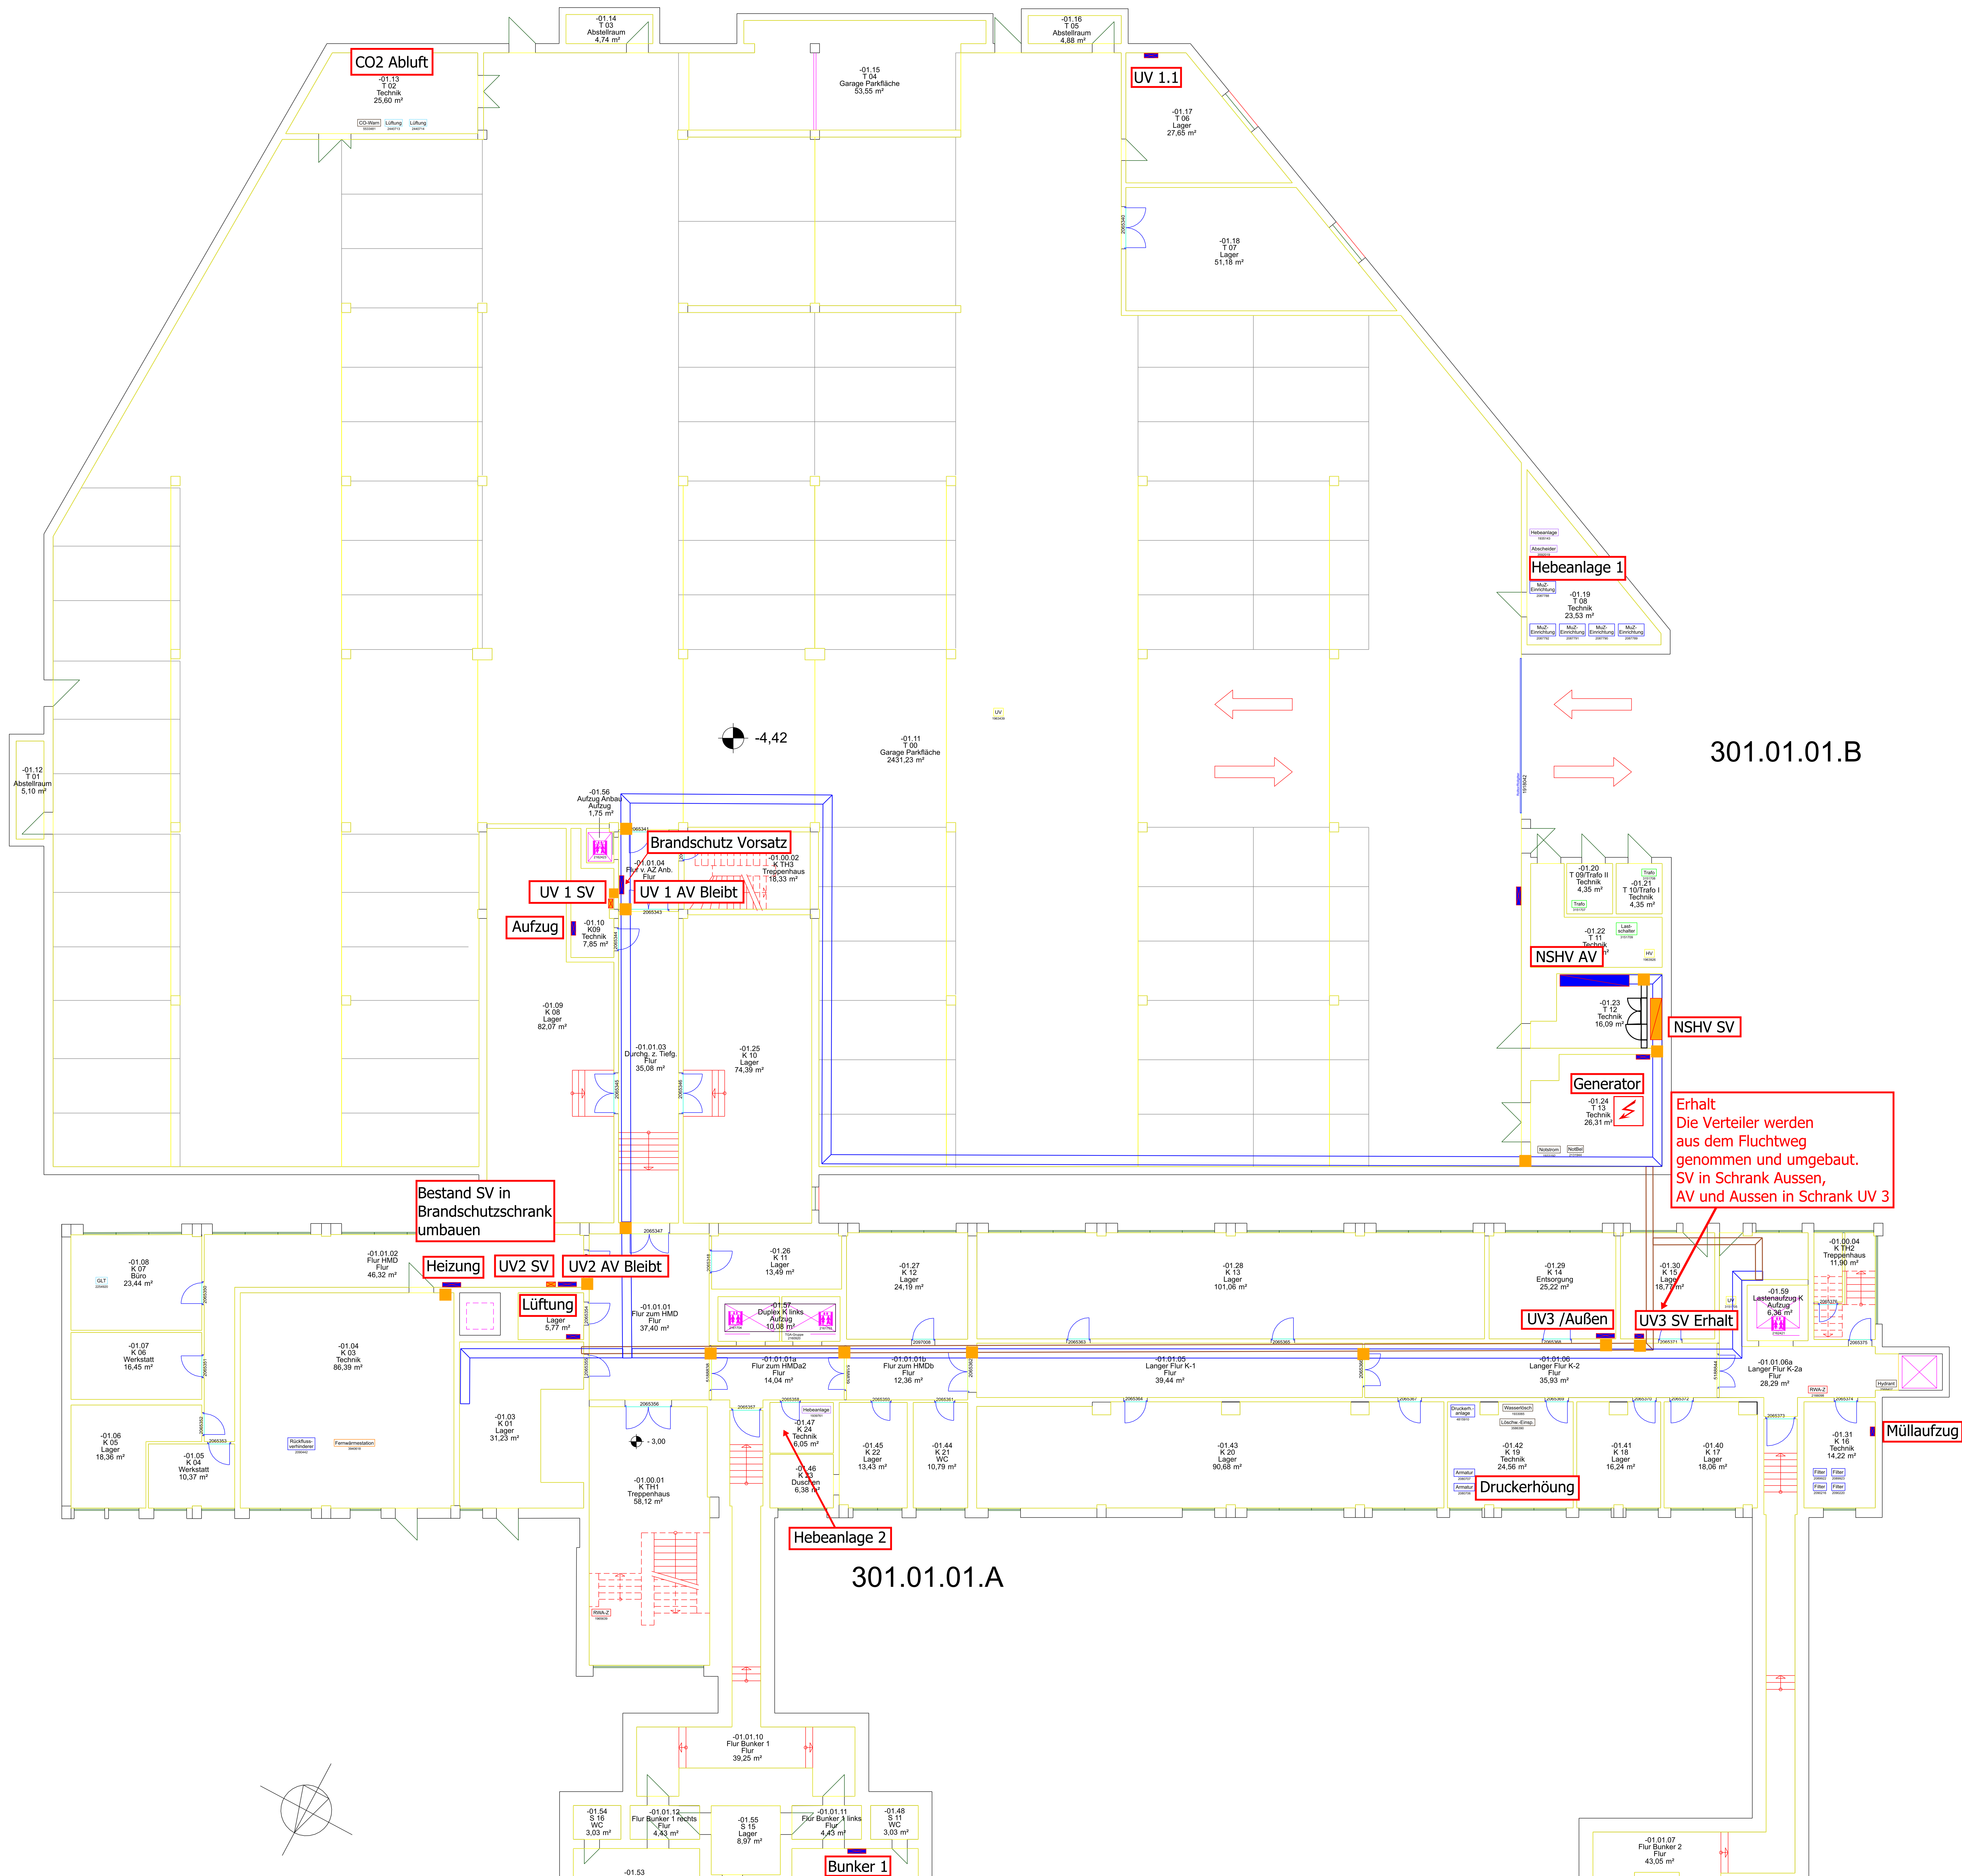

Bodenschacht

Generator

NSHV AV

Unterverteilung

Brandschott

Kabelbühne

NSHV SV

Sämtliche Angaben und Maße der Bauzeichnung sind vom Unternehmer verantwortlich auf Übereinstimmung zu prüfen! Unstimmigkeiten sind der Bauleitung sofort mitzuteilen.

Fachplaner:				
Projekt	RD Düsseldorf Josef-Gockeln-Str. 7 40474 Düsseldorf			
Zeichnung:	UG TP 161796 I TGA InSt Elektro-UV sanieren 5.BA			
Index:	Änderung	Maßstab: 1:100 A0	gezeichnet: 30.10.2025	geprüft: Flo
			Datum	Name: