


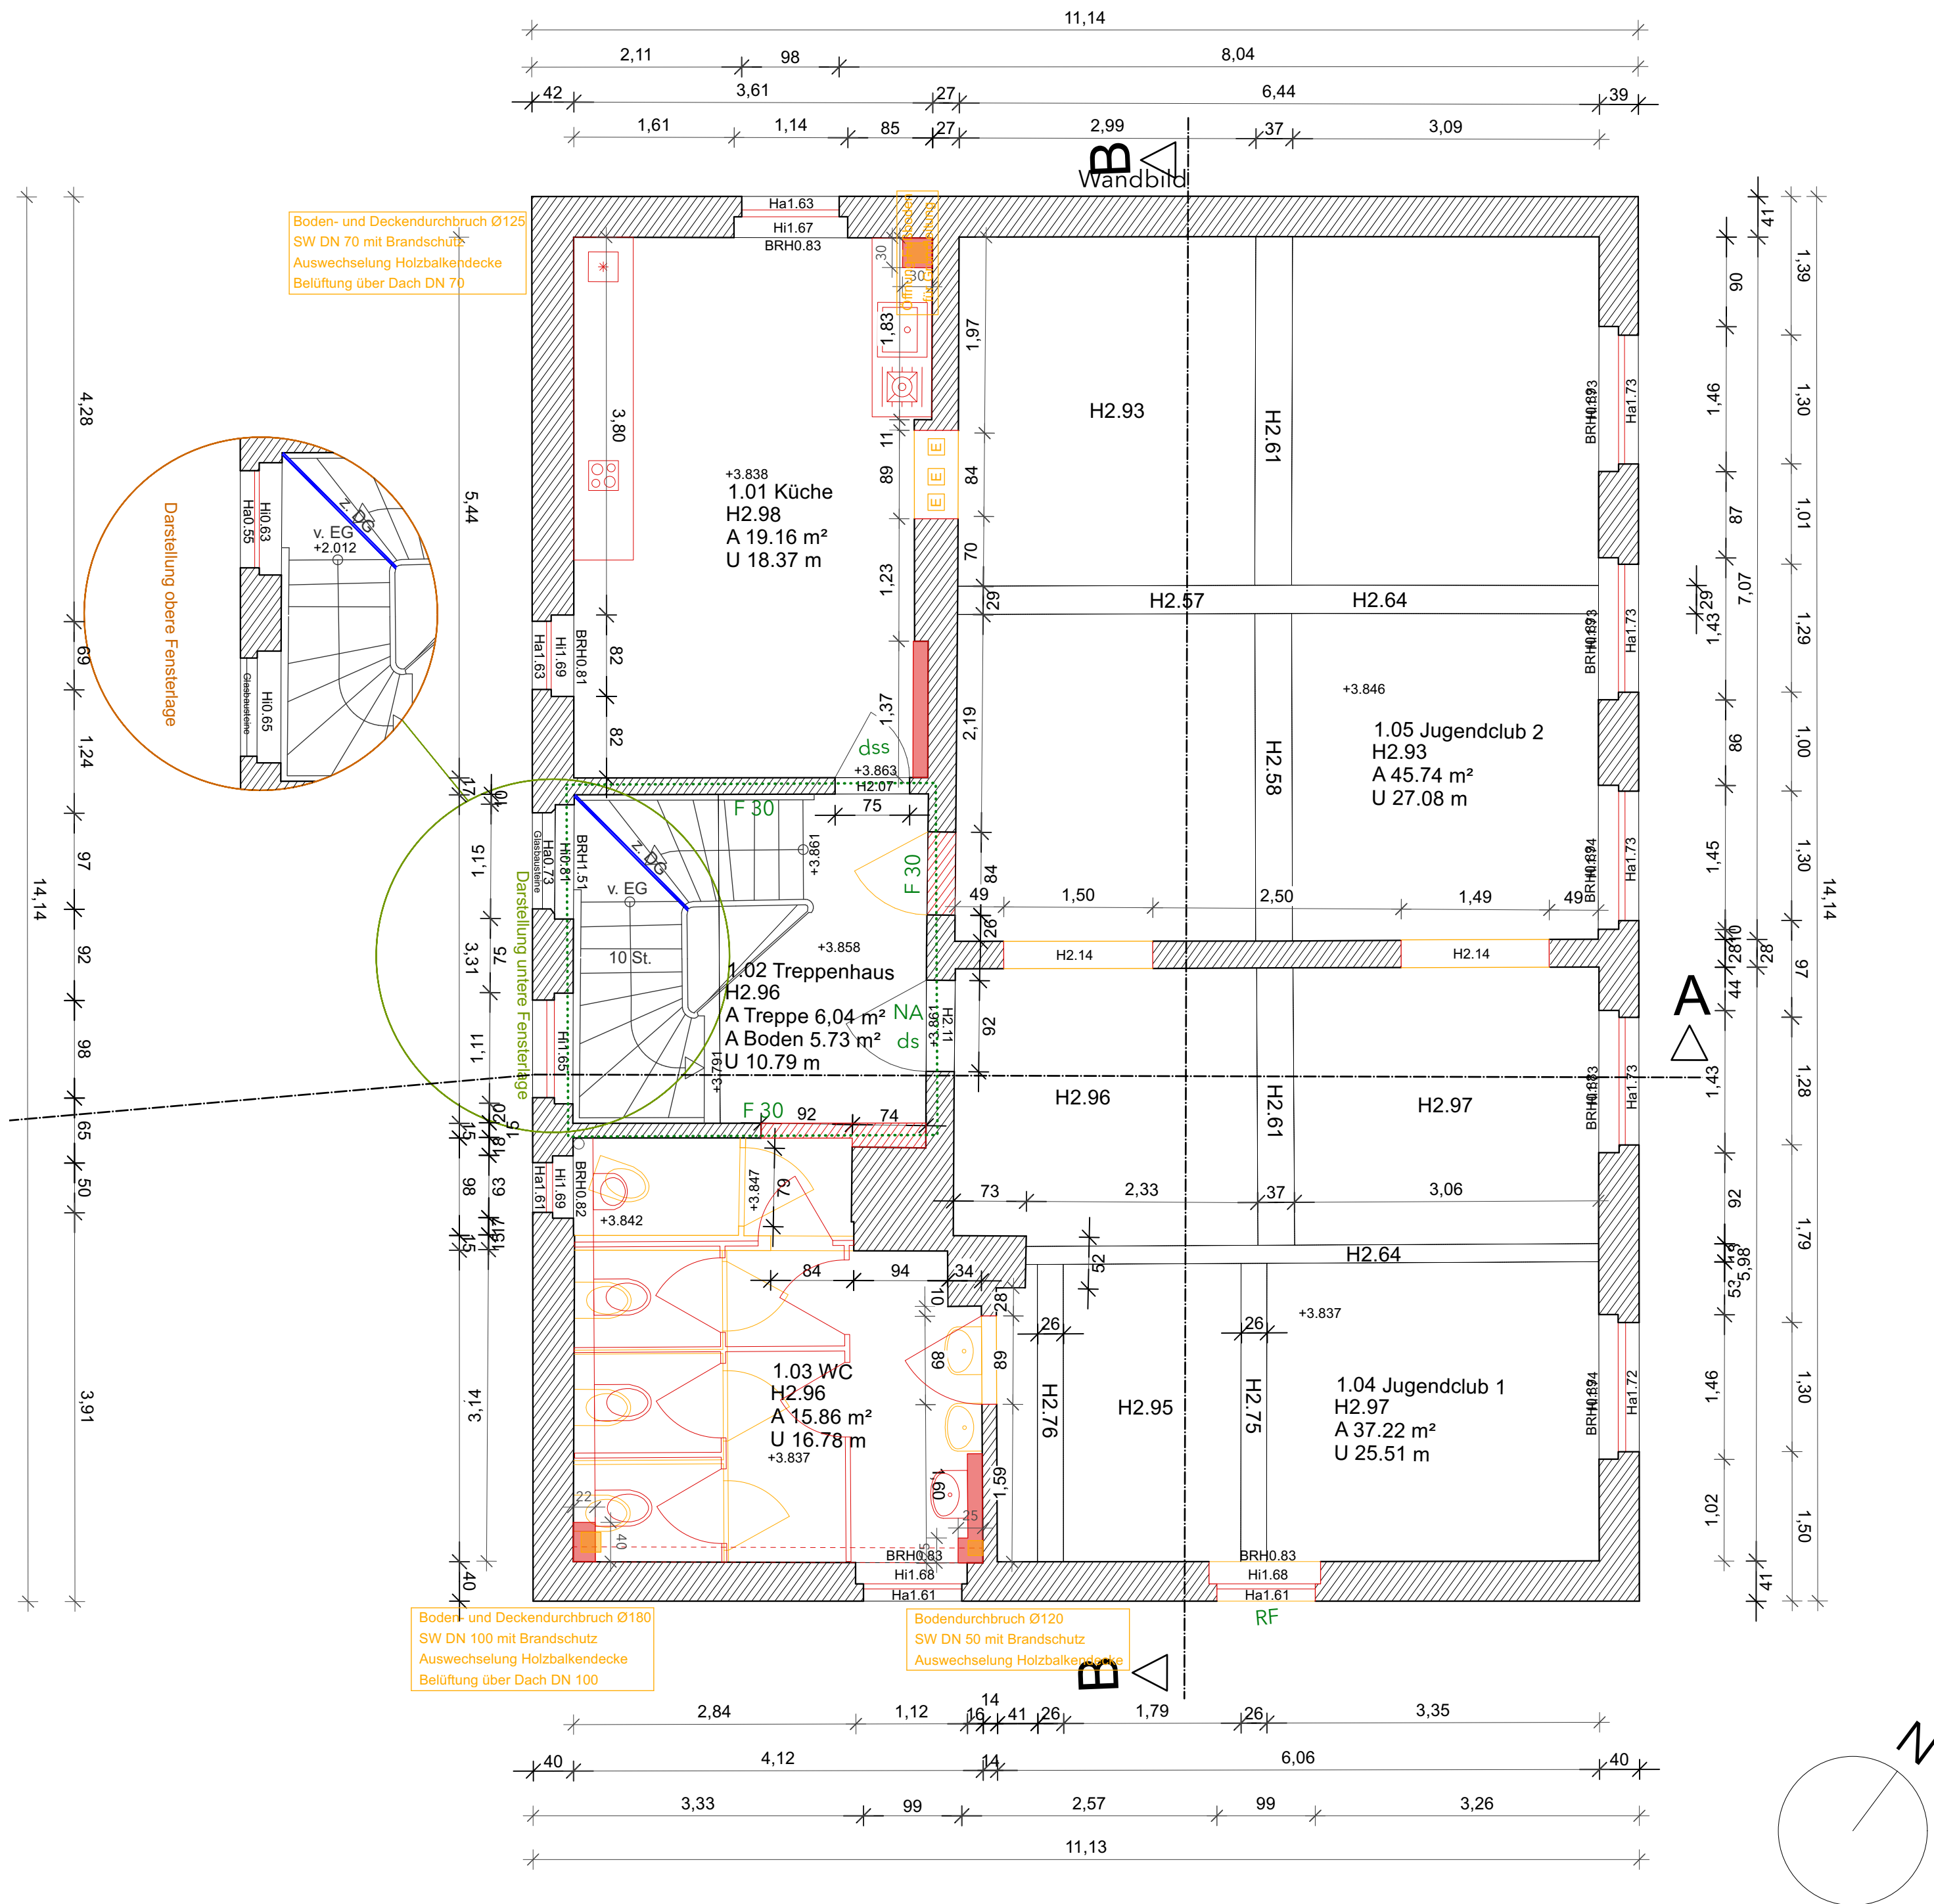

- LEGENDE:**
- 2.930 absolute Fußbodenhöhe bezgl. Eingang
 - H: Lichte Höhe Raum
 - H Lichte Höhe Fenster, Tür, Unterzug
 - BRH Höhe Brüstung (Fensterbrett)
 - HKt Höhe Kämpfer bezügl. Fußboden (Tür)
 - SKt Höhe Stich bezügl. Fußboden (Tür)
 - HK Höhe Kämpfer bezügl. Fensterbrett
 - ST Höhe Stich bezügl. Fensterbrett
 - SoH Sockelhöhe bezügl. Fußboden
 - Htuk Höhe Träger UK bezügl. Fußboden
 - Ha Höhe außen bezügl. Fensterbrett
 - Hi Höhe innen bezügl. Fensterbrett
 - B Höhe Mauerknick
 - E Esse/ Schornstein
 - KnH Höhe Kniestock
 - A: m² Raumfläche
 - Amiet: m² Mietfläche nach WoFIV
 - U: m Raumumfang (durchlaufend)
 - ☒ Schacht/ rechteckig
 - A ○ Bodenablauf
 - Wand (geschnitten auf ca. 1.0m ü.Fubo)
 - Eisen-/ Stahlträger oder Stützen

Bestand Abbruch Neubau

Höhenbezug: +/- 0.00 = 219.942 m.ü.DHHN 2016
Lagebezug: ETRS 89 / UTM

Auftraggeber: Stadtverwaltung Apolda
Abteilung Straßen- und Ingenieurbau
Am Schloß 1
99510 Apolda

Planverfasser: Architekturbüro Martin Dittmann
Apoldaer Straße 7
99510 Kapellendorf
Tel.: (036425) 893960
mail: post@dittmann-architekt.de

Plangrundlage: Ingenieurbüro für Vermessung
Dipl. Ing. (FH) Diana Kölling
BrauhoF 5 - 99510 Apolda
Tel.: (03644) 8390310
Fax: (03644) 8390313

Projekt: Oberroßla - Alte Schule
Herressener Weg 22
99510 Apolda

Bauteil: Grundriss Obergeschoß