
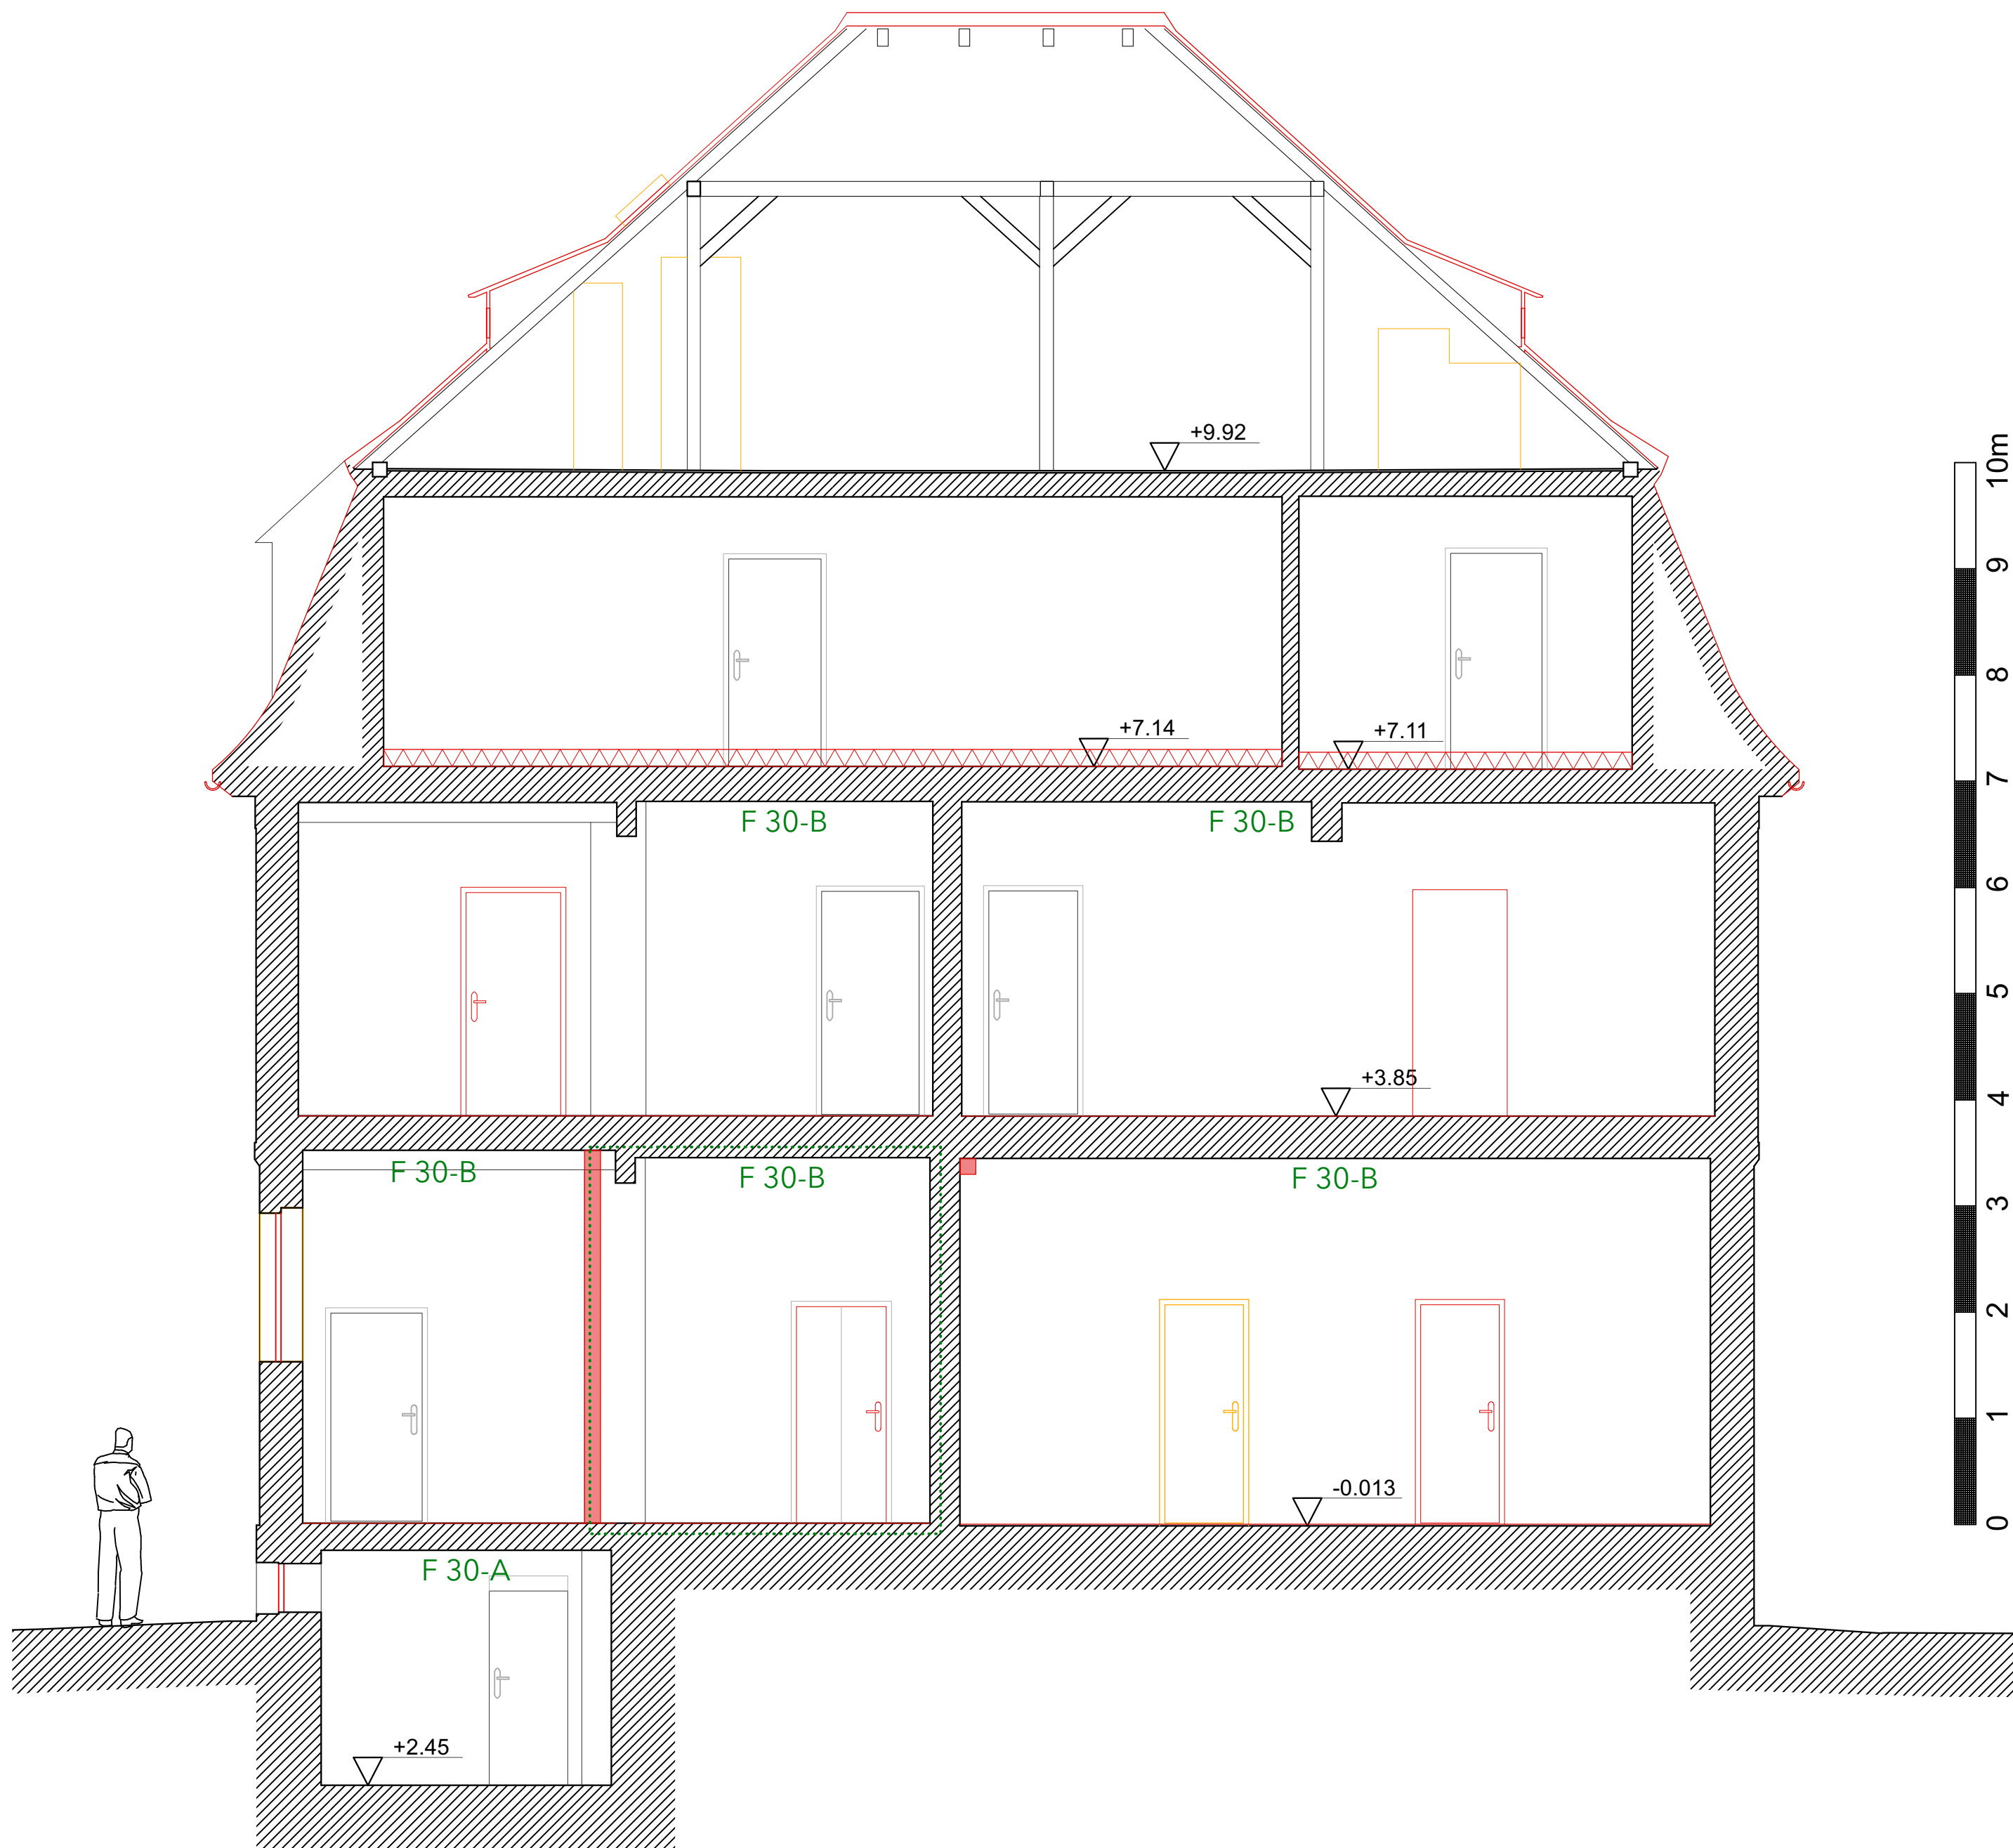


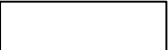

LEGENDE:

-2.930	absolute Fußbodenhöhe bezgl. Eingang
H:	Lichte Höhe Raum
H	Lichte Höhe Fenster, Tür, Unterzug
BRH	Höhe Brüstung (Fensterbrett)
HKt	Höhe Kämpfer bezügl. Fußboden (Tür)
SKt	Höhe Stich bezügl. Fußboden (Tür)
HK	Höhe Kämpfer bezügl. Fensterbrett
ST	Höhe Stich bezügl. Fensterbrett
SoH	Sockelhöhe bezügl. Fußboden
Htuk	Höhe Träger UK bezügl. Fußboden
Ha	Höhe außen bezügl. Fensterbrett
Hi	Höhe innen bezügl. Fensterbrett
B	Höhe Mauerknick
E	Esse/ Schornstein
KnH	Höhe Kniestock
A: m ²	Raumfläche
Amiet: m ²	Mietfläche nach WoFIV
U: m	Raumumfang (durchlaufend)
⊠	Schacht/ rechteckig
A ○	Bodenablauf
—	Wand (geschnitten auf ca. 1.0m ü.Fubo)
—	Eisen-/ Stahlträger oder Stützen

	Bestand		Abbruch		Neubau
--	---------	--	---------	--	--------

Höhenbezug: +/- 0.00 = 219.942 m.ü.DHHN 2016
Lagebezug: ETRS 89 / UTM

Auftraggeber: Stadtverwaltung Apolda
Abteilung Straßen- und Ingenieurbau
Am Schloß 1
99510 Apolda

Planverfasser: Architekturbüro Martin Dittmann
Apoldaer Straße 7
99510 Kapellendorf
Tel.: (036425) 893960
mail: post@dittmann-architekt.de

Plangrundlage: Ingenieurbüro für Vermessung
Dipl. Ing. (FH) Diana Kölling
BrauhoF 5 - 99510 Apolda
Tel.: (03644) 8390310
Fax: (03644) 8390313

Projekt: Oberroßla - Alte Schule
Herressener Weg 22
99510 Apolda

Bauteil: Schnitt B-B

Plan Nr. 5220

A2

Maßstab: 1:50

Datum: 13.08.2026