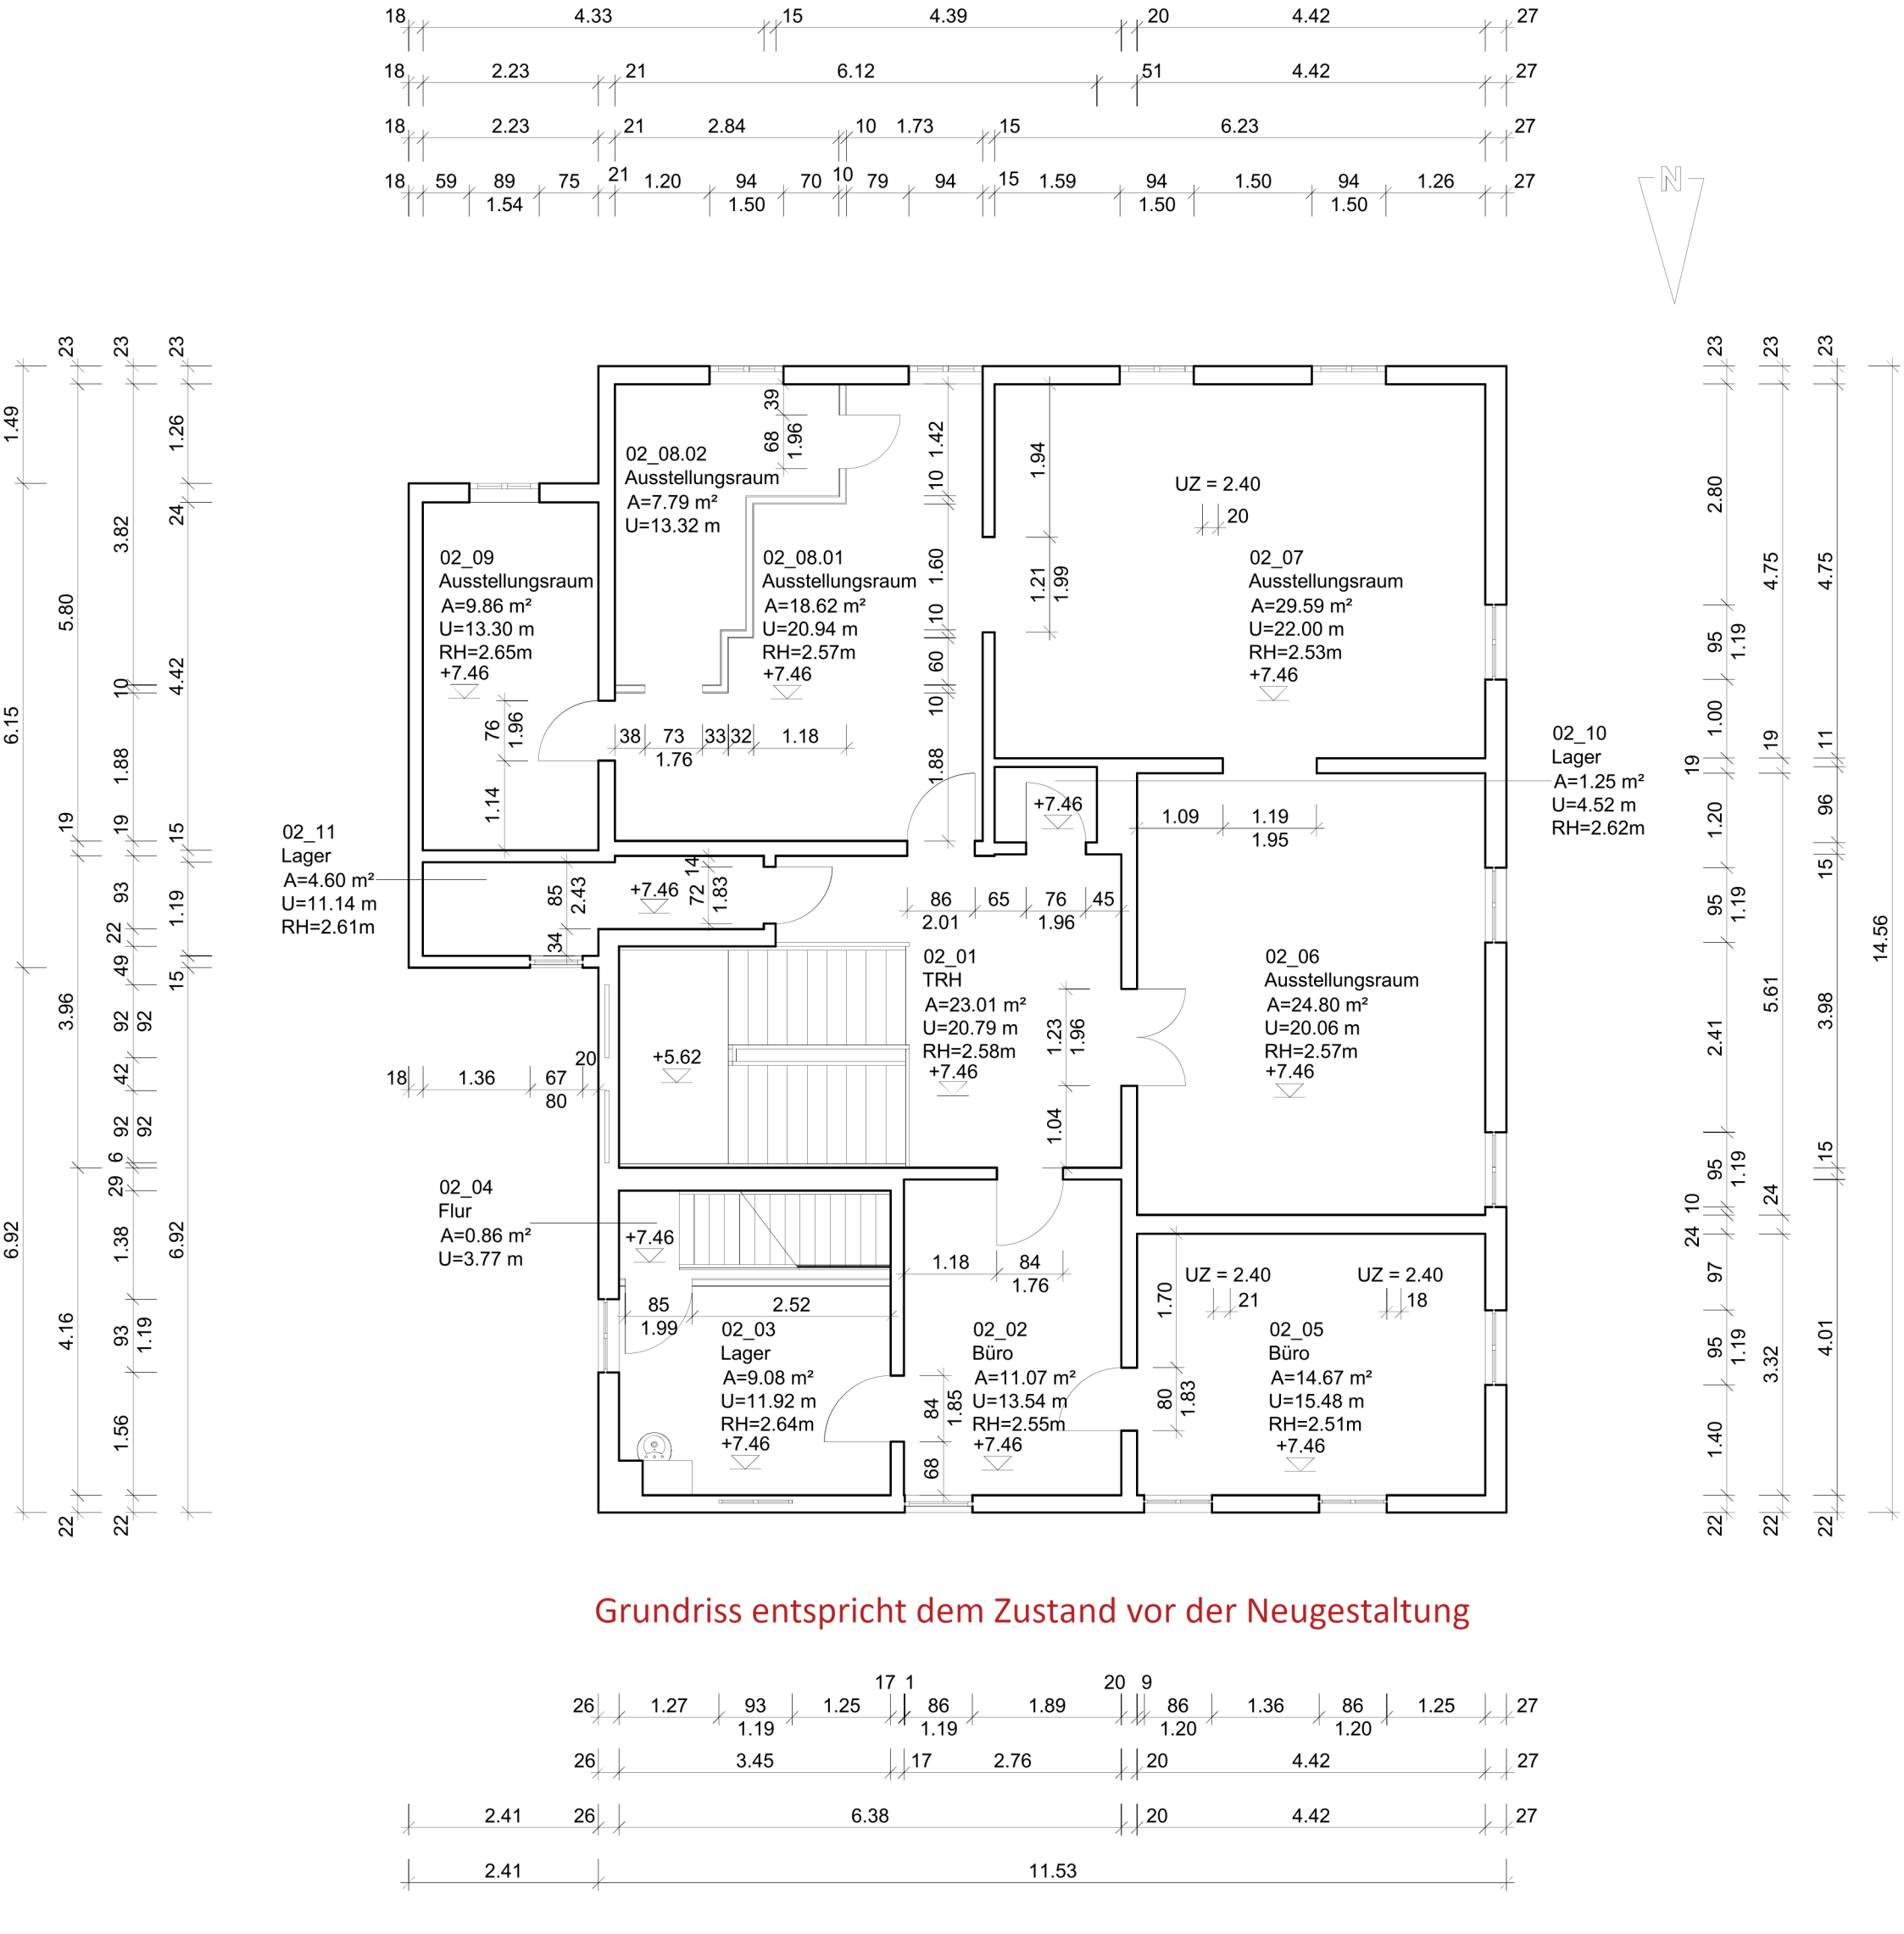

Grundriss entspricht dem Zustand vor der Neugestaltung