




Schiebesitz Hpt.-Motor

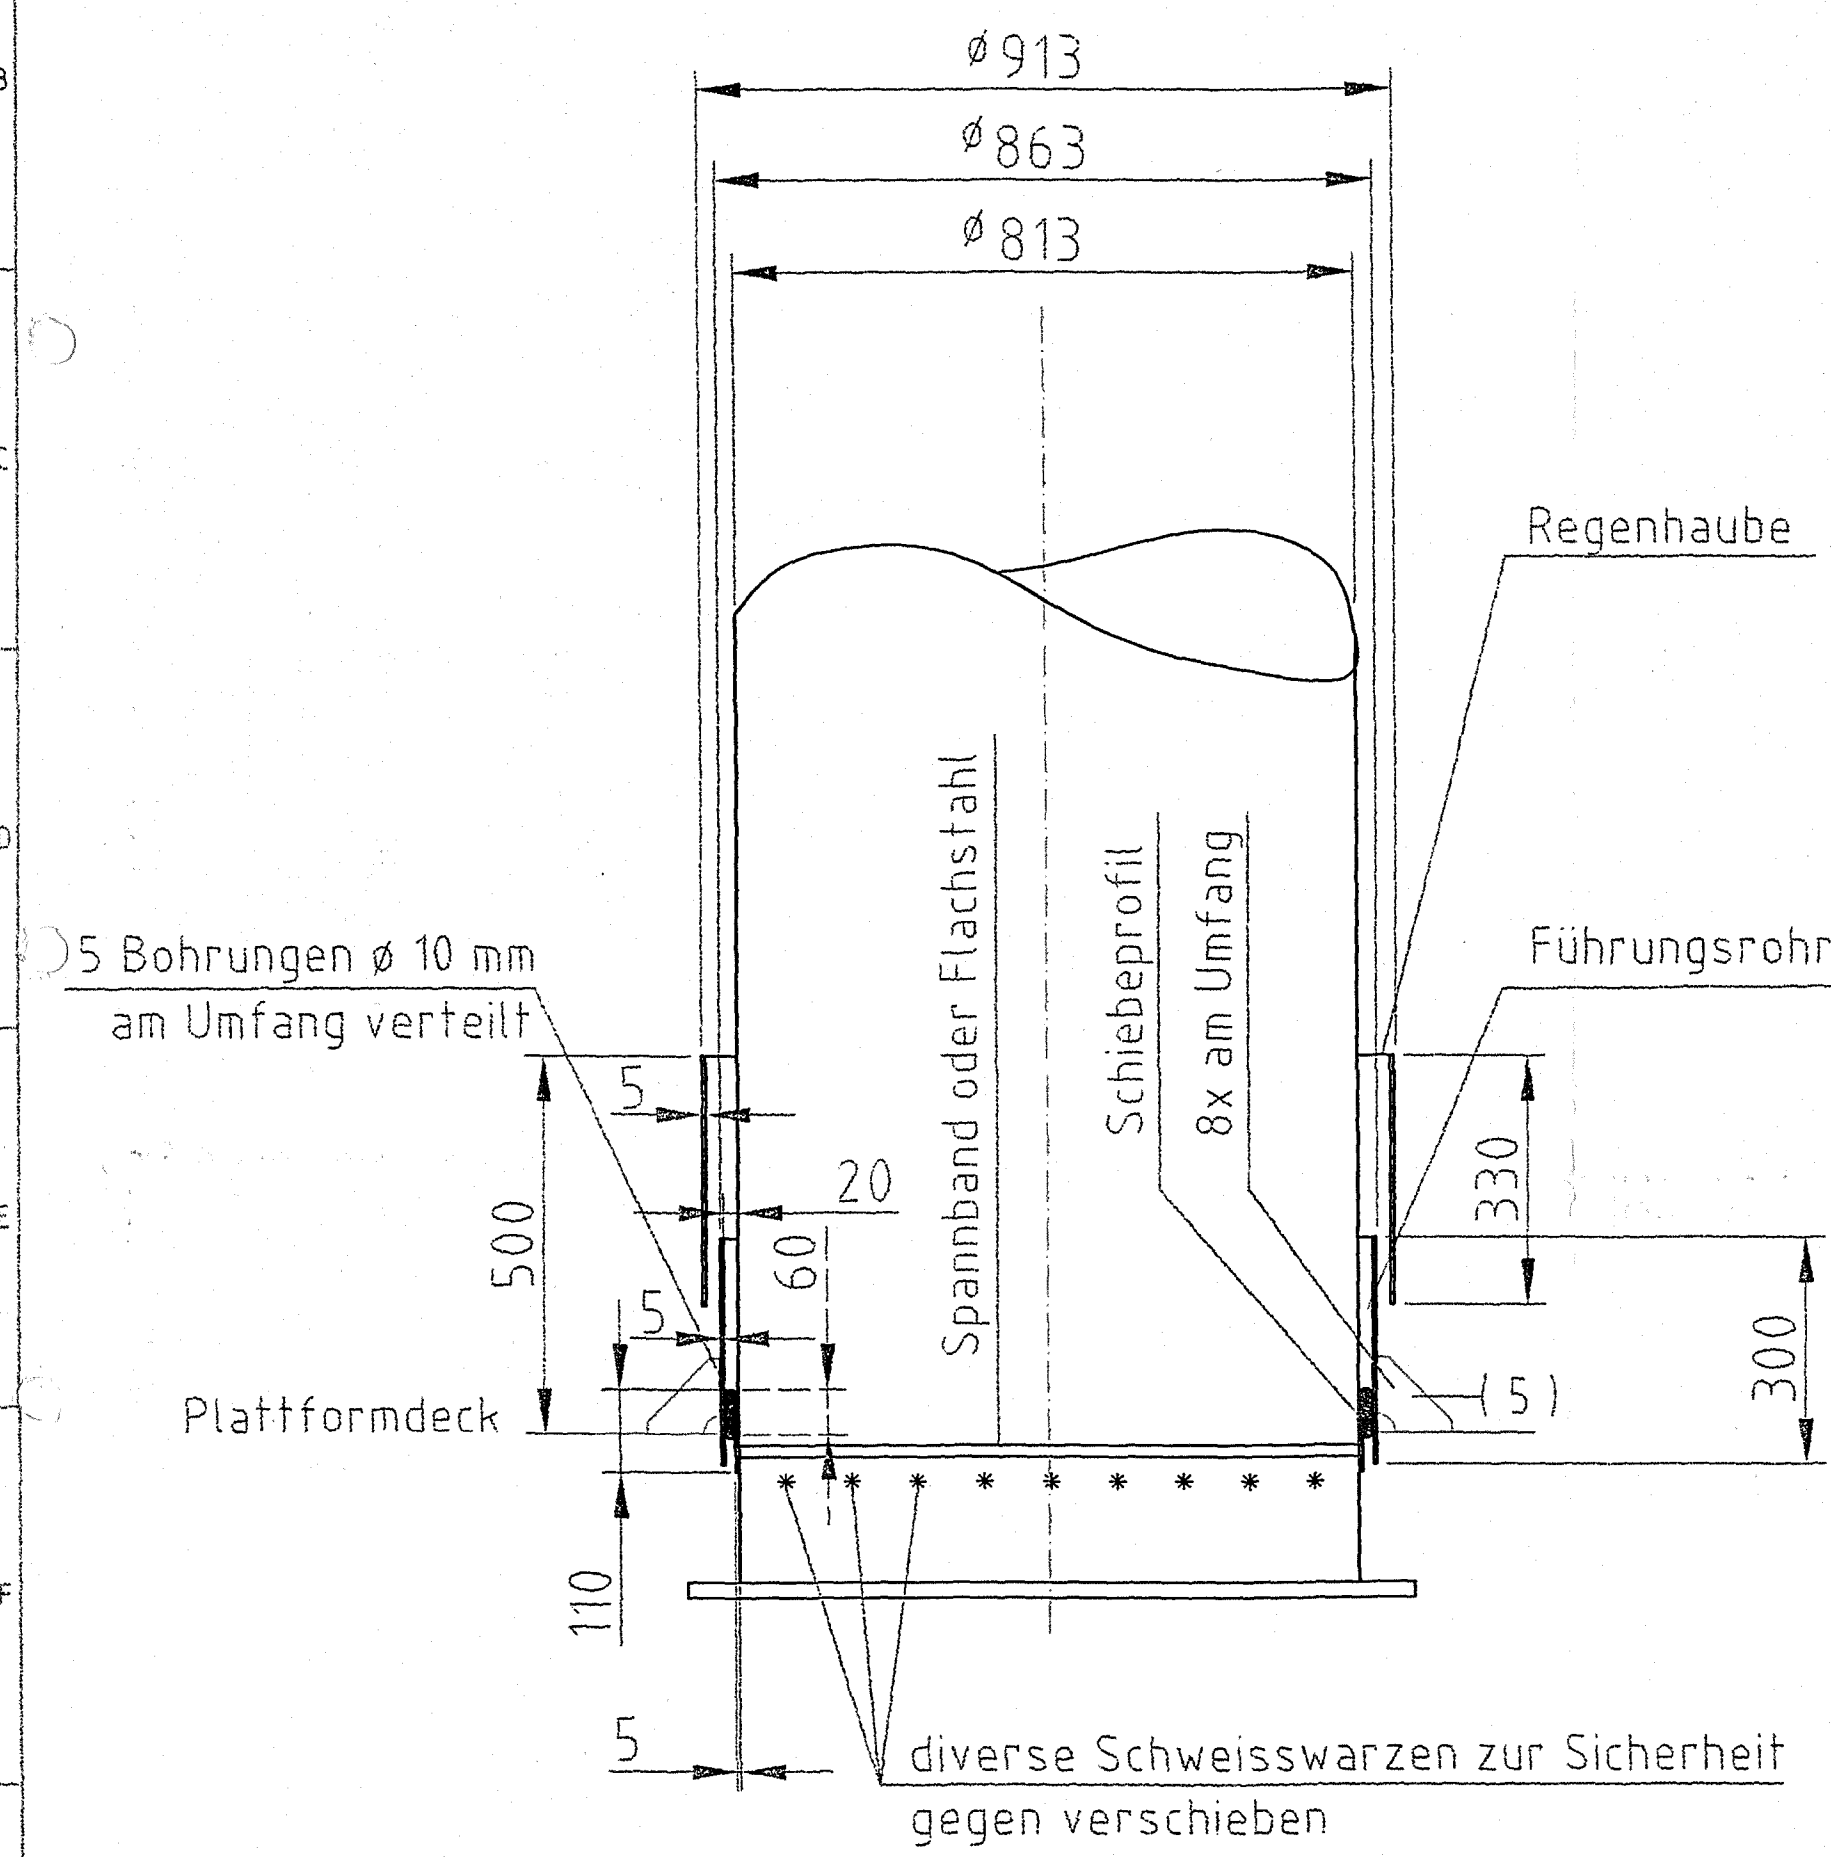


Schiebesitz EDiMot

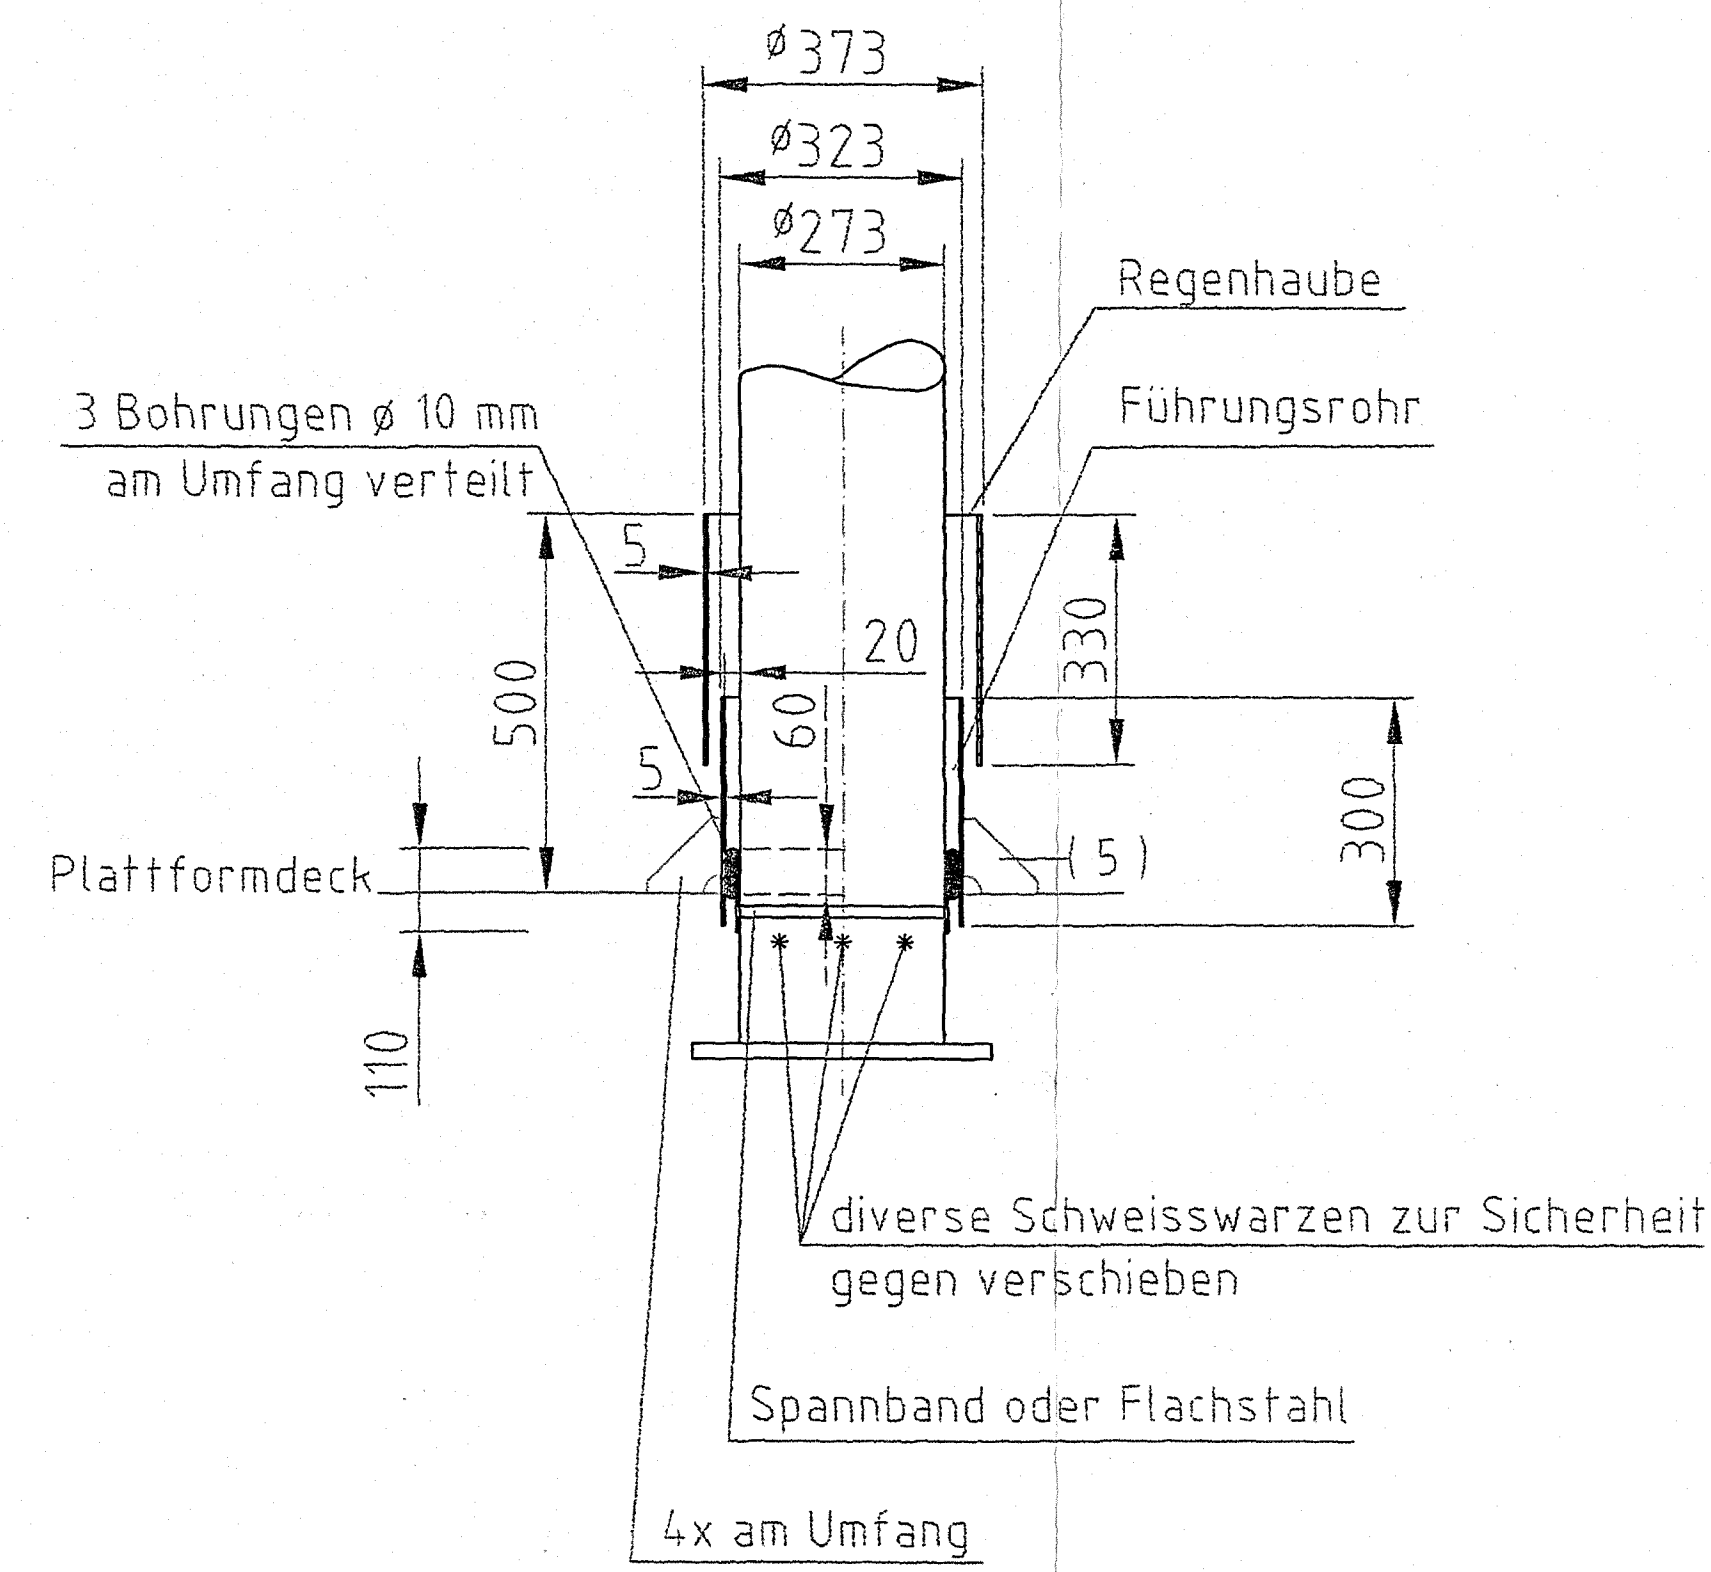


Festpunkt EDiMot Stb / Bb
Stb gezeichnet

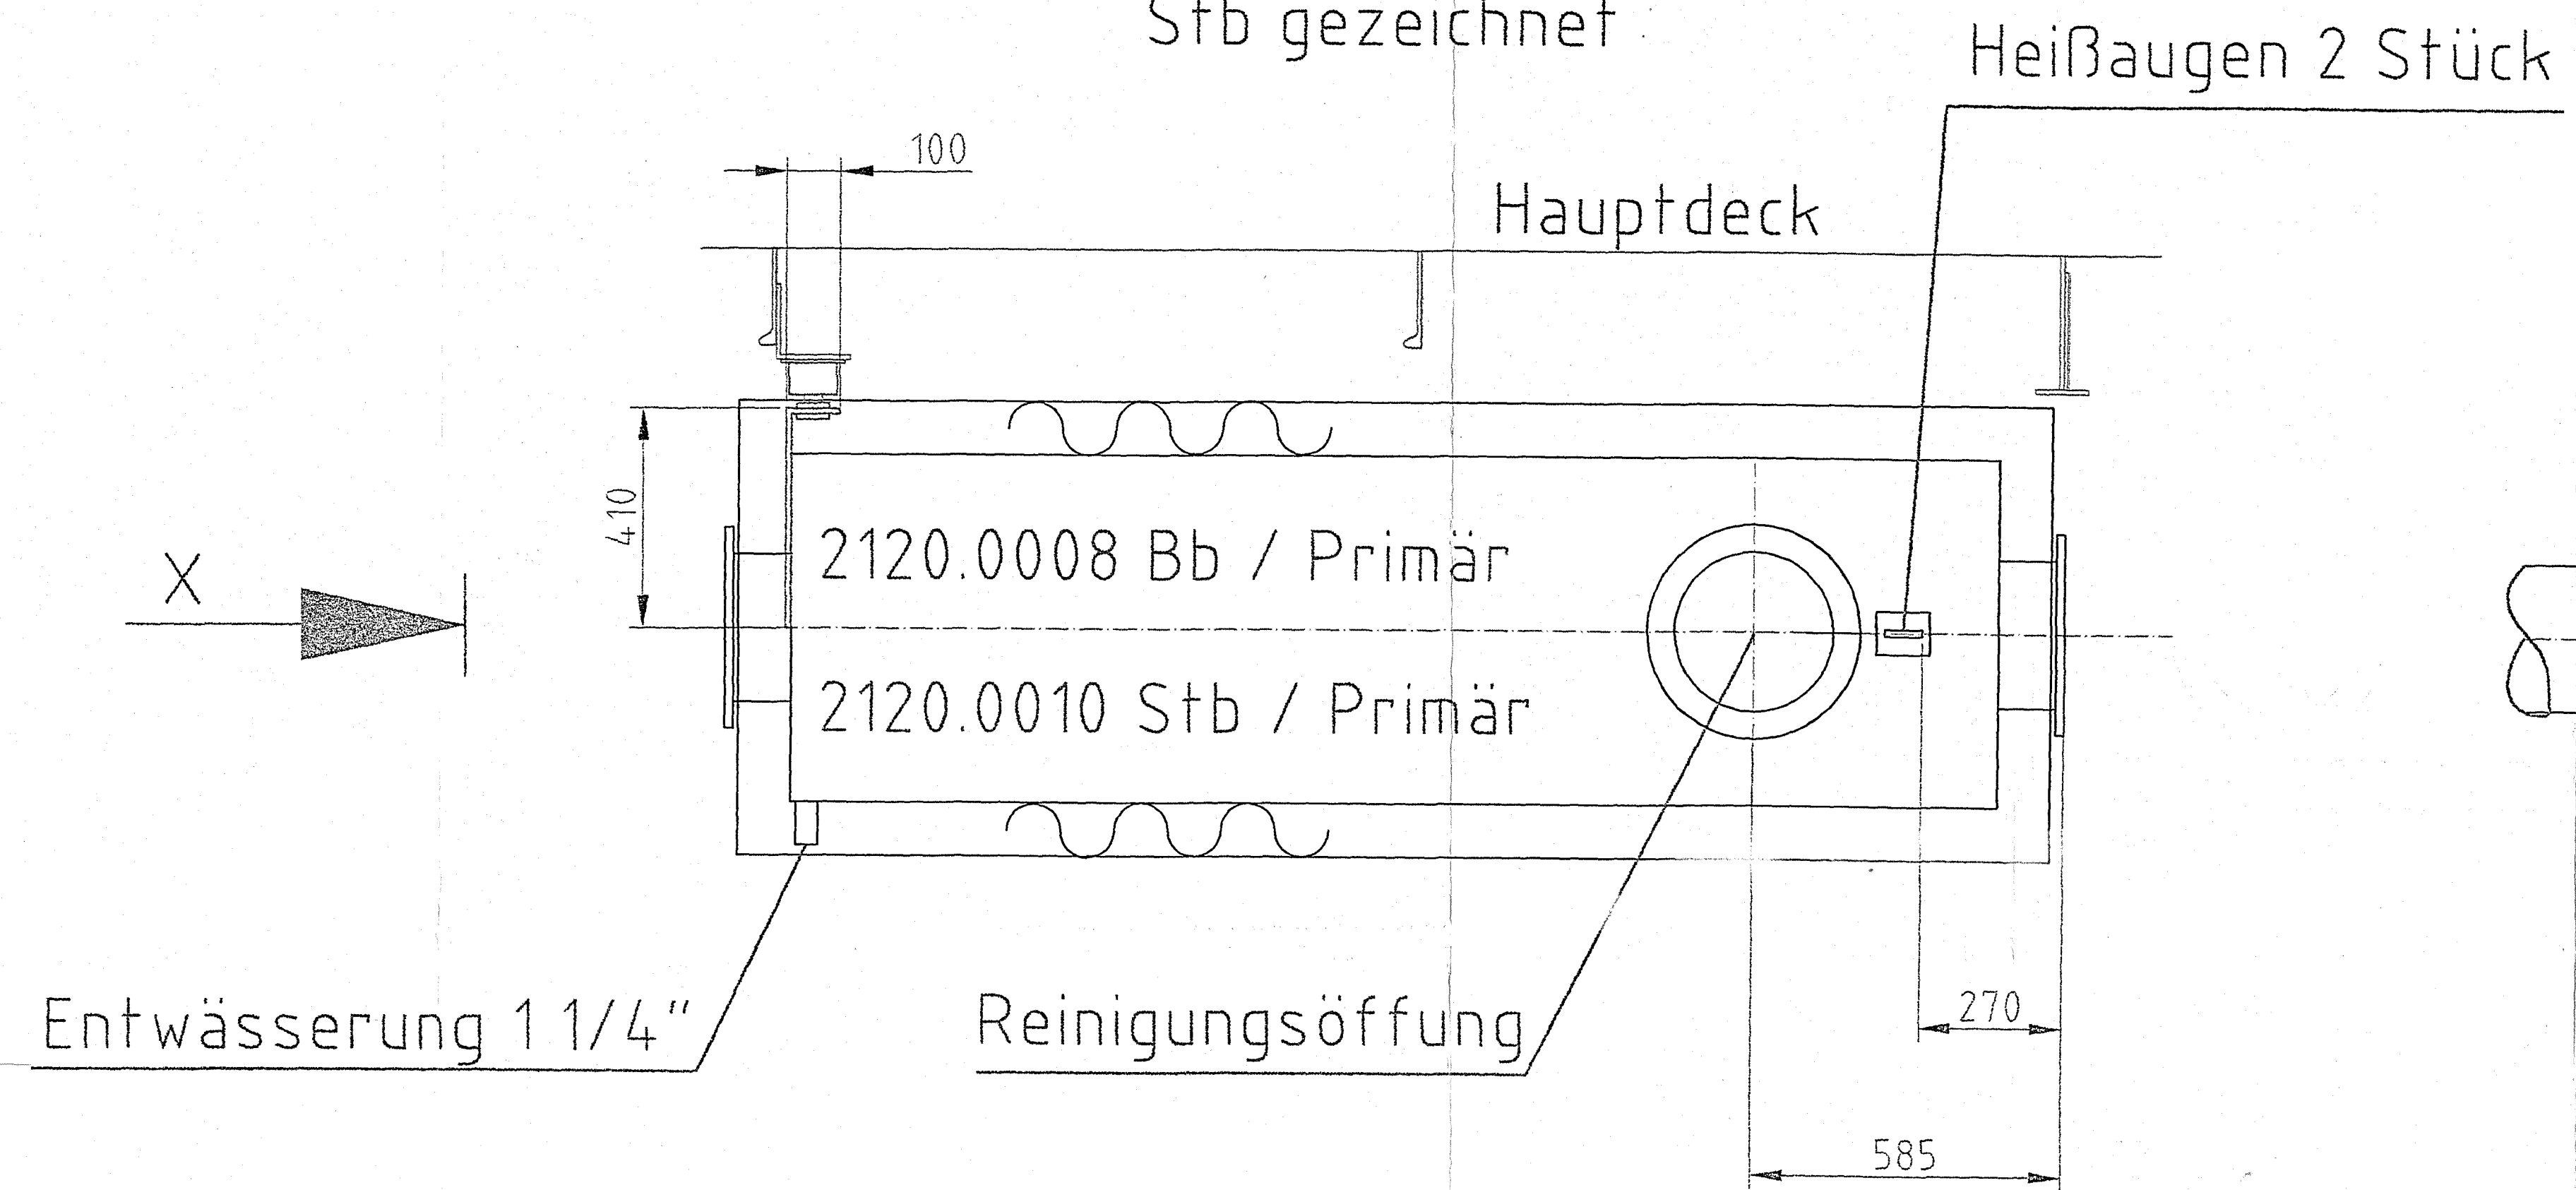


Ansicht X Stb
Bb Spiegelbildlich

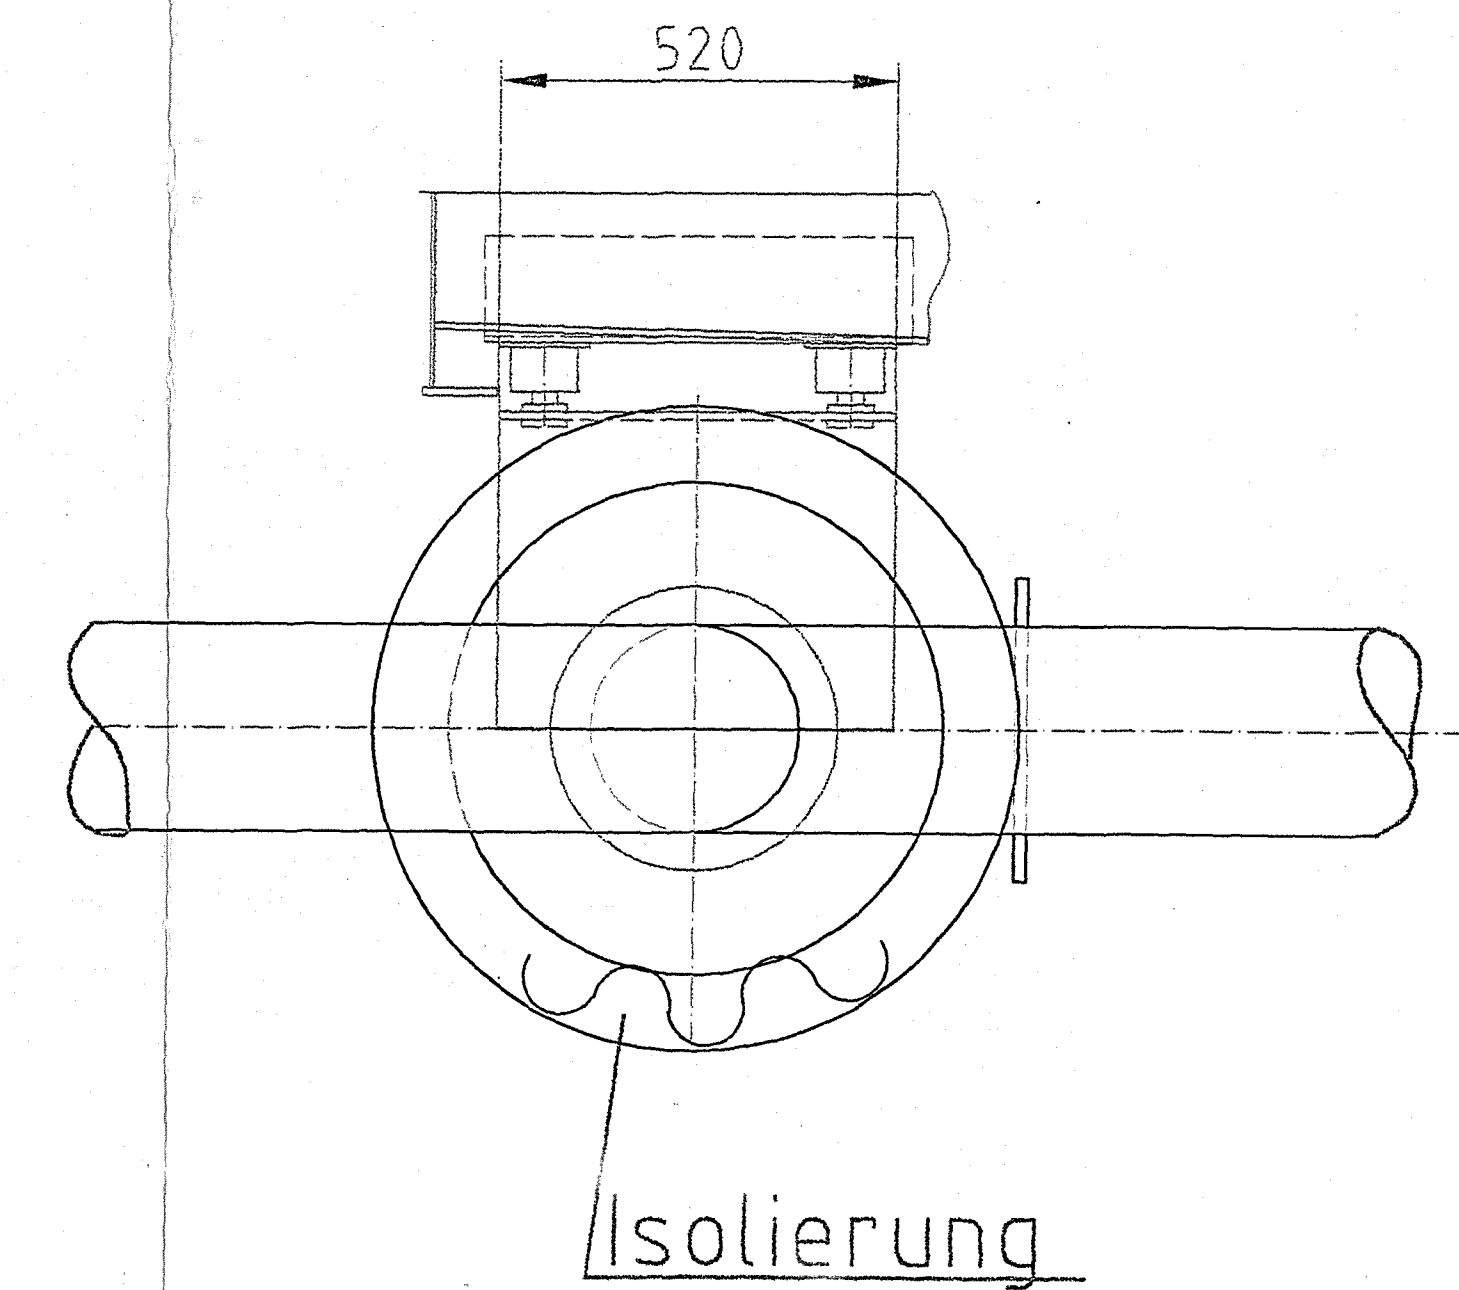


Festpunkt Hpt. Motor und EDiMot Bb
Draufsicht siehe Zng. 2120-01-10 C - C

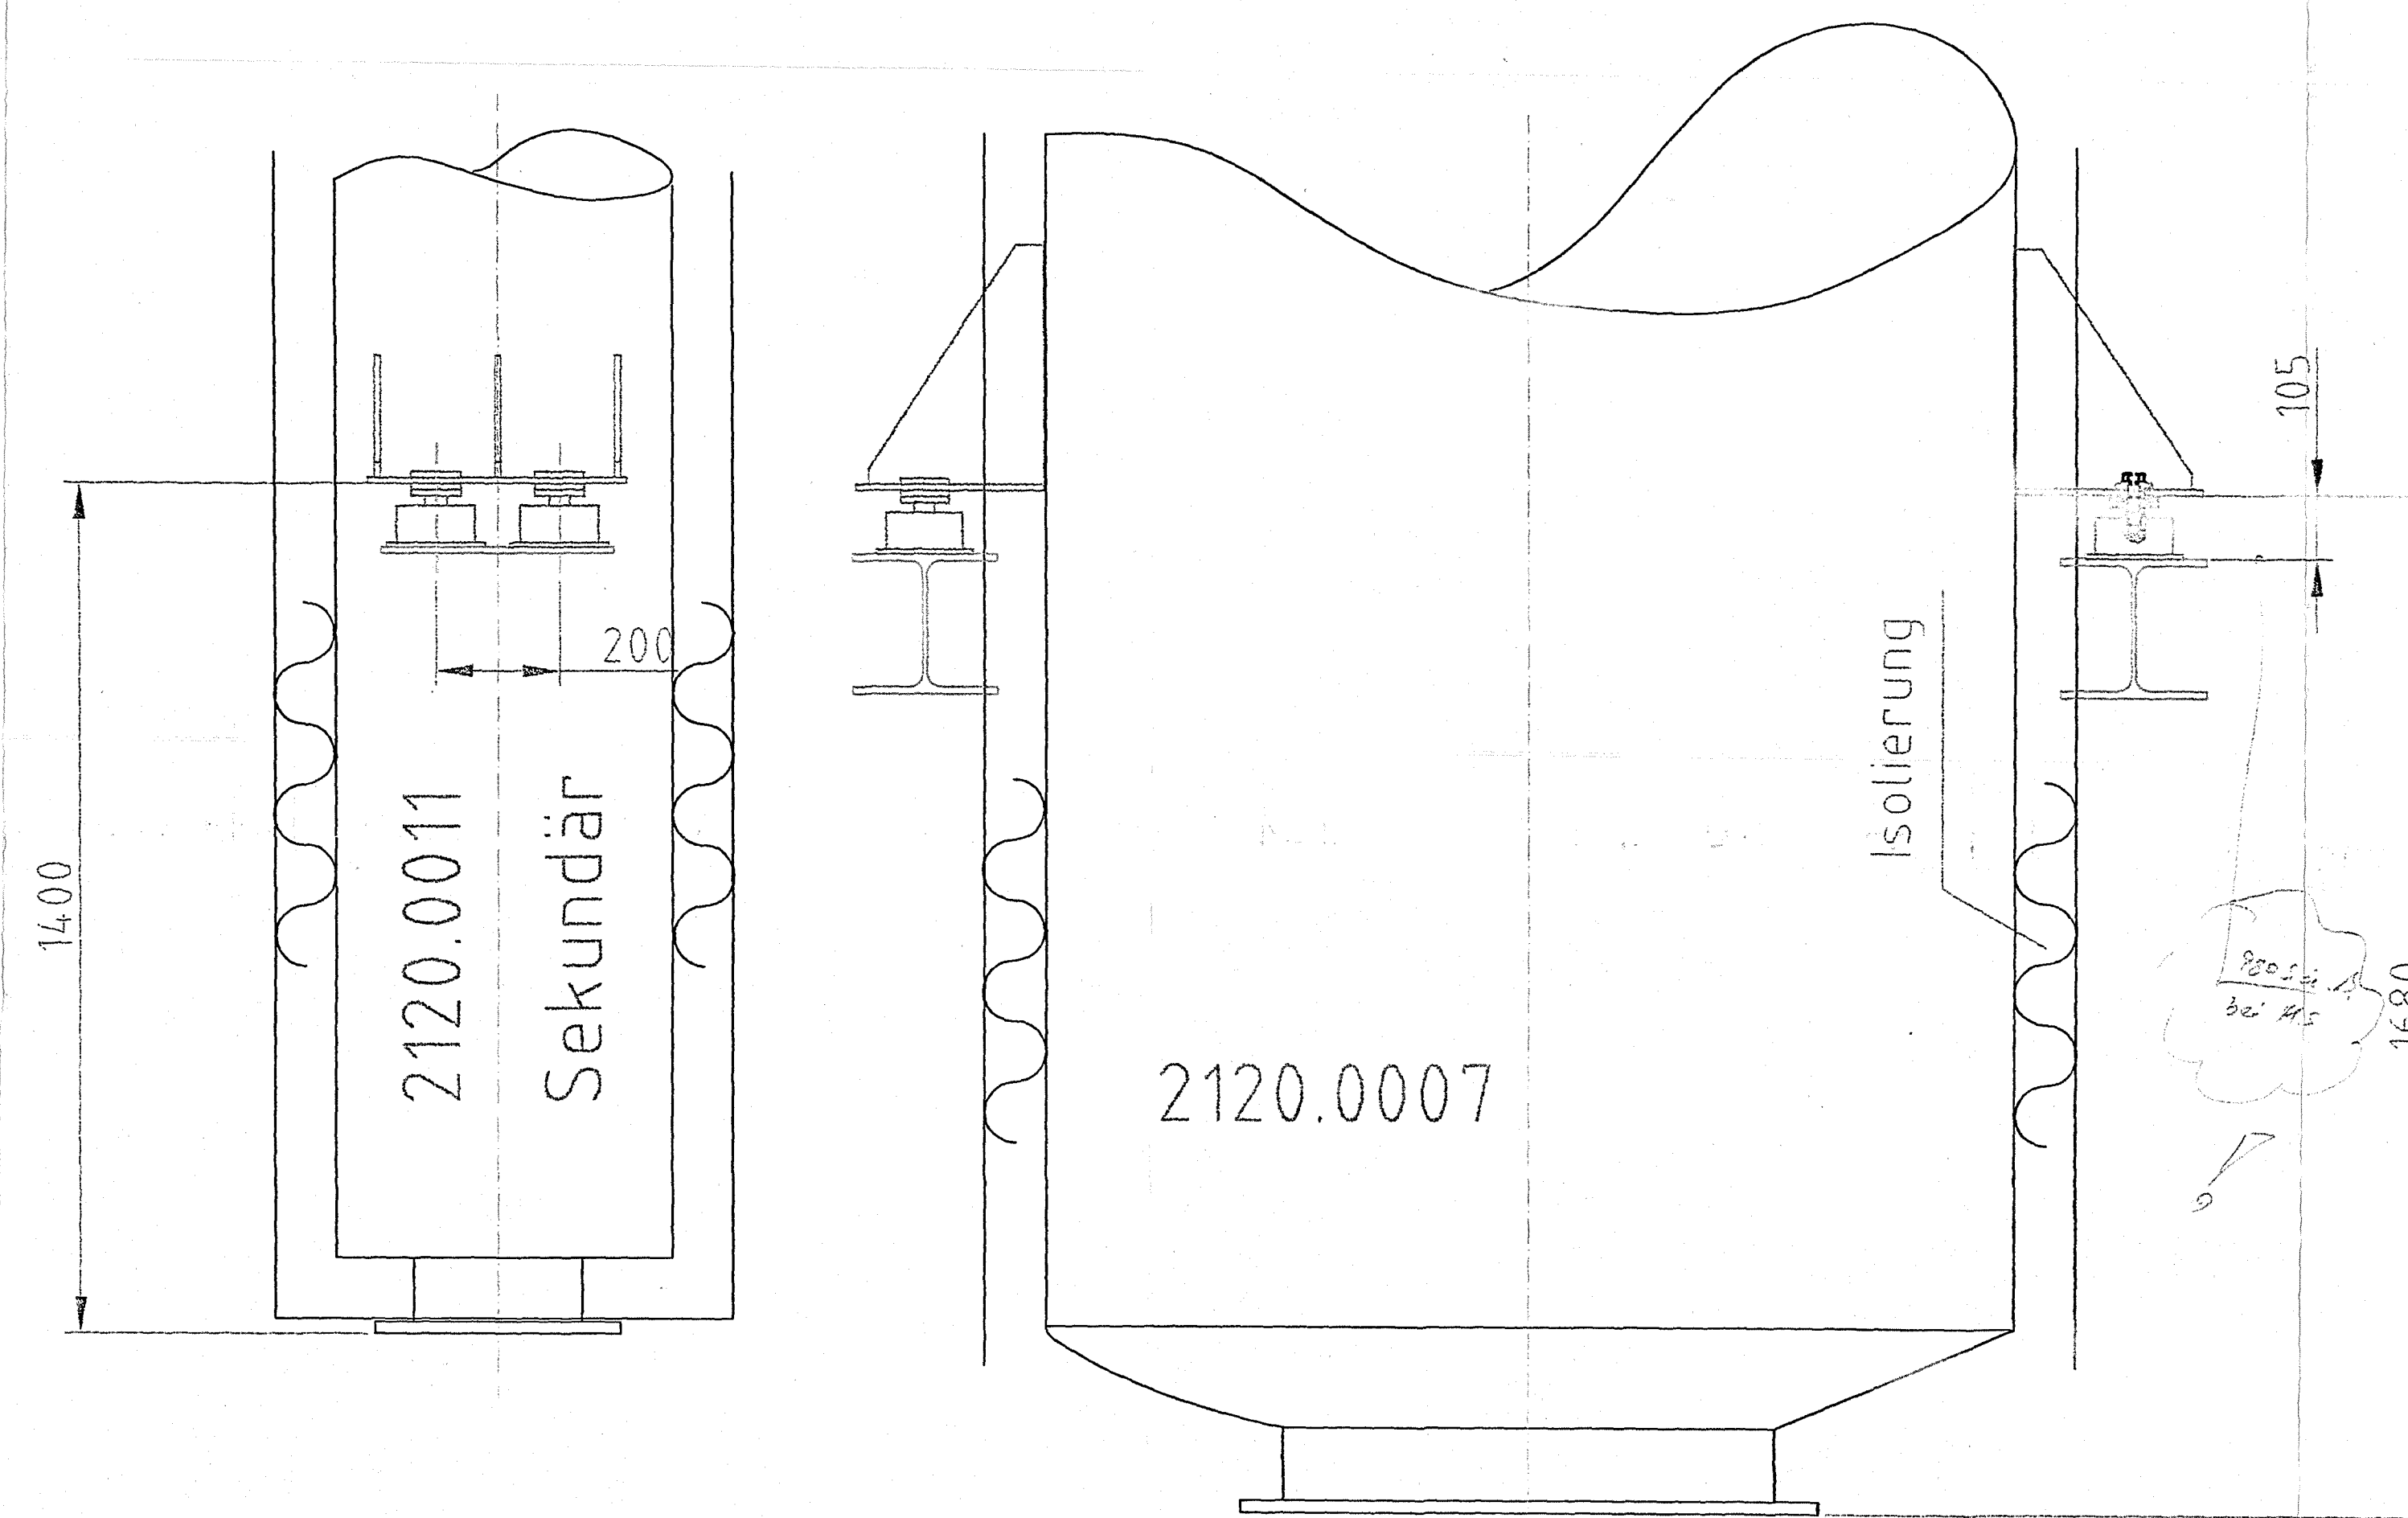

Festpunkt Hpt. Motor unter Hpt. Deck
siehe Zng. 2120-01-10 von Bb n. MS gesehen

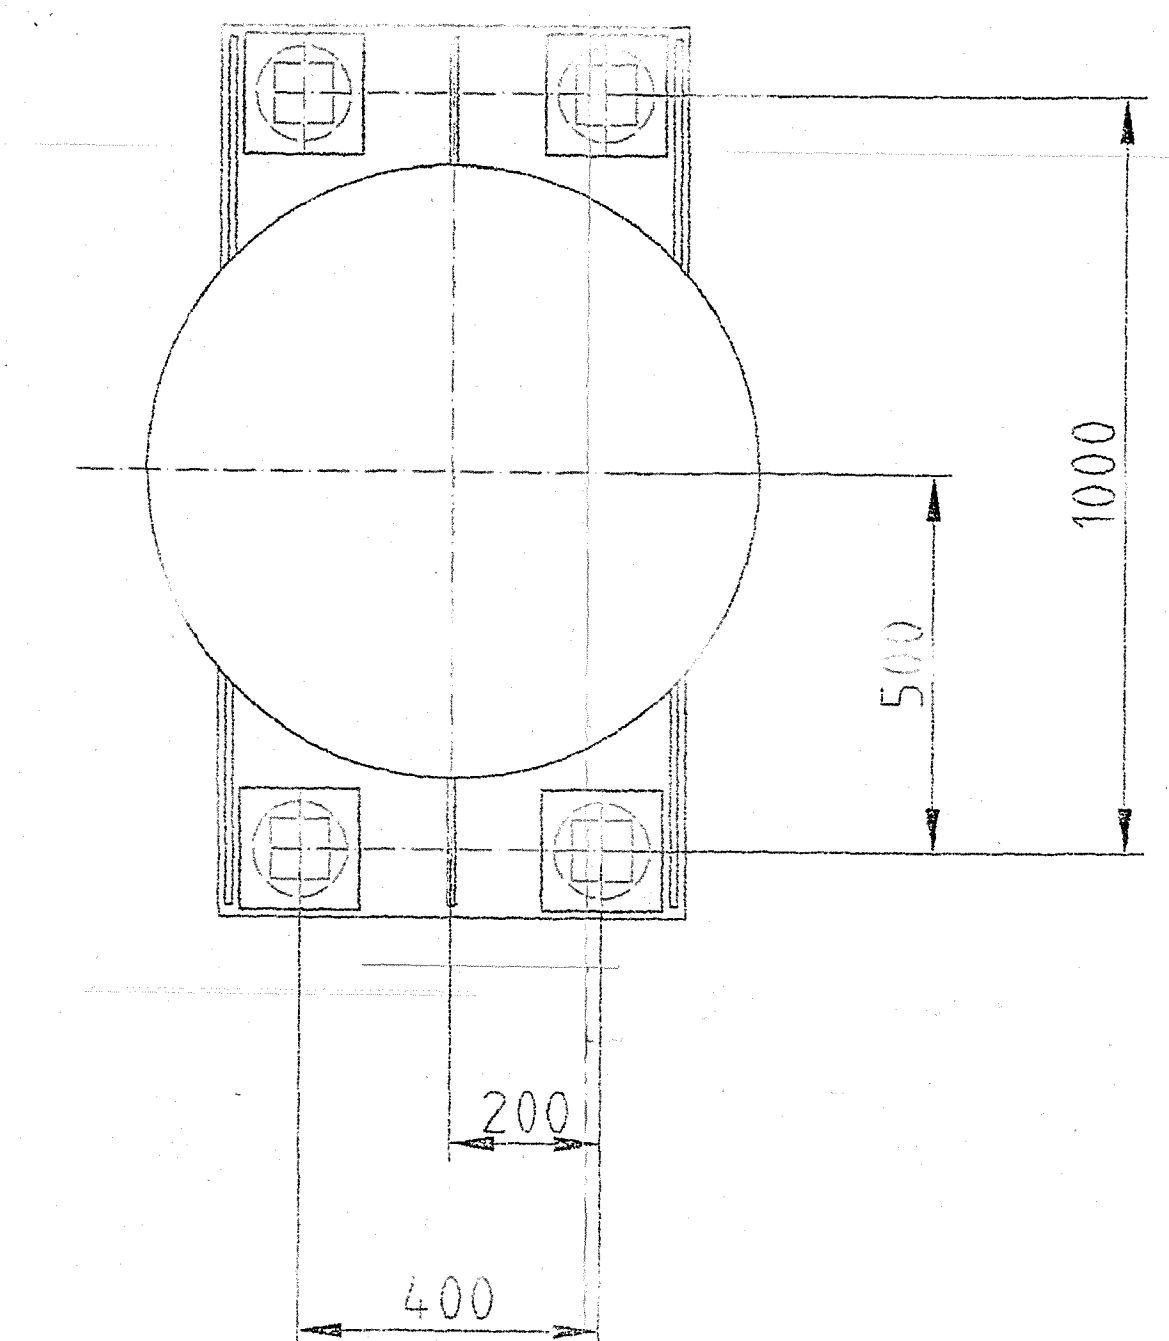

Festpunkt EDiMot Stb
Draufsicht siehe Zng. 2120-01-10 C - C

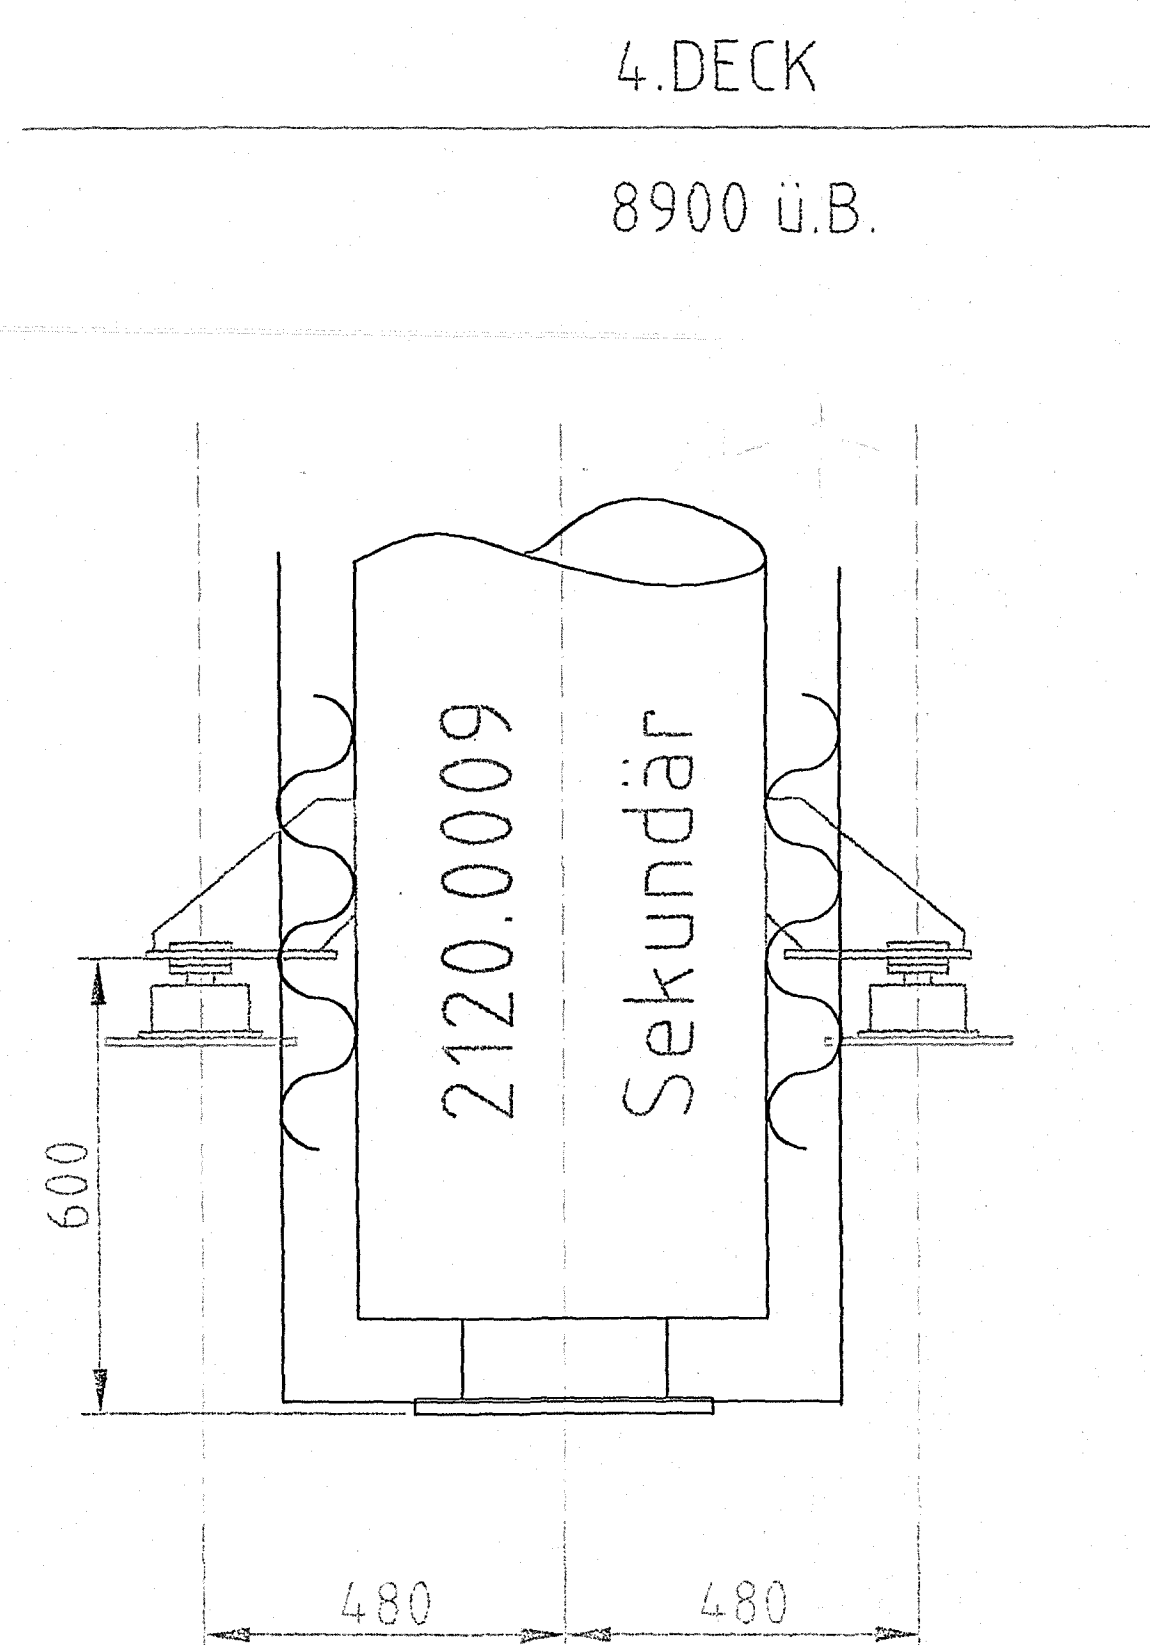

Pratzen ungebohrt geliefert

Proj. / Bau-Nr. 6457-59	68m Umweltschutzboot	Erstellt durch
Maßstab: 1:10	AO Abgasanlage Hauptmaschine und E - Diesel / Details	Erstellt durch
Änderung	Datum	Name
1		
2		
