

Sekundarschule „Unteres Geiseltal“ in Braunsbedra
Grundriss 2. Obergeschoss
Interimslösung Brandschutz

BESTAND

BESTAND

MAUERWERK

ABBRUCH

ABBRUCH

ABBRUCH


MAUERWERK NEU

MAUERWERK NEU


BAUTEIL NEU

1. Fluchtweg

2. Fluchtweg

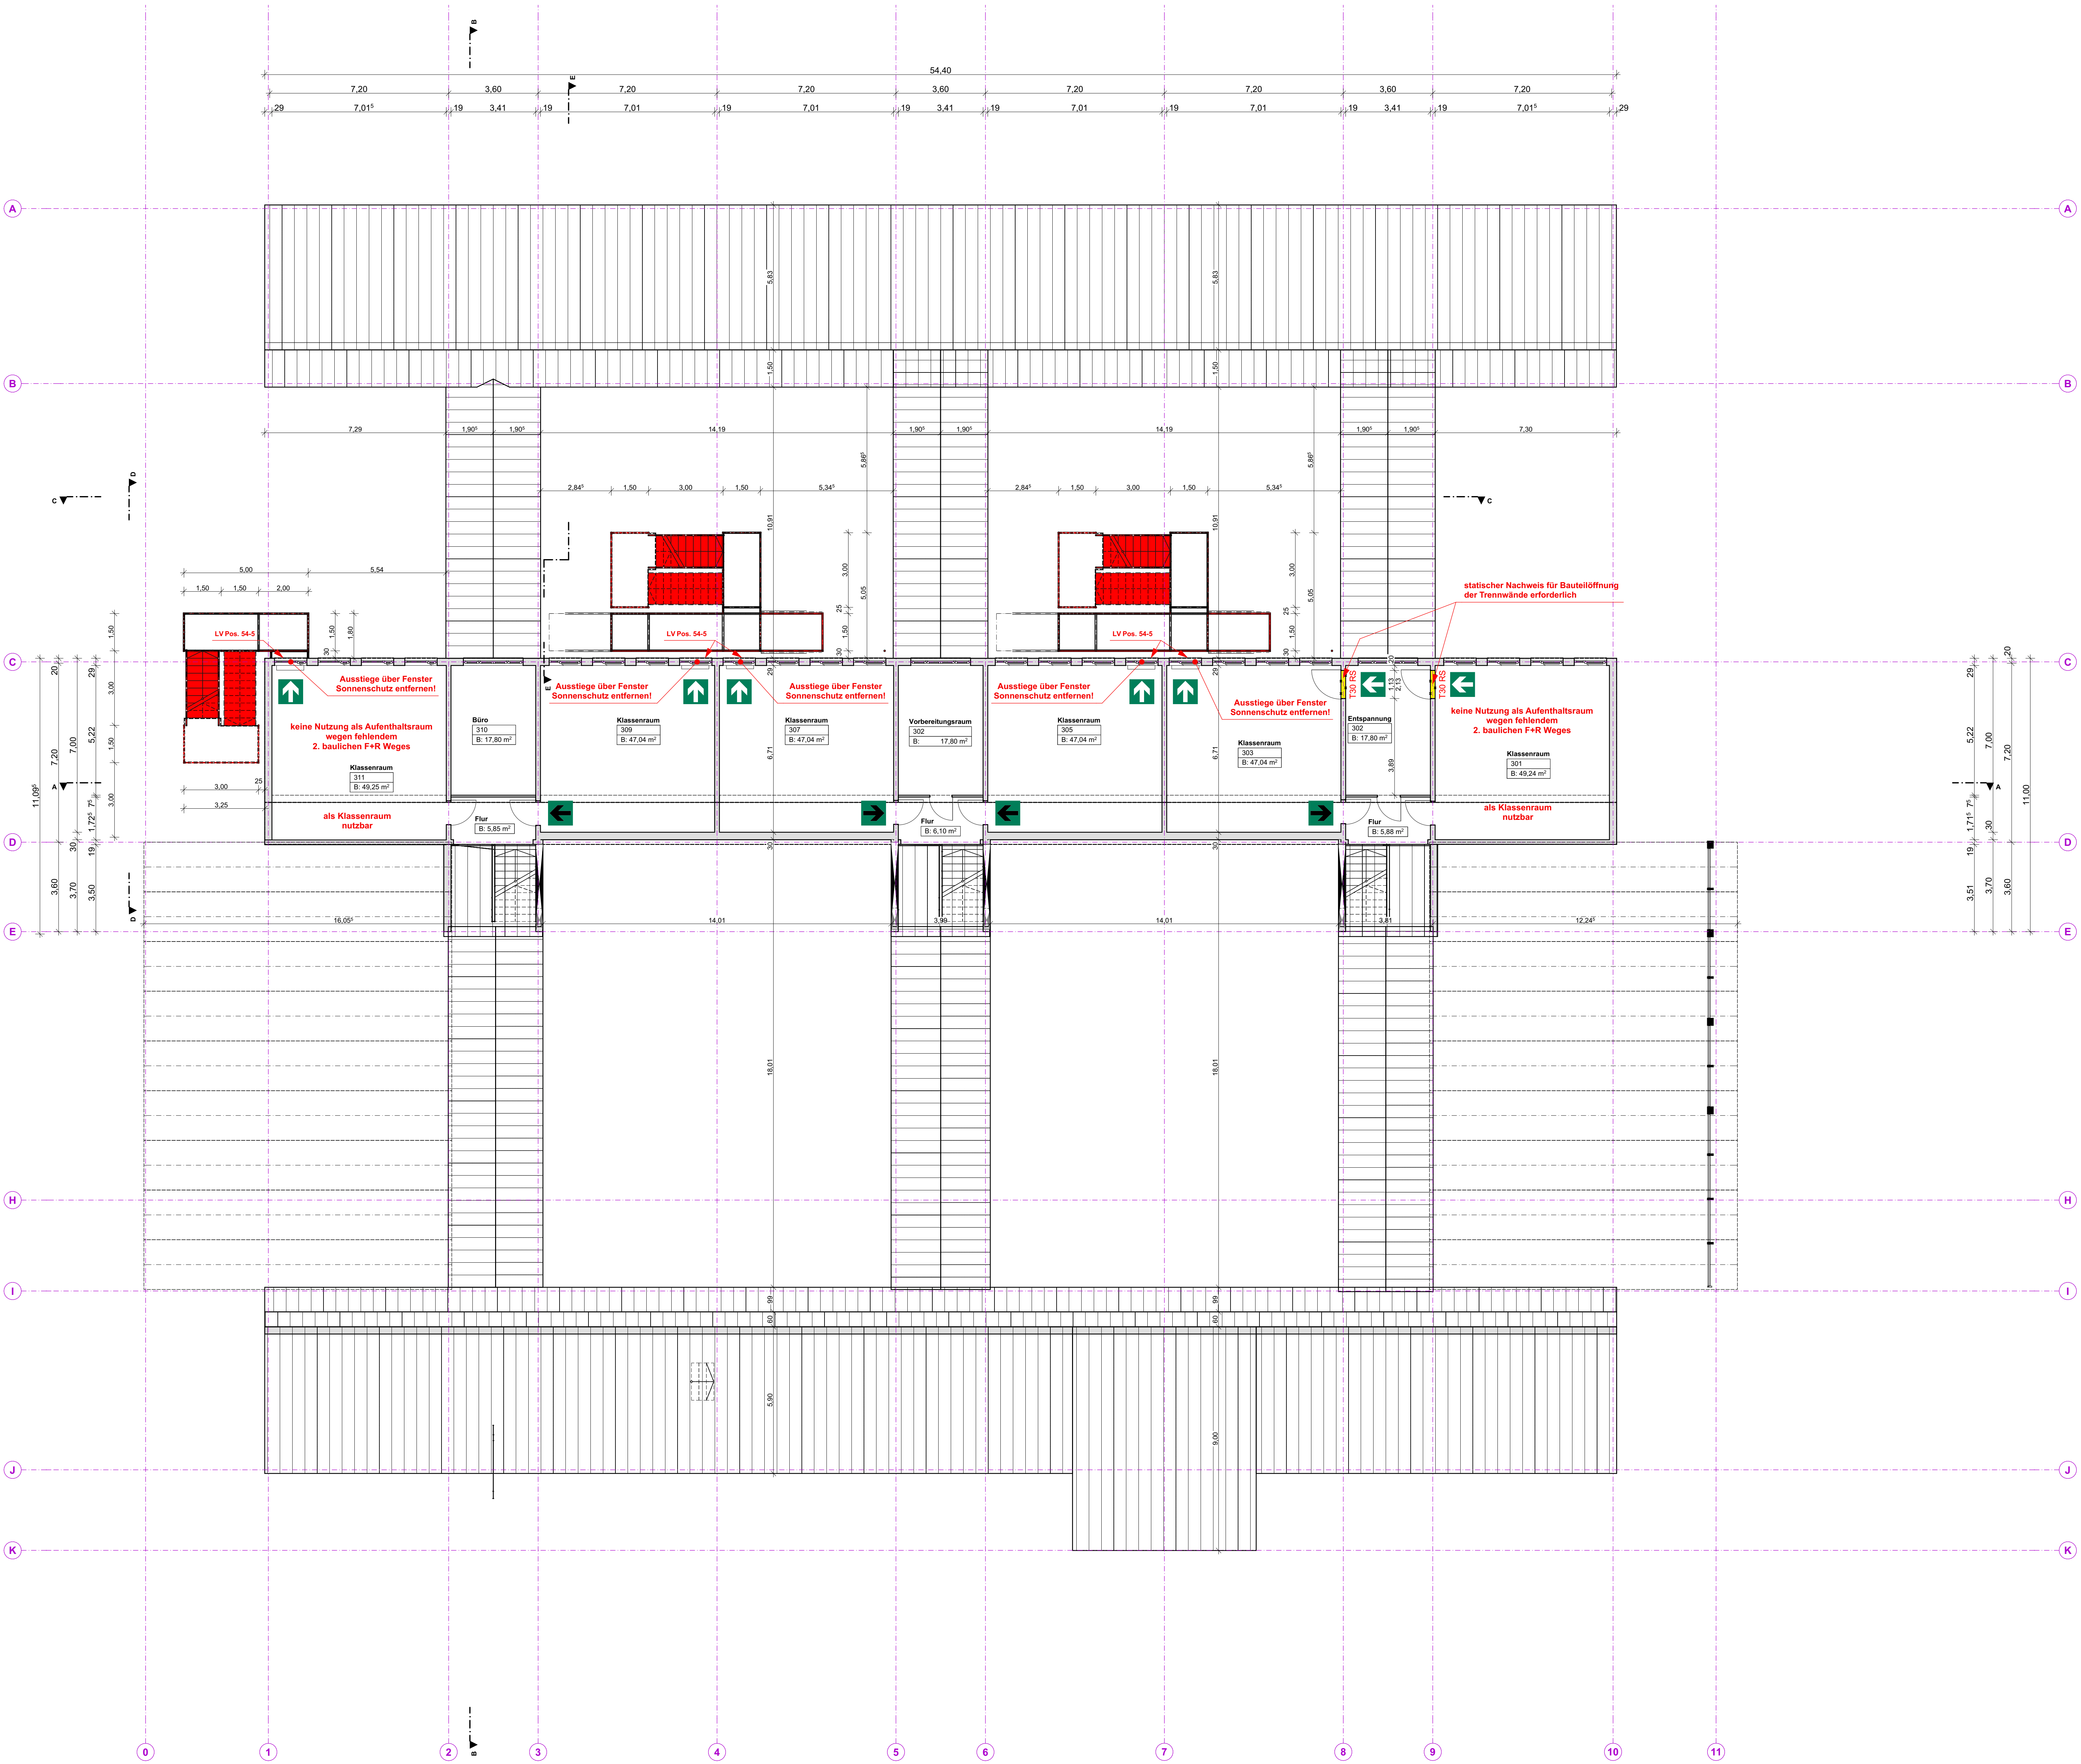

zusätzl. Hausalarmanlage
außer WC

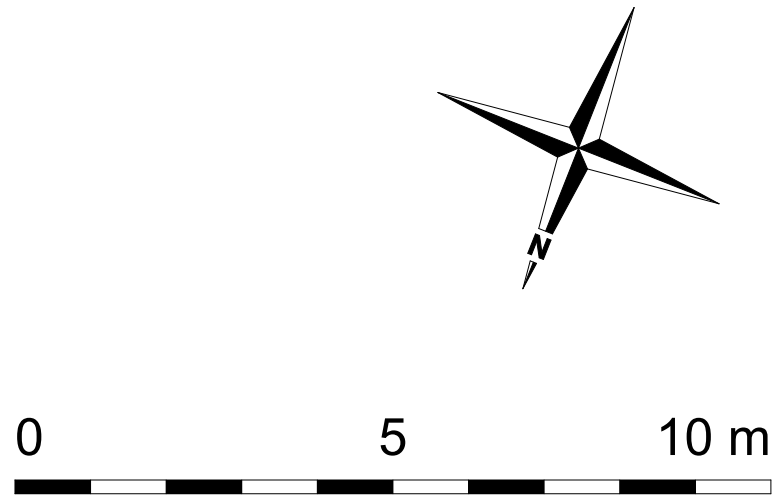

Projekt Landkreis Saalekreis Domplatz 9 06217 Merseburg		Schularchitekt / Planer/Inhaber: Bartsch + Klappach Architekten und Ingenieure PartGmbH Freiligrathstraße 10 06217 Merseburg Tel. 0341-320442 e-mail: info@bartsch-klappach.de	
.....den.....	Unterschrift.....	Merseburg, den.....	Unterschrift.....
Lageplan / Adresse Braunsbedra SK Unteres Geiseltal Häuserstraße 39 06242 Braunsbedra		Planinhalt / Beschreibung Grundriss 2. Obergeschoss	
Gebäude / Bauwerk / Grundstück / Objekt		Planungsphase / Leistungsphase Interimslösung Brandschutz	
Gezeichnet: Hr. R. Friebe		Maßstab: 1:100	A0 A-004
Bearbeitet: Hr. R. Friebe		Datum: 20.08.2026	