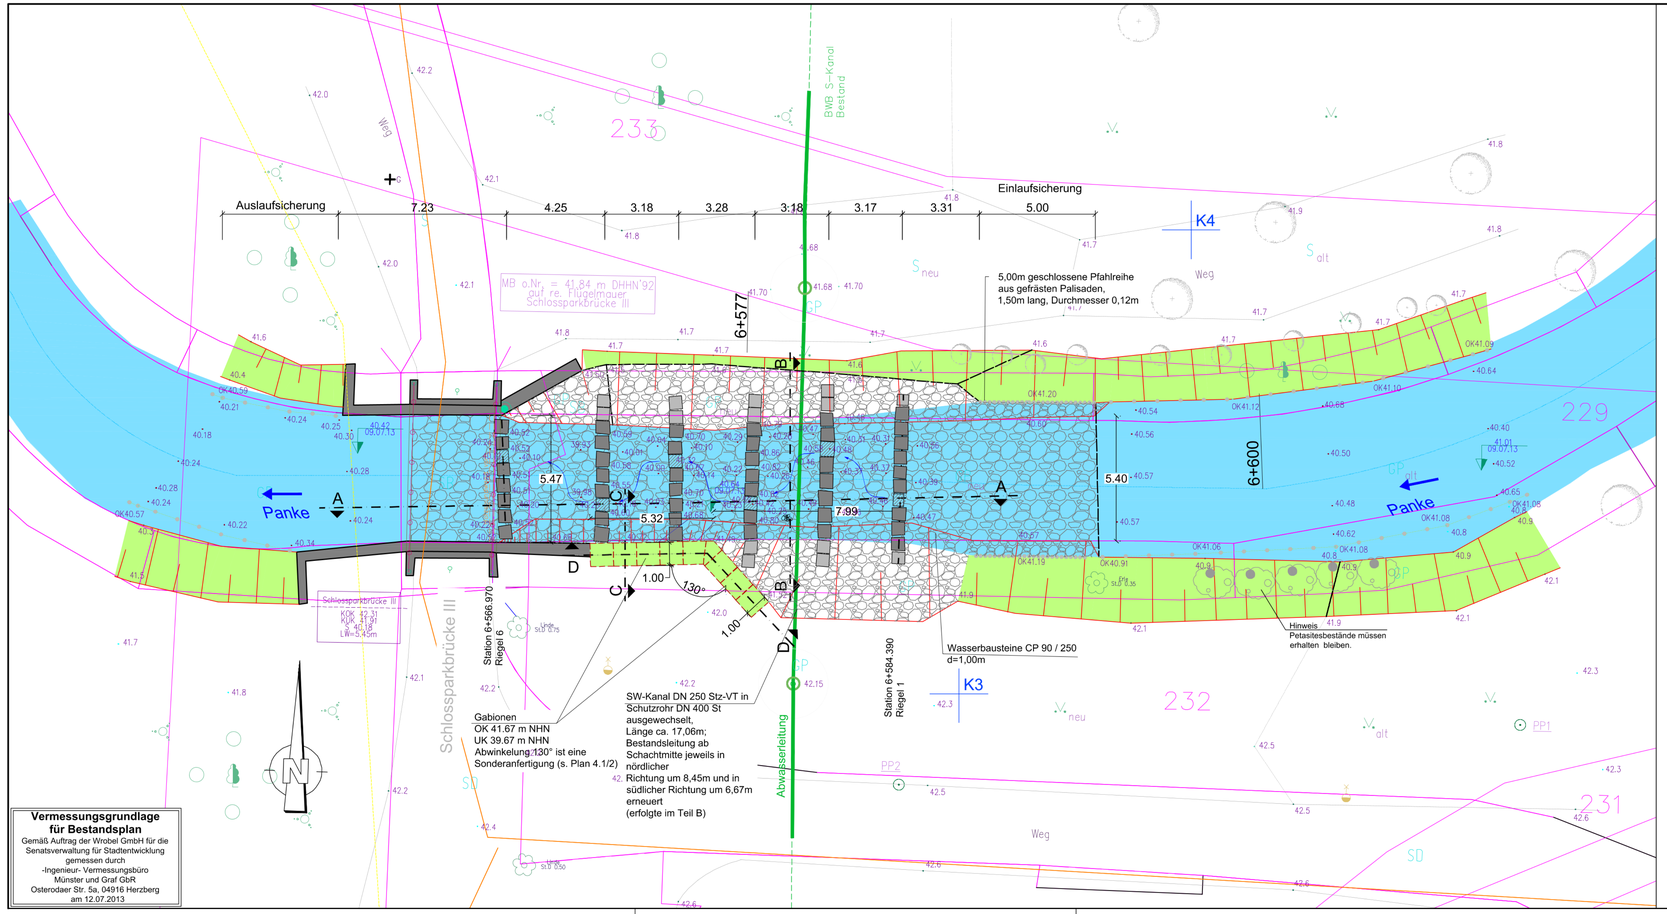

Vermessungsgrundlage für Bestandsplan

Gemäß Auftrag der Wrobel GmbH für die Senatsverwaltung für Stadtentwicklung gemessen durch
-Ingenieur- Vermessungsbüro Münster und Graf GbR
Osterodaer Str. 5a, 04916 Herzberg
am 12.07.2013

Legende Vermessung:

Kanal Kz.-Mitteingabe	Kanaleinlauf allgemein	Stahlschacht - schraub	
Kanal, Tragwerkschnittpunkt	Einzelfuß	Fahnenmast	
Polygonpunkt	Kreppelrost allgemein	Fernsprechzelle (Fernsprechhauschen)	
Kanal, Höhenknickpunkt	Gitter auf Werbung u. a.	BVG Haltestellenschild (Fahrgastanzeiger)	
Höhenfestpunkt allg.	km Stein an Straßen	Laubbaum freistehend, markant	
Grundbücherpunkt (krt. aufgen.	km Stein im Gleisbereich	Nadelbaum freistehend, markant	
Laubbaum aufgemessen	Gefahrte mit Anschlag	Lichtmast, allg. Einzelstandort	
Nadelbaum aufgemessen	Einzelgeschlecht rund	Springbrunnen	
Pfeiler, Sauls, Stütze	Einzelgeschlecht eckig	Brunnen	
Leitschwelle an Gebäuden	Holzmast allg.	Pumpe, schöner (Hand, Reine...)	
Schachtdeckel (Signatur)	Stahlmastmast allg.	Grabsteinmarmorfelder	
Gewässer, Kanmast	Betonmast allg.	Straßenablauf	
Einzelgebäude	Stahlgittermast allg.	Schg. (Gitter) Einlaufgrid	
Anschlußpunkt	Fortsatzmast	Fahrbahnleitplatte	
Grube, Kiesgrube	K - Holzmast	Fahrbahnleitplatte (mit beleuchtet)	
Behälter, - vertikal	Mastmit a. Stütze	Fahrbahnleuchte (mit beleuchtet)	
Kreppelrost mit beleuchtet	Mastmit a. Anker	Rinnenstein	
Kappe freistehend	Mastmit a. Leitge	Kabel freistehend	
Verwaltungsschacht allg.	Signalmast	Leitgeschwellen	
Kanmaus u. Lichtsäulen	Reflektor (z.B. Deutsche Post)	Zaftgitter (Kaufhof)	

Wohnwall	Wasserbauten, u. BPO. Abb.	Höhe (H) 1) Etagen	Abgrenzlinien (Trittsicherer)
Fußbrücke, Heizung	Überdachung u. Treppe		Bestandsnetz Wasserleitung
Lichtstand/Mieter	Produktions-, Werkgebäude		Oberflurhydrant
Hänsch	Ruine		Unterflurhydrant
Sport - Erholungs-, Freizeitanlage	Leerfläche Gebäude Abg. Fundamentreste Ruinenfläche Ruinenfläche Ruinenfläche