


Bereich Aufstockung für Mehrzweckraum Schule

Hausmeisterwohnung

OBERGESCHOSS

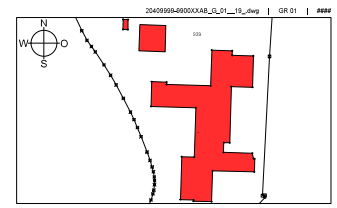

Zentrales Gebäudemanagement der Stadt Rosenheim

Planung CAD Planpartner Bauplanungs GmbH
Anschrift: 83022 Rosenheim, Langenwiesing
Telefon: 089112344-0
Fax: 089112344-10
E-Mail: info@cad-planpartner.de

Schule
Eichenholzstraße 1

Grundschule Happing
Bestandsaufnahme

Architektur
Grundriss OG

Bestand		
Datum: 15.11.23	Maßstab: 1:100	gez.: S. Pfeiffer
Plan-Nr.: 03	Blattgröße: 1190 x 695	08031234413
Plan-Index: 00		
Datei-Code: 20409999-890003XAB_OG_01_19_0001 - 08031234413		

