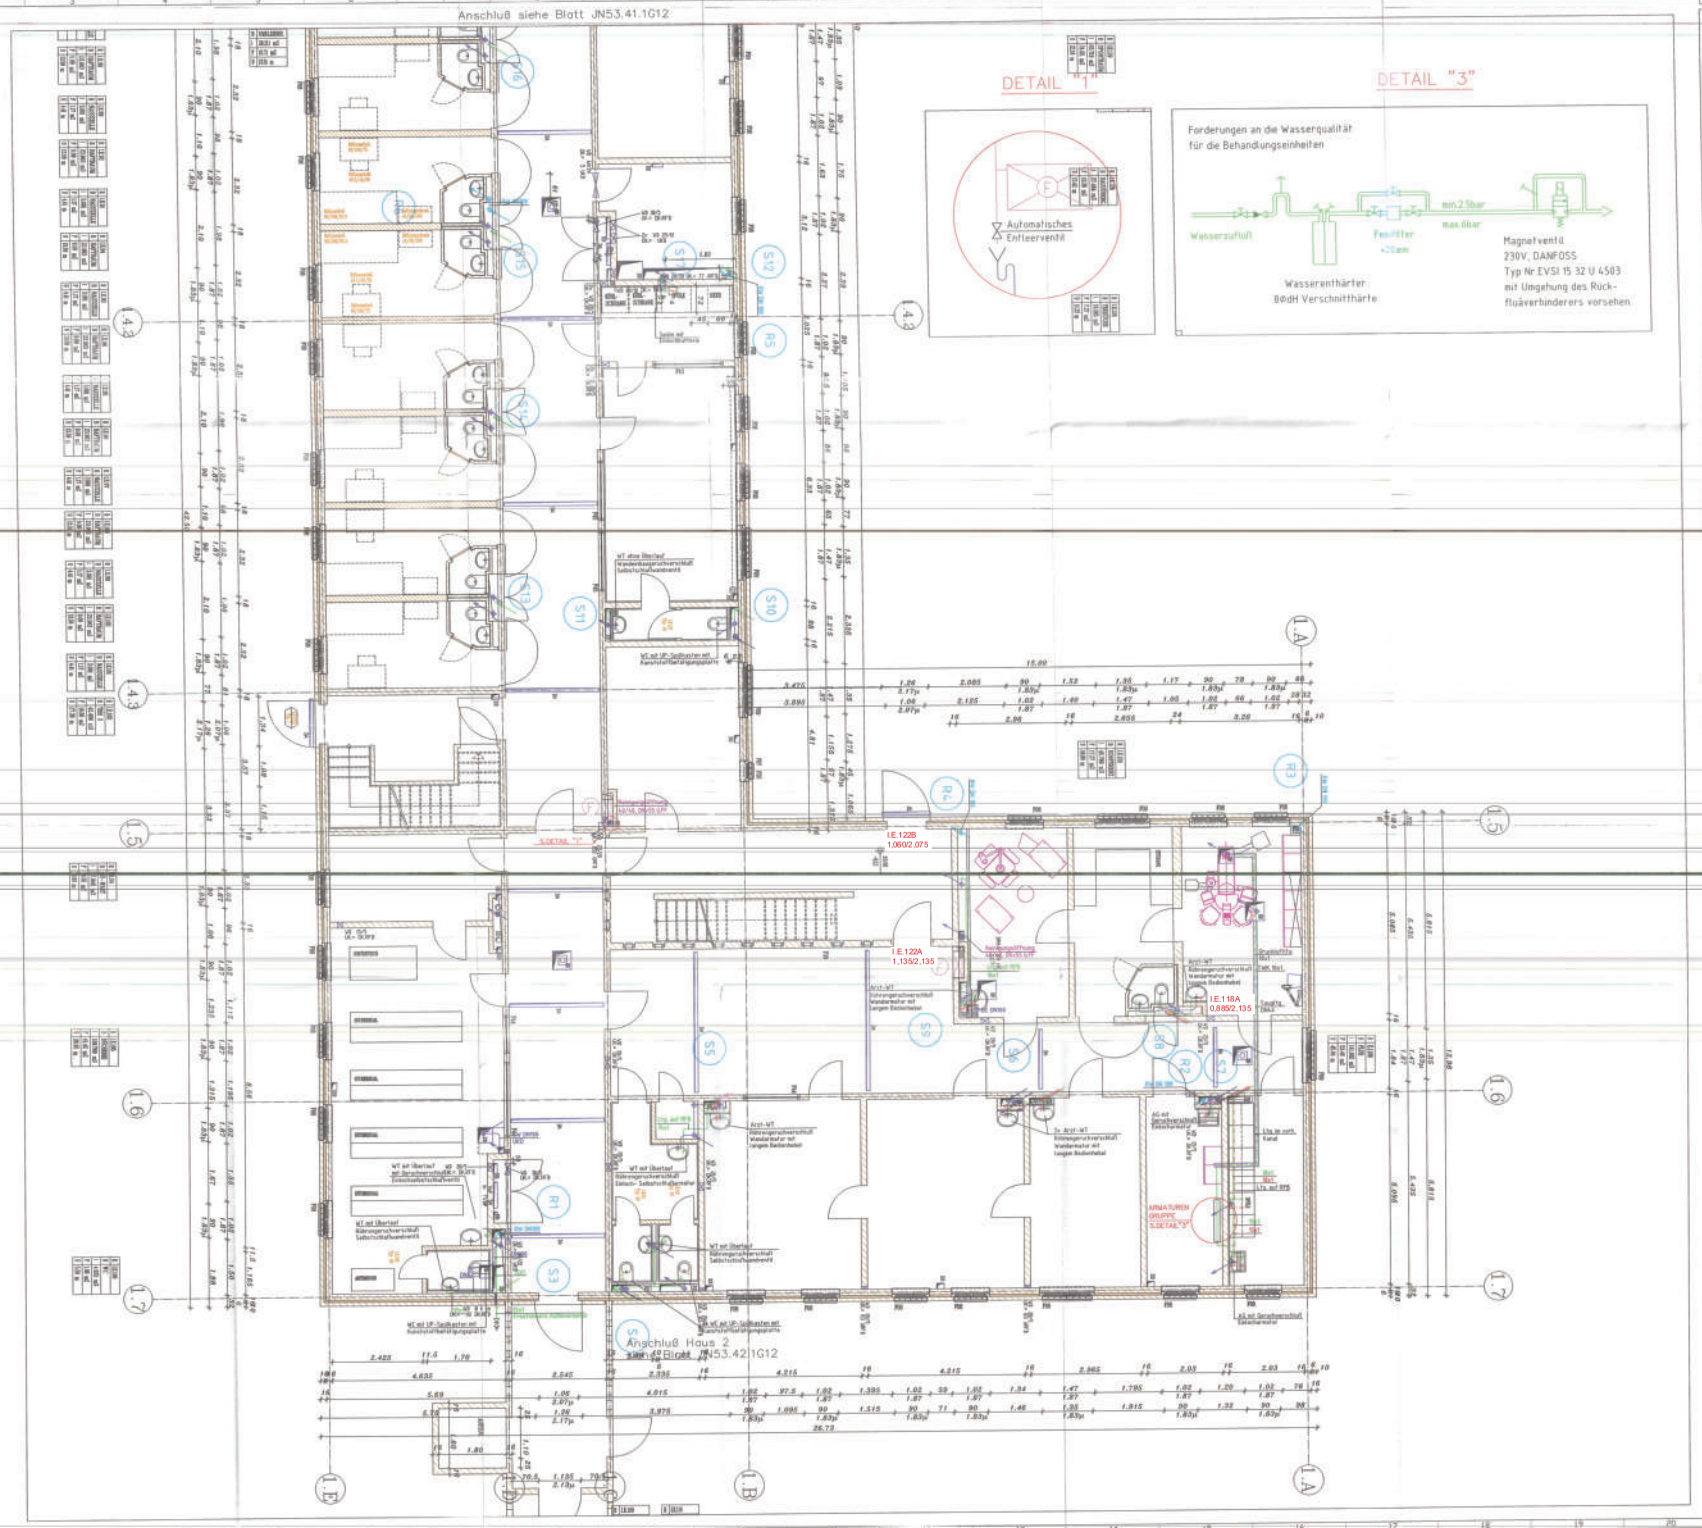

LEGENDE

- SCHMUTZWASSER
- REGENWASSER
- TRINKWASSER-KALT
- TRINKWASSER-WARM
- ZIRKULATION
- 1:50 GEFÄLLE
- S6 STRANGNUMERIERUNG TRINKWASSER-KALT
- R6 STRANGNUMERIERUNG REGENWASSER
- FINOR OK REINIGUNGSDECKEL=OK FFB DECKEL MIT NICHT HANDELSÜBLICHEN SCHRAUBEN
- HYDRANT 700/1050/250 OHNE BRANDMELDER, MIT FEUERLÖSCHER 12kg
- UNTERTISCH SPEICHER, 5l
- VENTIL MIT SCHLAUCHANSCHLUSS
- RO REINIGUNGSÖFFNUNG

ISOLIERUNG

ART DER DÄMMUNG	DÄMMMATERIAL	ISOLIER-STÄRKE	MIT VERKLEIDUNG	REGISTRIERUNG	MONTAGEORT
KALTDÄMMUNG	MINERALFASERMATTE MIT ALUFOLIE	25 mm	NEIN	SW-SML	S.SCHACHT
KALTDÄMMUNG	MINERALFASERMATTE MIT ALUFOLIE	30 mm	NEIN	SW-LL/SML	DG
KALTDÄMMUNG	MINERALFASERMATTE MIT ALUFOLIE	20 mm	NEIN	SW-SML	DG
KALTDÄMMUNG	MINERALFASERMATTE MIT ALUFOLIE	30 mm	NEIN	KW-Cu	S.SCHACHT
WARMEDÄMMUNG	MINERALFASERMATTE MIT ALUFOLIE	30 mm	NEIN	TWW-Cu	S.SCHACHT
WARMEDÄMMUNG	MINERALFASERSCHALEN	20/30/40/50	NEIN	TWW-Cu	DG
KALTDÄMMUNG	MINERALFASERSCHALEN	20 mm	NEIN	KW-Cu	DG
KALTDÄMMUNG	SCHLAUCH AUS WEICHSCHAUM	13 mm	NEIN	KW-Cu	STÄNDER
WARMEDÄMMUNG	SCHLAUCH AUS WEICHSCHAUM	13 mm	NEIN	TWW-Cu	STÄNDER

- ALLE NICHT DIMENSIONIERTE LEITUNGEN – SIEHE STRANGSCHEMA
- SW-LEITUNGEN UKD IN SML-ROHR VERLEGEN

Index	Änderung/Ergänzung	Datum	Gez.
d	Revisionsplan	11.12.00	K.H.
c	Baufrigabe II	15.12.99	Sem
b	Ug-Trennung (W 36) in Dachraum geändert / Brandfreigabe I	11.10.99	Sem
a	Anpaßt an Grundriß (neu)	16.08.99	Sem

Auftraggeber:
Ausbau Großenhain GmbH

Ihr Partner im Wohnungs-, Industrie- und Gewerbeschaftsbau

Niederlassung Dresden KG
01558 Großenhain
Telefon: 03522/525-0
Telefon: 03522/525-214

Ort:	Datum:	Bearbeiter:
Großenhain	11.12.2000	Herr Eichhorn, BL

Projekt: Neubau JVA Neuruppin-Wulkow
Haus 1
JVA – B 280

Inhalt: REVISIONSZEICHNUNG
Sanitärleitungen

Gezeichnet	Datum	Format	Maßstab
Sem	20.07.99	A 0	1:50

Planummer: JN 53.4 1.1 G 13 d

Bezugsplänen: JN 5 1 1.1 G 10.3 b

Vermerke:

±0.00 = 47,80 ü. NN

Bauherr: Land Brandenburg vertreten durch das Ministerium der Finanzen vertreten durch die Landesbauleitung Neuruppin – im Landesbauamt Potsdam –