KELLERGESCHOSS

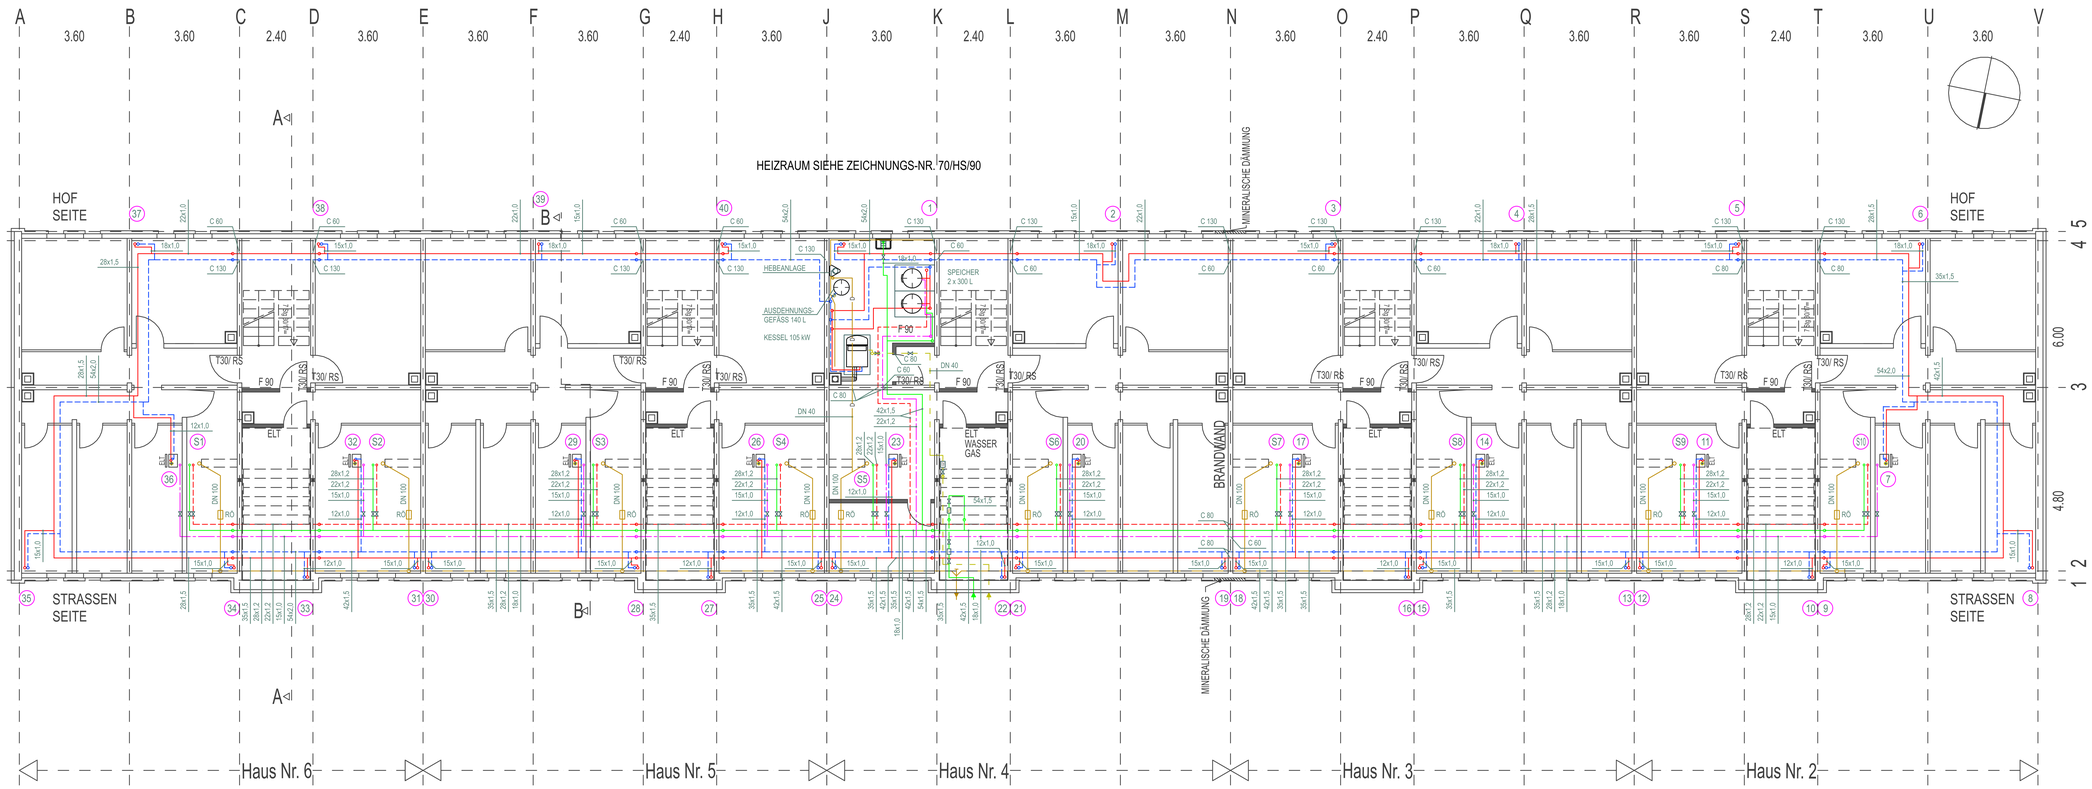

KELLERGESCHOSS

ROHRDURCHFÜHRUNGEN DURCH DIE TREPPENHAUSWÄNDE, BRANDWAND UND DIE HEIZZENTRALE ERHALTEN CONLIT-SCHALEN.

ROHRLEITUNGEN IM BEREICH DER TREPPENHÄUSER ERHALTEN EINE UMMANTELUNG AUS VERZ. STAHLBLECH.

ALLE HEIZUNGSSTEIGESTRÄNGE ERHALTEN IM VOR- UND RÜCKLAUF EIN KUGELVENTIL MIT ENTLEERUNG.

C = CONLIT-SCHALE

LEGENDE

	GASZÄHLER		VORLAUF HEIZUNG
	WASSERZÄHLER		RÜCKLAUF HEIZUNG
	FILTER		GASLEITUNG
	ABSPERRUNG		ABWASSERLEITUNG
RÖ	REINIGUNGSÖFFNUNG		DRUCKLEITUNG
	LÜFTUNGSROHR MIT ENDKAPPE		KALTWASSERLEITUNG
29	STRANGNUMMER HEIZUNG		WARMWASSERLEITUNG
S3	STRANGNUMMER SANITÄR		ZIRKULATIONSLEITUNG

Index	Datum	Änderung	Ge

MAUER
BERATENDE INGENIEURE
FÜR HAUS-, ENERGIE-
UND UMWELTTECHNIK

GEORG-TRESER-STRASSE 25
60599 FRANKFURT / MAIN
TELEFON: 069 - 65302315
TELEFAX: 069 - 657541
EMAIL: MBI-FFM@T-ONLINE.DE

Bauvorhaben

Bauherr

Architekt

Gewerk

Datum:	Geschoß:	Maßstab:	Zeichnungs-N
Gez.:	Gepr.:		
CAD-Name:			Blattgr.:

Plotdatum:

ÖTEC Group

ÖTEC Haustechnik GmbH
Julius-Pintsch-Ring 18
15517 Fürstenwalde
Tel.: 03361 / 36 21 - 0

Revisionszeichnung

Bearbeiter: Hamann
Datum: 04.02.04

Zeichnung vom AG bestätigt: