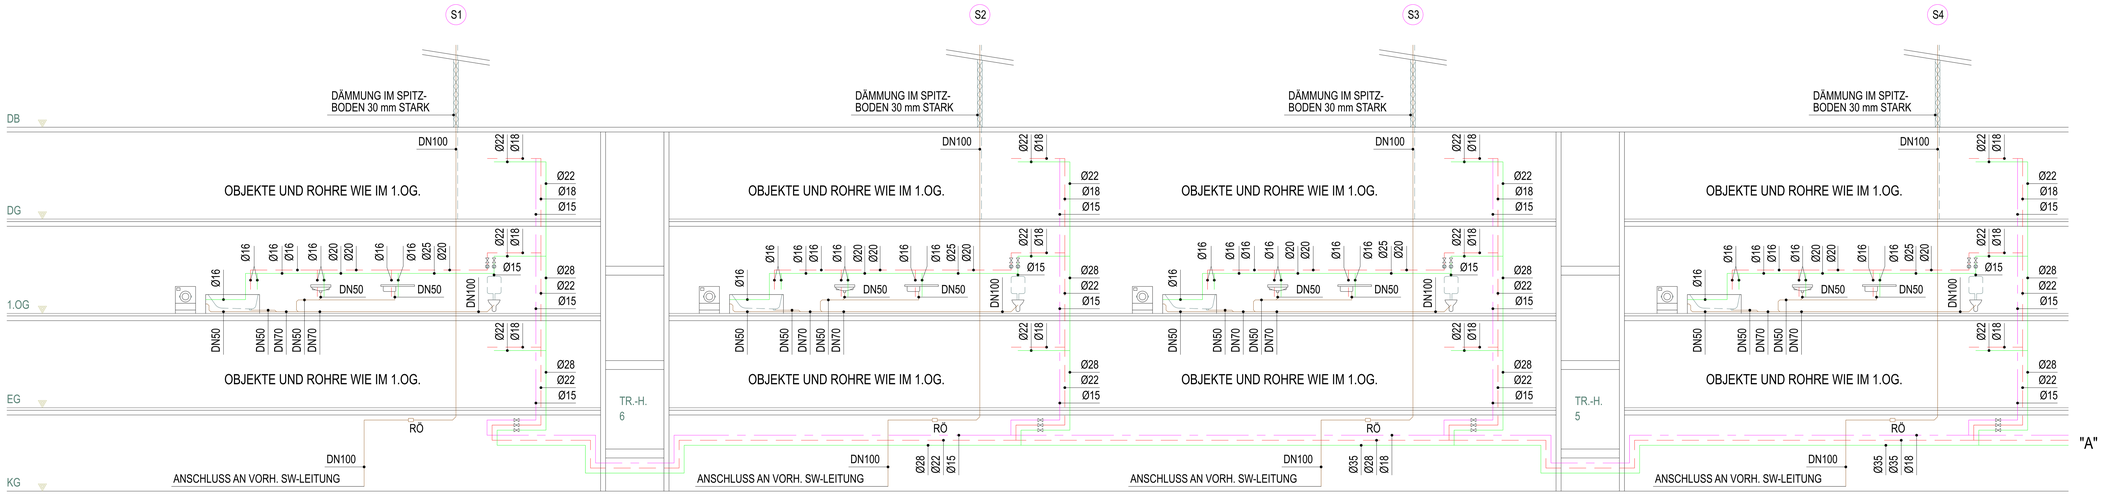
S1
S2
S3
S4
DÄMMUNG IM SPITZ-
BODEN 30 mm STARK
DB
DG
1.OG
EG
KG
OBJEKTE UND ROHRE WIE IM 1.OG.
DN100
DN50
DN70
RÖ
ANSCHLUSS AN VORH. SW-LEITUNG
TR.-H.
6
5
"A"

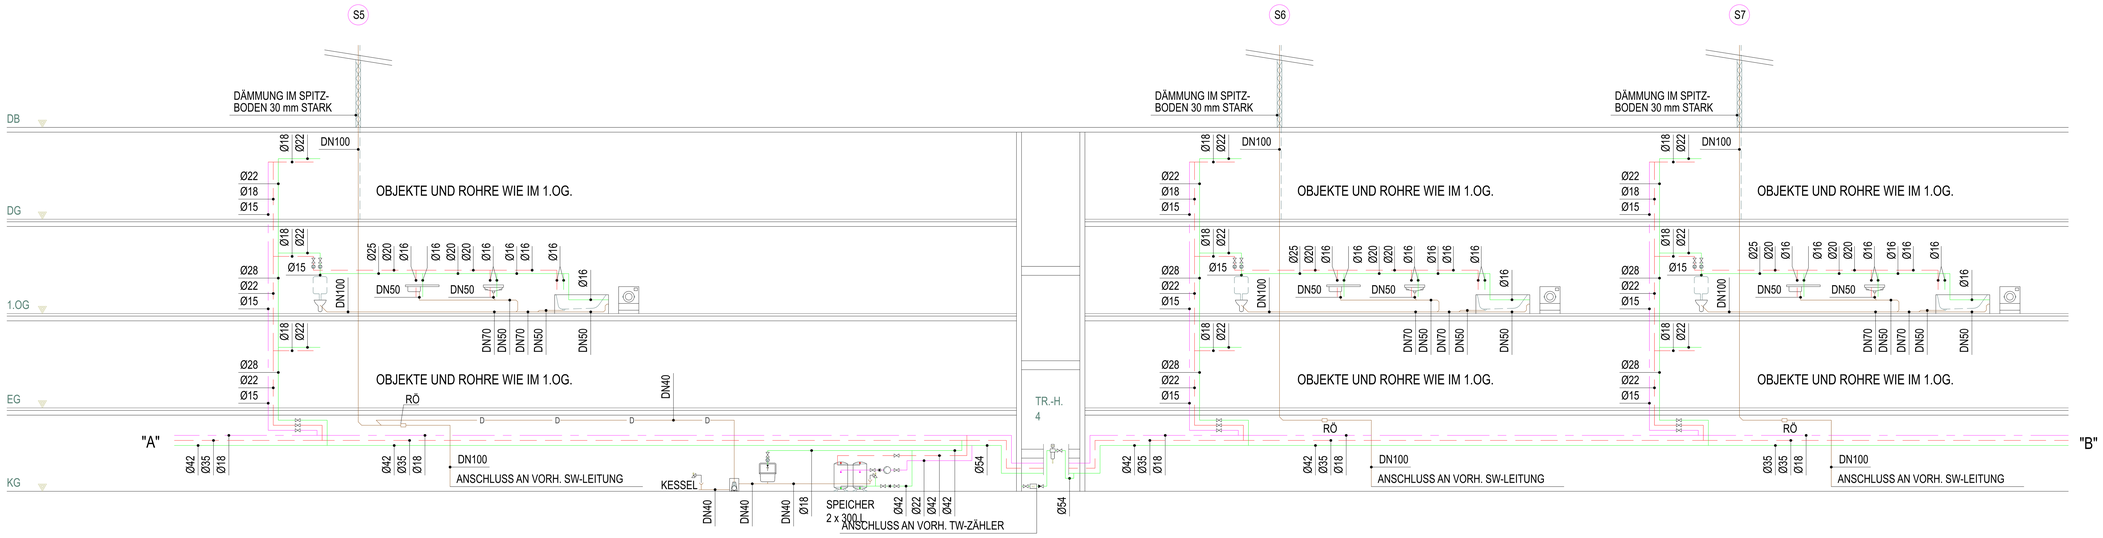
S5
S6
S7
DÄMMUNG IM SPITZ-
BODEN 30 mm STARK
DB
DG
1.OG
EG
KG
OBJEKTE UND ROHRE WIE IM 1.OG.
DN100
DN50
DN70
RÖ
DN40
TR.-H.
4
"A"
"B"
ANSCHLUSS AN VORH. SW-LEITUNG
KESSEL
SPEICHER
2 x 300 L
ANSCHLUSS AN VORH. TW-ZÄHLER

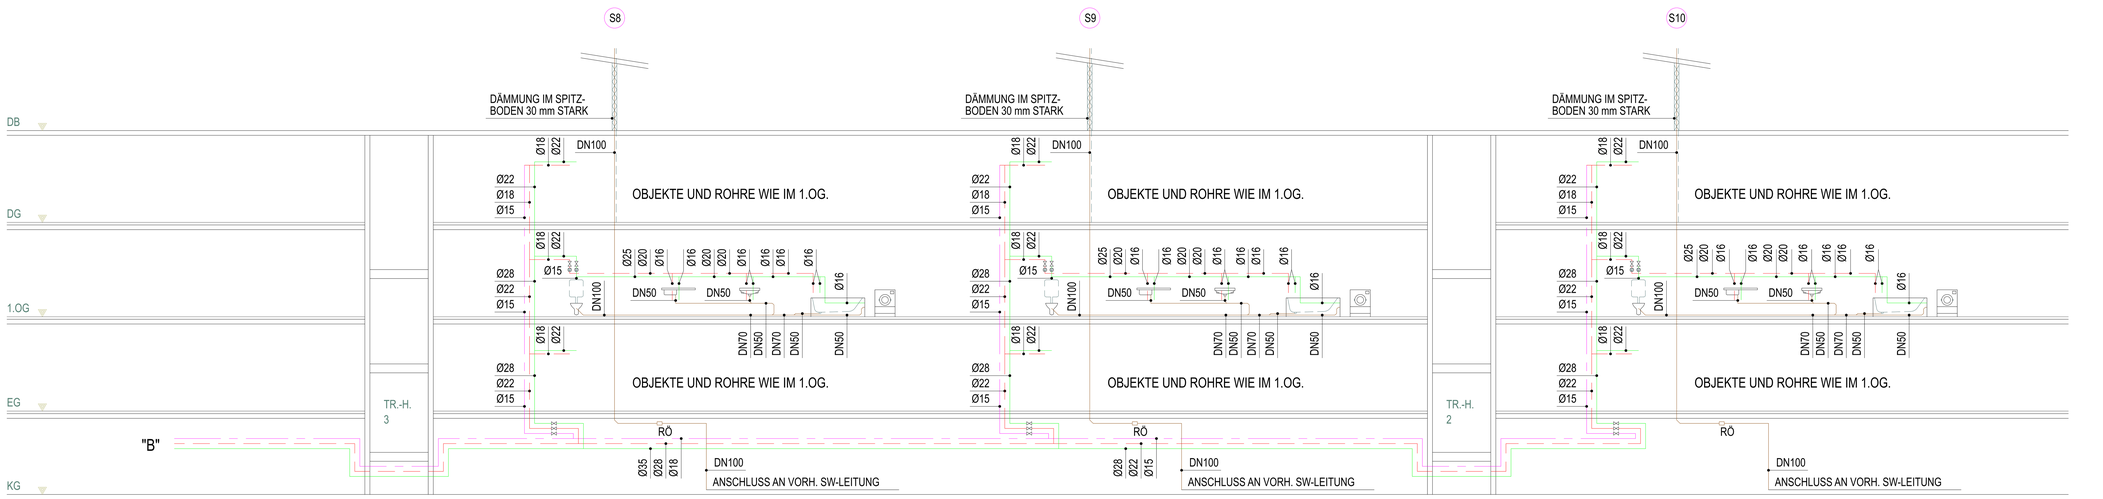
S8
S9
S10
DÄMMUNG IM SPITZ-
BODEN 30 mm STARK
DB
DG
1.OG
EG
KG
OBJEKTE UND ROHRE WIE IM 1.OG.
DN100
DN50
DN70
RÖ
TR.-H.
3
2
"B"
ANSCHLUSS AN VORH. SW-LEITUNG

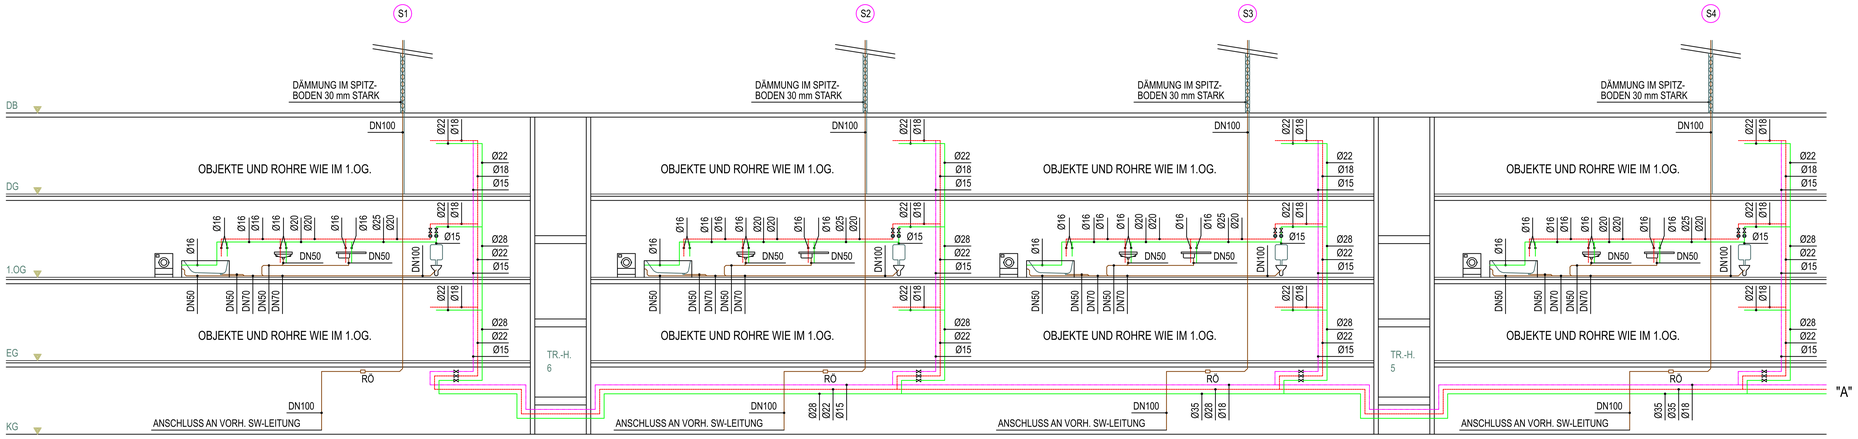

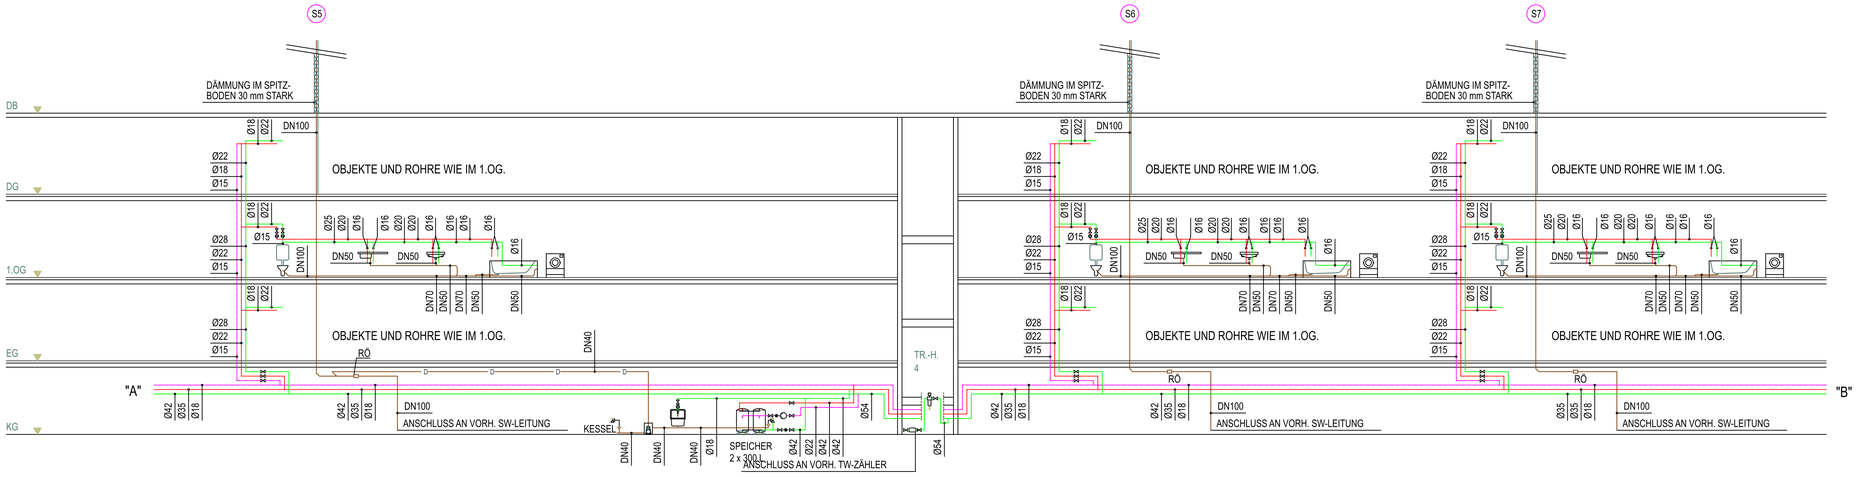

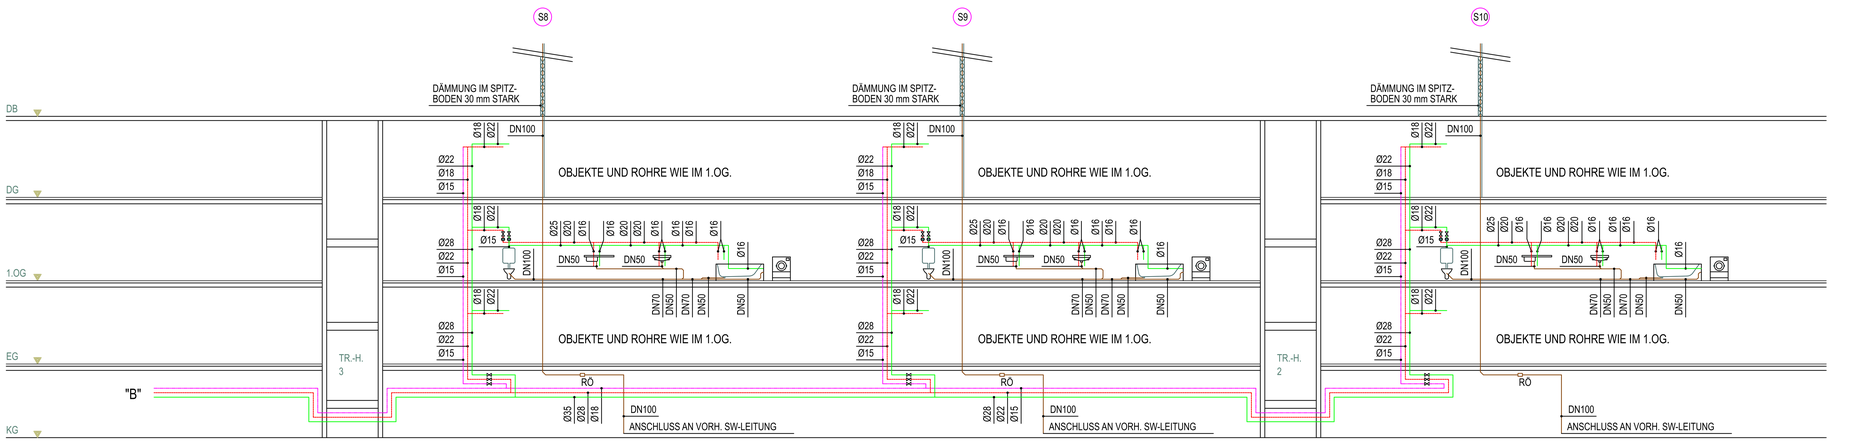

LEGENDE

- ABSPERRVENTIL
- RÜCKSCHLAGVENTIL
- SICHERHEITSVENTIL
- AUSLAUFVENTIL
- PUMPE
- WASSERZÄHLER
- RÖ REINIGUNGSÖFFNUNG
- S5 STRANGNUMMER
- ABWASSERLEITUNG
- DRUCKLEITUNG
- ENTLÜFTUNGSLEITUNG
- KALTWASSERLEITUNG
- WARMWASSERLEITUNG
- ZIRKULATIONSLEITUNG

ÖTEC Group

ÖTEC Haustechnik GmbH
Julius-Pintsch-Ring 18
15517 Fürstenwalde
Tel.: 03361 / 36 21 - 0

Revisionszeichnung

Bearbeiter: Hamann
Datum: 16.03.04

Zeichnung vom AG bestätigt:

Index	Datum	Änderung	Gezeichnet

MAUER
BERATENDE INGENIEURE
FÜR HAUS-, ENERGIE-
UND UMWELTTECHNIK

GEORG-TRESER-STRASSE 25
60599 FRANKFURT / MAIN
TELEFON: 069 - 65302315
TELEFAX: 069 - 657541
EMAIL: MBI-FFM@T-ONLINE.DE

Bauvorhaben

Bauherr

Architekt

Gewerk

Datum:	Geschoß:	Maßstab:	Zeichnungs-Nr.:
Gez.:	Gepr.:		
CAD-Name:			Blattgr.:

Plotdatum: