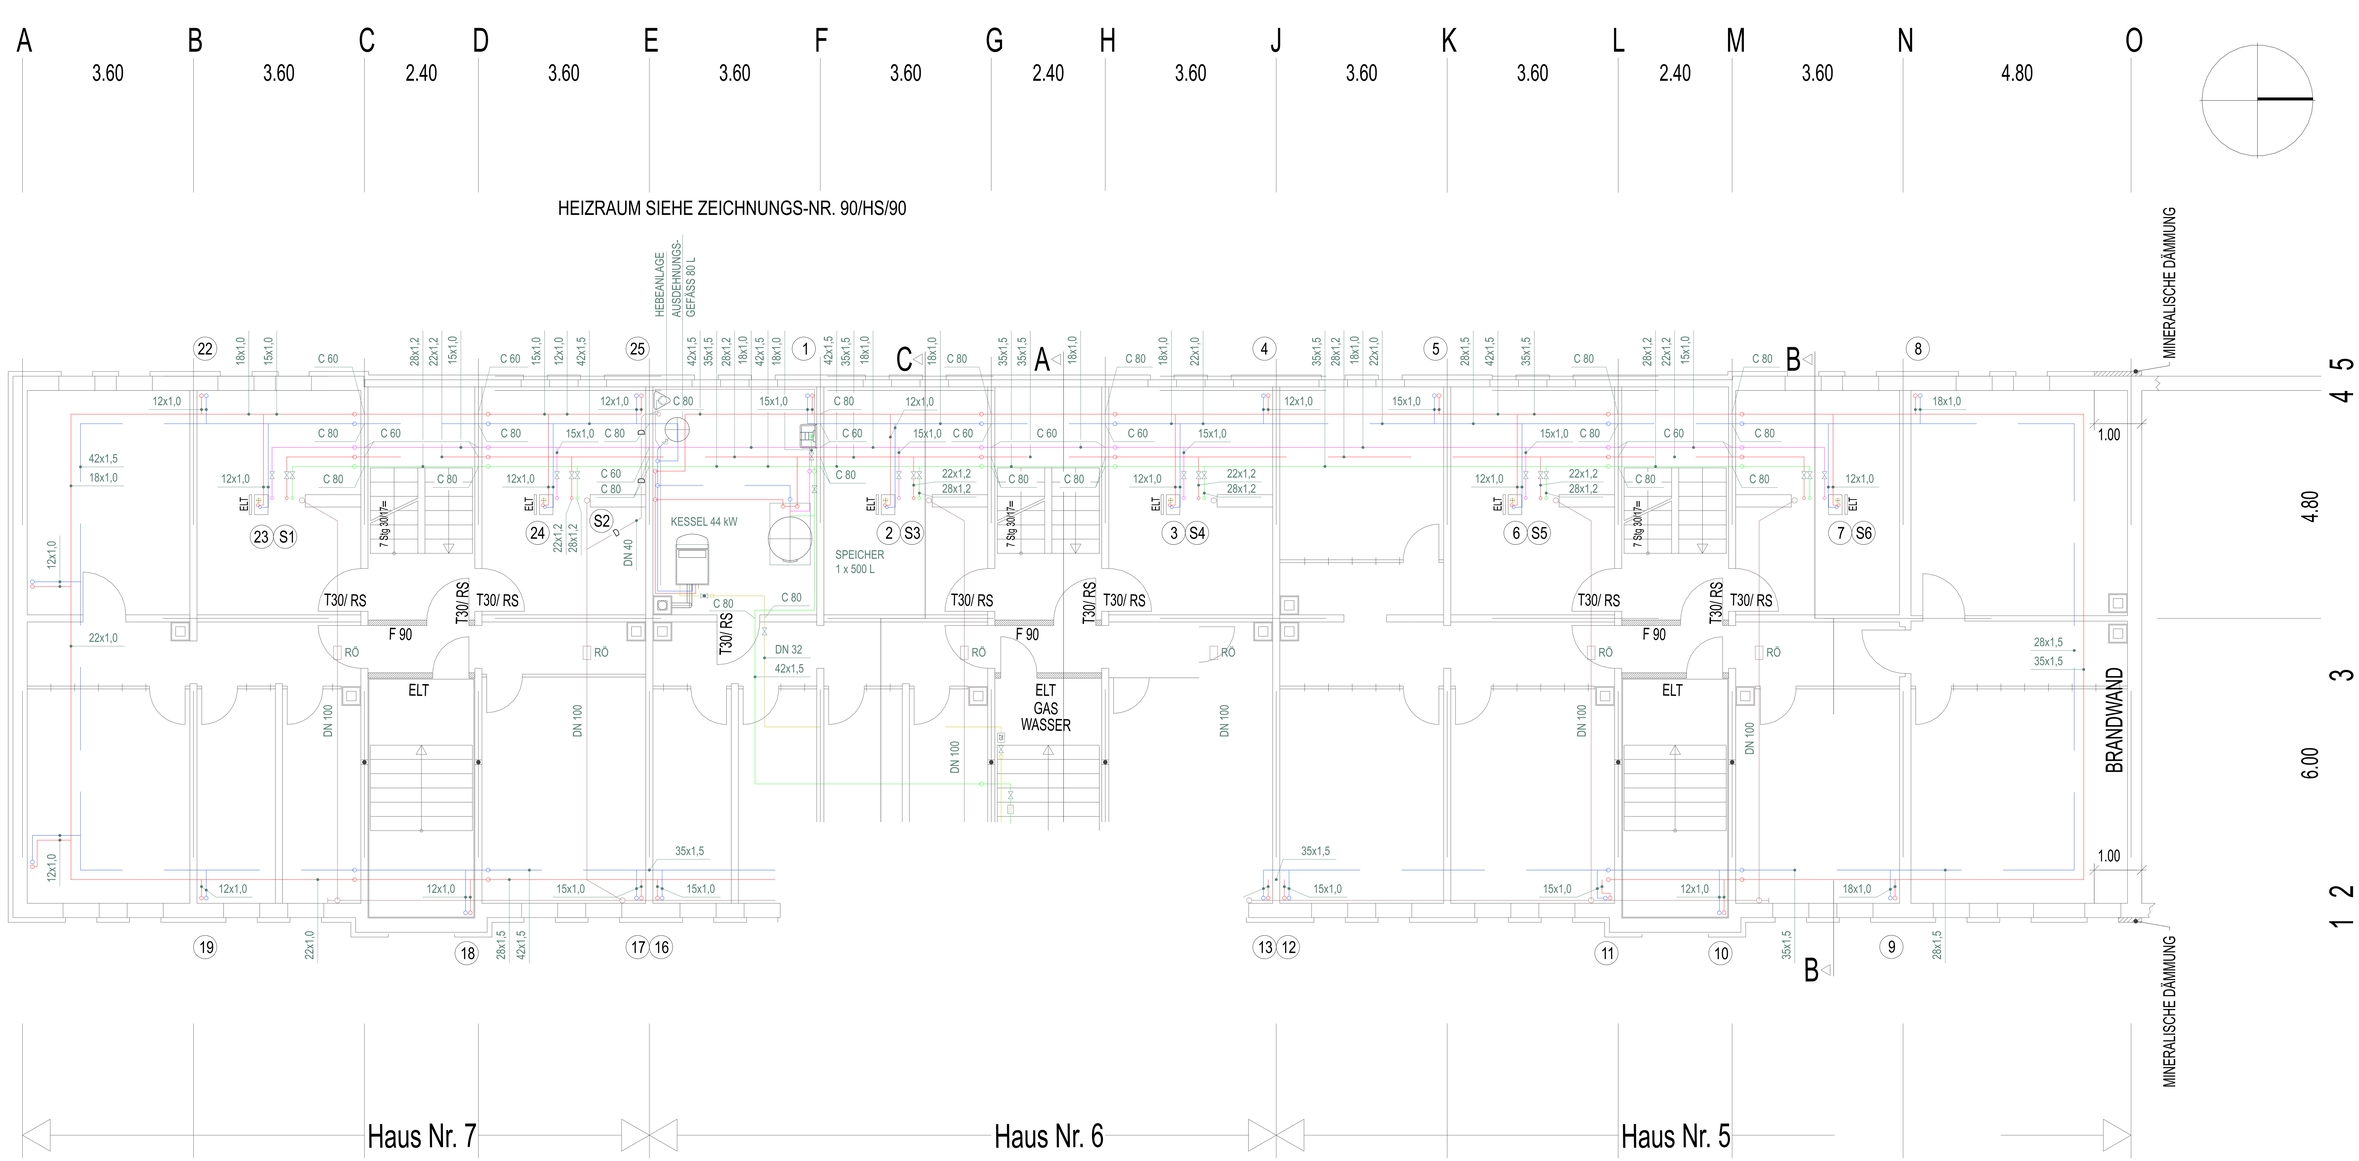

KELLERGESCHOSS

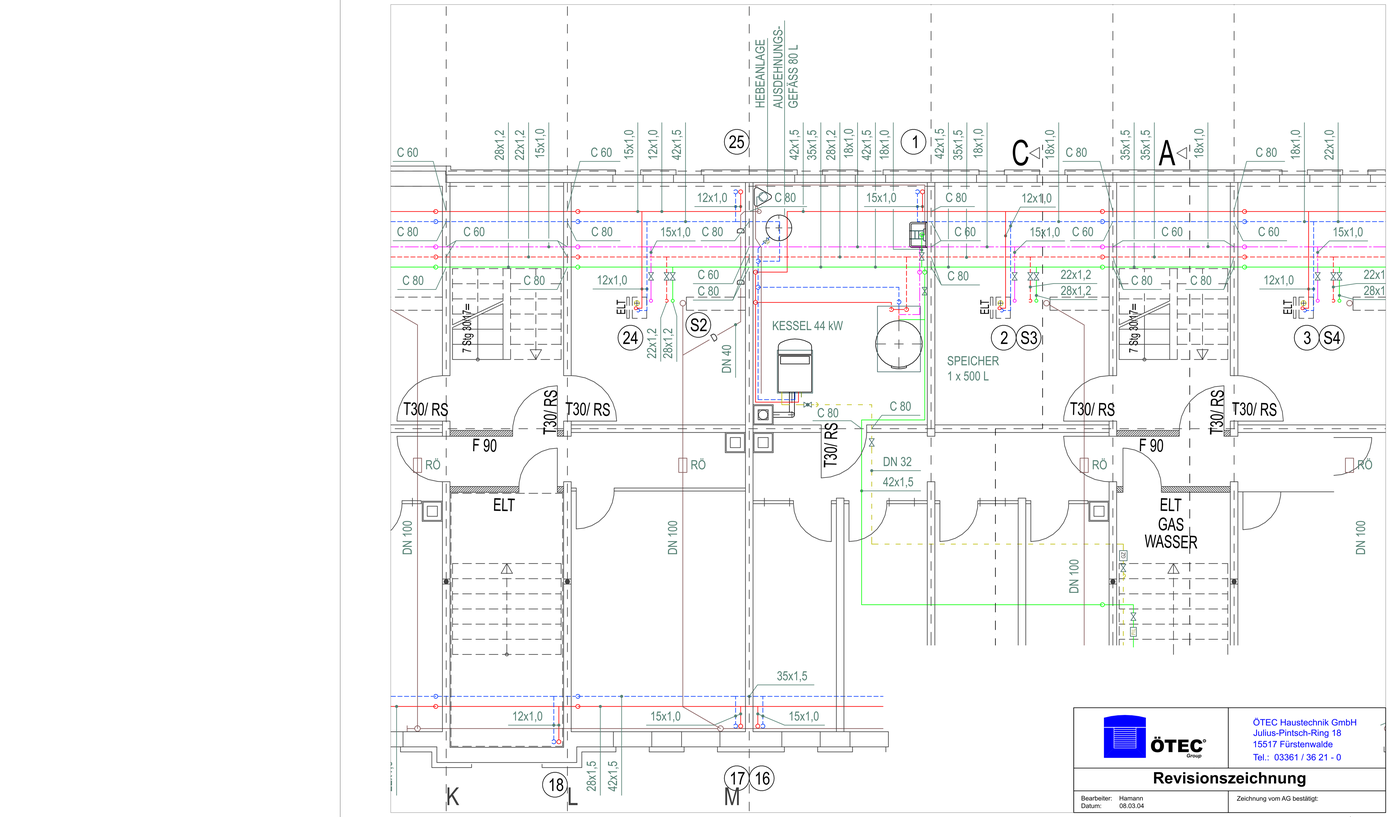

ROHRDURCHFÜHRUNGEN DURCH DIE TREPPENHAUSWÄNDE, BRANDWAND UND DIE HEIZZENTRALE ERHALTEN CONLIT-SCHALEN.

ROHRLEITUNGEN IM BEREICH DER TREPPENHÄUSER ERHALTEN EINE UMMANTELUNG AUS VERZ. STAHLBLECH.

ALLE HEIZUNGSSTEIGESTRÄNGE ERHALTEN IM VOR- UND RÜCKLAUF EIN KUGELVENTIL MIT ENTLEERUNG.

C = CONLIT-SCHALE

LEGENDE

GZ	GASZÄHLER		VORLAUF HEIZUNG
WZ	WASSERZÄHLER		RÜCKLAUF HEIZUNG
F	FILTER		GASLEITUNG
ABS	ABSPERRUNG		ABWASSERLEITUNG
RÖ	REINIGUNGSÖFFNUNG		DRUCKLEITUNG
	LÜFTUNGSROHR MIT ENDKAPPE		KALTWASSERLEITUNG
29	STRANGNUMMER HEIZUNG		WARMWASSERLEITUNG
S3	STRANGNUMMER SANITÄR		ZIRKULATIONSLEITUNG

Index	Datum	Änderung	Gezeichnet

MAUER
BERATENDE INGENIEURE
FÜR HAUS-, ENERGIE-
UND UMWELTTECHNIK

GEORG-TRESER-STRASSE 25
60599 FRANKFURT / MAIN
TELEFON: 069 - 65302315
TELEFAX: 069 - 657541
EMAIL: MBI-FFM@T-ONLINE.DE

Bauvorhaben

Bauherr

Architekt

Gewerk

Datum:	Geschoß:	Maßstab:	Zeichnungs-Nr.:
Gez.:	Gepr.:		
CAD-Name:			Blattgr.:

Plotdatum:

ÖTEC Haustechnik GmbH
Julius-Pintsch-Ring 18
15517 Fürstenwalde
Tel.: 03361 / 36 21 - 0

Revisionszeichnung

Bearbeiter:	Hamann
Datum:	08.03.04

Zeichnung vom AG bestätigt:

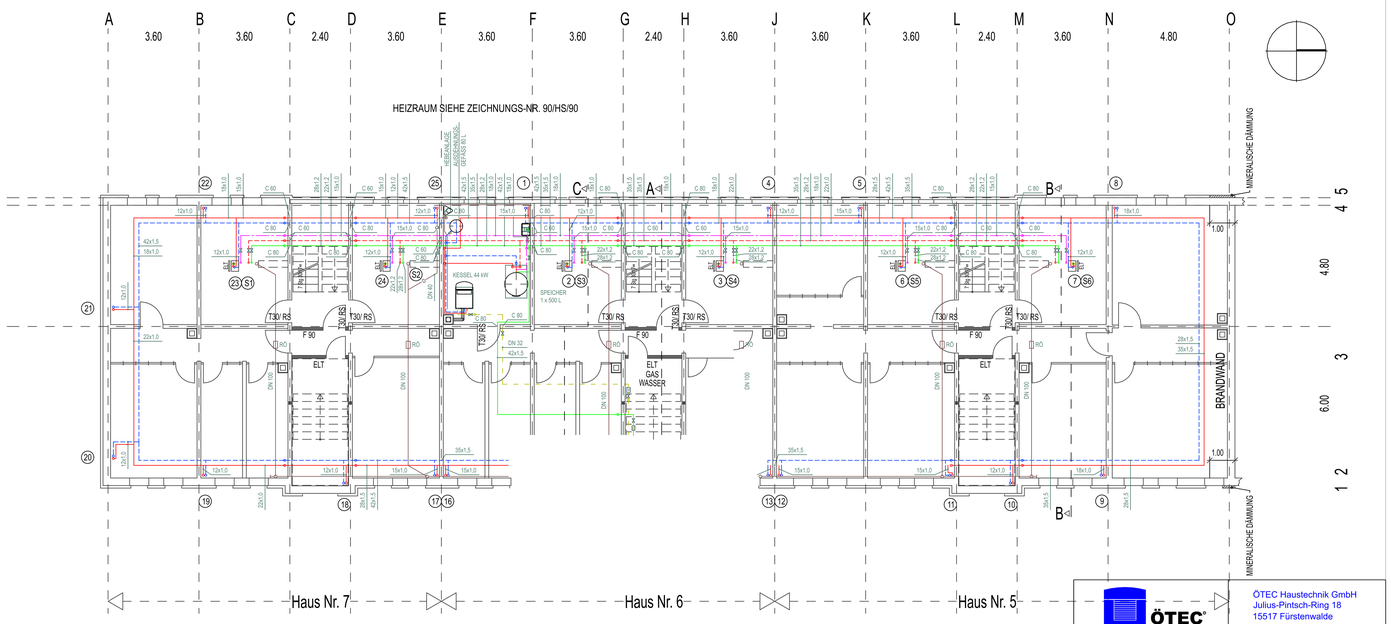

KELLERGESCHOSS

ROHRDURCHFÜHRUNGEN DURCH DIE TREPPENHAUSWÄNDE, BRANDWAND UND DIE HEIZZENTRALE ERHALTEN CONLIT-SCHALEN.

ROHRLEITUNGEN IM BEREICH DER TREPPENHÄUSER ERHALTEN EINE UMMANTELUNG AUS VERZ. STAHLBLECH.

ALLE HEIZUNGSSTEIGESTRÄNGE ERHALTEN IM VOR- UND RÜCKLAUF EIN KUGELVENTIL MIT ENTLEERUNG.

C = CONLIT-SCHALE

LEGENDE

GZ	GASZÄHLER		VORLAUF HEIZUNG
WZ	WASSERZÄHLER		RÜCKLAUF HEIZUNG
F	FILTER		GASLEITUNG
ABS	ABSPERRUNG		ABWASSERLEITUNG
RÖ	REINIGUNGSÖFFNUNG		DRUCKLEITUNG
	LÜFTUNGSROHR MIT ENDKAPPE		KALTWASSERLEITUNG
29	STRANGNUMMER HEIZUNG		WARMWASSERLEITUNG
S3	STRANGNUMMER SANITÄR		ZIRKULATIONSLEITUNG

Index	Datum	Änderung	Gezeichnet

MAUER
BERATENDE INGENIEURE
FÜR HAUS-, ENERGIE-
UND UMWELTTECHNIK

GEORG-TRESER-STRASSE 25
60599 FRANKFURT / MAIN
TELEFON: 069 - 65302315
TELEFAX: 069 - 657541
EMAIL: MBI-FFM@T-ONLINE.DE

Bauvorhaben

Bauherr

Architekt

Gewerk

Datum:	Geschoß:	Maßstab:	Zeichnungs-Nr.:
Gez.:	Gepr.:		
CAD-Name:			Blattgr.:

Plotdatum:

ÖTEC Haustechnik GmbH
Julius-Pintsch-Ring 18
15517 Fürstenwalde
Tel.: 03361 / 36 21 - 0

Revisionszeichnung

Bearbeiter:	Hamann
Datum:	08.03.04

Zeichnung vom AG bestätigt: