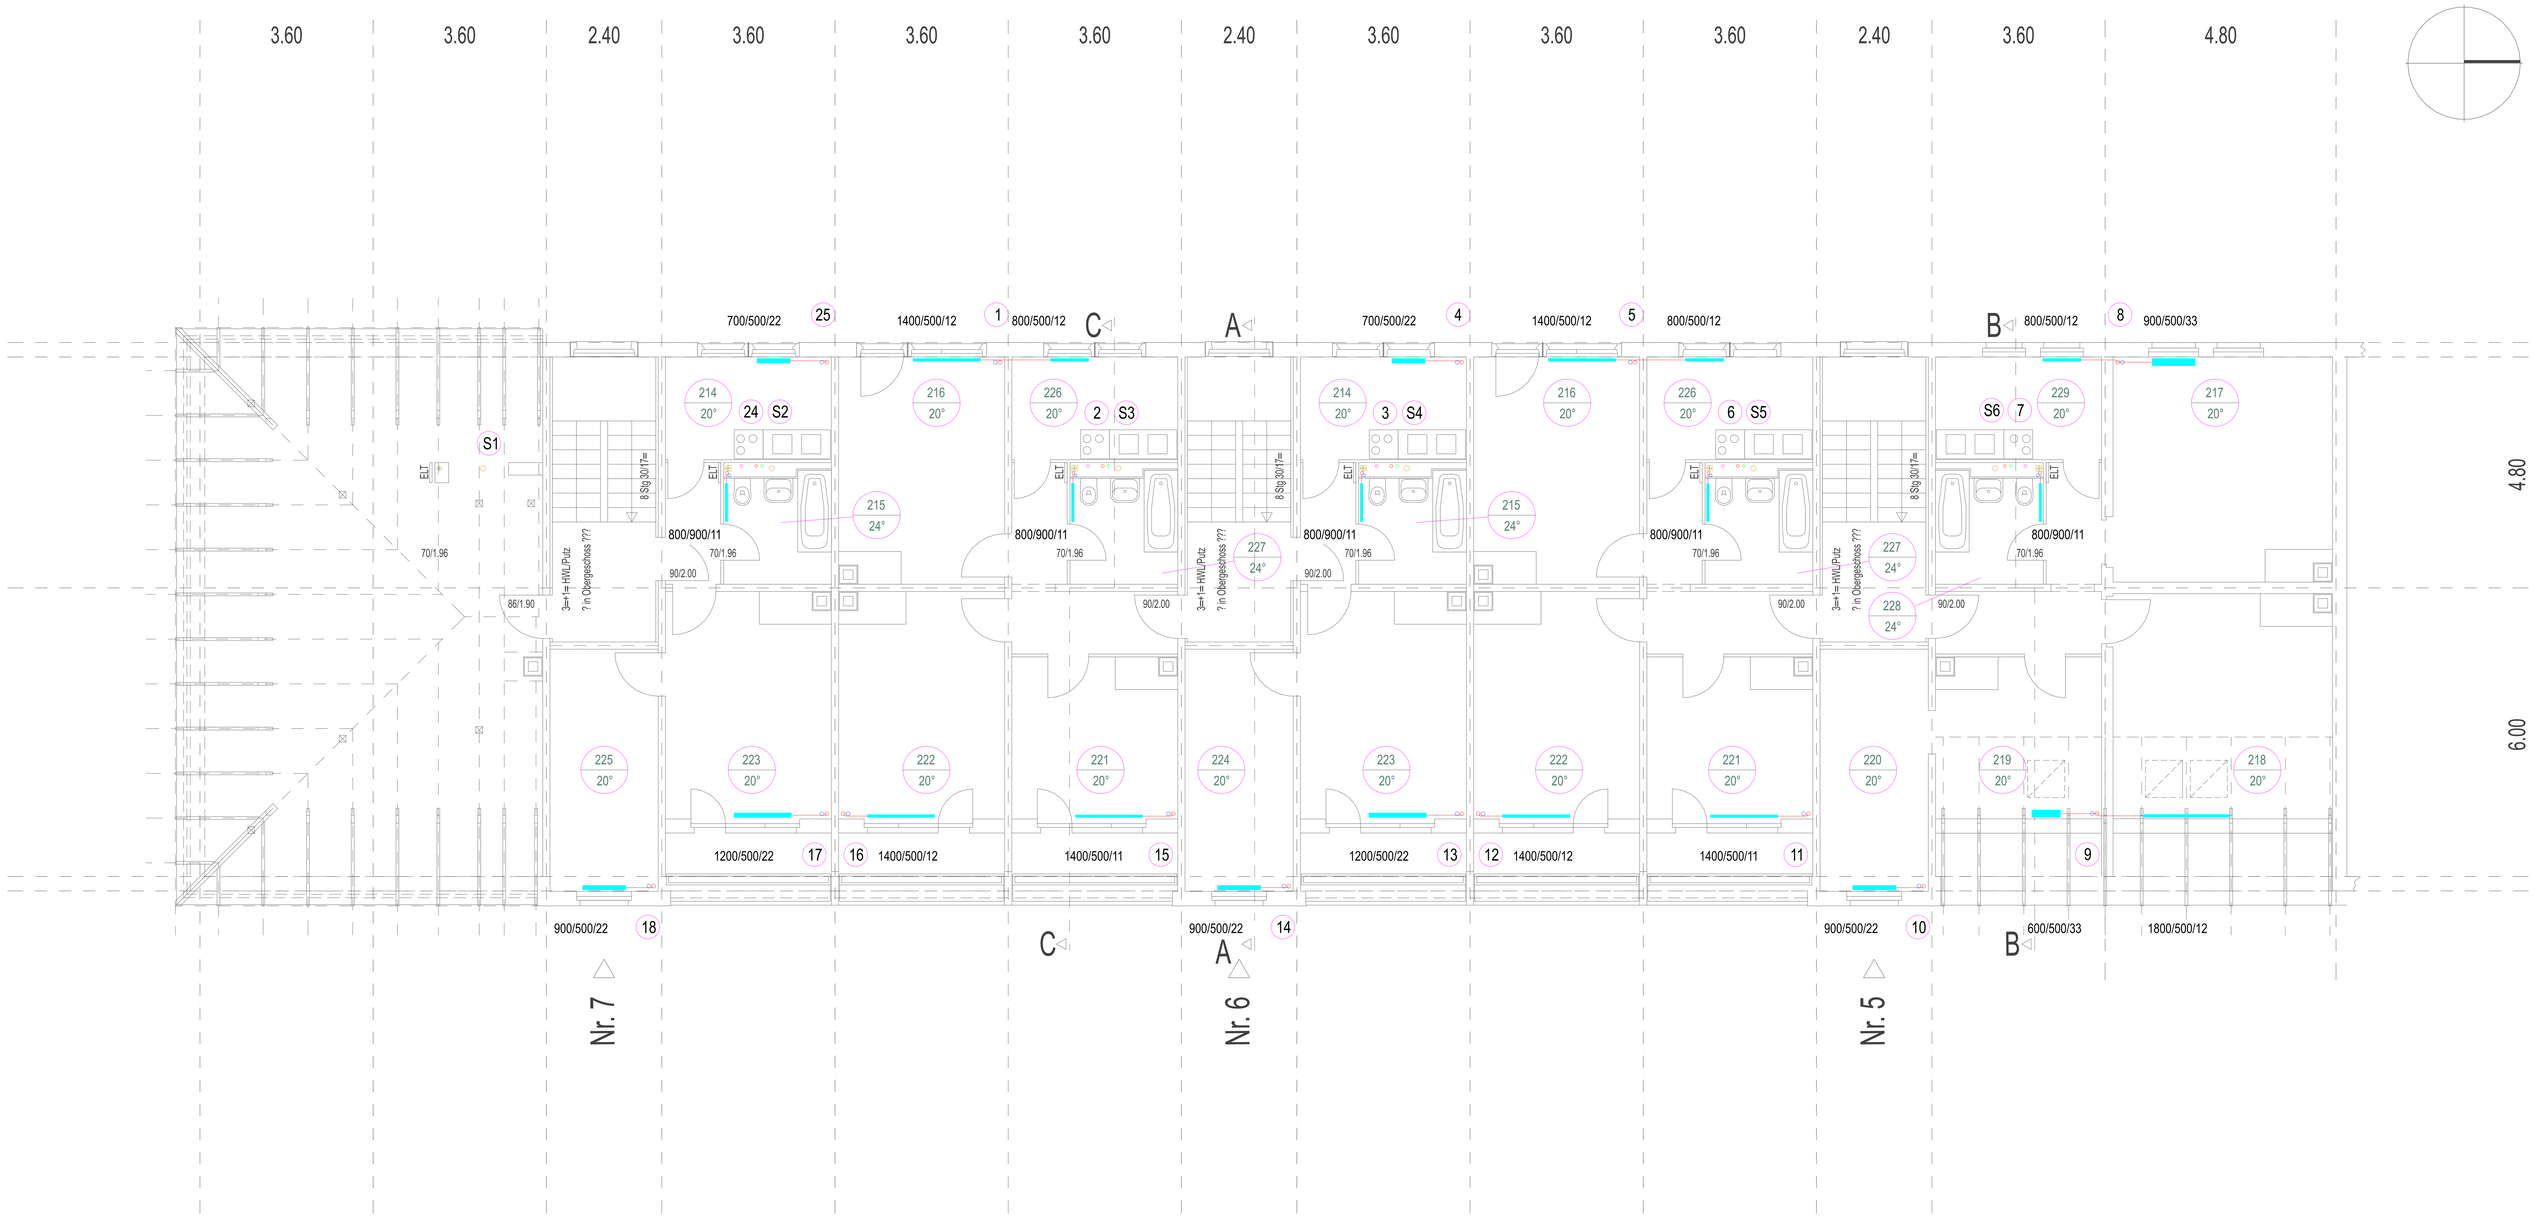

2. OBERGESCHOSS

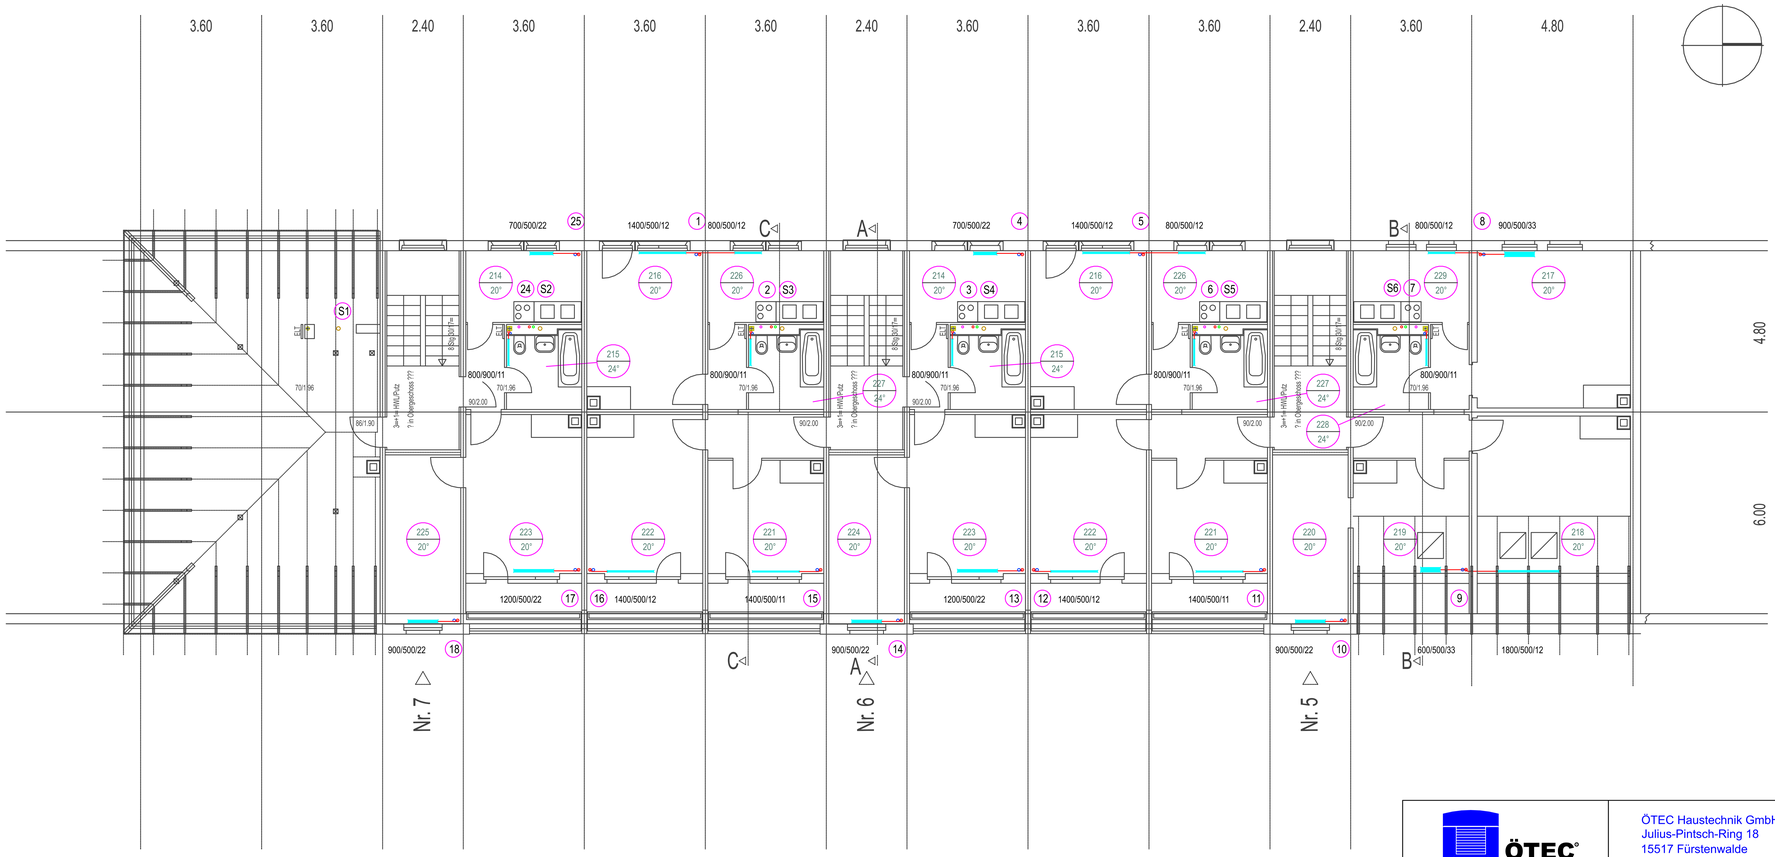

2. OBERGESCHOSS

LEGENDE

- HEIZFLÄCHE
- LÜFTUNGSROHR MIT DECKENSCHOTT
- VORLAUF HEIZUNG
- RÜCKLAUF HEIZUNG
- ABWASSERLEITUNG
- KALTWASSERLEITUNG
- WARMWASSERLEITUNG
- ZIRKULATIONSLEITUNG
- 7 / 24° RAUMNUMMER TEMPERATUR
- 800/900/11 BAULÄNGE/BAUHÖHE/TYP (HEIZFLÄCHEN)
- 29 STRANGNUMMER HEIZUNG
- S3 STRANGNUMMER SANITÄR

ALLE THV + VS 3/8"

Index	Datum	Änderung	Gezeichnet

MAUER
BERATENDE INGENIEURE
FÜR HAUS-, ENERGIE-
UND UMWELTTECHNIK

GEORG-TRESER-STRASSE 25
60599 FRANKFURT / MAIN
TELEFON: 069 - 65302315
TELEFAX: 069 - 657541
EMAIL: MBI-FFM@T-ONLINE.DE

Bauvorhaben

Bauherr

Architekt

Gewerk

ÖTEC Group

ÖTEC Haustechnik GmbH
Julius-Pintsch-Ring 18
15517 Fürstenwalde
Tel.: 03361 / 36 21 - 0

Revisionszeichnung

Bearbeiter: Hamann
Datum: 05.02.04

Zeichnung vom AG bestätigt:

Datum:	Geschoß:	Maßstab:	Zeichnungs-Nr.:
Gez.:	Gepr.:		
CAD-Name:			Blattgr.:

Plotdatum: