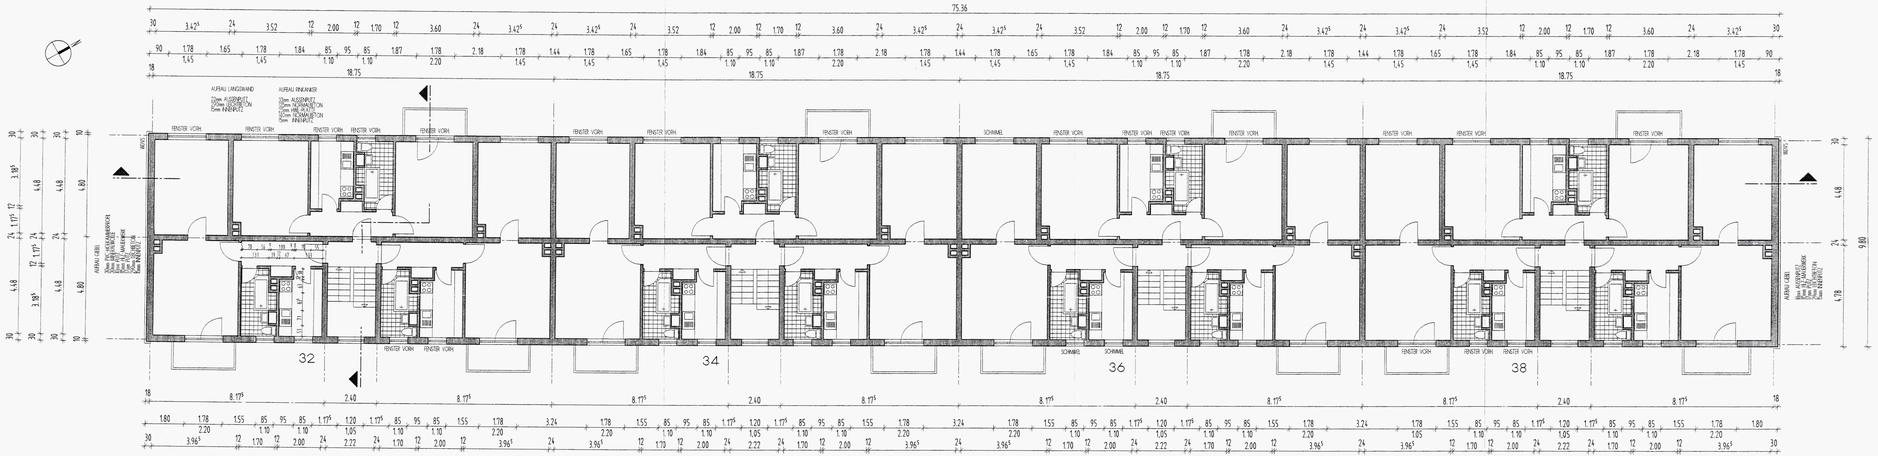

KEIN BESTANDSAUFMAß
VORH. MAßE WURDEN VEREINHEITLICHT, UMGEZEICHNET UND ERGÄNZT
BEI BAULICHEN ÄNDERUNGEN SIND DIE MAßE AM BAU ZU ÜBERPRÜFEN

z i m m e r m a n n
+ partner architekten BDA

FRANK ZIMMERMANN
MARIO SAAR
LOTHAR GEORGE
UWE RAMISCH

KARL-LIEBKNECHT STR 22 / 0335-0 COTTBUS TEL. 0355 380840 FAX. 3805333
E-MAIL: zimmermann-partner@arch-net.de

00.00.93	A								
	B								
	C								
	D								
	E								
	PLANINDEX	BAUHERR	STATIKER	ERGÄNZ	SANITÄR	LÜFTTECHNIK	ELECTRO	BAUPHYSIK	BRANDSCHUTZ	BAUMANAG	BAULEITUNG	UNTERNEHMER

DATUM VERTEILER

PROJEKT:

SANIERUNG
WILLI-SÄNGER-STR. 32-38
14772 BRANDENBURG

BAUHERR:

WOHNUNGSBAUGESELLSCHAFT
DER STADT BRANDENBURG a.d.H. mbH
WIENER-STR. 1
14772 BRANDENBURG

PLANWERK:

BESTANDSPLAN GRUNDRISS 2.OG

MASSTAB:	M 1 : 100
DATUM:	10.6.00
GEZ.:	GEORGE
BLATT:	4

AHR AU ET