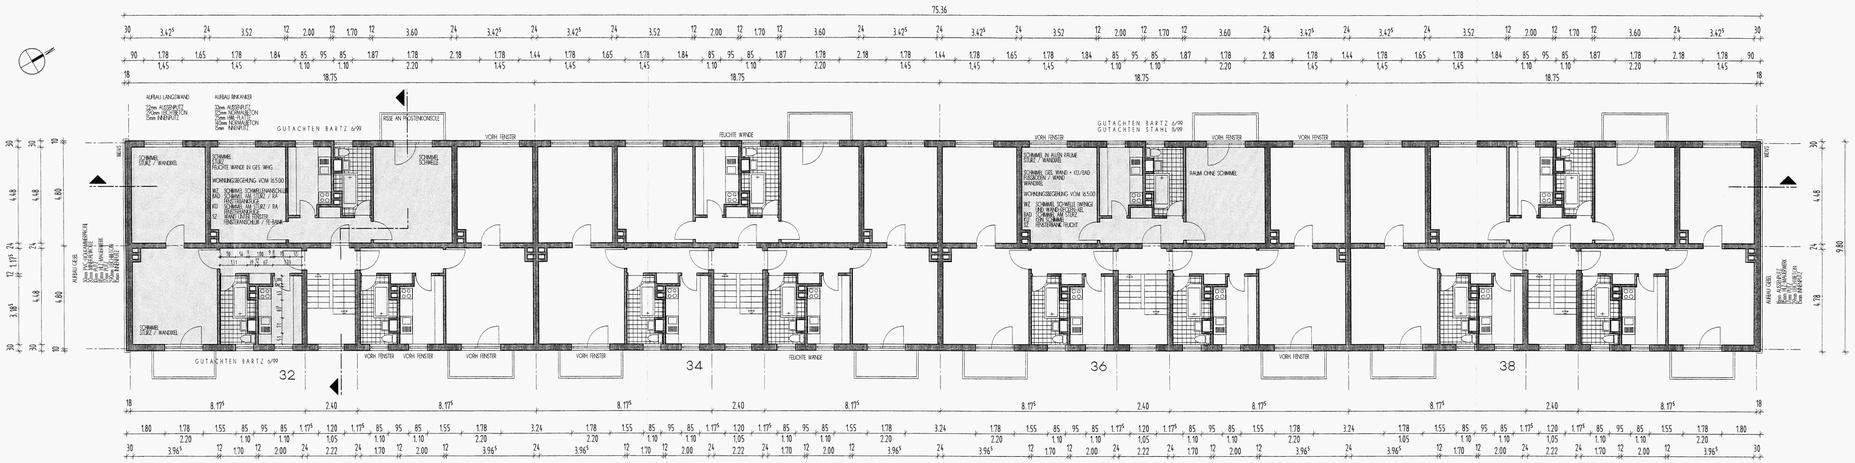

KEIN BESTANDSAUFMAß
VORH. MAßE WURDEN VEREINHEITLICHT, UMGEZEICHNET UND ERGÄNZT
BEI BAULICHEN ÄNDERUNGEN SIND DIE MAßE AM BAU ZU ÜBERPRÜFEN

zimmermann
+ partner architekten BDA

FRANK ZIMMERMANN
MARIO SAAR
C.
LOTHAR GEORGE
UWE RAMISCH

KARL-LIEBKNECHT STR 32 / 03046 COTTBUS TEL. 0355 380940 FAX. 380933
E-MAIL: zimmermann-partner@t-online.de

00.00.93	A								
	B								
	C								
	D								
	E								
	PLANINDEX	BAUHERR	STATIKER	HEIZUNG	SANITÄR	ELEKTRO	LÜFTTECHNIK	BAUPHYSIK	BRANDSCHUTZ	AUSBAUAG	BAULEITUNG	UNTERNEHMER

DATUM | VERTEILER

PROJEKT:

SANIERUNG
WILLI-SÄNGER-STR. 32-38
14772 BRANDENBURG

BAUHERR:

WOHNUNGSBAUGESELLSCHAFT
DER STADT BRANDENBURG a.d.H. mbH
WIENER-STR. 1
14772 BRANDENBURG

PLANWERK:

BESTANDSPLAN GRUNDRISS 3.OG

MASSTAB:	M 1 : 100
DATUM:	10.6.00
GEZ.	GEORGE
BLATT:	5.

ALLPLAN FT