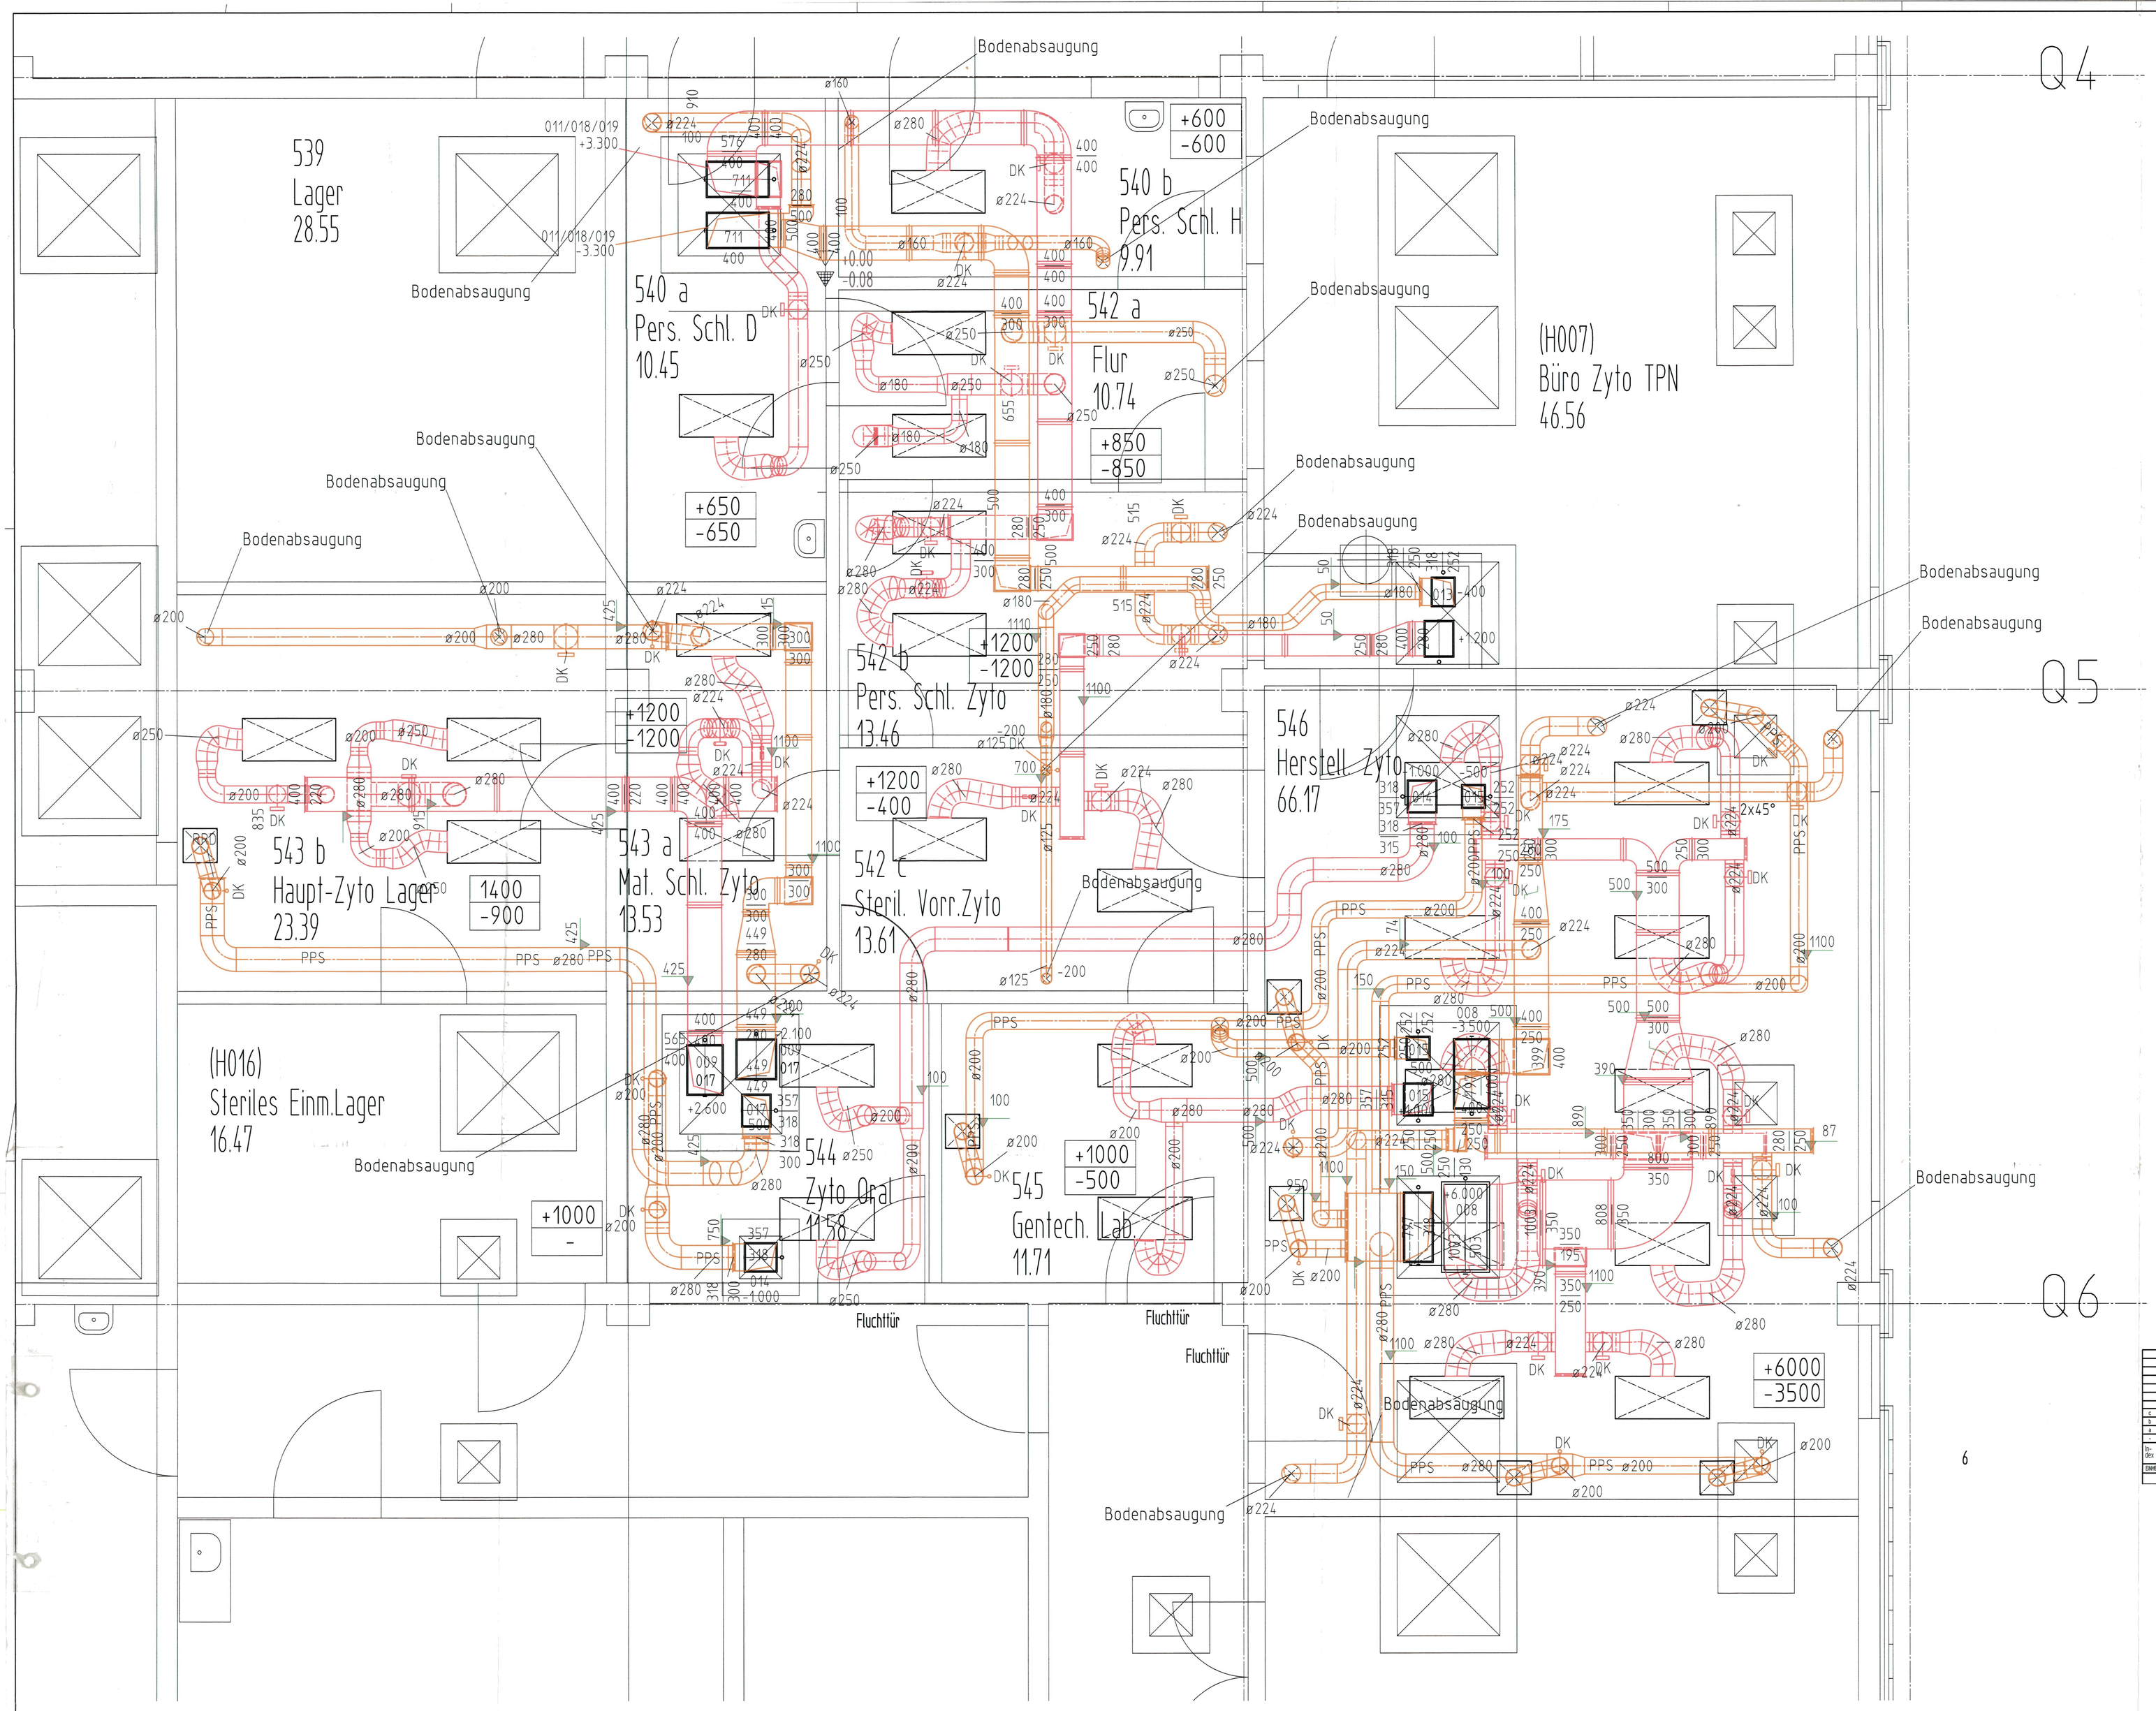

c	Änd. v. Revi	08.07.04	Kleppek	GKD		
b	Änderung an Technik	23.11.03	Stehler	Rom		
a	Anpad. Bemaßung +2/+3	21.11.03	Stehler			
-	CAD erstellt	14.10.03	Stehler			
Dr-Del	Änderung	Tag	Name			

Für diese Zeichnung behalten wir uns alle Rechte vor. Ohne unsere Zustimmung darf sie weder vervielfältigt noch Dritten zugänglich gemacht oder sonst mißbräuchlich verwendet werden.

	Name	Tag
Gezch.	Stehler	21.11.03
Gepr.		
Norm		

monsun

MONSUN GmbH
60489 Frankfurt / Main
Tel. 069 / 789990-0 Fax 069 / 789893

EINHEIT: -/- F-Gr.: 0 LETZTE BEARB.: 07.08.04 DATEI: TPB:d:/nukon/data11-3119HG-Apotheke/H3119-EG_1:25

Auftraggeber: Universitätsbauamt Heidelberg
Bau: Klinikum Heidelberg
VMZ - Apotheke

Montageplan
Raumlufttechnik Erdgeschoß

Maßstab 1:25

Projekt/Auftrag-Nr./Blatt: 11-3119 EG
CAD-Nr.: M3119-EG

Universitätsklinikum Heidelberg
Hauptabteilung 3 Technik
Technischer Dienst
Maschinentechnik/Klimatechnik Abt. 3.2.4

	0 8 2 1 1	UNIVERSITÄTSBAUAMT HEIDELBERG IM NEUENHEIMER FELD 100 69120 HEIDELBERG	Ingenieur Büro Böhl Zaehle & Buse
DIENSTSTELLE	1 0 0 0 6 6 7 0	VZM Apotheke Reinräume Zyto	
BAUWERK	M 4 9 7 5 0 1 B		
PLANART / PLANNUMMER / VERSION B/G	1 : 2 5	REVISIONSPLAN Raumlufttechnik Grundriss EG	
MASSSTAB IM ORIGINAL	1 1 2 0 8 4		
PLANFORMAT / BREITE / HÖHE	0 6 0 7 0 4	TPB-Stehler / Roland	
VERSIONS-DATUM		GEFERTIGT / GEPRÜFT	GESEHEN
PLOT-DATUM		Monsun GmbH Eschborner Landstraße 137 60489 Frankfurt/Main	Bilfinger Berger AG Niederlassung Hochbau Mannheim

PLF4-102.DWG
CAD SYSTEM