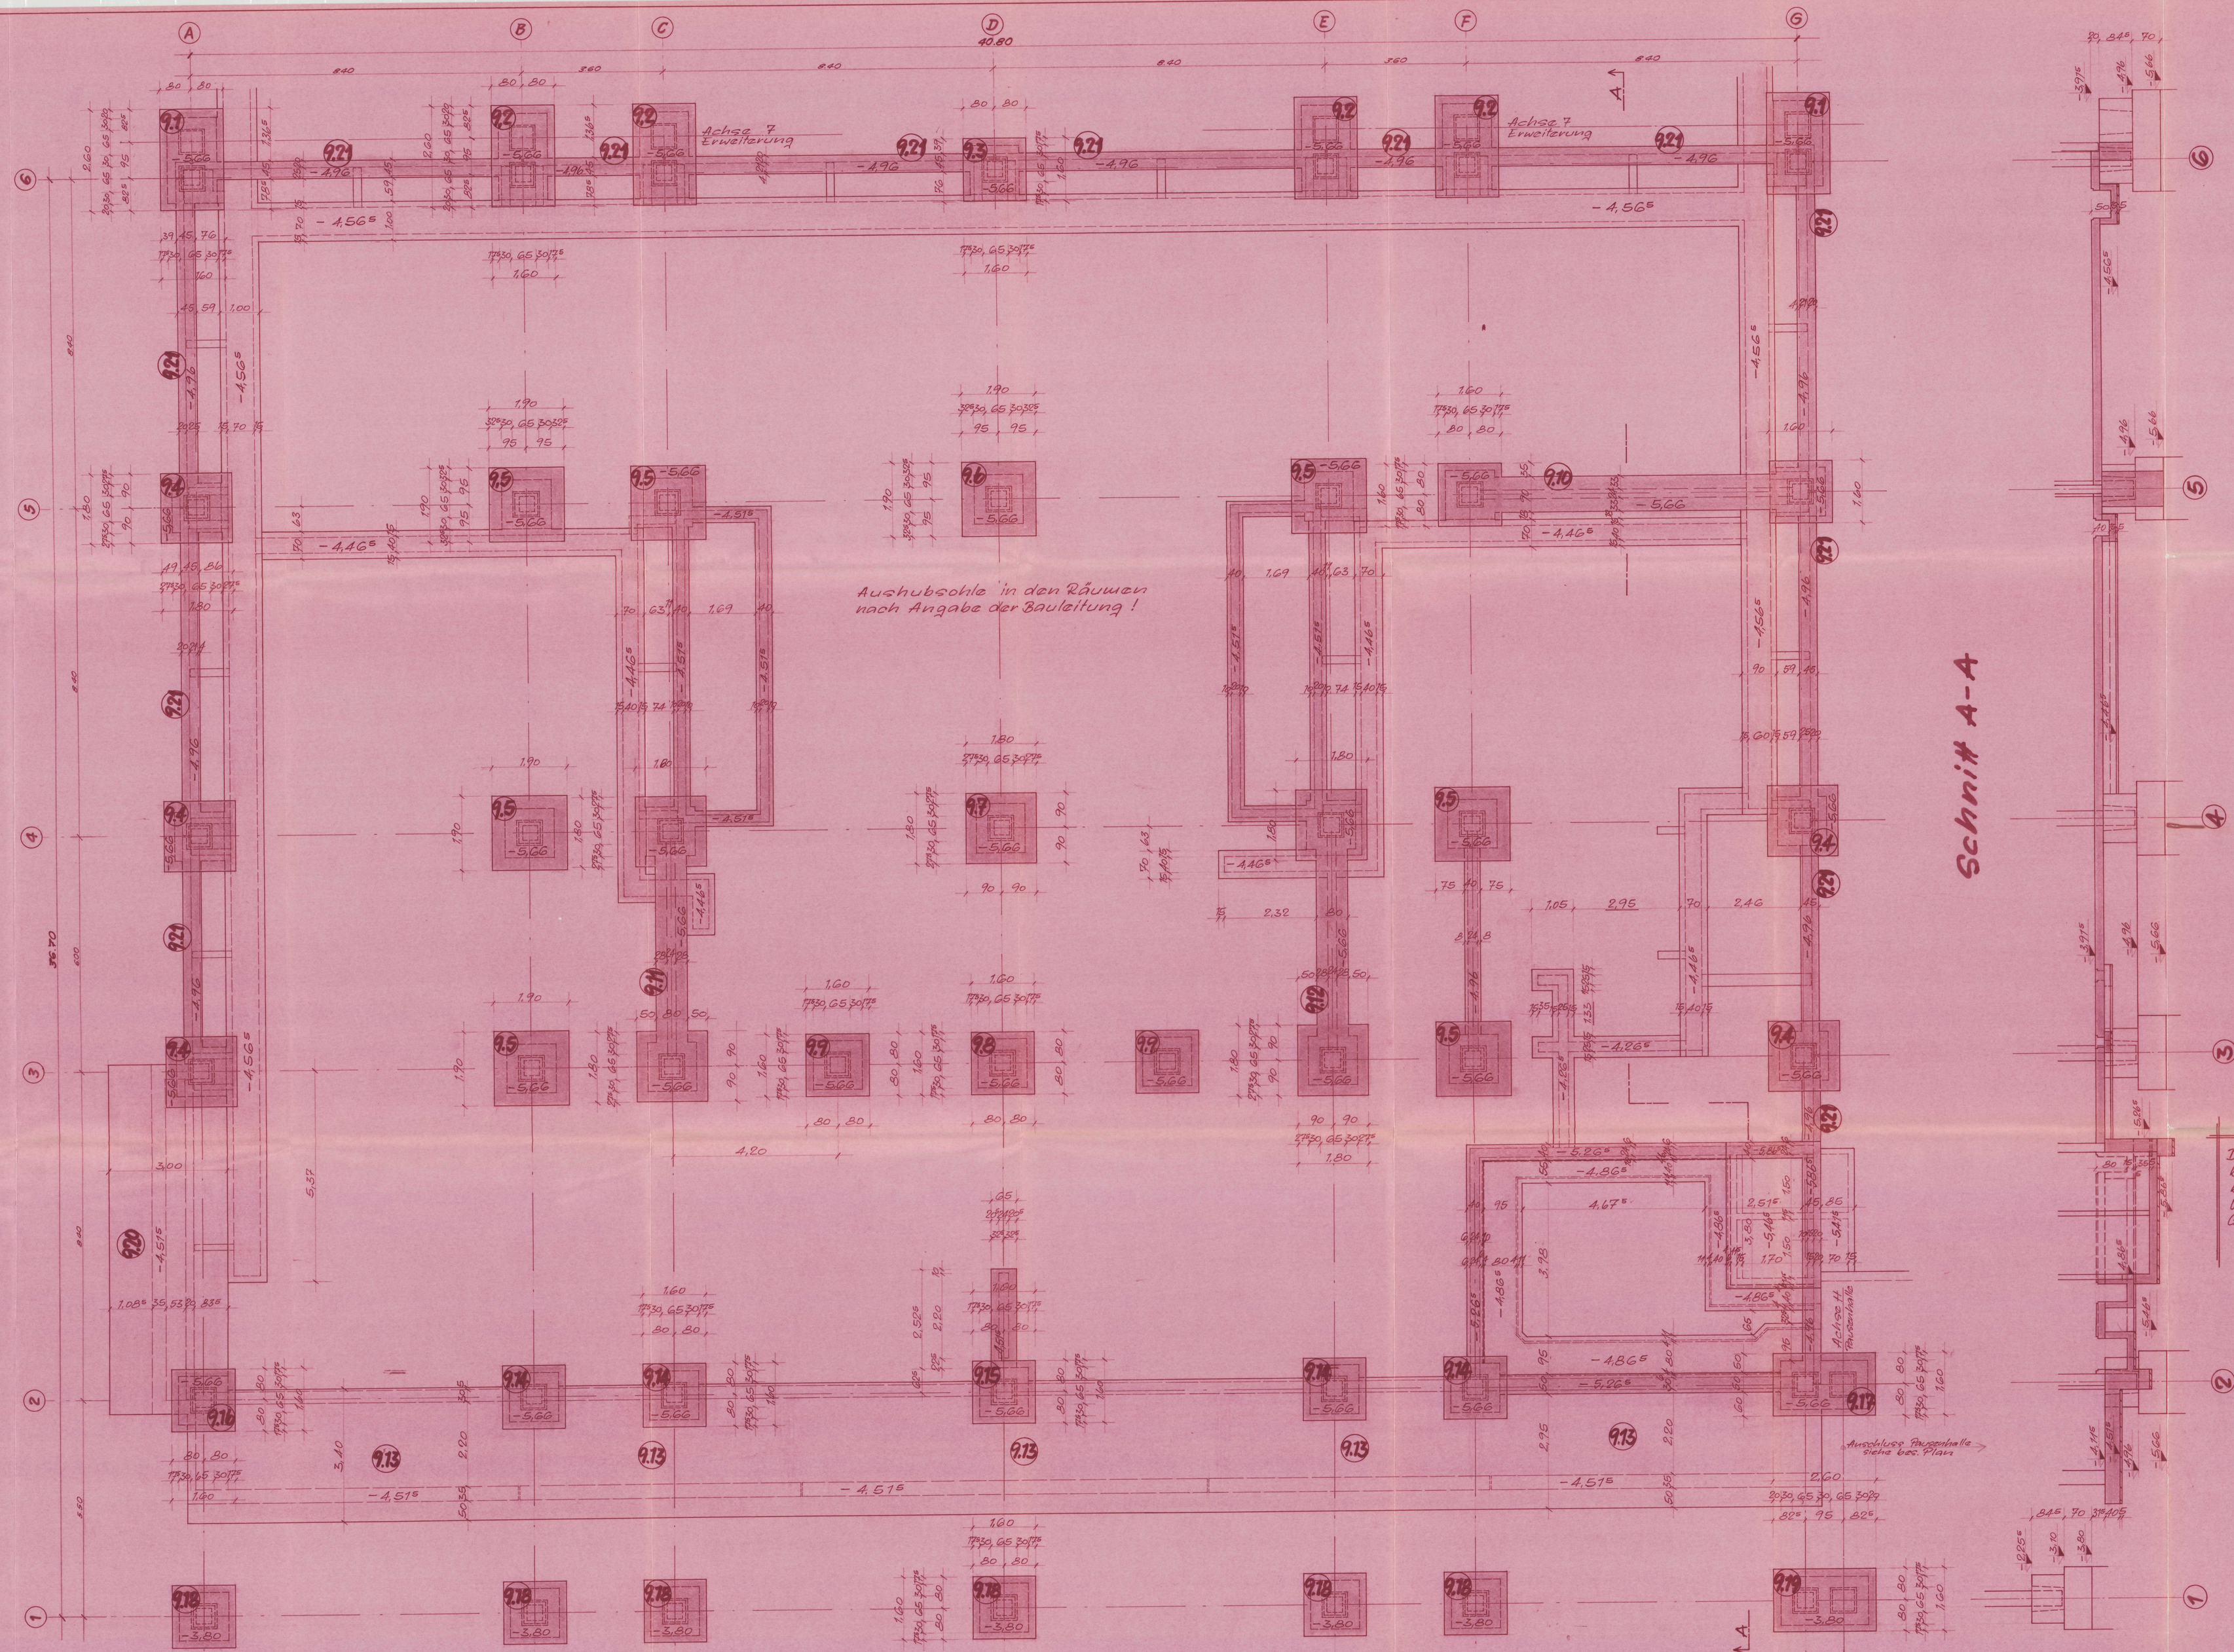

Die angegebenen Aushubtiefen beziehen sich auf ~~OK~~ U.K. Stahlbeton.
Vorbeton nach Angabe des Geologen Herrn Prof. Dr. H. Benz

2. Ausfertigung
Bauschein
In statischer Hinsicht geprüft
Prüf.-No. 80 des Prüf.-Verz.-Nr. 72
Esslingen, den 4. 6. 1972
Dr. Blank
Prüfingenieur für Baustatik gemäß Landesausführungsverordnung zum Bundesbaugesetz
Wohnsitz zum 31. März 1972 in Esslingen
Ing. Bezw.: Beton- und Stahlbetonbau (3)

Dipl.-Ing. W. Blank
73 Esslingen a. N.
Schalstraße 35 - Tel. 35680/41-03

STADT NÜRTINGEN

Genehmigt
Blatt 1 -
22. SEP. 1972

~~Unternehmer~~

i. A. Pf

BAUINGENIEUR WALTER BANZHAF
BERATENDER INGENIEUR VBI
BÜRO FÜR BAUINGENIEURWESEN
FERNRUF 0711-71 ESSLINGEN/NECKAR OBERHORTS. 22 A
FERNRUF 0 70 22 NÜRTINGEN UHLANDSTRASSE 25

Bauherr: Grosse Kreisstadt Nürtingen
Bauleitung: Arch. Strohhäcker u. Klein, Nürtingen
Bauvorhaben: Neubau Schule Roseldorf

Aushubplan

Maßstab: 1:50
gefertigt: 31.7.72 Lk.
gezeichnet: A 79/35
geändert: