

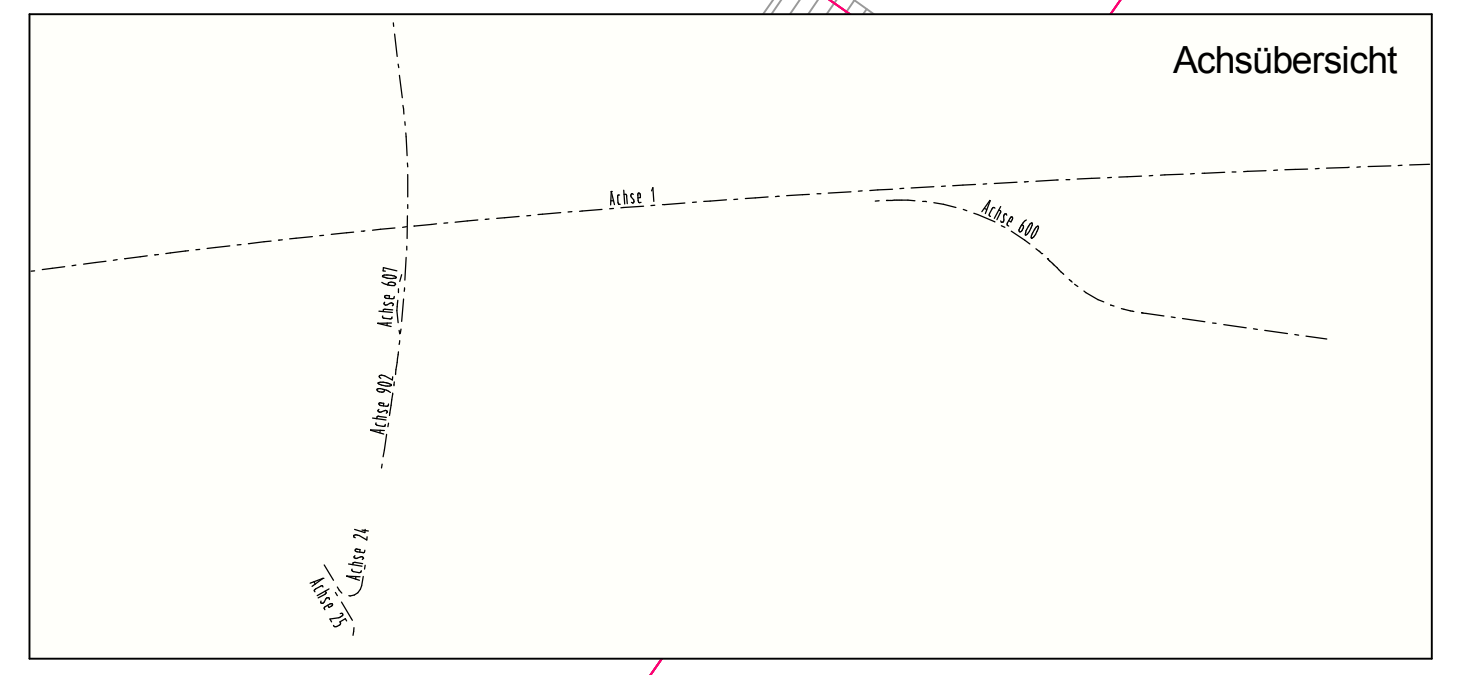



Y 3448613.806
X 5770960.135

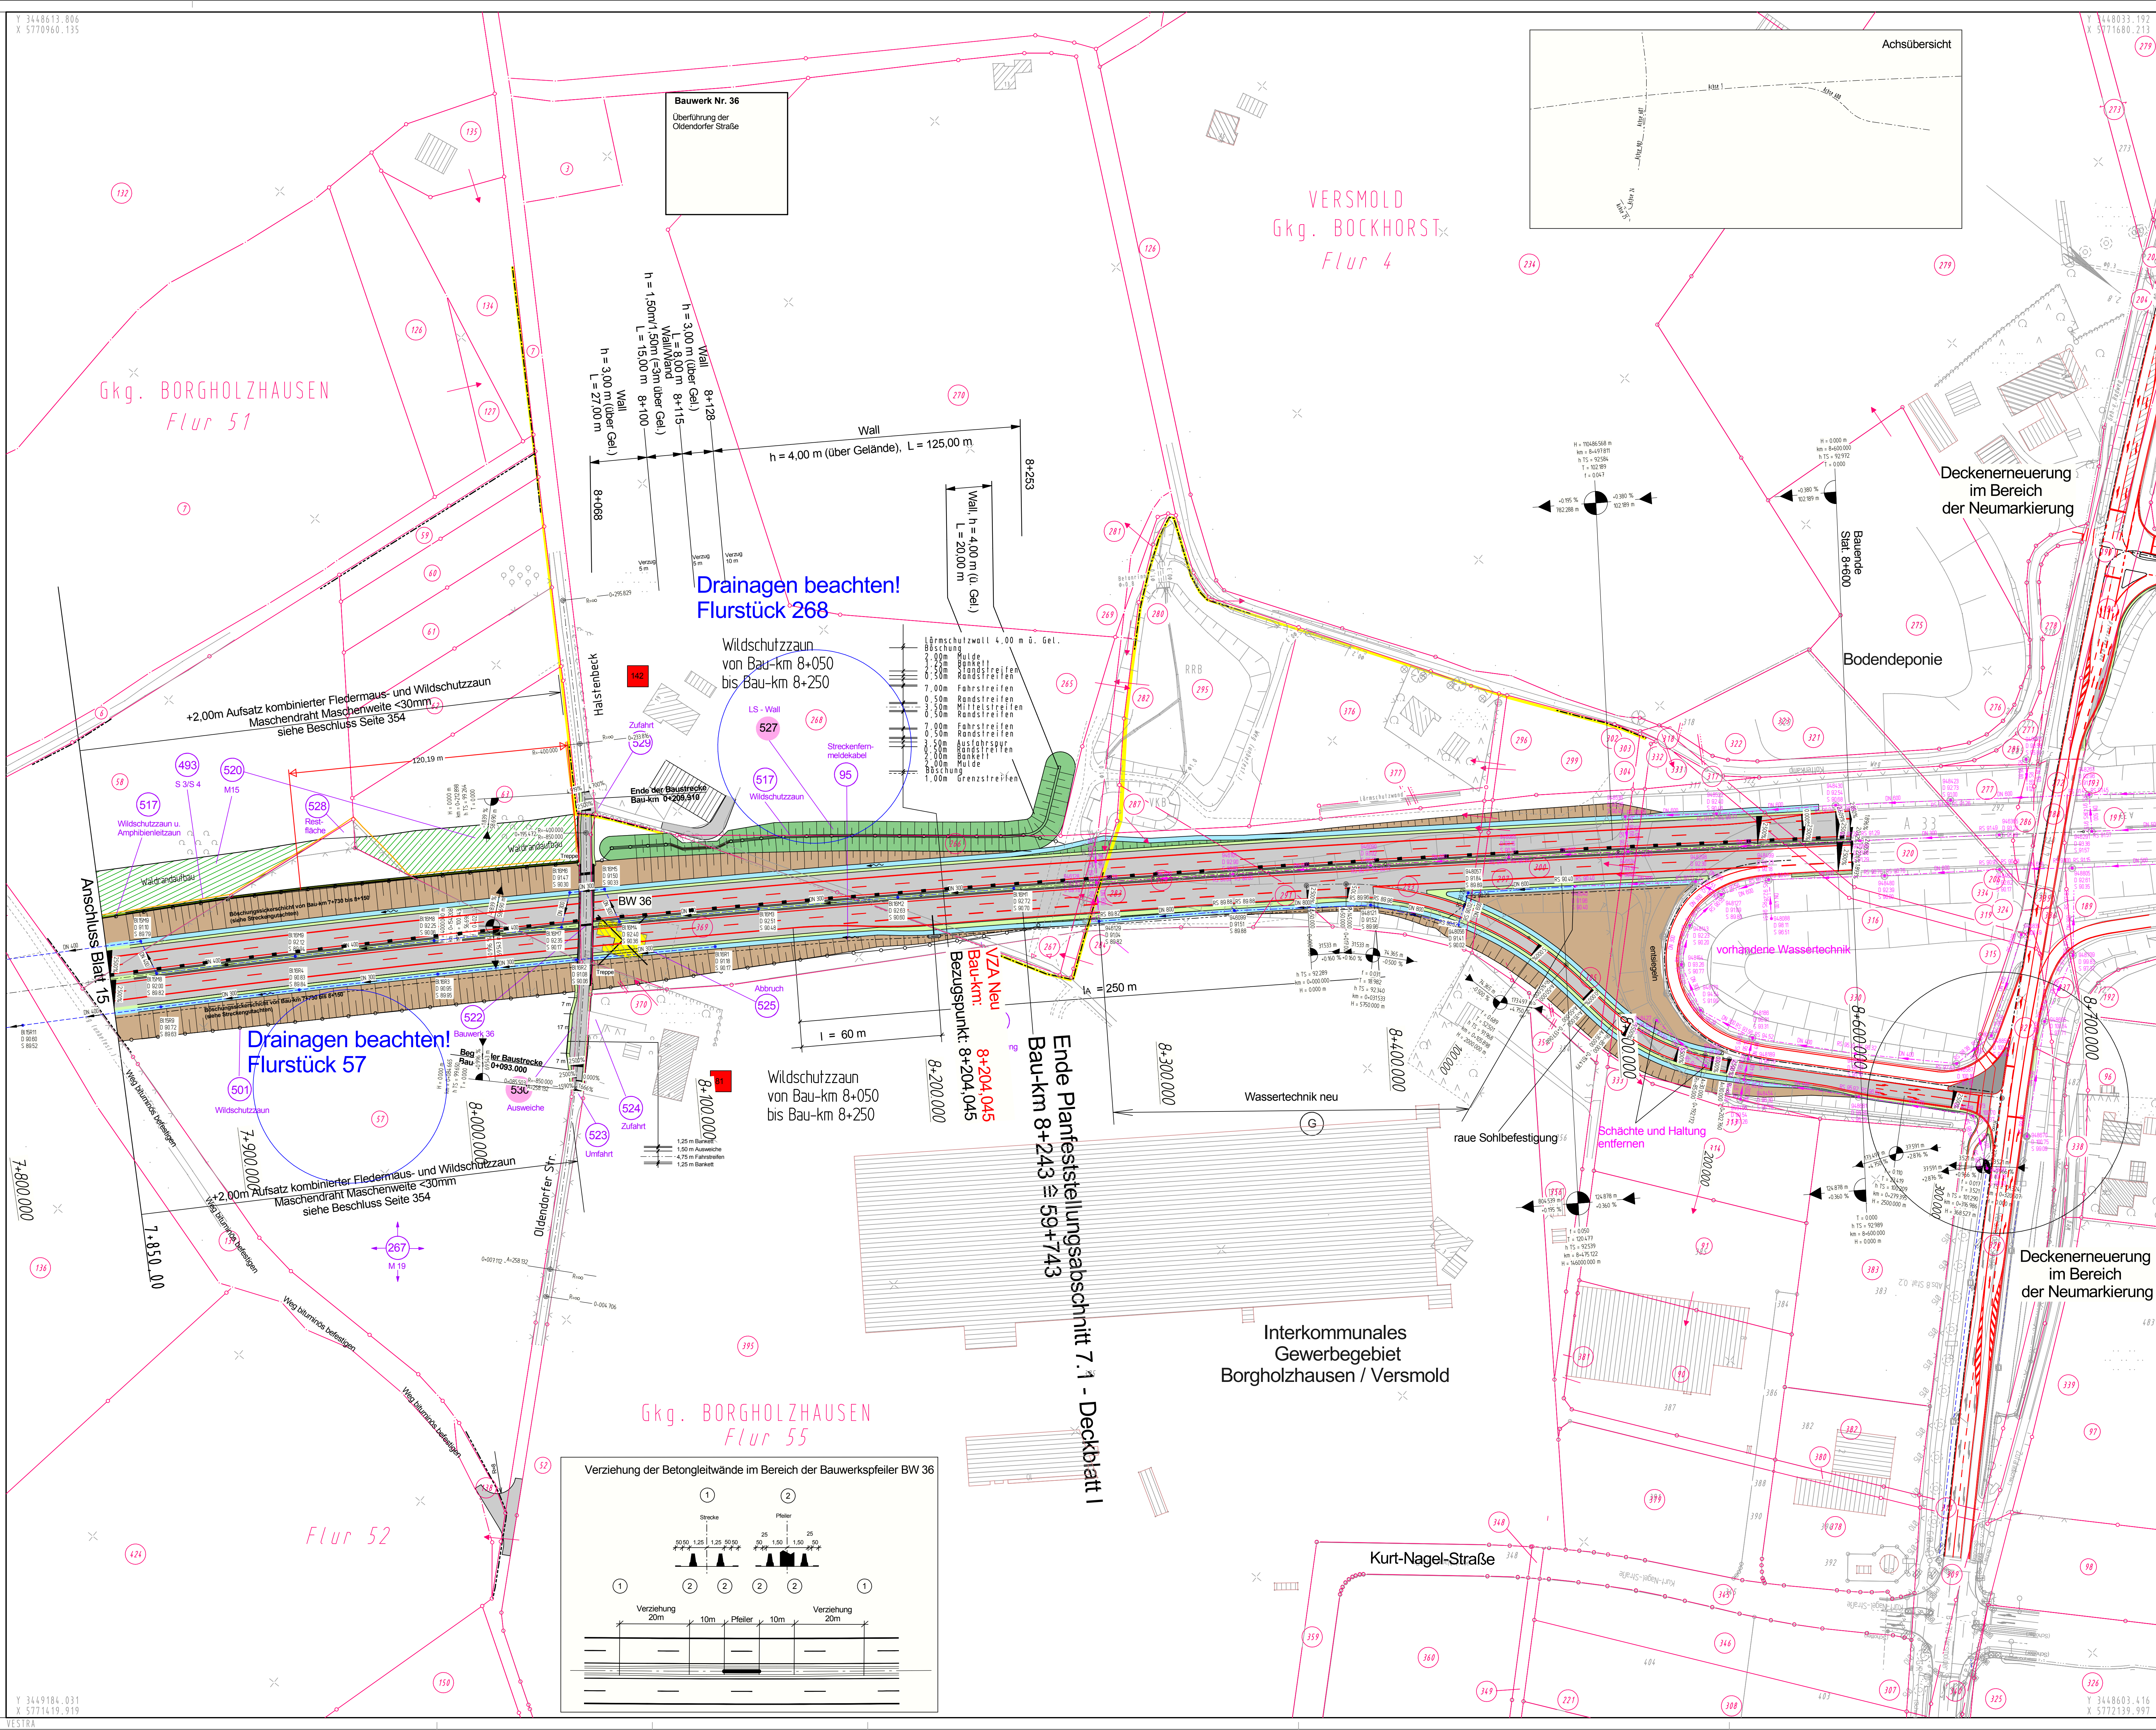


Zeichenerklärung

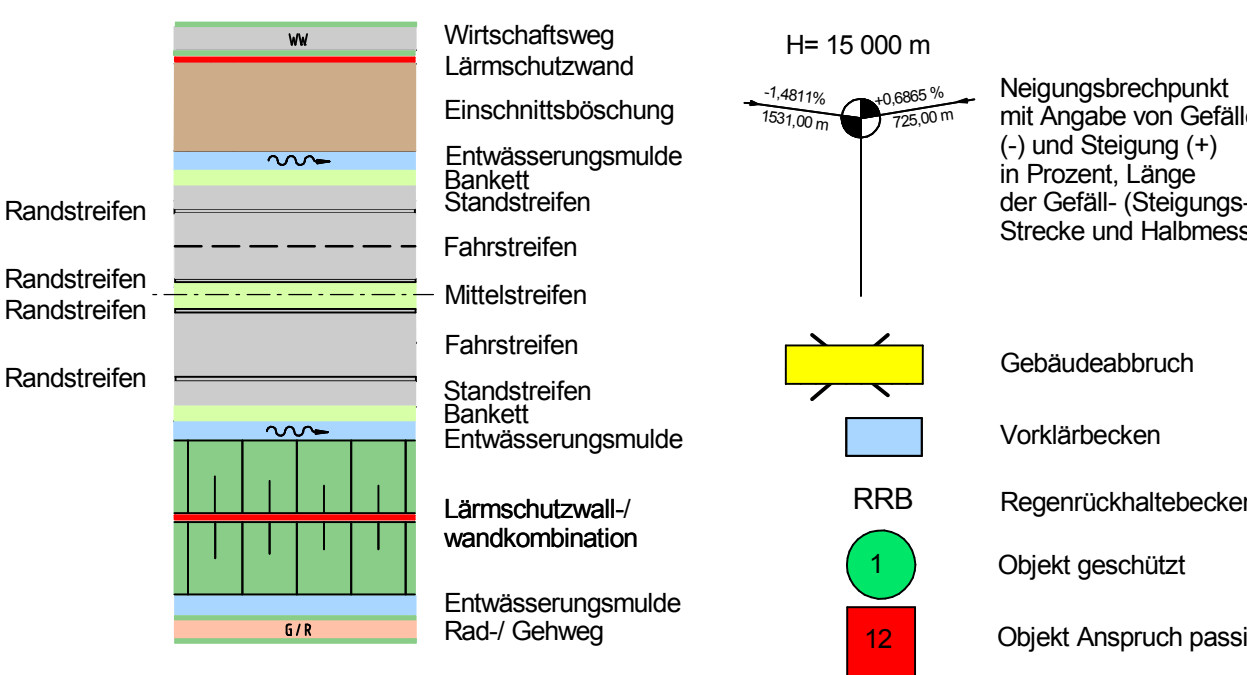

geplante Straßenquerschnitte

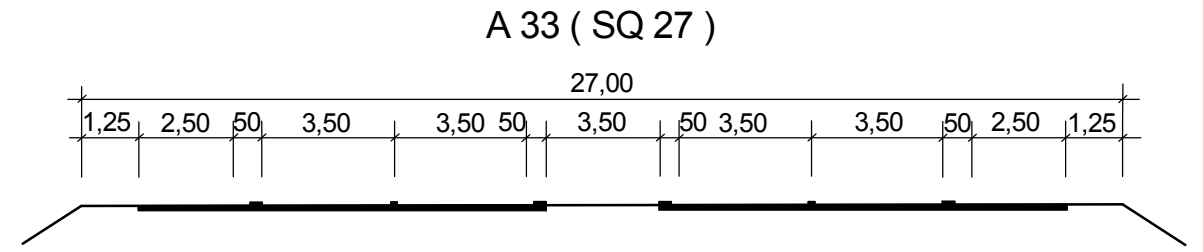


Oldendorfer Straße

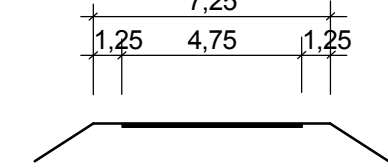

geplante Schutzzäune



530 neue BV-Nr. gem. Deckblatt I

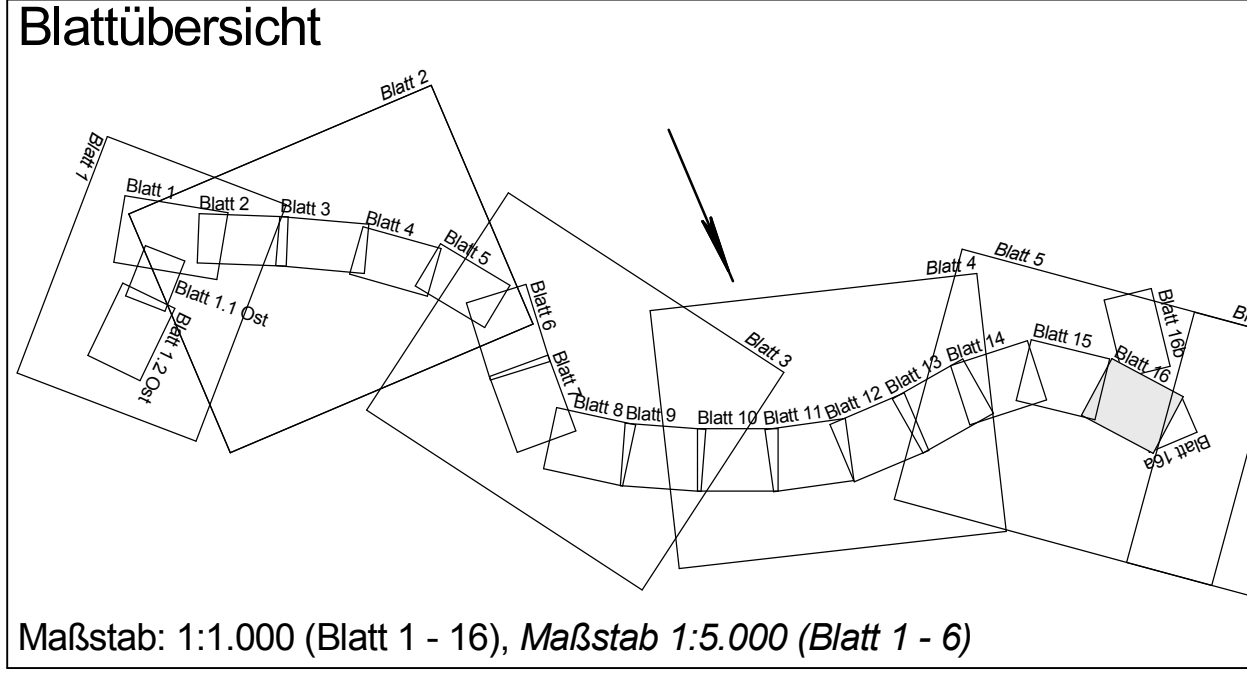

Maßstab: 1:1.000 (Blatt 1 - 16), Maßstab 1:5.000 (Blatt 1 - 6)

Nr.	Art der Änderung	Datum	Name
3	Ausfahrtsrampe Achse 600 geändert	12.07.16	Ebl
2	Lärmschutzwand Station 8+110 links	28.10.18	Ebl
1	Beibehaltung der Dreiecksinsel Knotenpunkt West	22.07.18	Ebl

Sollungsgebot auslegen

in der Zeit von _____ bis _____

in der Gemeinde _____

Zeit und Ort der Auslegung sind rechtzeitig vor Beginn der Auslegung öffentlich bekannt gemacht werden.

Gemeinde: _____ (Dienstsigel)

(Unterschrift)

Zugehöriger Entwurf

Aufgestellt Bielefeld, 12.04.2006 Der Leiter der Niederlassung Bielefeld i.A. gez. Oldemeyer	Geprüft Gelsenkirchen, 26.06.2006 Der Hauptgeschäftsführer des Landesbetriebes Straßenbau NRW i.A. gez. Brinksmidt
Gesehen Bonn, 31.08.2007 Bundesministerium für Verkehr, Bau und Stadtentwicklung Abteilung Straßenbau i.A. gez. Biedinger Ar. S 21/2131/10/0033-020005	Gesehen Düsseldorf, 16.02.2007 Ministerium für Bauen und Verkehr des Landes NRW i.A. gez. Rux

Regionalniederlassung Ostwestfalen - Lippe

Ausführungsplanung

Abschnitt 7.1
Halle - Borgholzhausen
Bau - km 47 + 102 bis Bau - km 51 + 500 (51+500 = 0+000)
Bau - km 0 + 000 bis Bau - km 8 + 243

Unterlage 5
Blatt-Nr. 16
Lageplan
Bau-km 7+850 - 8+600
Maßstab: 1 : 1.000

Aufgestellt
Bielefeld, 23.06.2015

Der Leiter der Regionalniederlassung Ostwestfalen-Lippe
i.A.

Y 3449184.031
X 5771419.919