



SNITT D-D M=1:50


(Ansicht für Achse 10,
Werte in Klammer für Achse 80)

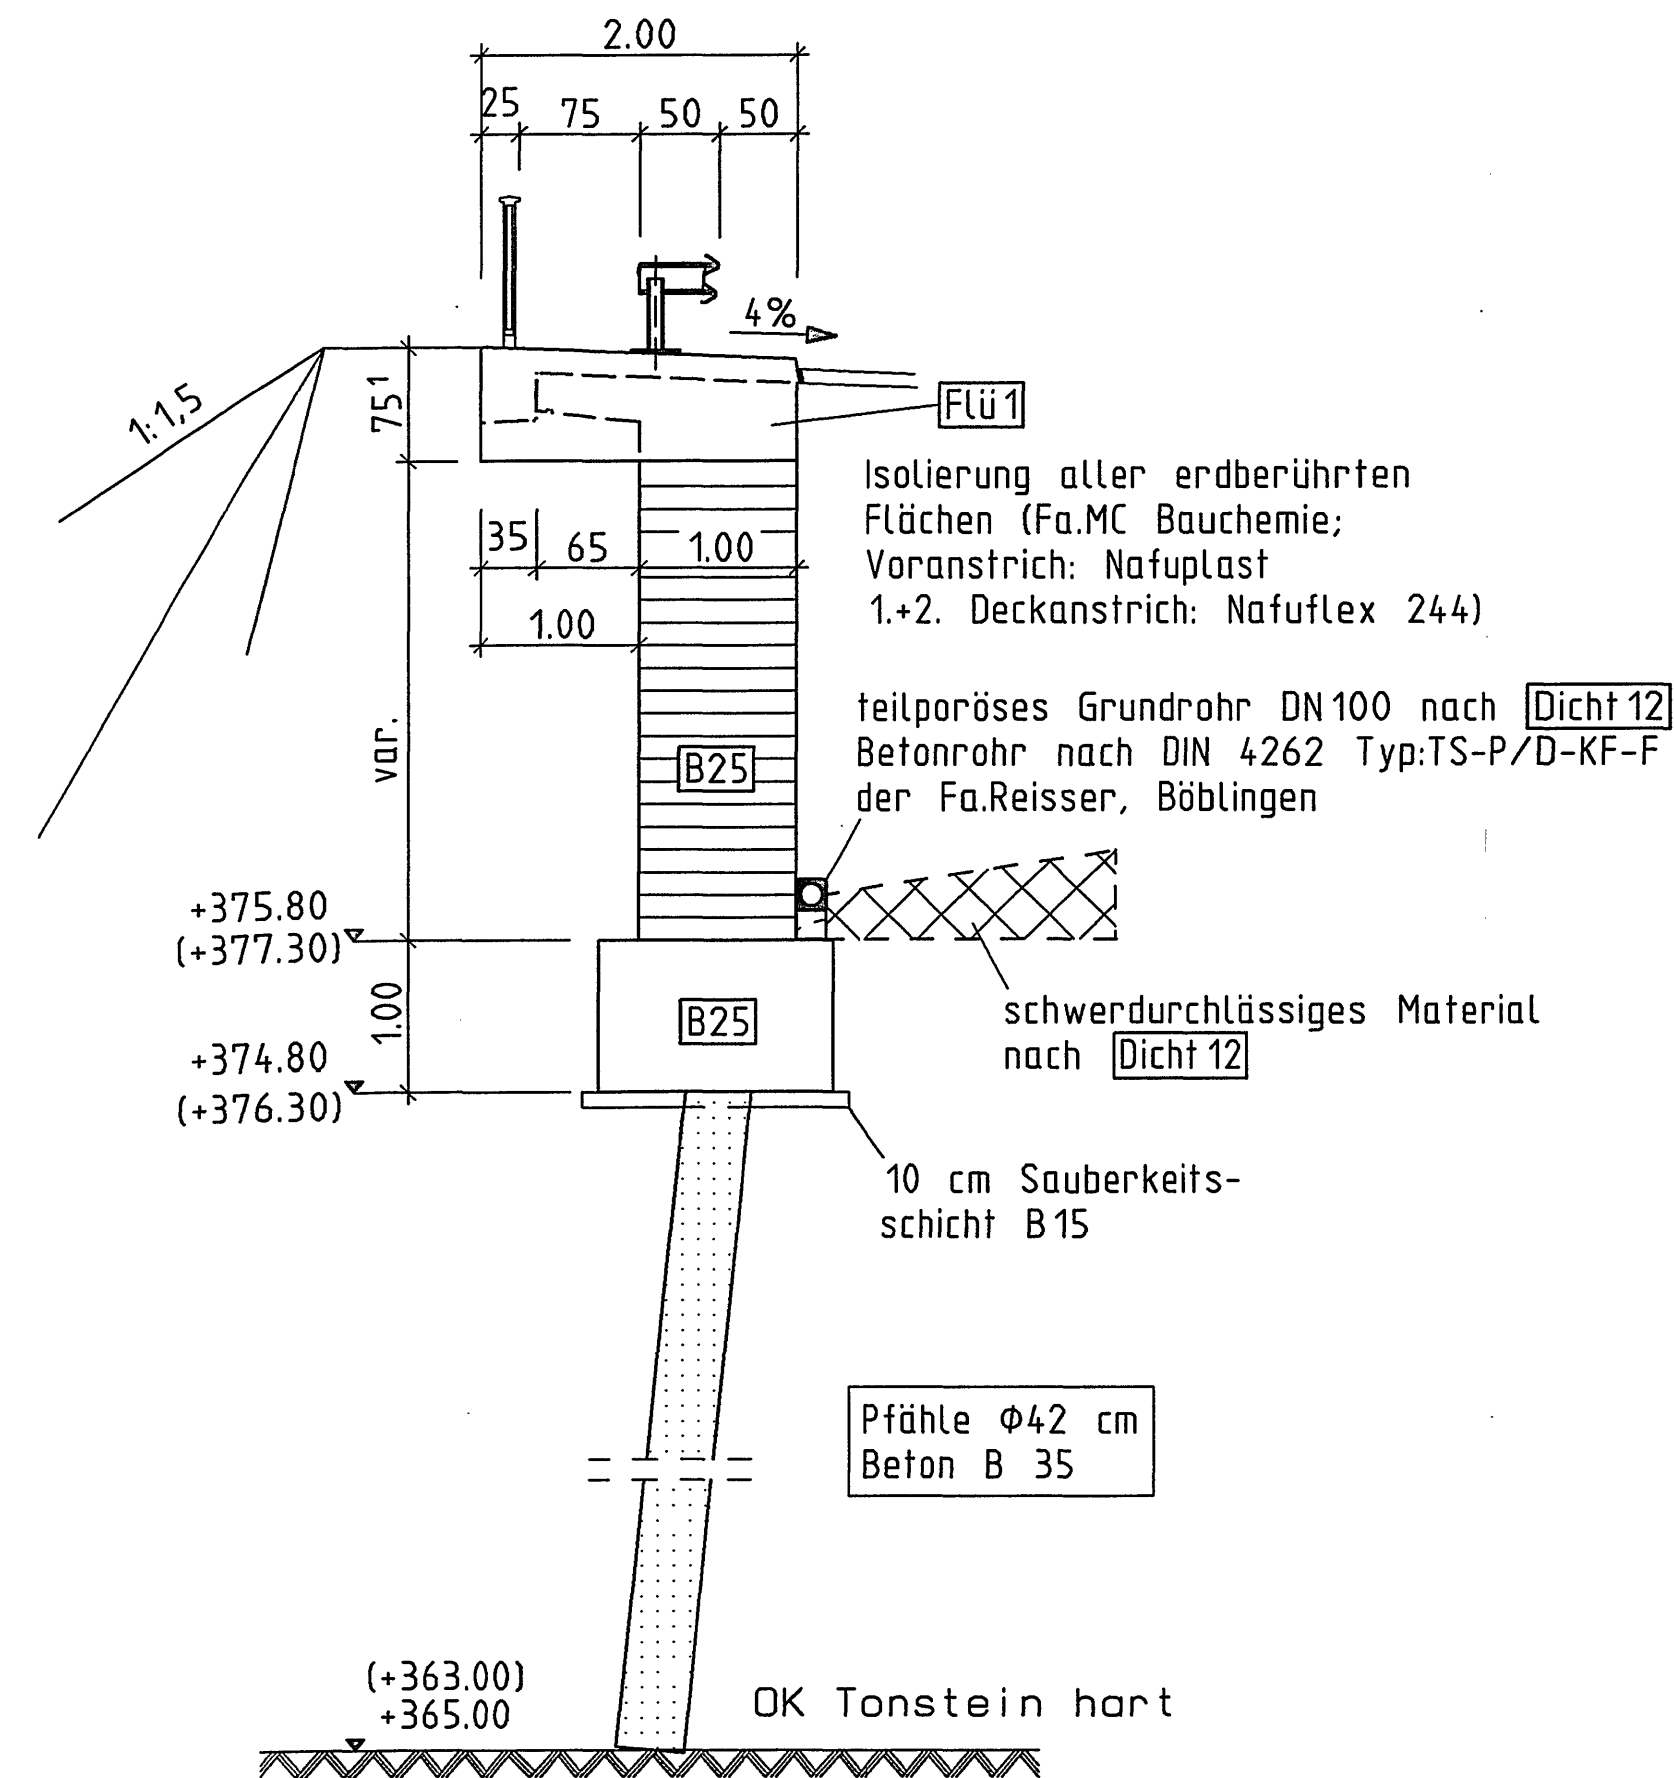


SNITT C-C M=1:100

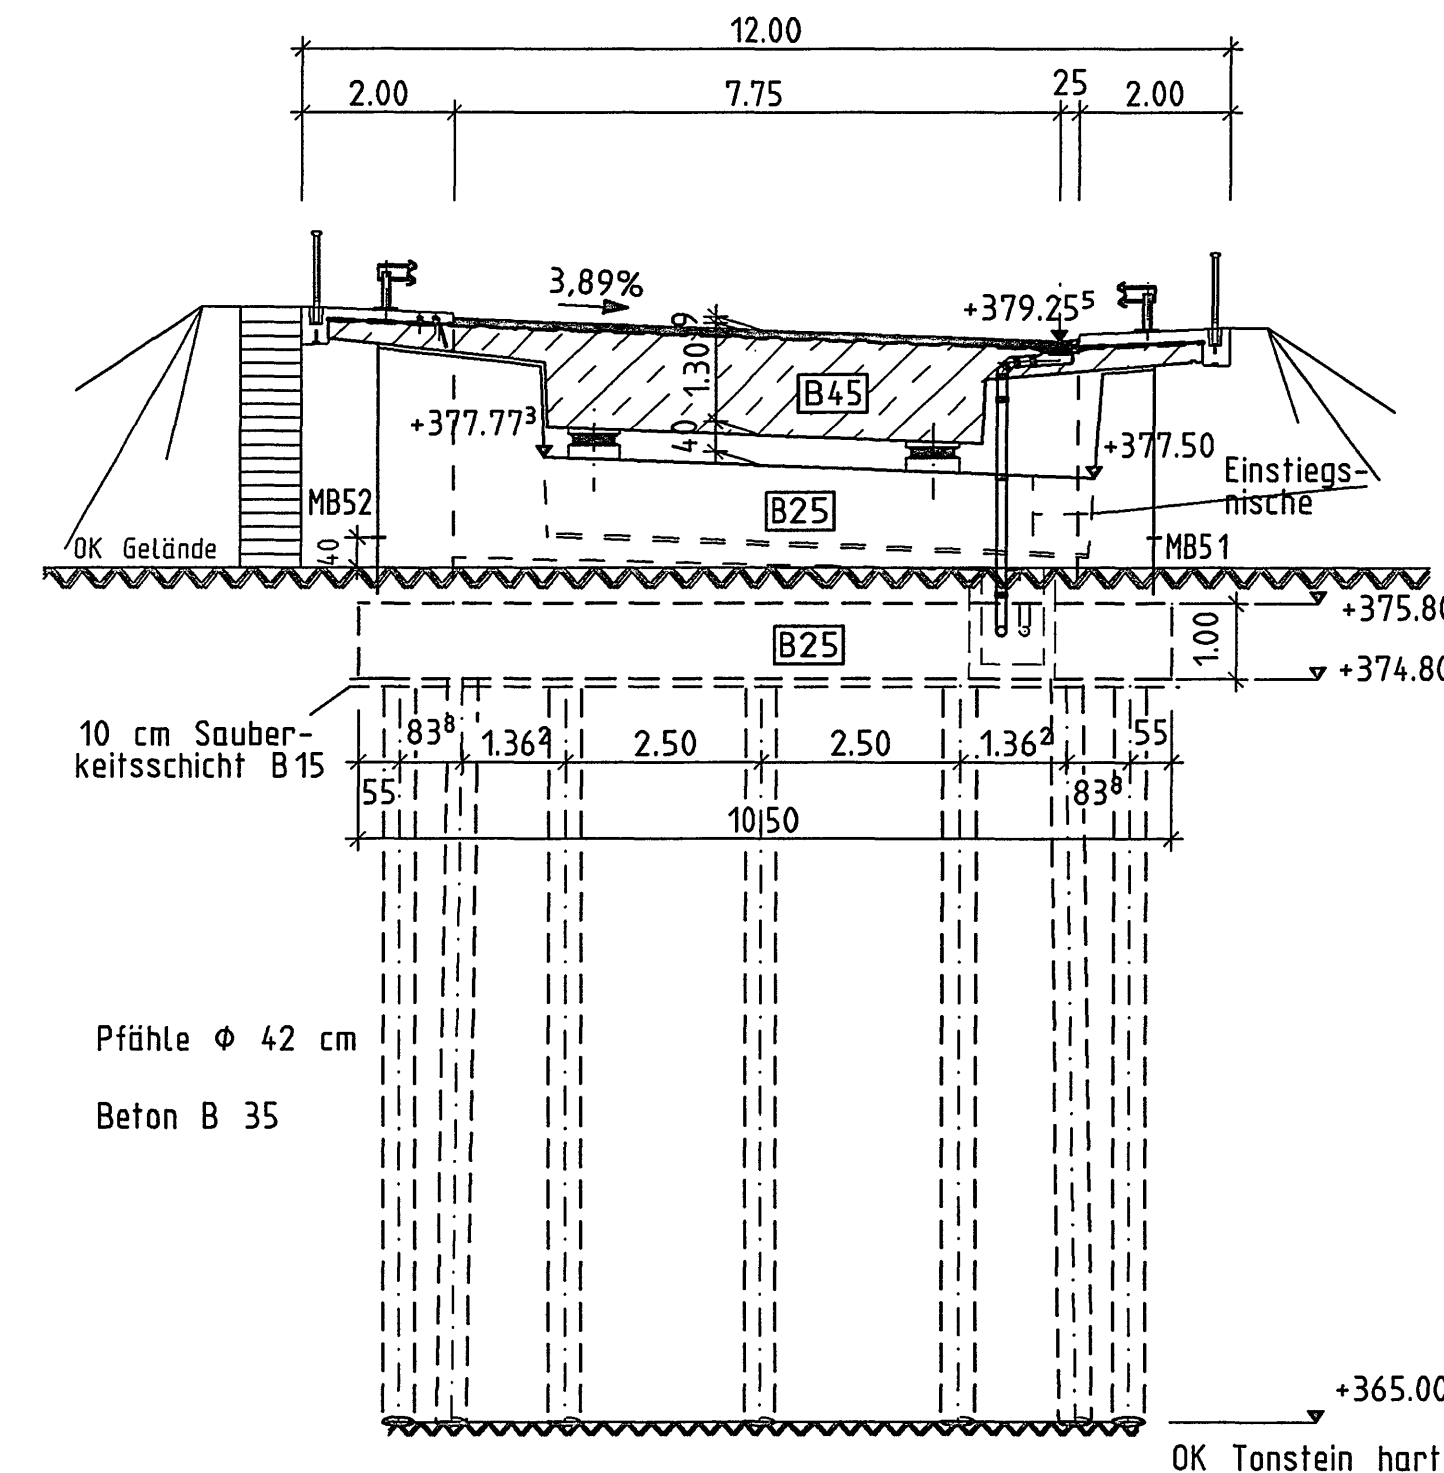

SNITT B-B M=1:100

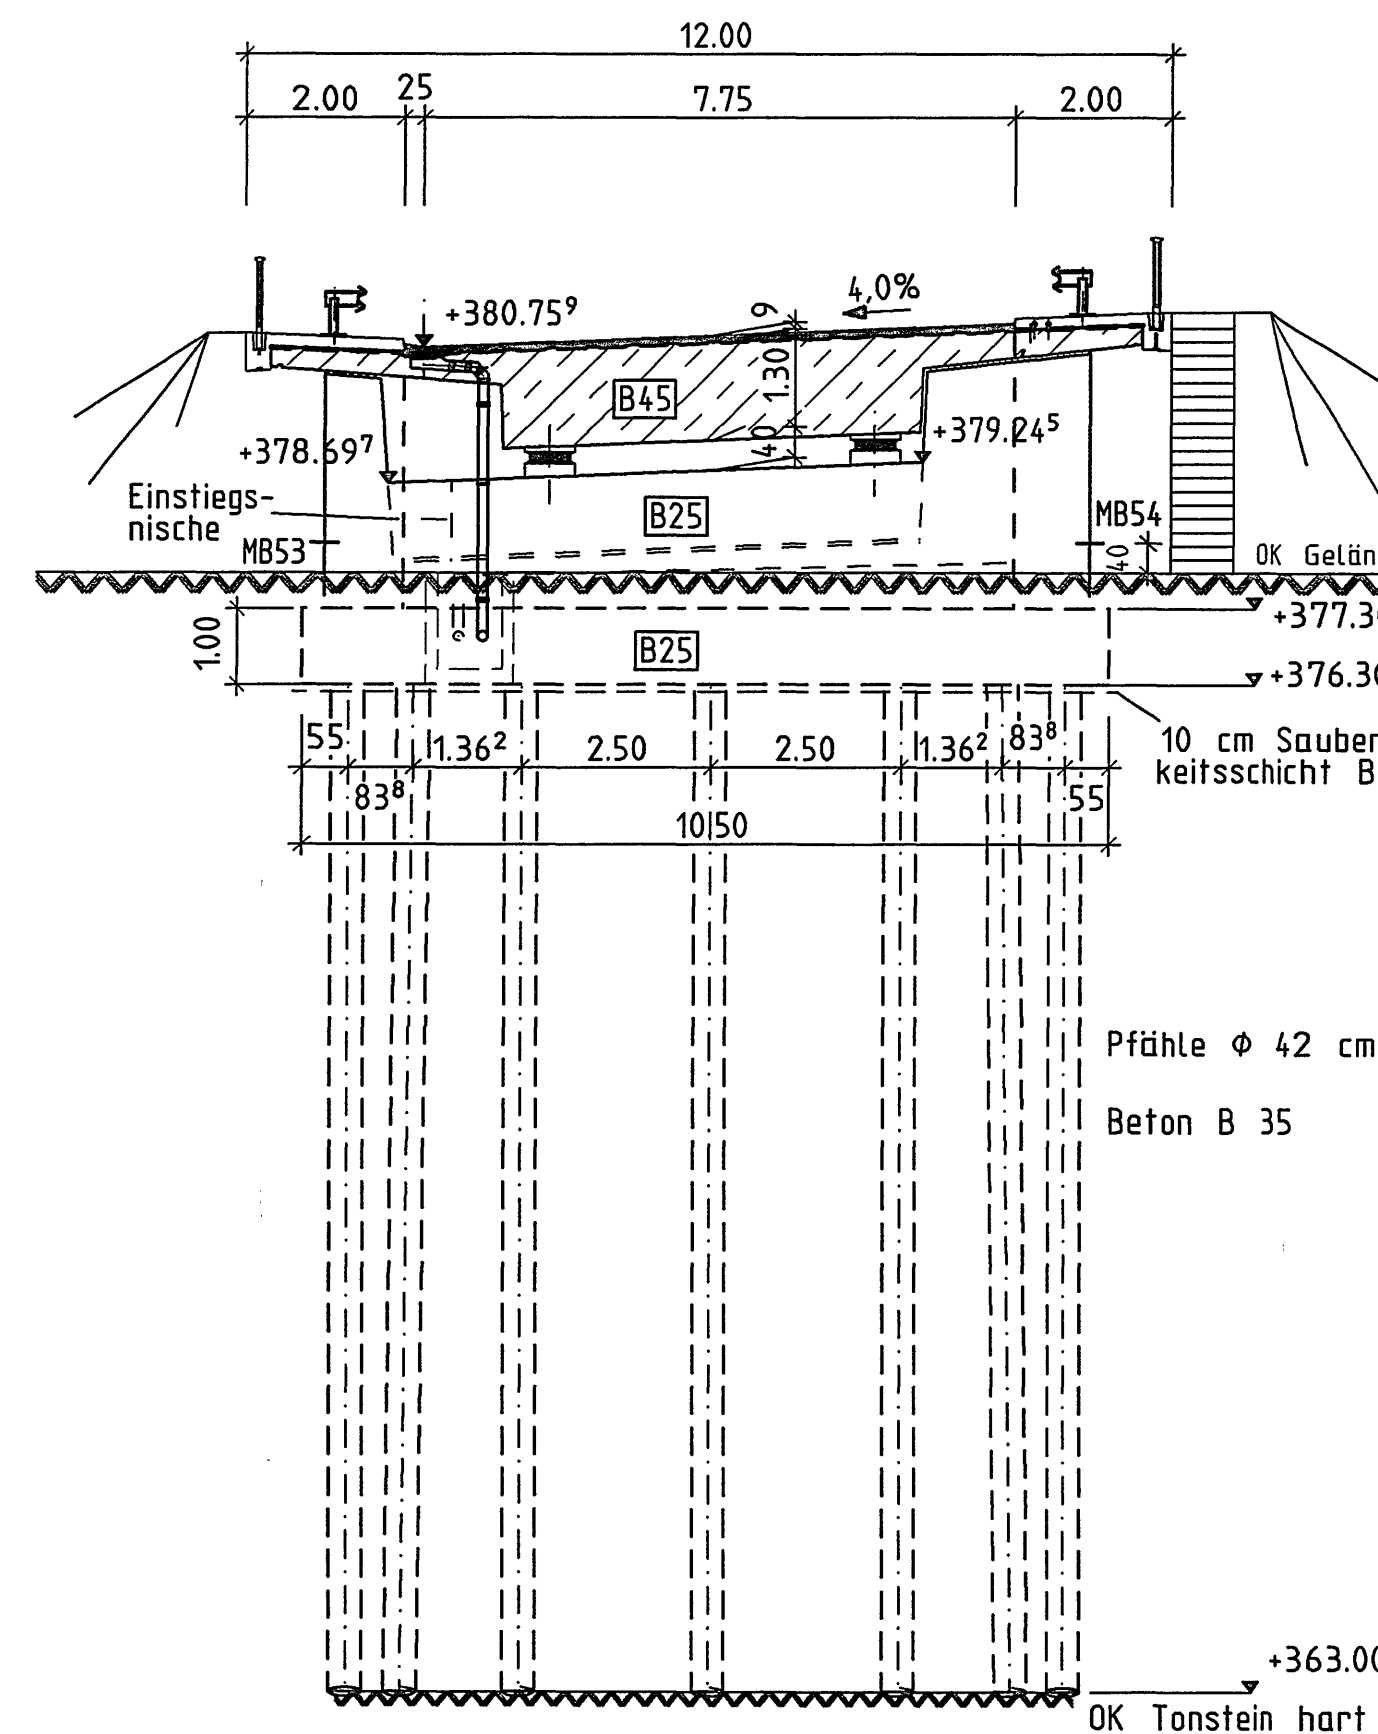

SNITT A-A M=1:50

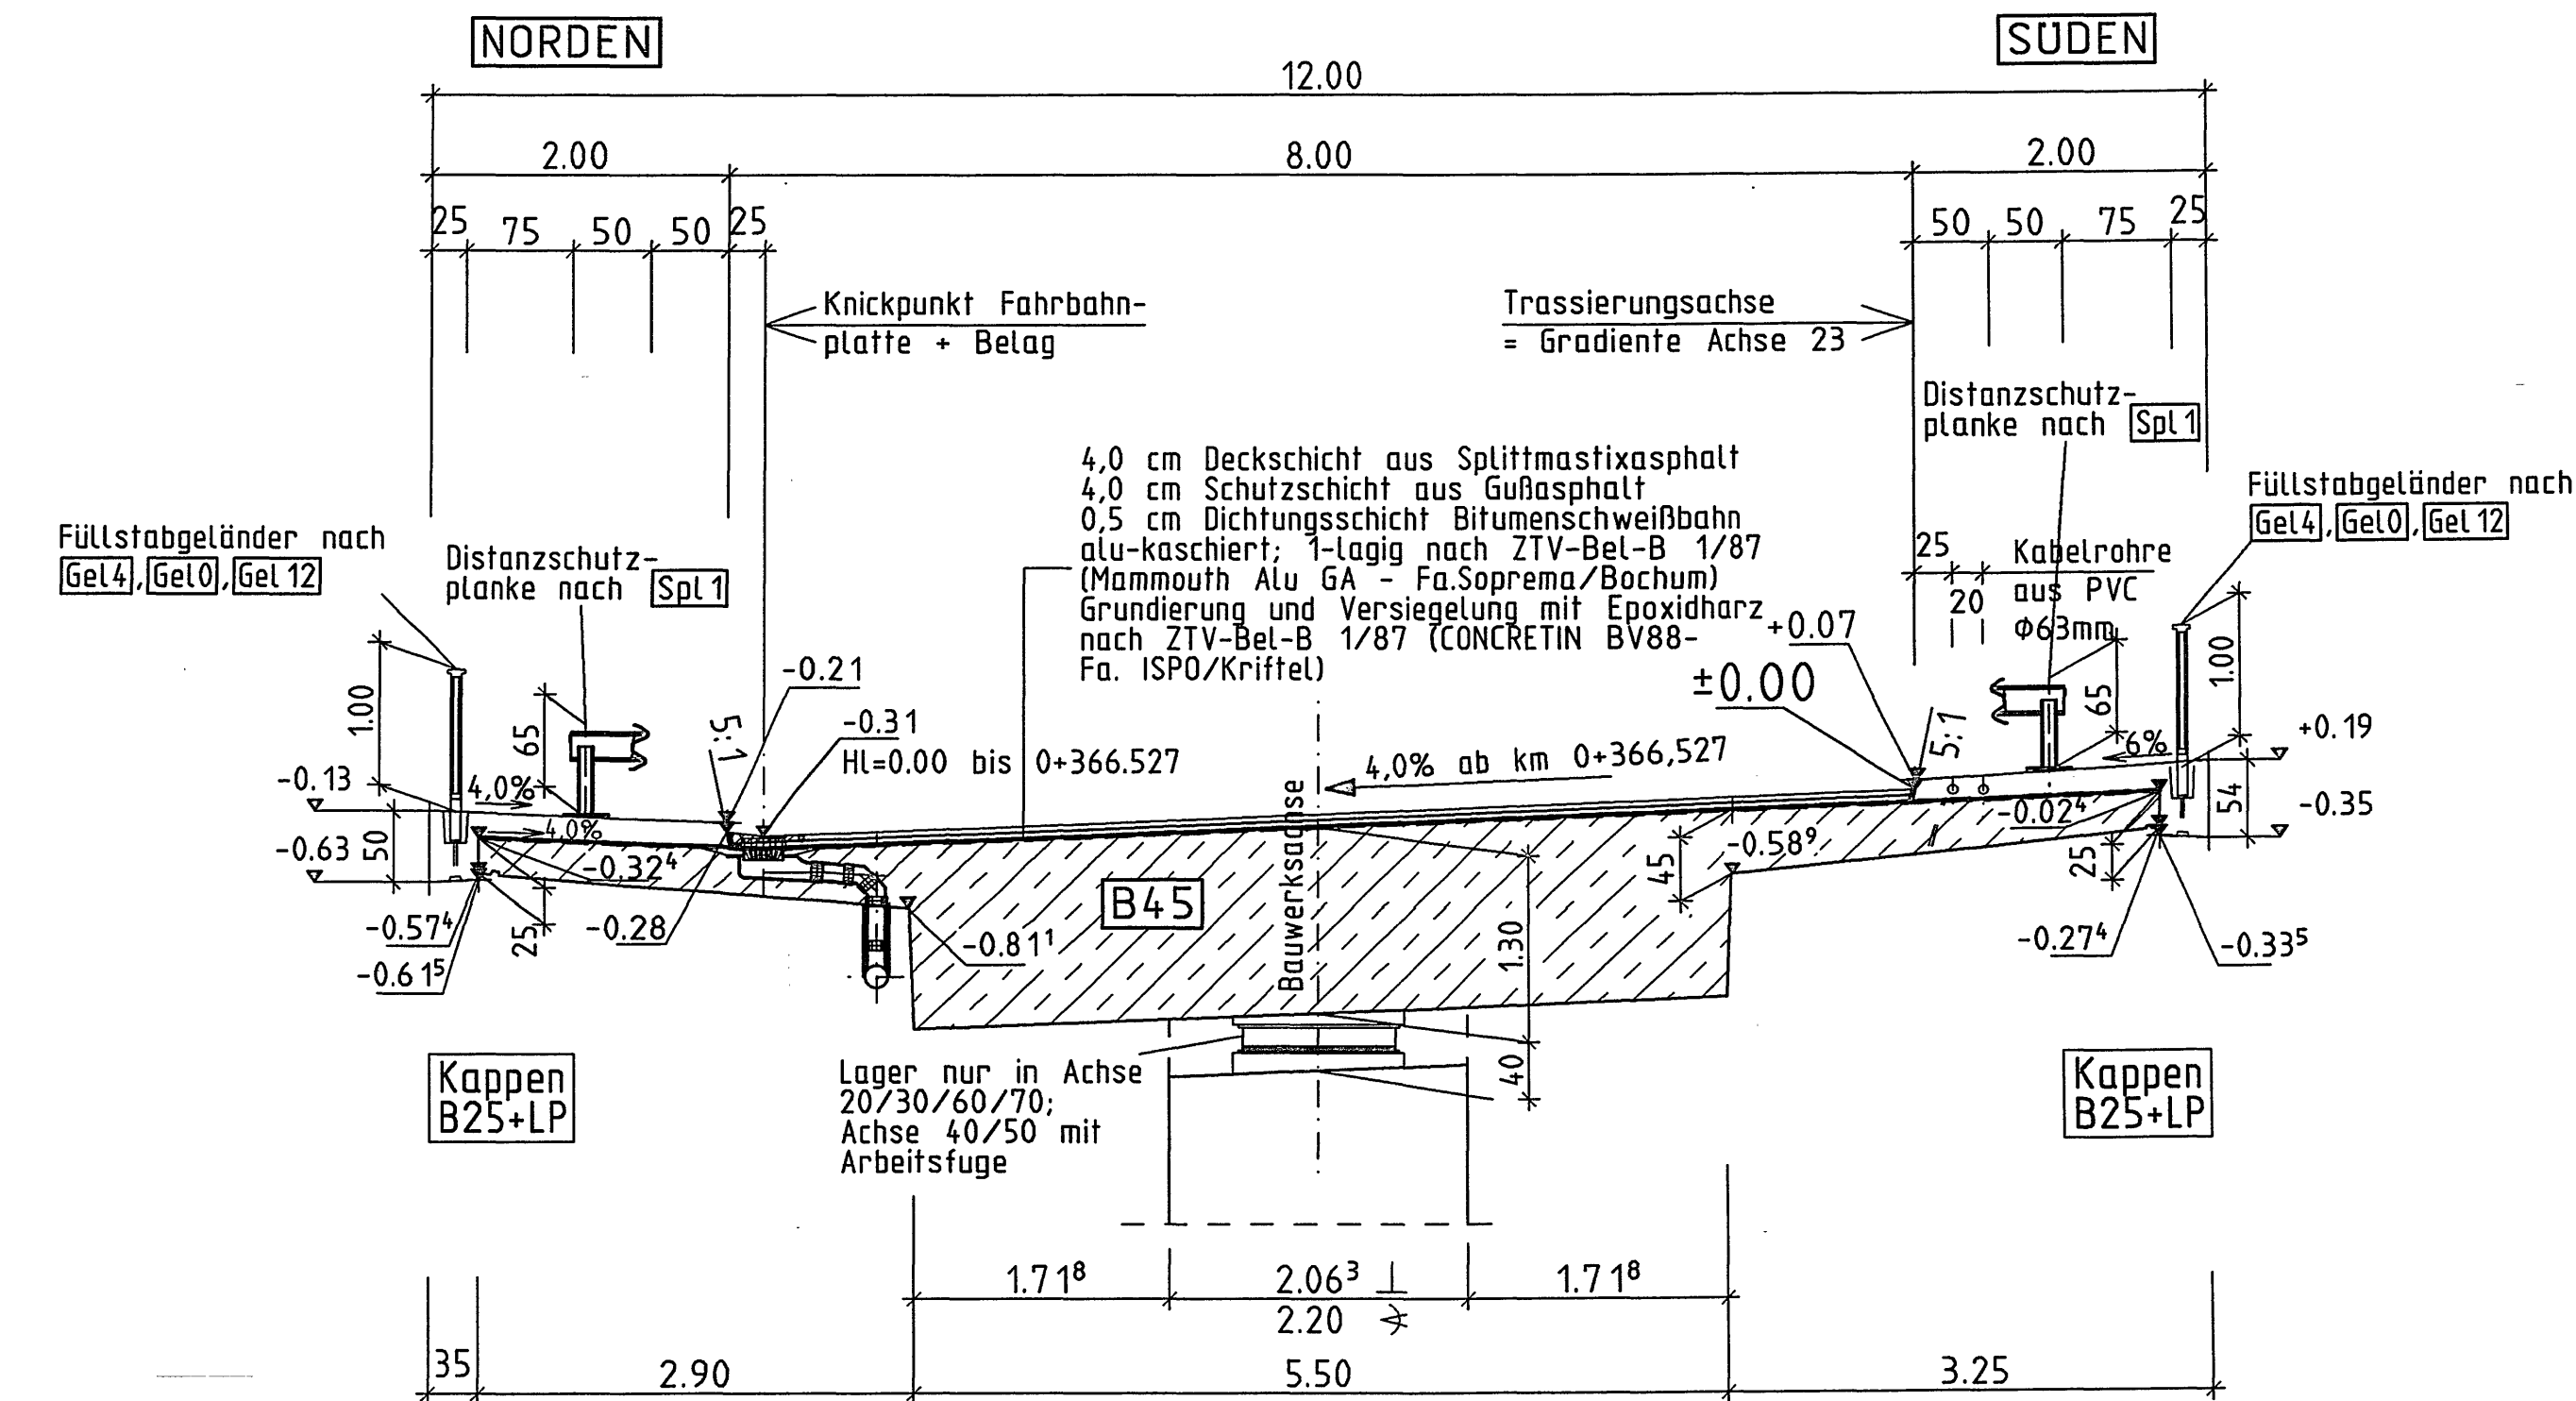

Technische Bearbeitung: Ing.-Büro im Bauwesen Hofmann und Breinlinger, GmbH
BERATUNGS INGENIEURE VBI
Schlachthofstr. 44
71730 Remmingen
Bauausführung: RICHARD BESEMER
BAUUNTERNEHMUNG
Salbergweg 10
71818 Marktingen
Telefax 07337 7133
Arbeitsgemeinschaft Engelberg
Ed. Züblin AG Bilfinger+Berger AG HOCHTIEF AG
C.Boresel AG Wayss&Freytag AG Wolff&Müller GmbH&Co. KG

**Landesamt für Straßenwesen
Baden - Württemberg**

Bauwerks Nr.												Bauwerksplan Nr.			
4	5	6	7	8	9	10	11	12	37	38	39	40	80		
7	2	2	0	7	1	0			L 7	0	7	4			

10 5 0 5 10 15 20 10
N=1:100
10 5 0 5 10 15 20 10
N=1:150
10 5 0 5 10 15 20 10
N=1:200
10 5 0 5 10 15 20 10
N=1:250
10 5 0 5 10 15 20 10
N=1:500

Brückenkategorie 60/30 MLC 50-50/100 STANAG

Straßenbauverwaltung Baden-Württemberg		Anlage Plan B2 A	
Straße: A81 Würzburg - Singen		Datum	Zeichen
Nächster Ort: Leonberg		28.02.97	U.He.
Streckenabschnitt Stuttgart-Feuerbach		gezeichnet	28.02.97
AD Leonberg - 6-spüriger Ausbau		geprüft	5.3.98
Überführung der Rampe KA.-WÜ.			
über die A8 und die Südrandstraße			
Übersichtsplan Nr. 2 (von 4)		1:50/1:100	
Gesehen: Stuttgart, den 4.3.98		Plan auf Übereinstimmung mit der Bauausführung überprüft	
LANDESAMT FÜR STRASSENWESSEN Baden-Württemberg Referat Brückenbau		Leonberg, den 17.3.98	

h/b = 297 1189 Nemetschek 11