


DRAUFSICHT M=1:250

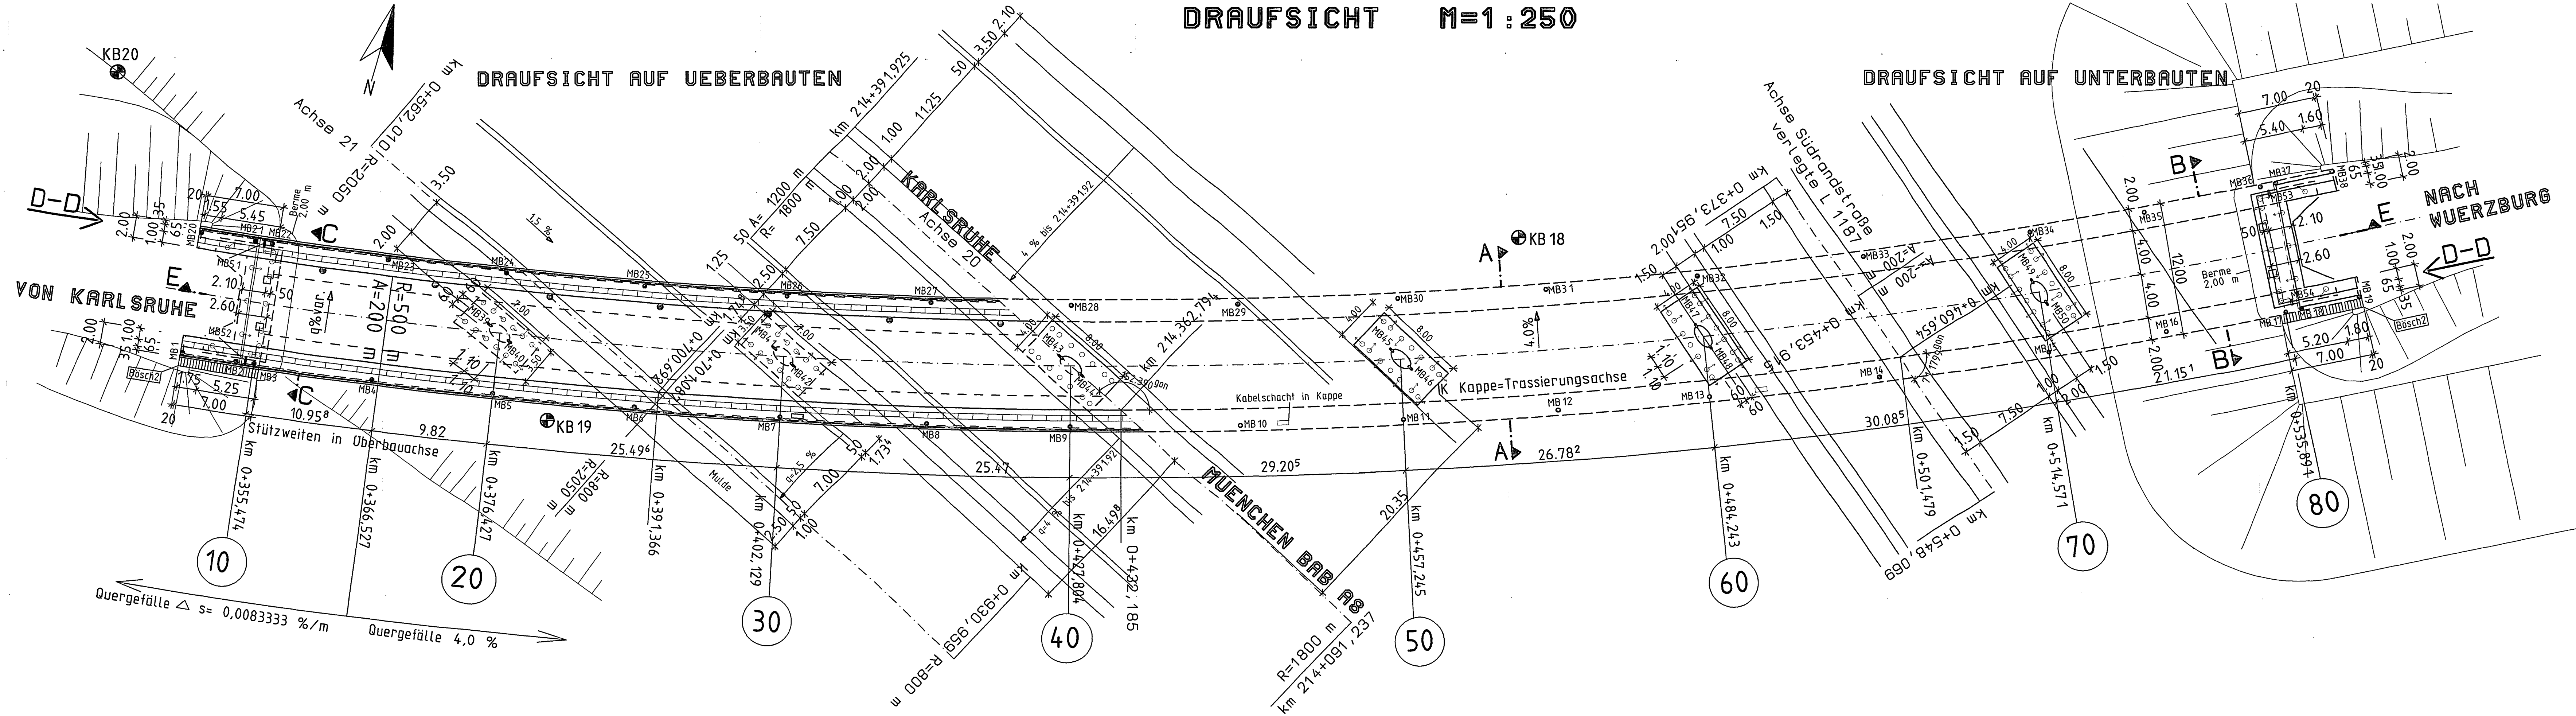

Technische Bearbeitung: **Ing.-Büro im Bauwesen**
Hofmann und Breintinger GmbH
 Ratlachstraße 44 · Tel.: 08331/87303
 87700 Memmingen · Fax.: 08331/87308

Baueinführung: **RICHARD BESEMER**
BAUUNTERNEHMUNG
 Salbergweg 10 · 89188 Merklingen
 Telefon (07337) 8201-0
 Telefax (07337) 7133

Arbeitsgemeinschaft Engelberg
 Ed. Züblin AG · Bilfinger+Berger AG · HOCHTIEF AG
 C. Baresel AG · Woyss&Freitag AG · Wolff&Müller GmbH&Co. KG



**Landesamt für Straßenwesen
Baden - Württemberg**

Bauwerks Nr.												Bauwerksplan Nr.			
4	5	6	7	8	9	10	11	12				37	38	39	40
7	2	2	0	7	1	0						L	7	0	7

Brückenkategorie 60/30		MLC 50-50/100 STANAG	
Straßenbauverwaltung Baden-Württemberg		Anlage Plan B3 A	
Straße: A81 Würzburg - Singen		Datum	Zeichen
Nächster Ort: Leonberg		bearbeitet 28.02.97	U.He.
Streckenabschnitt Stuttgart-Feuerbach		gezeichnet 28.02.97	U.He.
AD Leonberg - 6-spuriger Ausbau		geprüft 5.3.98	U.He.
Überführung der Rampe KA.-WÜ.		1:250	
über die A8 und die Südrandstraße		Maßstab:	
Übersichtsplan Nr. 3 (von 4)		Plan auf Übereinstimmung mit der Bauausführung überprüft.	
Gesehen: Stuttgart, den 4.3.98		Leonberg, den 17.3.98	
Landesamt für Straßenwesen		Nemetschek 11	
Baden-Württemberg			
Referat Brückenbau			