
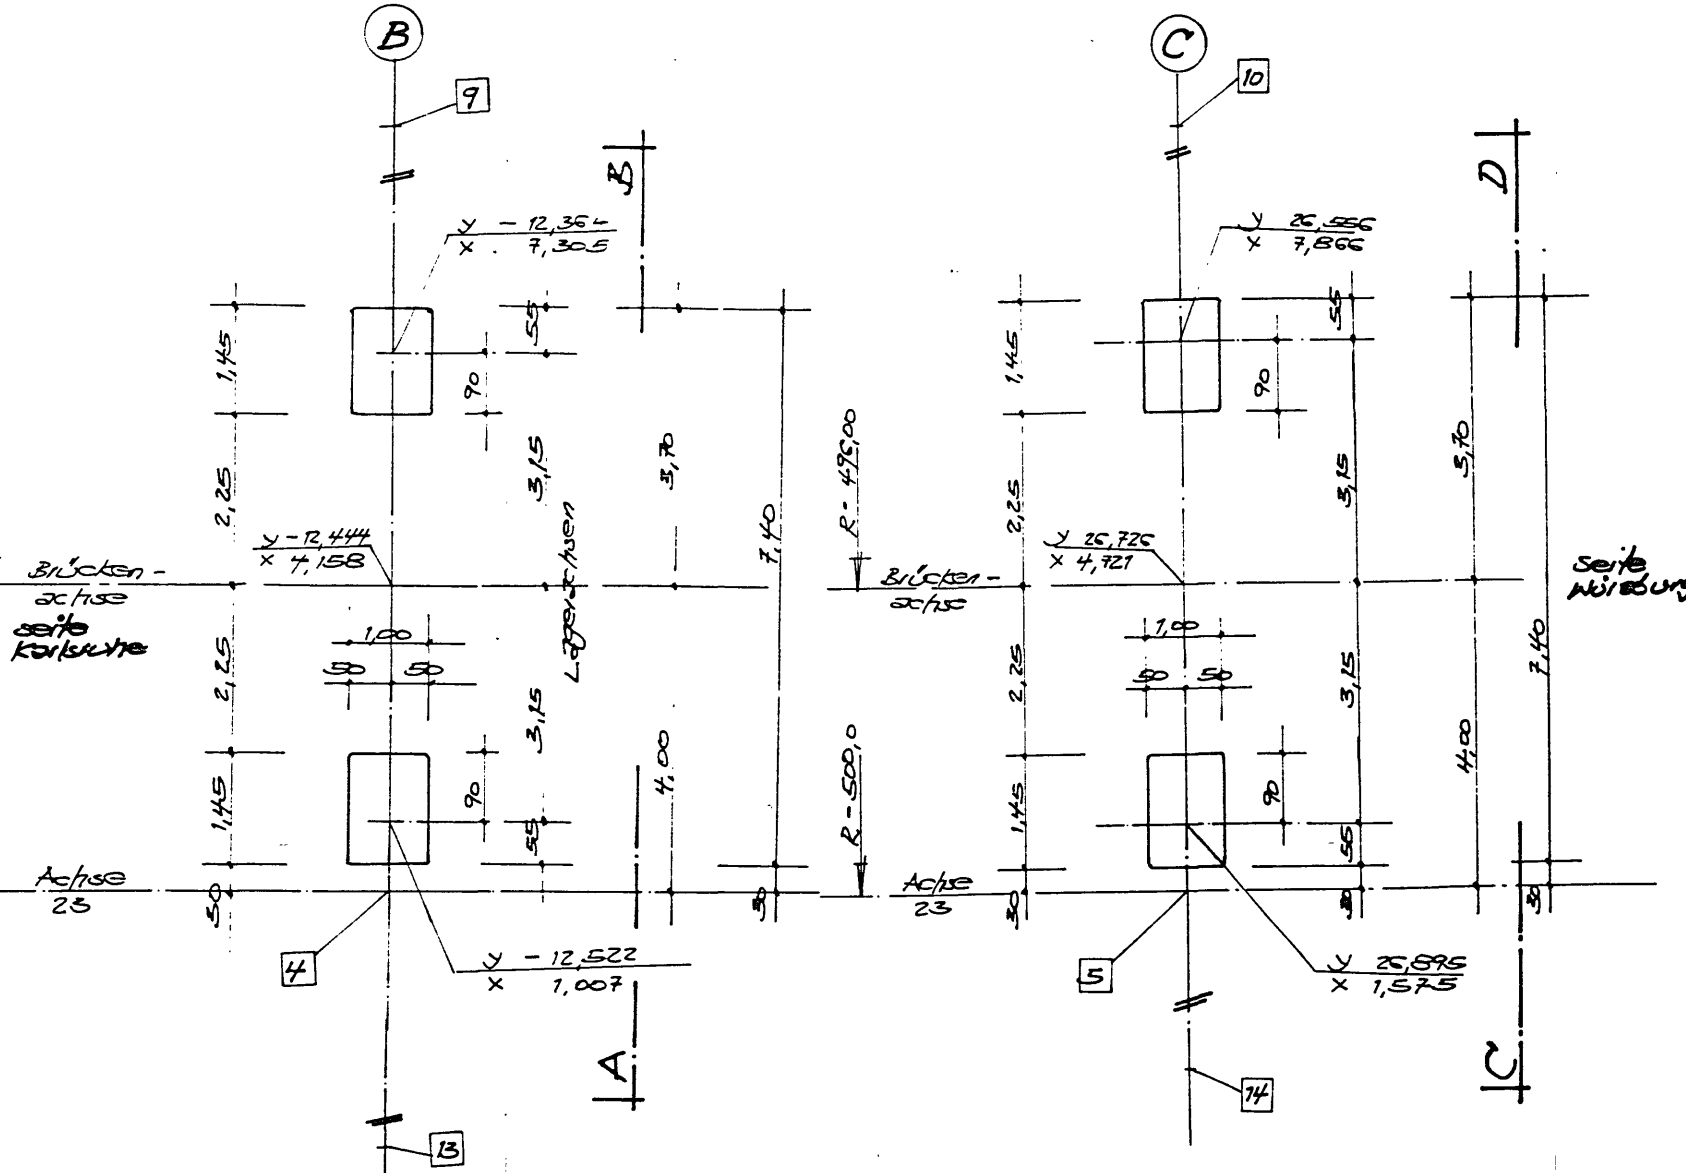
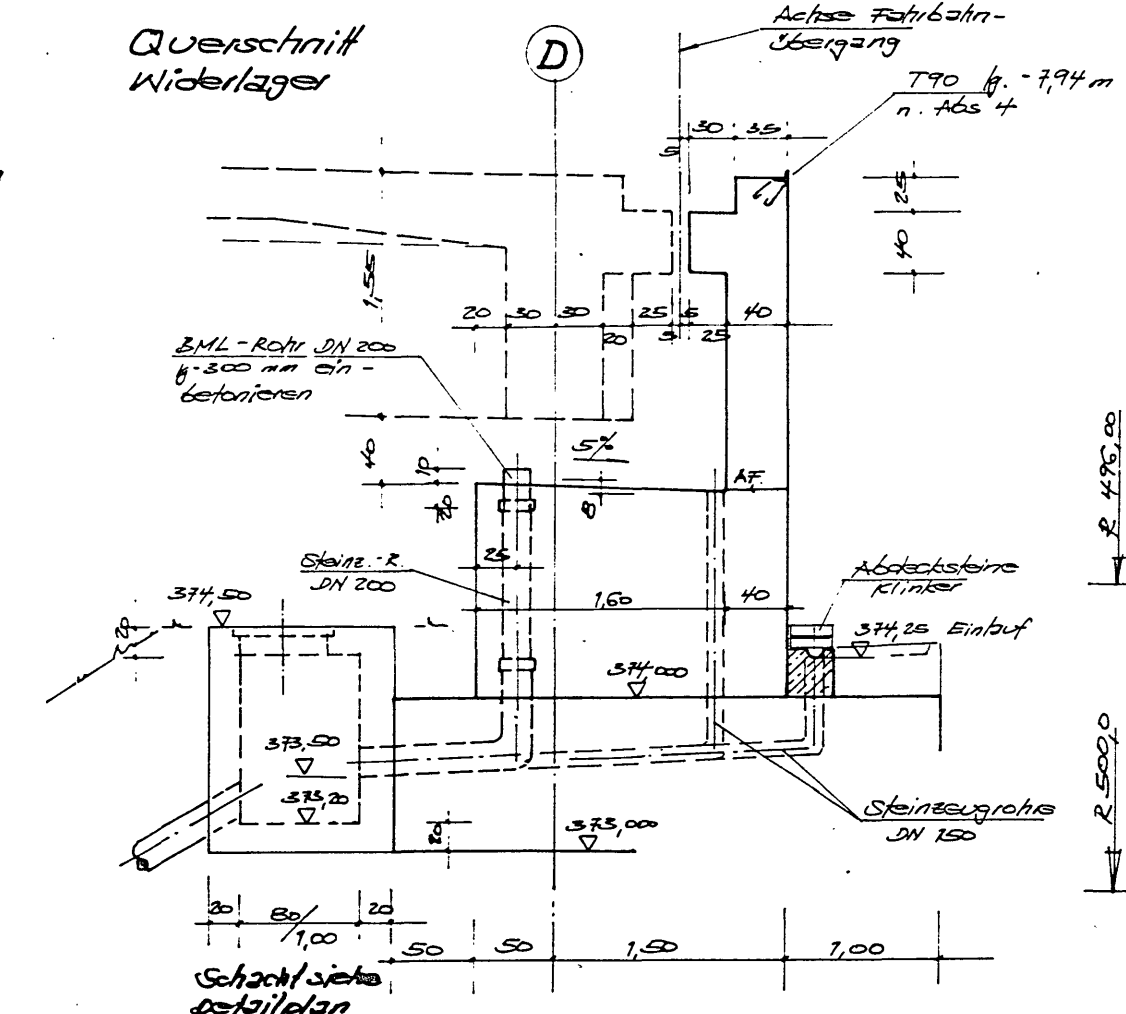
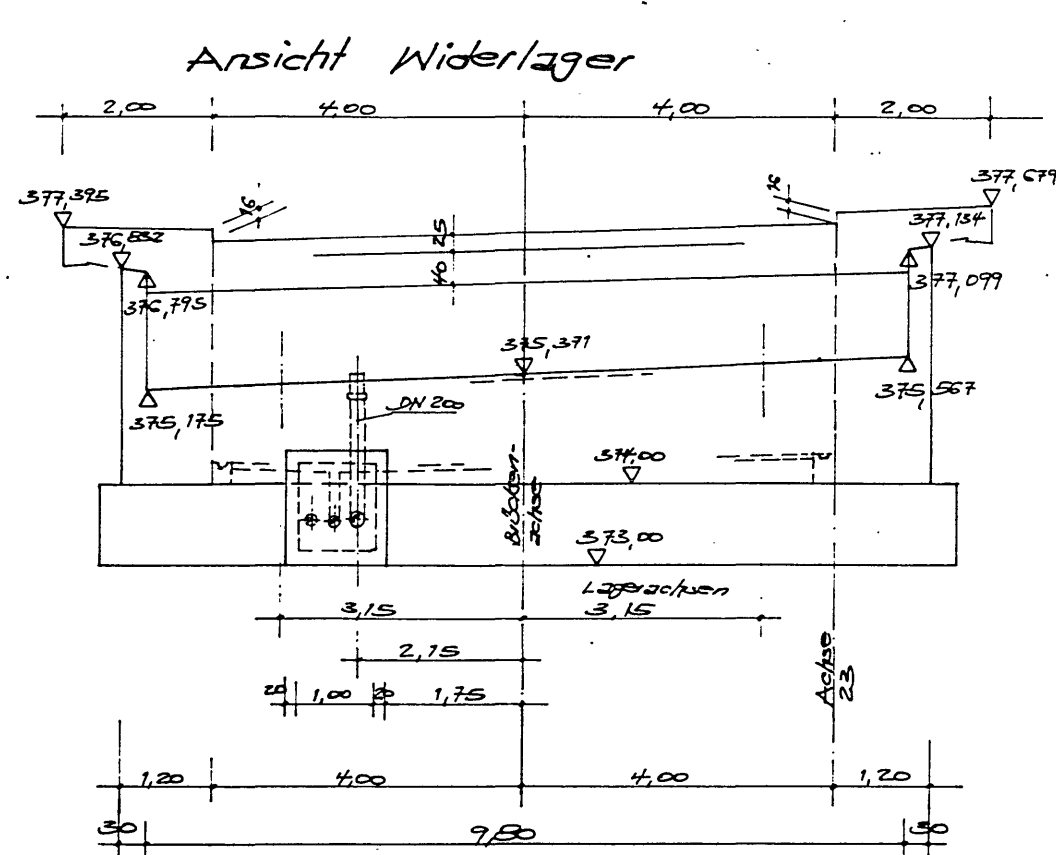


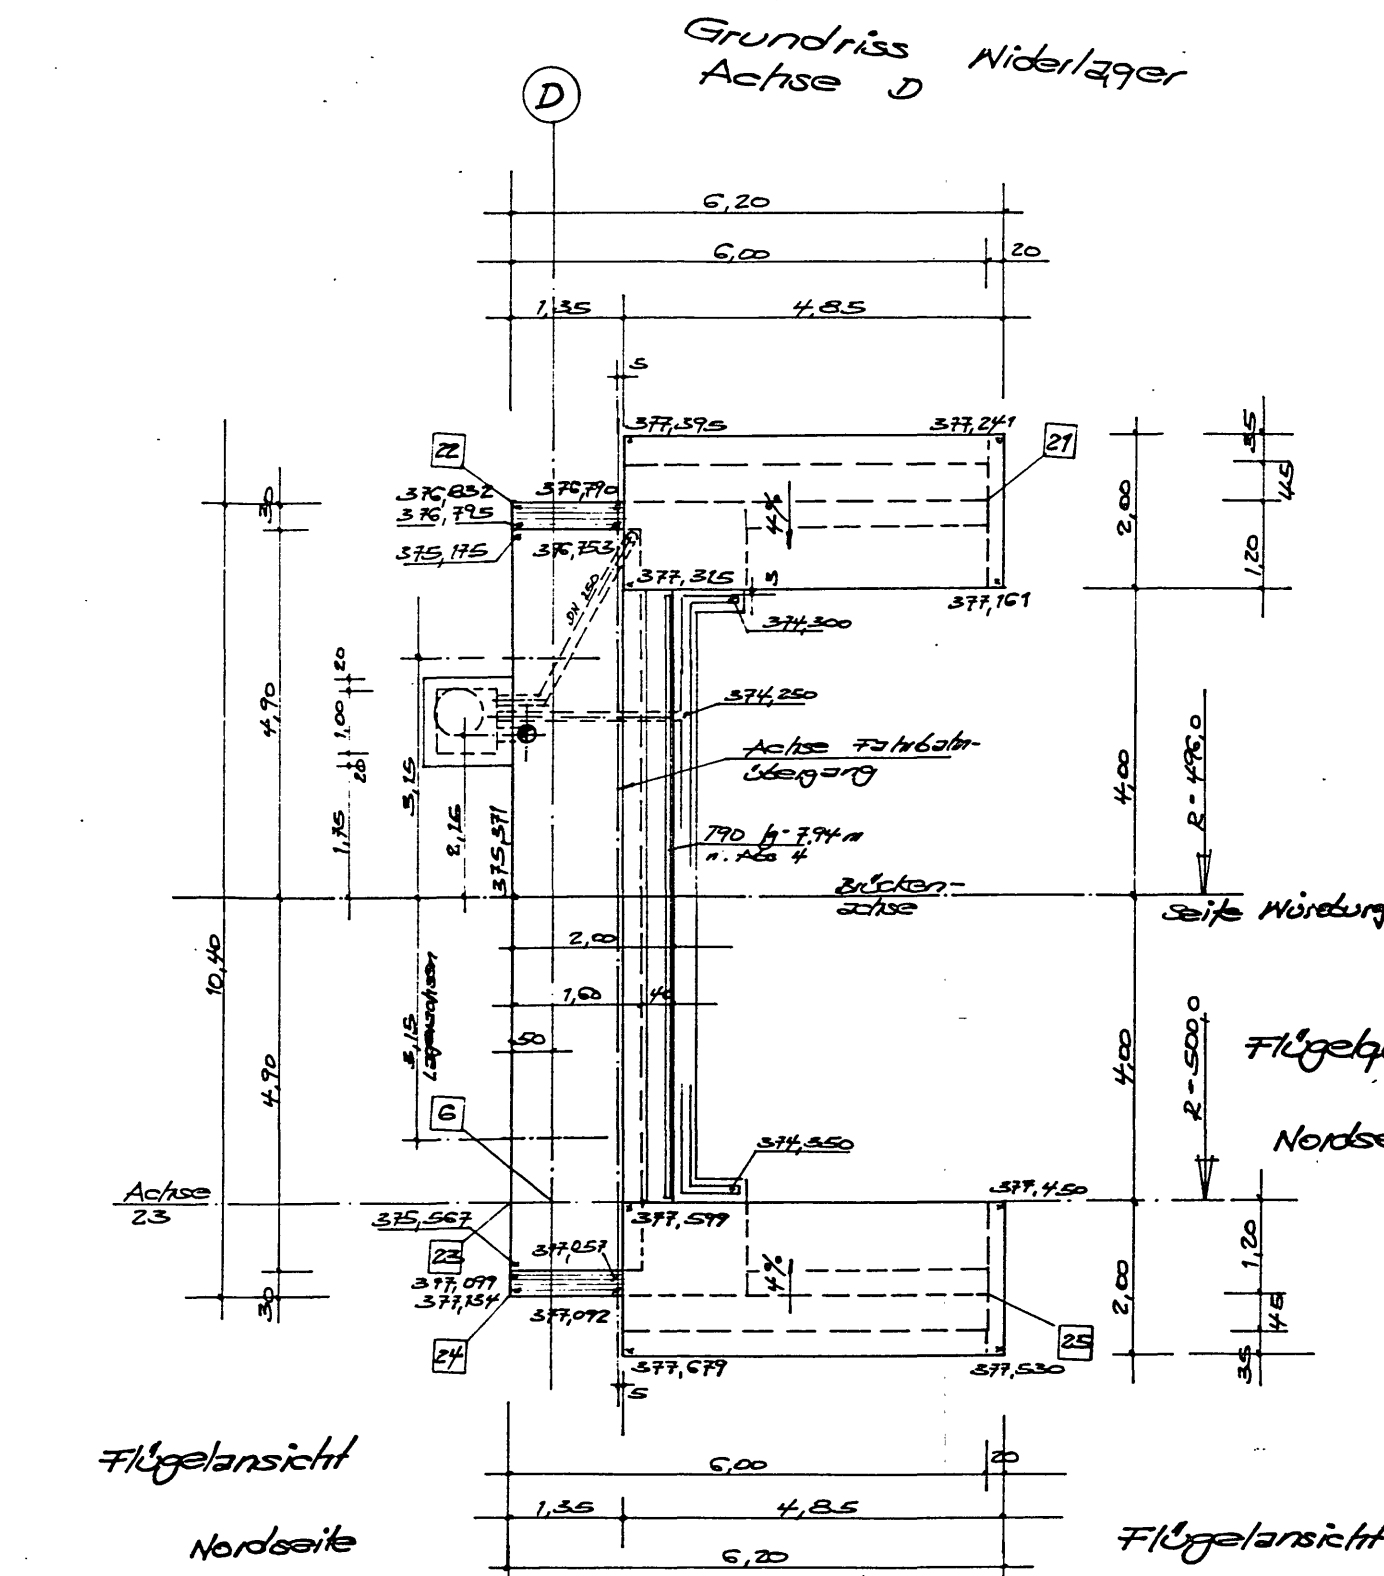

Betongüte: Überbau B 45 Wila. B 35 Kappen B 25
 Betonstahl: 500 S
 Bauausführung: A B E L E B A U
 Stuttgarter Straße 61-65
 73614 Schorndorf
 Techn. Bearbeitung: Holzapfel, Rüd & Partner
 70619 Stuttgart Bockelstraße 146
 Brückenklasse: 60/30
 Herstellungsjahr: 1996

40	Planänd.	Bauwerks Nr.												Bauwerksplan Nr.			
a		4	5	6	7	8	9	10	11	12				37	38	39	40
b														L1	036		
c		7	2	2	0	7	1	5									
d																	

10	5	0												M 1: 100	5
10	5	0												M 1: 150	
10	5	0												M 1: 200	20
10	5	0												M 1: 250	
10	5	0												M 1: 500	

Brückenklasse MLC

Straßenbauverwaltung Baden-Württemberg
 Straße: A 81 Würzburg-Singen
 Nächster Ort: Leonberg

Unterlage Blatt Nr. 2

Streckenabschnitt Stgt.-Feuerbach
 AD-Stuttgart-6-spuriger Ausbau
 Überf. der Rampe Karlsruhe-Würzburg
 über Rampe WÜ.-Mü. und Glems

bearbeitet
 gezeichnet
 geprüft

Maßstab:

Gesehen: Stuttgart, den 06.08.92
 LANDESAMT FÜR STRASSENWESEN
 Baden-Württemberg
 Referat Tunnel- und Sanierungsbauwerke

Plan auf Übereinstimmung mit
 der Bauausführung überprüft
 Leonberg, den 20.11.92