

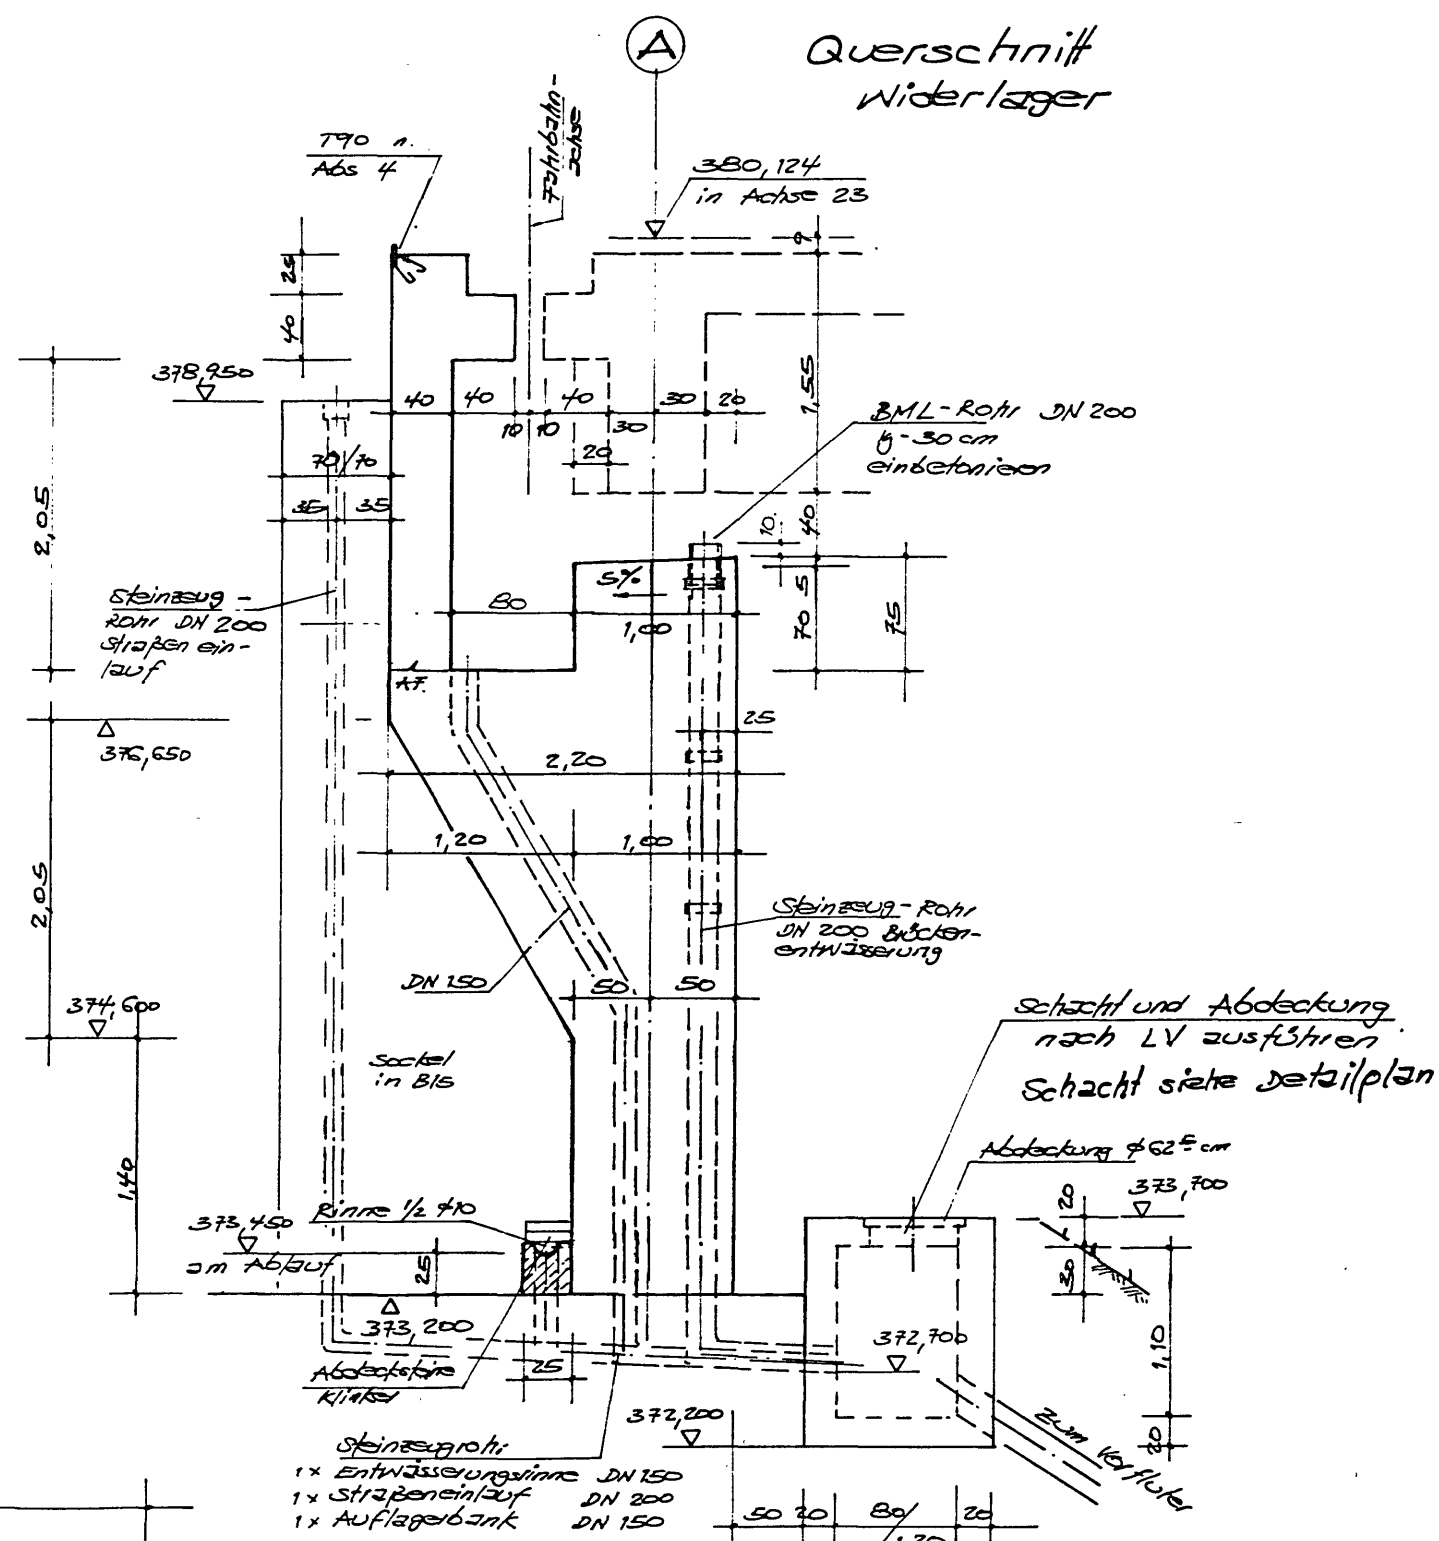
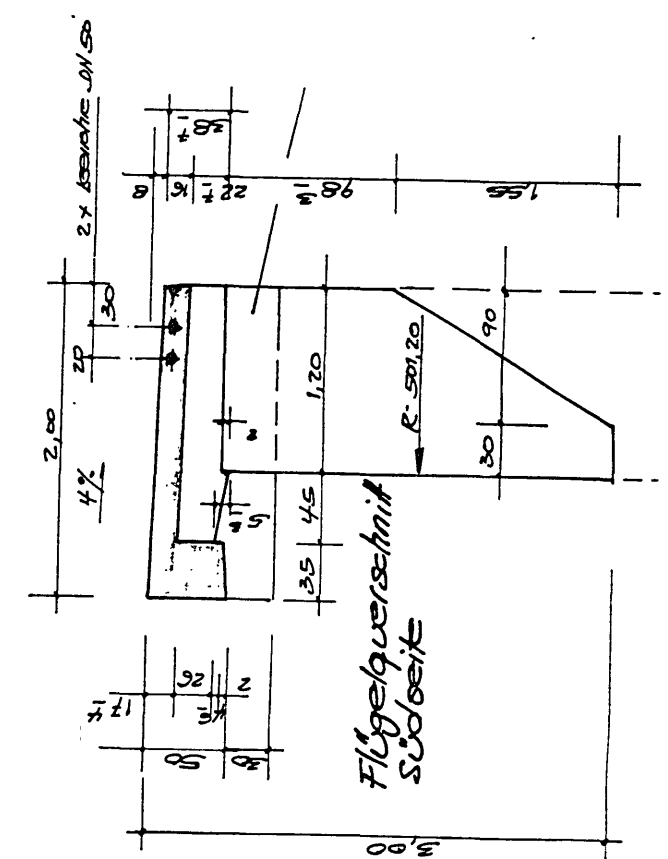
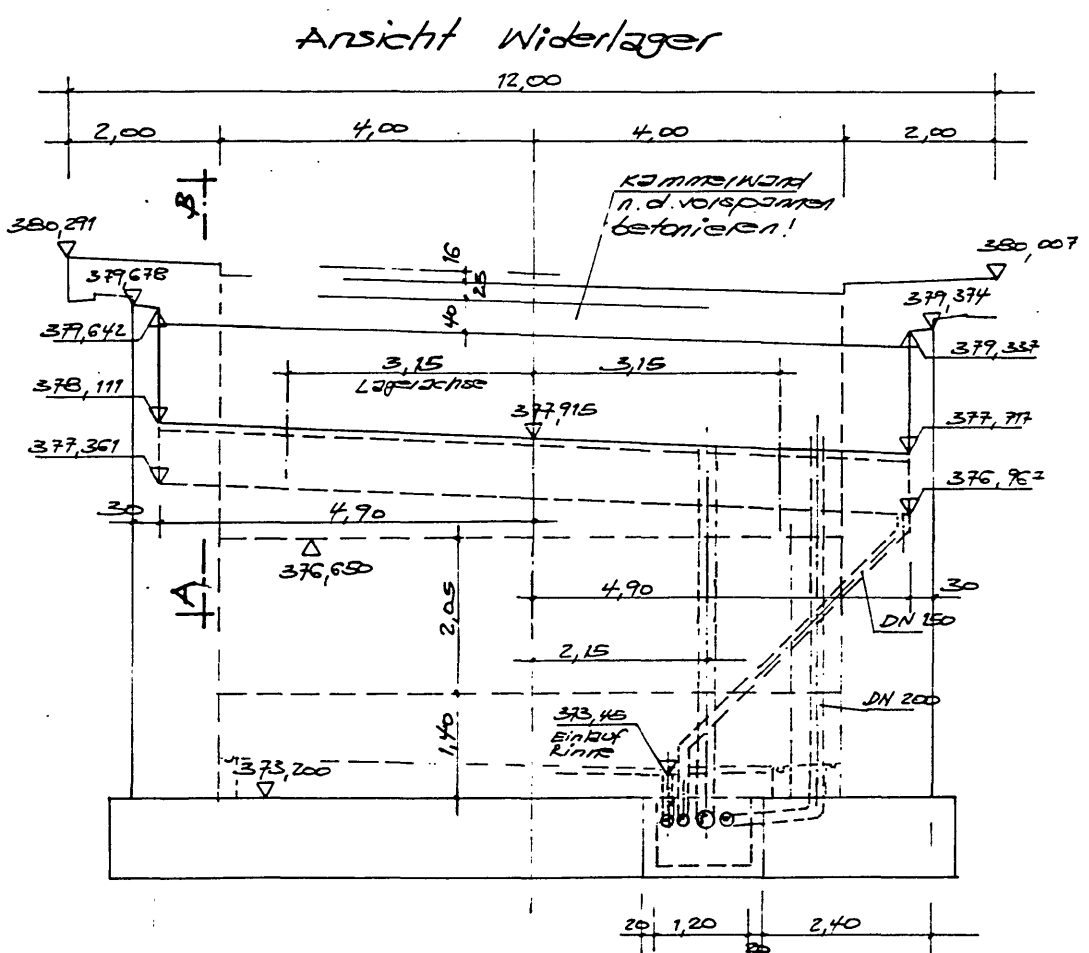




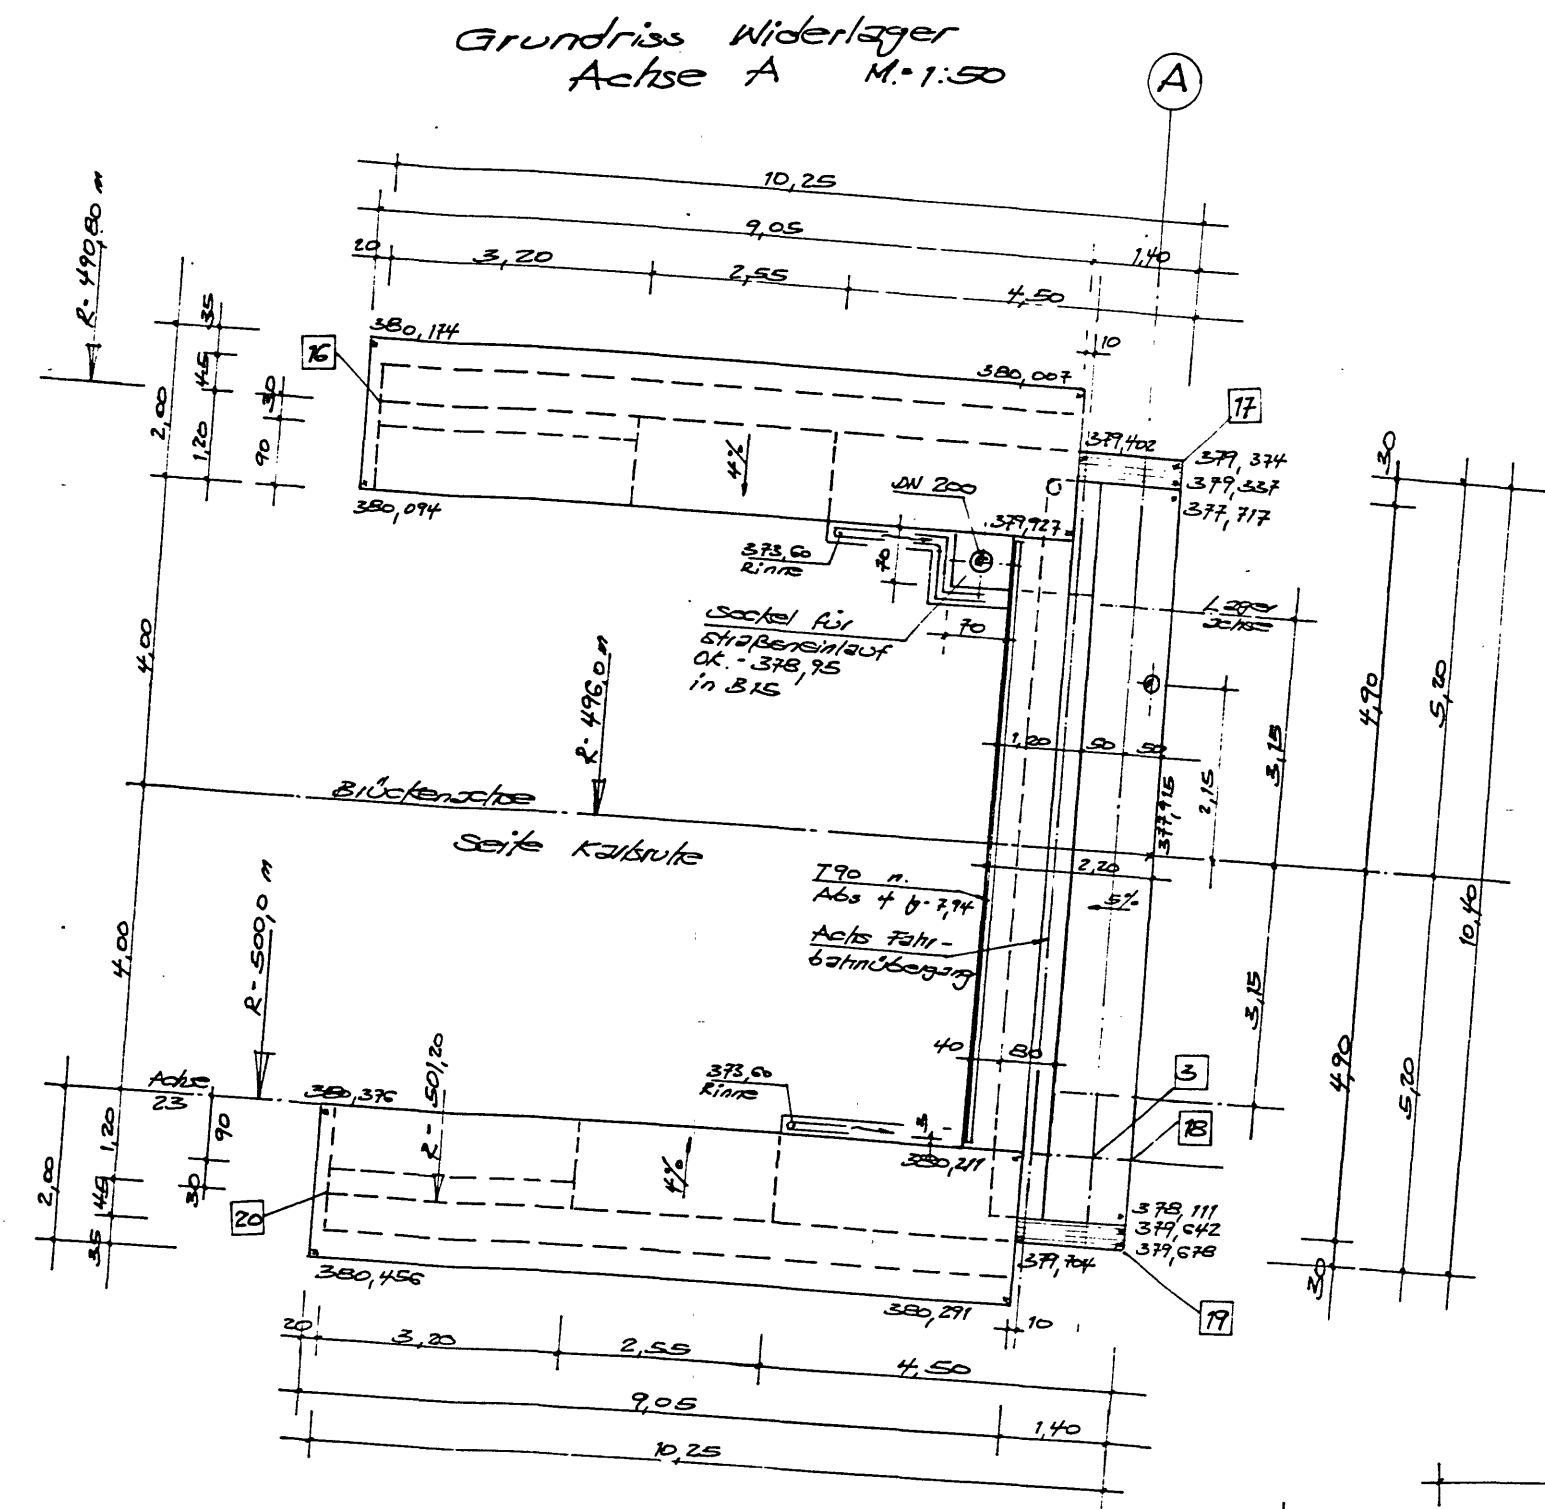


Flügelansicht Südseite

Flügelansicht Nordseite

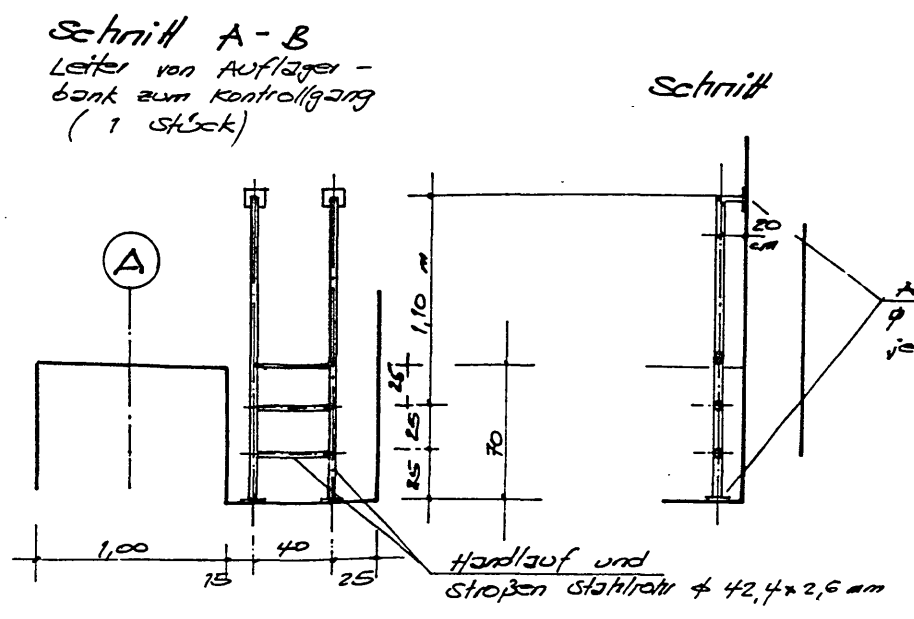

Schnitt

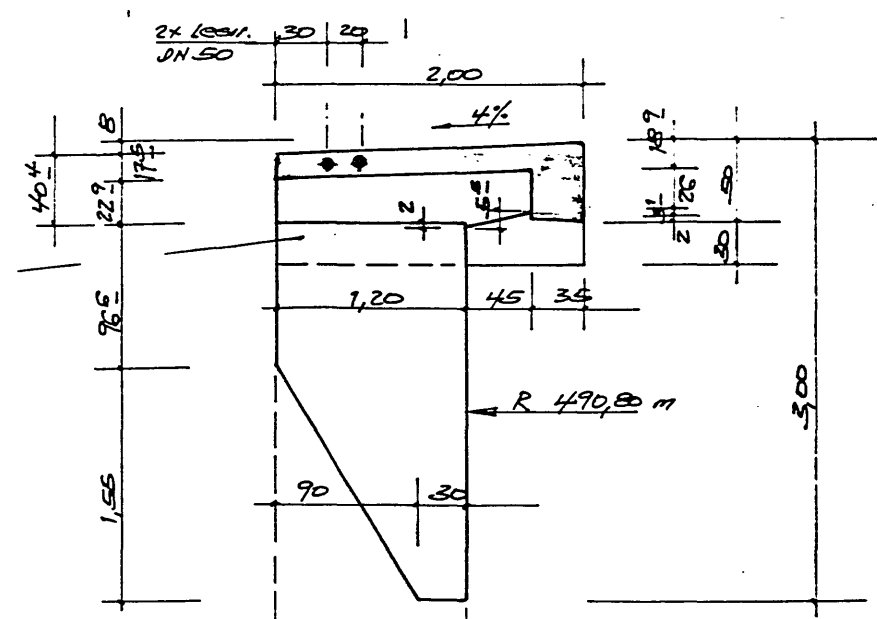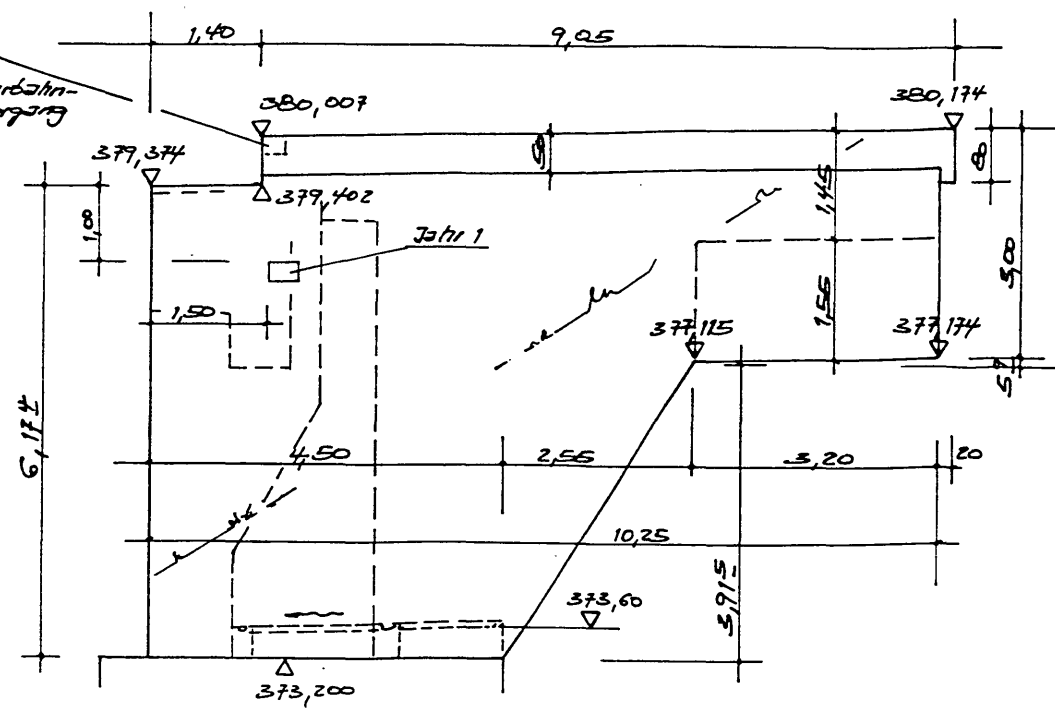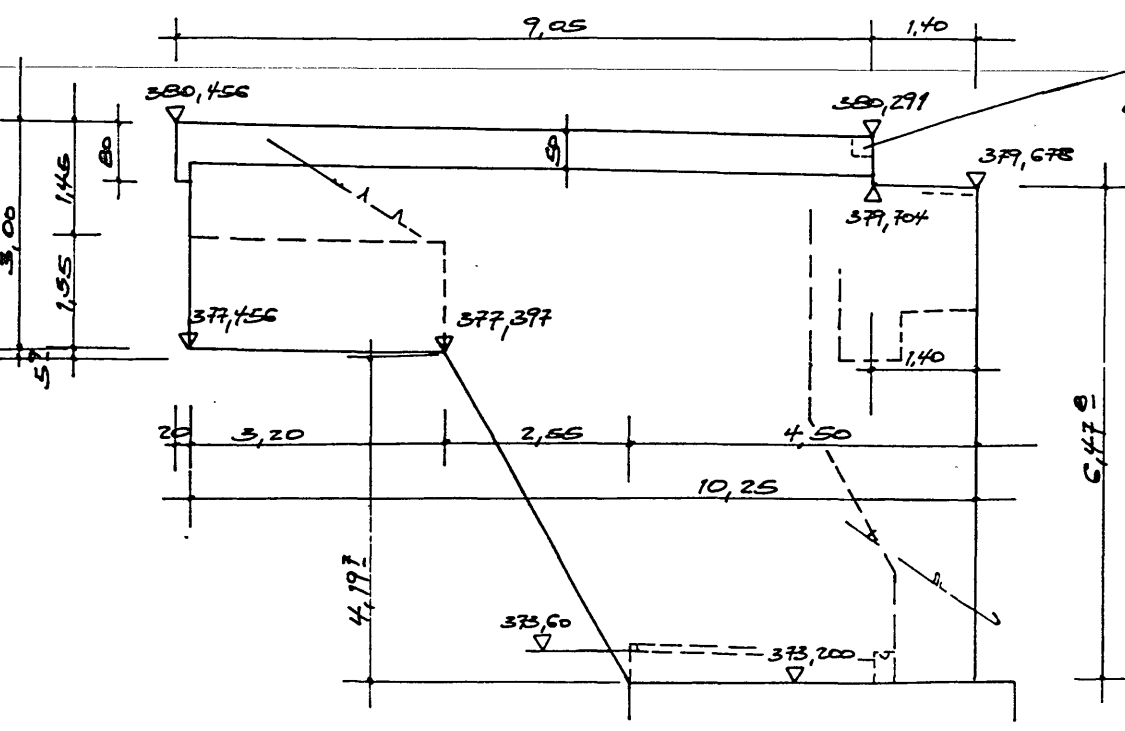

Betongüte: Überbau B 45 Wila. B 35 Kappen B 25
 Betonstahl: 500 S
 Bauausführung: A B E L E B A U
 Stuttgarter Straße 61-65
 73614 Schorndorf
 Techn. Bearbeitung: Holzapfel, Rütt & Partner
 70619 Stuttgart Bockelstraße 146
 Brückenklasse: 60/30
 Herstellungsjahr: 1996

40	Planänd.	Bauwerks Nr.										Bauwerksplan Nr.	
a		4	5	6	7	8	9	10	11	12		37	38
b												39	40
c		7	2	2	0	7	1	5				L1	037
d													

Brückenklasse		MLC	
Straßenbauverwaltung Baden-Württemberg		Unterlage	
Straße: A 81 Würzburg-Singen		Blatt Nr. 3	
Nächster Ort: Leonberg		Datum	
Strassenabschnitt Stgt.-Feuerbach		Name	
AD-Stuttgart-6-spuriger Ausbau		bearbeitet	
Überf. der Rampe Karlsruhe-Würzburg		gezeichnet	
über Rampe WÜ.-Mü. und Glems		geprüft	
Übersichtsplan		Maßstab:	
Gesehen: Stuttgart, den 06.08.97		Plan auf Übereinstimmung mit	
LANDESAMT FÜR STRASSENWESSEN		der Bauausführung überprüft.	
Baden-Württemberg		Leonberg, den 20.11.97	
Referat Tunnel- und sonstige Bauwerke			