
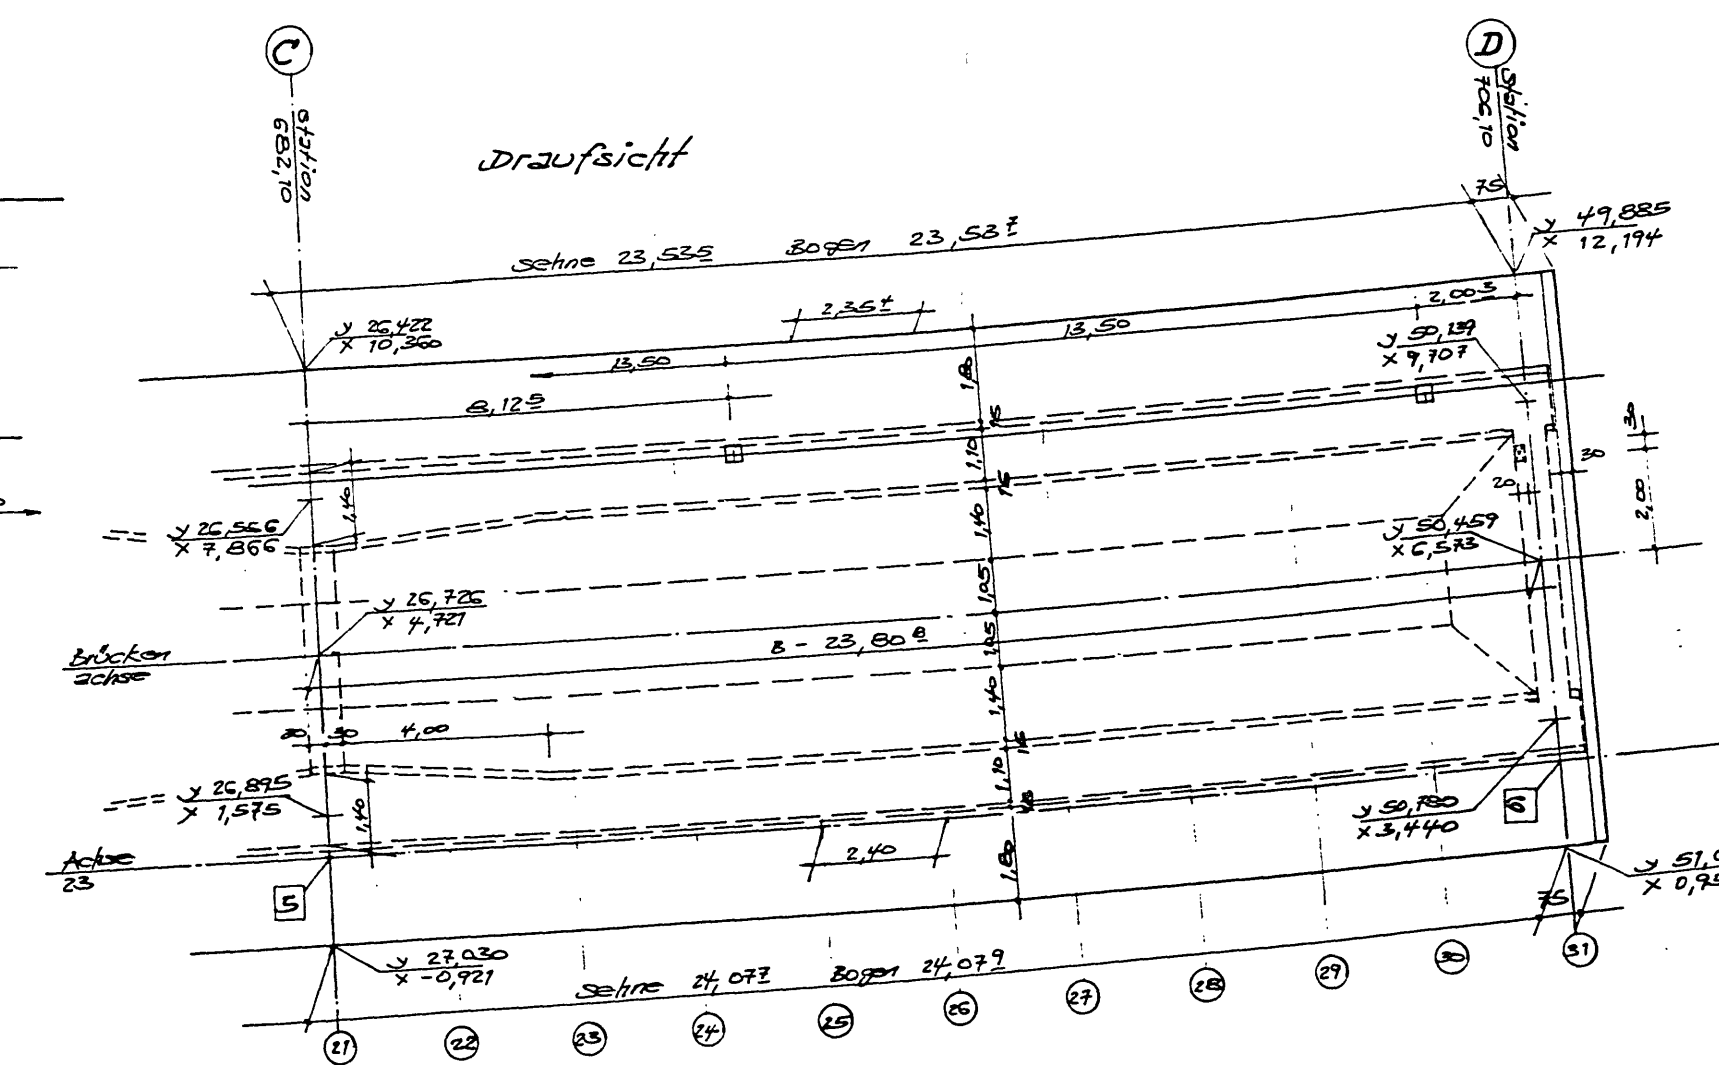
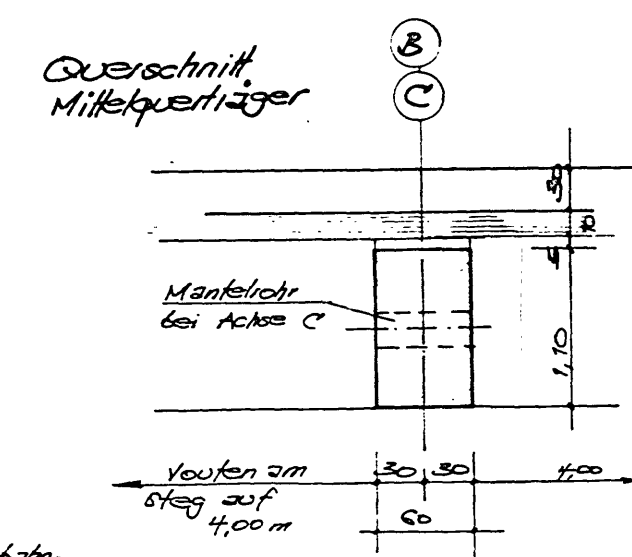
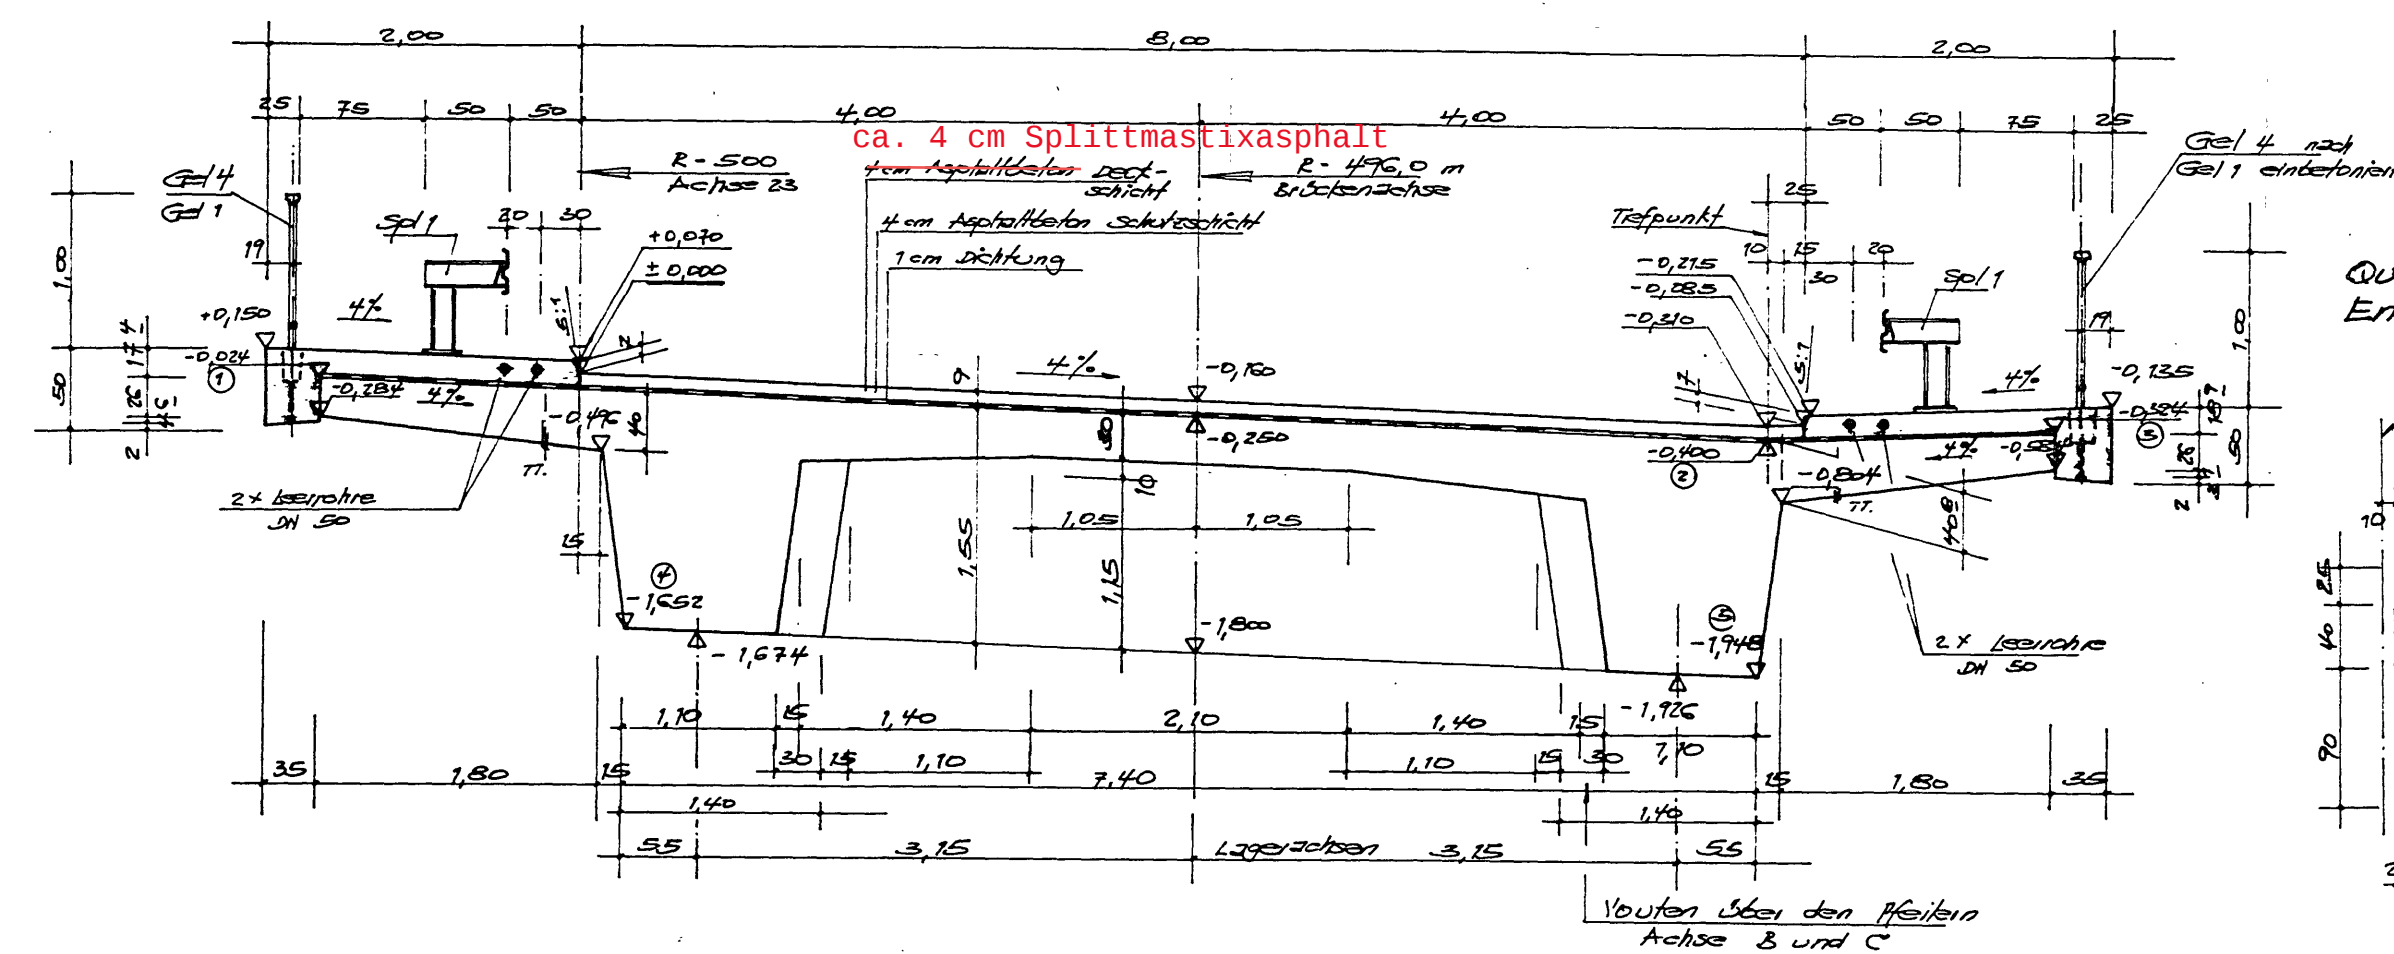
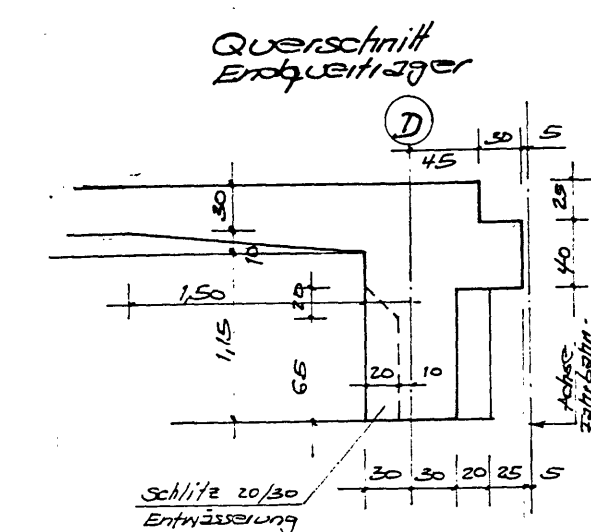


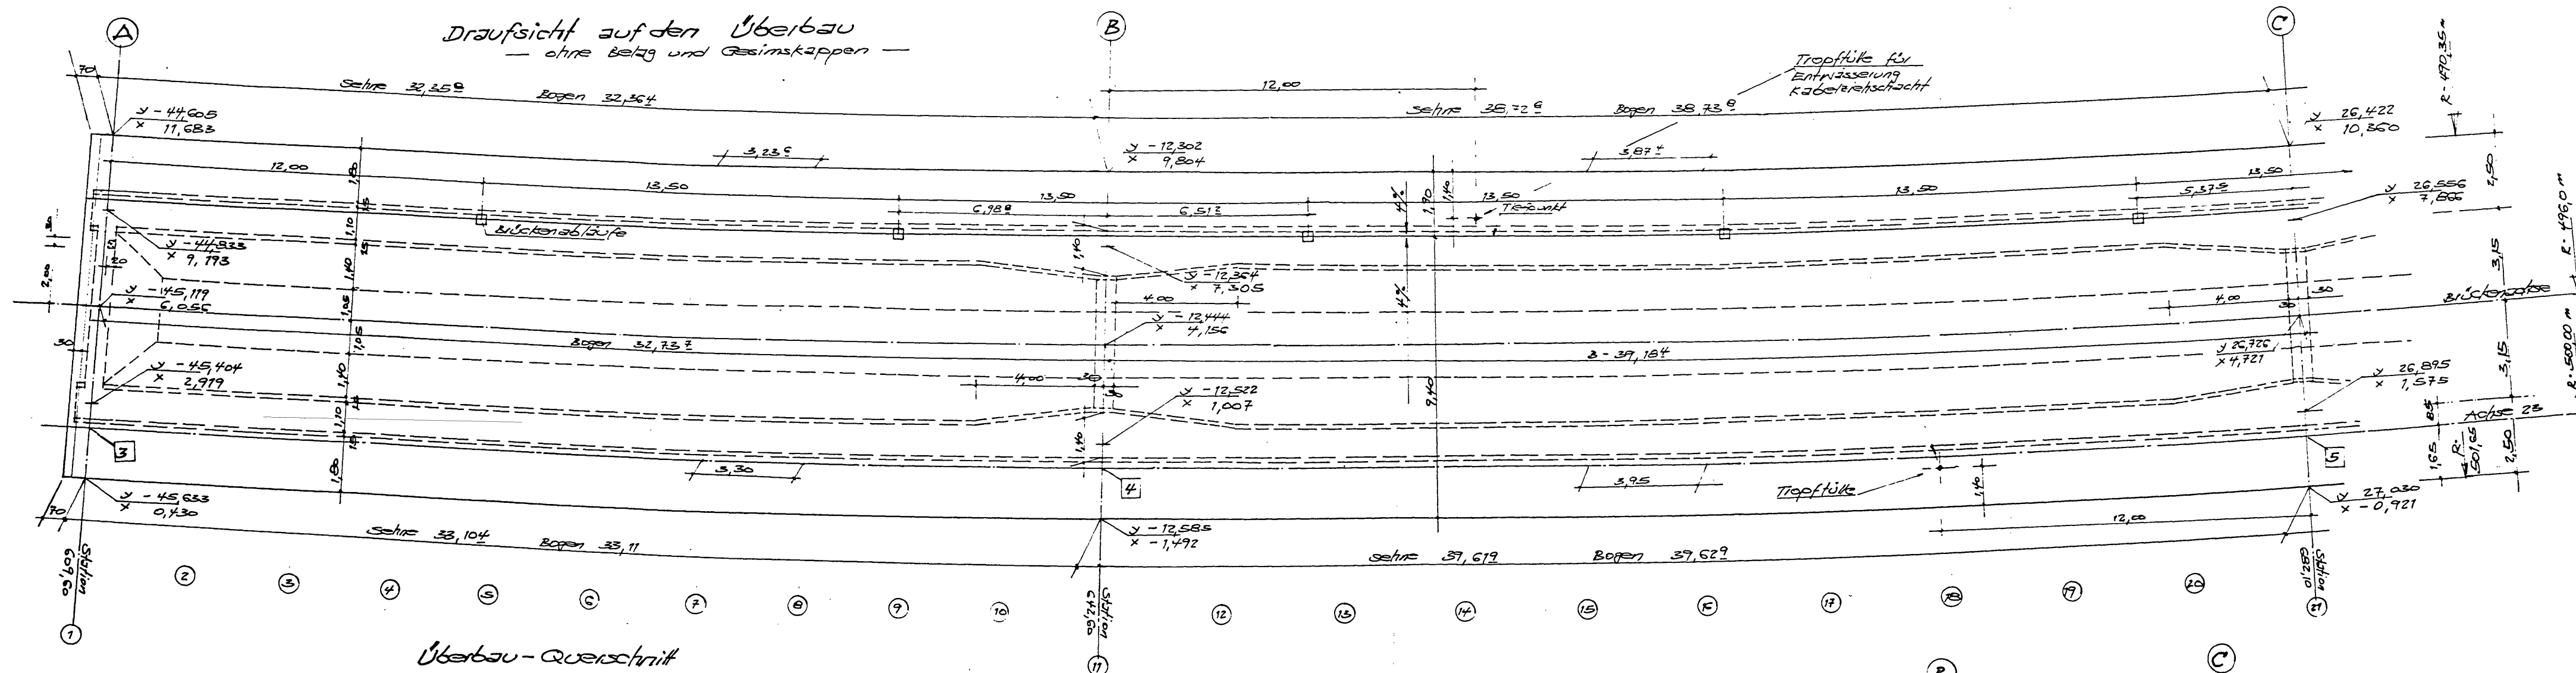

Betongüte: 500 S
 Betonstahl: A B E L E B A U
 Bauausführung: Stuttgarter Straße 61-65
 73614 Schorndorf
 Techn. Bearbeitung: Holzapfel, Rüdert & Partner
 70619 Stuttgart Bockelstraße 146
 Brückenklasse: 60/30
 Herstellungsjahr: 1996

40	Planänd.	Bauwerks Nr.												Bauwerksplan Nr.			
a		4	5	6	7	8	9	10	11	12				37	38	39	40
b		7	2	2	0	7	1	5						0	3	8	
c																	
d																	

M 1: 100 5
 M 1: 150
 M 1: 200 20
 M 1: 250
 M 1: 500

Brückenklasse: MLC

Straßenbauverwaltung Baden-Württemberg
 Straße: A 81 Würzburg-Singen
 Nächster Ort: Leonberg

Unterlage Blatt Nr. 4

Streckenabschnitt Stgt.-Feuerbach
 AD-Stuttgart-6-spüriger Ausbau
 Überf. der Rampe Karlsruhe-Würzburg
 über Rampe WÜ.-Mü. und Glems

Übersichtsplan

Gesehen: Stuttgart, den 06.08.92
 LANDESAMT FÜR STRASSENWESEN
 Baden-Württemberg
 Referat Tunnel- und sonstige Bauwerke

Plan auf Übereinstimmung mit der Bauausführung überprüft
 Leonberg, den 20.11.92