
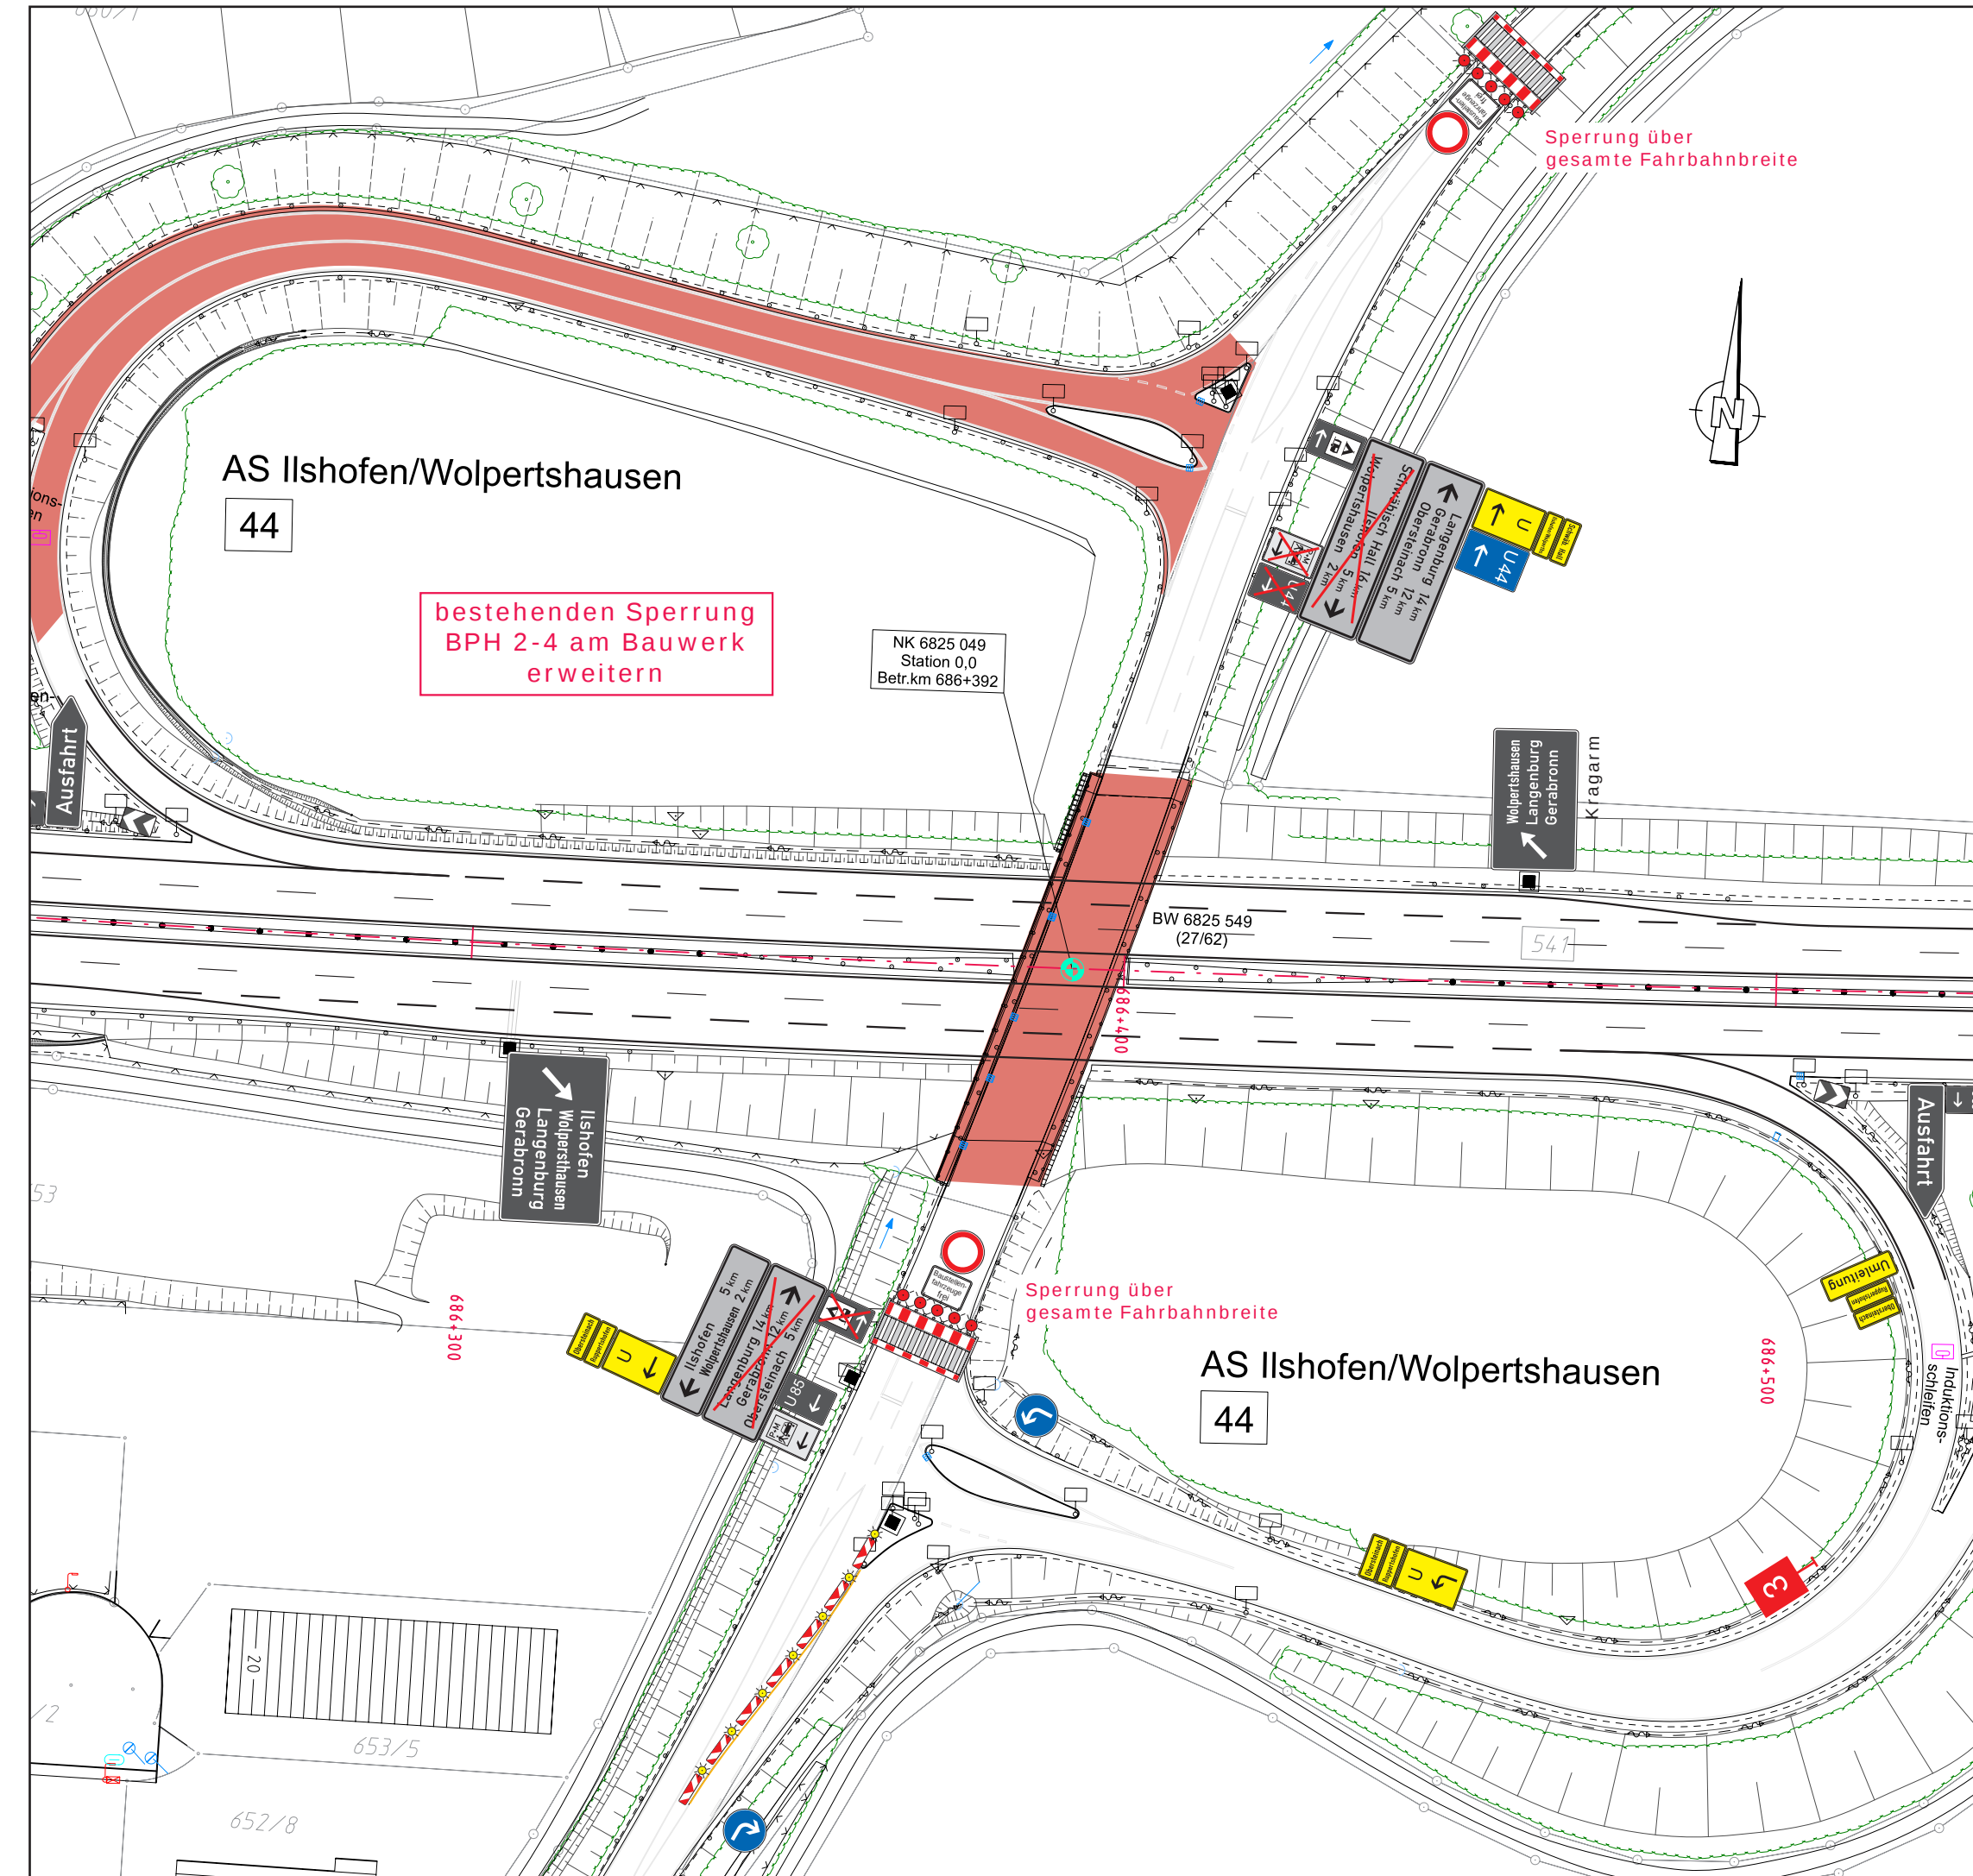


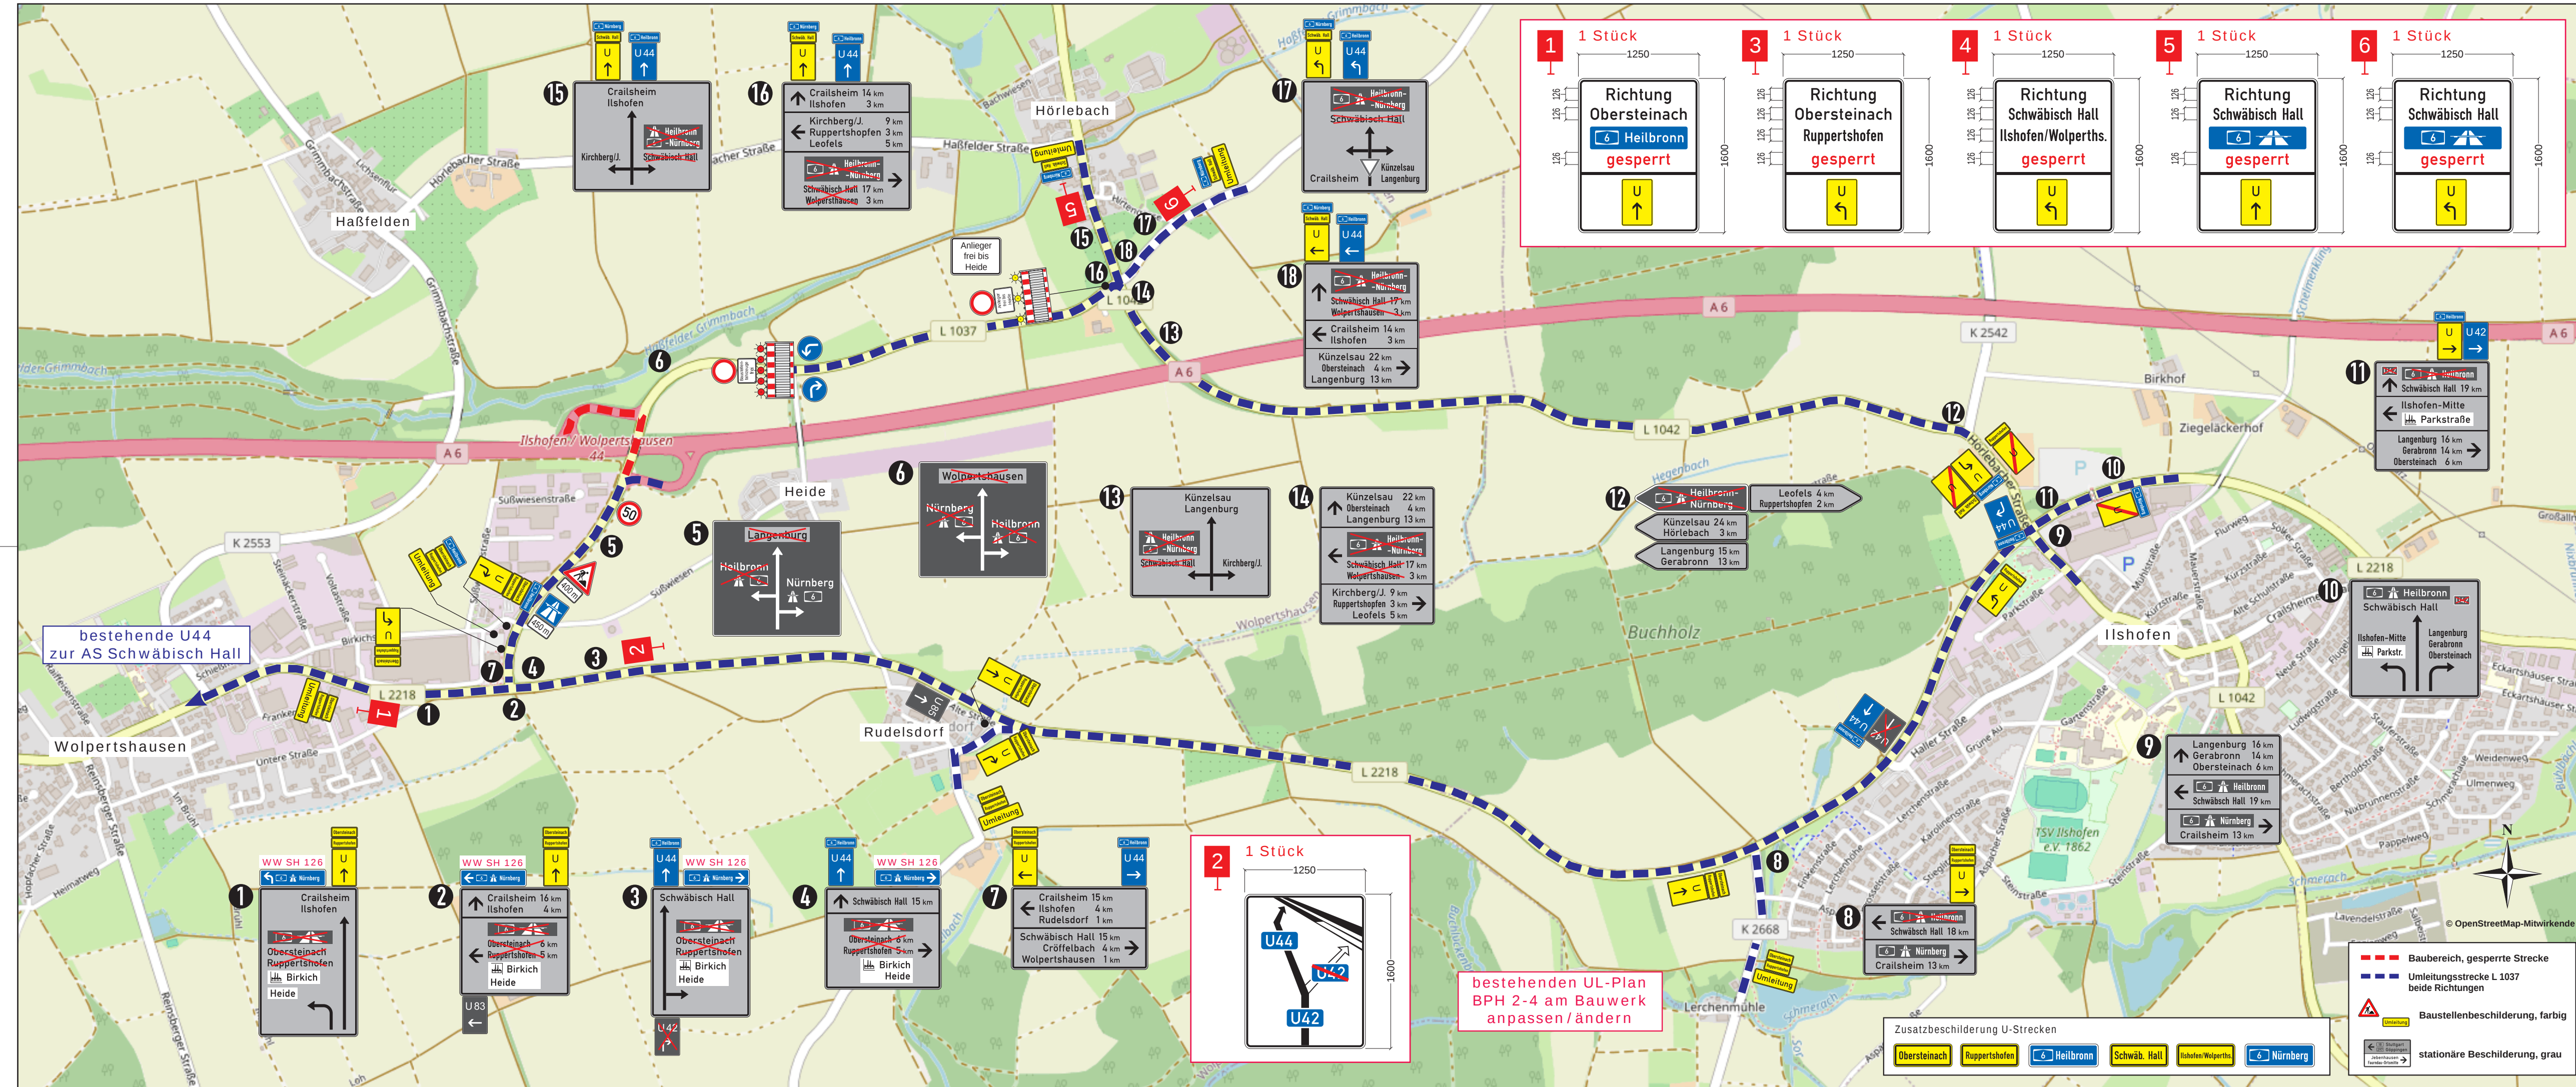

1		2		3		
 Planungsbüro für Verkehrstechnik Hientzsch		Planungsbüro für Verkehrstechnik Hientzsch Am Birnbaum 5 55767 Niederhambach Tel.: 06787 - 97 01 90 Fax: 06787 - 97 01 91 mobil: 0160 - 658 08 91 e-mail: rayko.hientzsch@t-online.de		bearbeitet	Sept. 2025	R.H.
				gezeichnet	Sept. 2025	R.H.

 Die Autobahn Niederlassung Südwest Augsburger Str. 748, 70329 Stuttgart		bearbeitet	
		freigegeben	
		Projekt-Nr.	A.0xxxxx.00 (22...A0006.E..)

1	gem. Email vom 30.10.25	01.11.25	R.H.
Nr.	Art der Änderung	Datum	Name

Geobasisdaten © Landesamt für Geoinformation und Landentwicklung Baden-Württemberg (LGL)
Geofachdaten © Landesverwaltung Baden-Württemberg

Lagesystem	DHDN 3 GK Zone 3	Stand Kataster	2013
Höhensystem	DHHN 12 Status 130	Bestandsvermessung	2013

Ausführungsplanung

Die Autobahn GmbH des Bundes		Unterlage / Blatt-Nr.: VF-Plan 003 / 2(2)
A 6 Schwäbisch/Hall - Ilshofen / Kirchberg		Verkehrsführungsplan
Straße / Abschnitt-Nr. / Station: (von - bis)		Bauphase 7a - 3s+1
PROJIS-Nr.:		Sperrung AS Ilshofen FR Heilbronn
		Maßstab: 1:1000

A 6 FDE Altenberg 2026
Fahrbahnerneuerung Richtungsfahrbahn Heilbronn
km 687+800 – km 681+750

Aufgestellt: (Datum)	Gesehen: (Datum)
gez. NL SW, Außenstelle Heilbronn	gez. NL SW, Außenstelle Heilbronn