

5892700

3428200

5892650


5892600

3428250
5892700

5892650

5892600
3428250

3428200

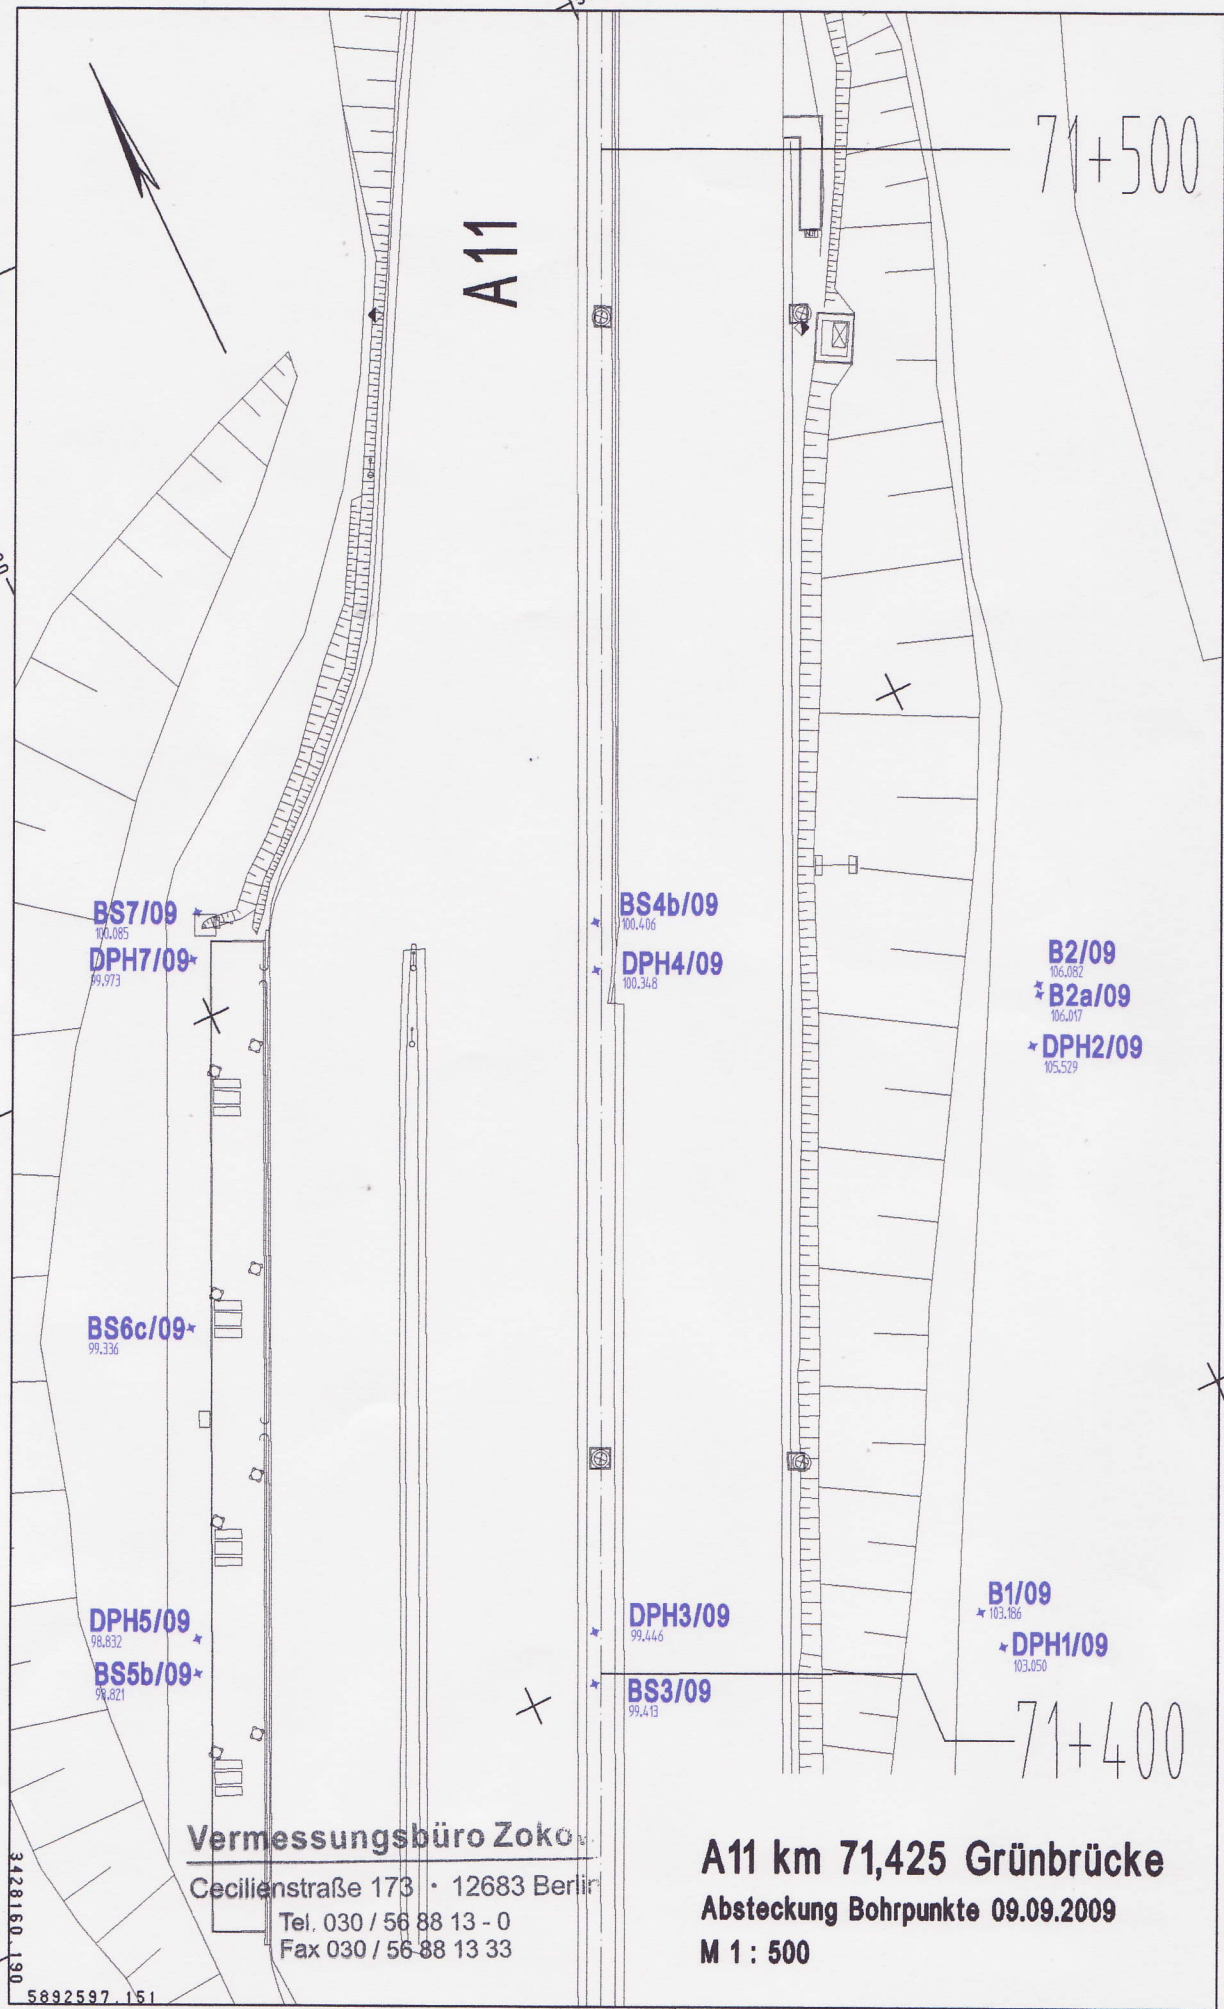

A11

71+500

71+400

BS7/09
100.085
DPH7/09
99.973

BS6c/09
99.336

DPH5/09
98.832
BS5b/09
98.821

BS4b/09
100.406
DPH4/09
100.348

DPH3/09
99.446
BS3/09
99.413

B2/09
106.082
B2a/09
106.017
DPH2/09
105.529

B1/09
103.186
DPH1/09
103.050

Vermessungsbüro Zoko
Cecilienstraße 173 • 12683 Berlin
Tel. 030 / 56 88 13 - 0
Fax 030 / 56 88 13 33

A11 km 71,425 Grünbrücke
Absteckung Bohrpunkte 09.09.2009
M 1 : 500

A11 km 71,4

Projekt: 29a104

Name der Liste:bohrpkt.LST

Punktdatenbank:9104i009.kor

Brücke A11 km 71,4 Projektierung

A11 Koordinaten der abgesteckten Bohrpunkte

Punktnummer	Rechts	Hoch	Höhe	Spezifikation
DPH1/09	3428229.816	5892590.211	103.050	Pflock
B1/09	3428229.471	5892592.871	103.186	Pflock
DPH2/09	3428248.424	5892625.048	105.529	Pflock
B2a/09	3428250.272	5892627.915	106.017	Pflock
B2/09	3428250.517	5892628.536	106.082	Pflock
BS3/09	3428204.341	5892599.559	99.413	Pflock
DPH3/09	3428205.795	5892602.613	99.446	Pflock
DPH4/09	3428224.437	5892641.877	100.348	Pflock
BS4b/09	3428225.744	5892644.734	100.406	Pflock
BS7/09	3428202.111	5892656.551	100.085	Pflock
DPH7/09	3428200.543	5892653.887	99.973	Pflock
BS6c/09	3428190.101	5892632.054	99.336	Pflock
BS5b/09	3428180.837	5892611.405	98.821	Pflock
DPH5/09	3428181.785	5892613.428	98.832	Pflock

↑
Geländehöhen!

Vermessungsbüro Zokow

Cecilienstraße 173 · 12683 Berlin

Tel. 030 / 56 88 13 - 0

Fax 030 / 56 88 13 33