Gmkg. Sondheim
Gde. Mellrichstadt
Lkr. Rhön - Grabfeld
VA. Bad Neustadt a.d. Saale
Amtsgericht Mellrichtstadt
Reg.Bez. Unterfranken

Gmkg. Mellrichstadt
Gde. Mellrichstadt

Gmkg. Roßrieth
Gde. Mellrichstadt

Tank- und Rastanlage "Mellrichtstädter Höhe"

OSTSEITE

WESTSEITE

"Hochbehälter Rastanlage"

Tank

Rastanlage Hochbehälter

Sondheim

K-NES 37

Mellrichtstadt

Schweinfurt

Erfurt

km 167.5

km 168.0

Bundesrepublik Deutschland

Raststätte (in Planung)

Tankstelle (in Planung)

Tankstelle (in Planung)

Raststätte (in Planung)

Tor

Kontrollschacht

PP1010

Versorgungstunnel

Bohrung 1 Rohr

2 Stahlschutzrohre 18.0 m
219.1 x 4.5 mm
1 Stahlschutzrohr 18.0 m
273.0 x 5.5 mm

Blendschutzwall H = 2.5 m

Schlitzrinne

Bordrinne

Kabelschutzrohr

Abwasserkanal 160x6.9 PP

Wasserleitung 160x9.6 PP

Steuerkabel

Fernmeldekabel Telekom

Fernmeldekabel BAB

Leerrohre BAB-Kabel

Stromkabel unterirdisch

Freileitung

Abwasserleitung

Fernmeldeleitung Telekom

Amphibienleiteinrichtung

Tiefpunktentleerung

Station Rastanlage Roßrieth

DN Rohr Stromkabel Rig. Stat. Schweinfurt

DN Rohr Stromkabel Rig. Stat. Roßrieth

AB 167-2R
V=500m³
Dauerstau: 361.60

RRB 167-1R
V=1900m³
Stauziel: 361.05
Dauerstau: 361.90

AB 167-4R
V=390m³
Dauerstau: 370.90

RRB 167-3R
V=150m³
Stauziel: 367.00
Dauerstau: 365.40

km 167+633.000
R=4200.000
A=3000.170

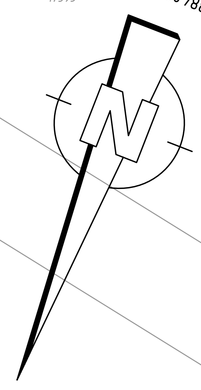

Zeichenerklärung

Grenze der BAB mit Grenzpunkt	Flurnummer BAB, A/E-Flächen
Staats-/Landesgrenze	Flurnummer sonstige Grenzen
Gemeinde und Gemarkungsgrenze	Gemarkungsgrenze
BAB-Achse mit Betriebs- und Bauklometer	Gemeindegrenze
BAB-Fahrstreifenrand	Gebäude mit Hausnummer
Straßenrand	Fahrbahnüberführung
Mittelstreifenüberfahrt	Fahrbahnmittelpunkt
Böschung	Fahrbahnhochpunkt
Wildschutzzaun	Verkehrszeichenbrücke
Lärmschutzwand	Notrufsäule
Lärmschutzwall	Kabelkasten, Kabelschacht
Entwässerungsmulde	Stahlgittermast, Straßenlaterne
Betonschutzwand	Beton-, Stahl-, Holzmast
Bordrinne zurückgesetzt	Wald
Schlitz-, Gußasphaltrinne	TP / Polygonpunkt VA
Nutzungsgrenze	Polygonpunkt / HFP BAB
Wasserschutzgebiet mit Angabe Schutzzone	Deckelhöhe (L.NN)
Heilquellenschutzgebiet Naturschutzgebiet	Sohlhöhe (L.NN)
Flora Fauna Habitat	Rohrdurchlass
Gasleitung	Prüfschacht
Wasserleitung	Multisparteneinbauschacht
Fernmeldekabel BAB	Straßenablaufkasten
Leerrohre BAB-Kabel	Kunststoffrohrentwässerungsrohr
Stromkabel unterirdisch	Kunststoffrohr
Freileitung	Betonrohr
Abwasserleitung	Stahlbetonrohr
Fernmeldeleitung Telekom	W_71_B165,9
Amphibienleiteinrichtung	Bauwerksnummer (ASB) / BW-Name

Kataster nicht aktuell - Flurbereinigung noch nicht vollzogen

Nr.	Art der Änderung	Datum	Name	gepr.

BAB A71 Erfurt-Schweinfurt
Bestandslageplan Nr. 2a
von Betr.-km 167.485 bis 168.117
(von Bau - km 3.8 bis 4.5)
Maßstab = 1 : 500

Bearbeitung	Datum	Vollzogen durch
Gliederung		
Terrestr. Verm.	Aug 07	Ing. Büro Weyrauther (IHR)
Freigabe		
Entzerrung		
Konturen		
Entwässerung	Okt 07	Ing. Büro Weyrauther (IHR)
Digitale Flurkarte	1995	Bayr. Vermessungsverwaltung

B

Planbearbeitung
INGENIEURBÜRO FÜR BAUWESEN
WEYRAUTHER
WEYRAUTHER STRAßE 2
TEL.: 09521/95044 FAX: 09521/95044
17.12.2007 Datum / Unterschrift

Autobahndirektion Nordbayern
Dienststelle Würzburg
20 i.A. .....

J:\A71\Allgemein_2007\Grafiken\2a_Bestandslageplan\Druck\Entwurf\Best-02-2a-Entwurf.dwt 05.00Uhr