


Ausführung 1 Straßenablauf

(siehe Bemerkung Ziffer 3)

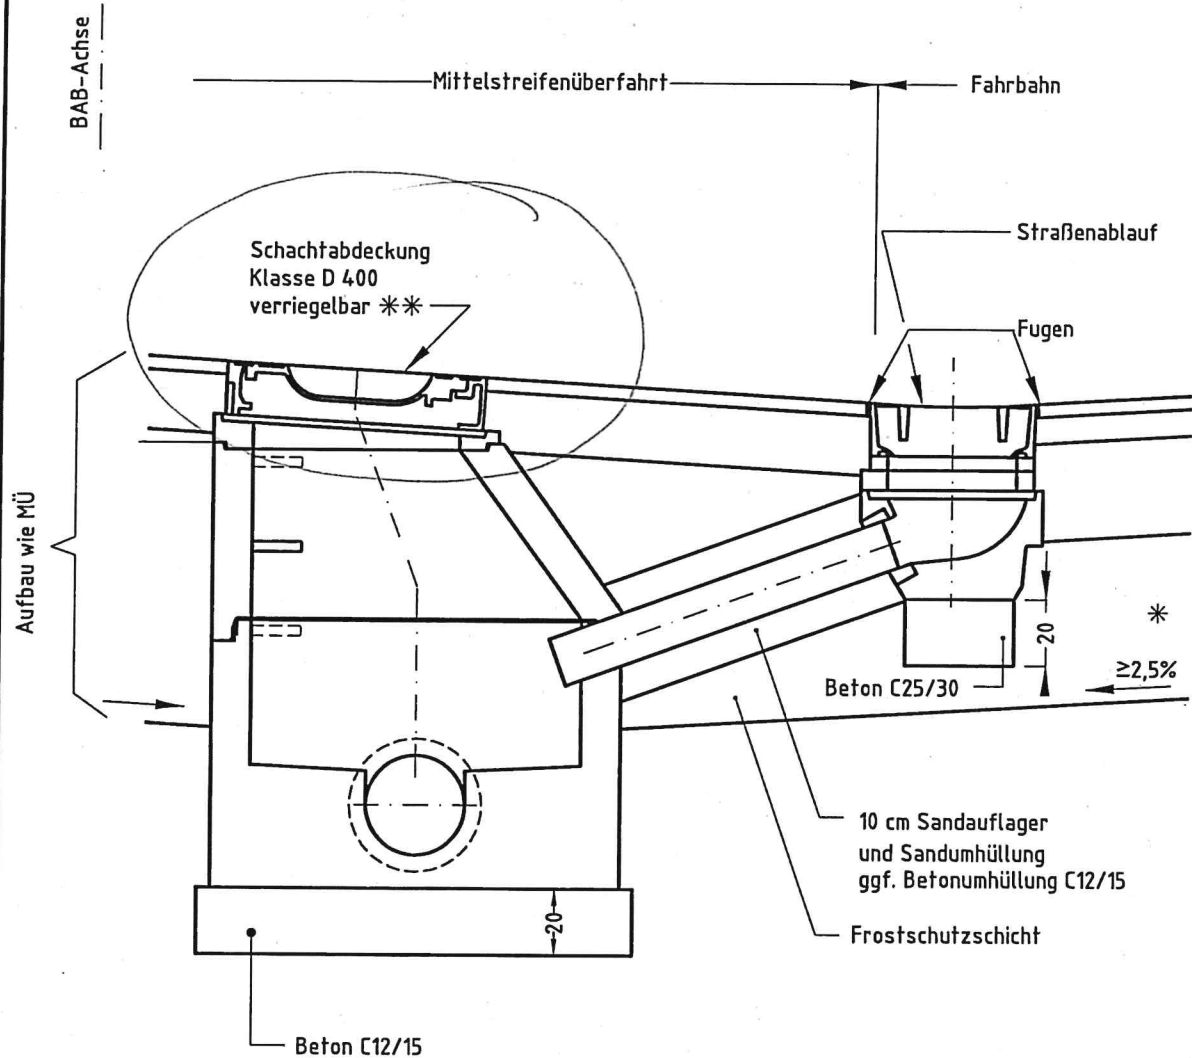

- * gem. ZTVE Ziffer 4.6
- ** Verschlussvorrichtung nach DIN EN 124


Diese Detailzeichnung ist auf die jeweilige Baumaßnahme abzustimmen!

Bemerkungen siehe OB Mi 1

Alle Maße sind in cm angegeben.

Autobahndirektion Nordbayern	Oberbau
Bestandserhaltung Mittelstreifenüberfahrt Straßenablauf	Detail
	OB Mi E 2
	03/ 2012

Querschnitt (Neubau)

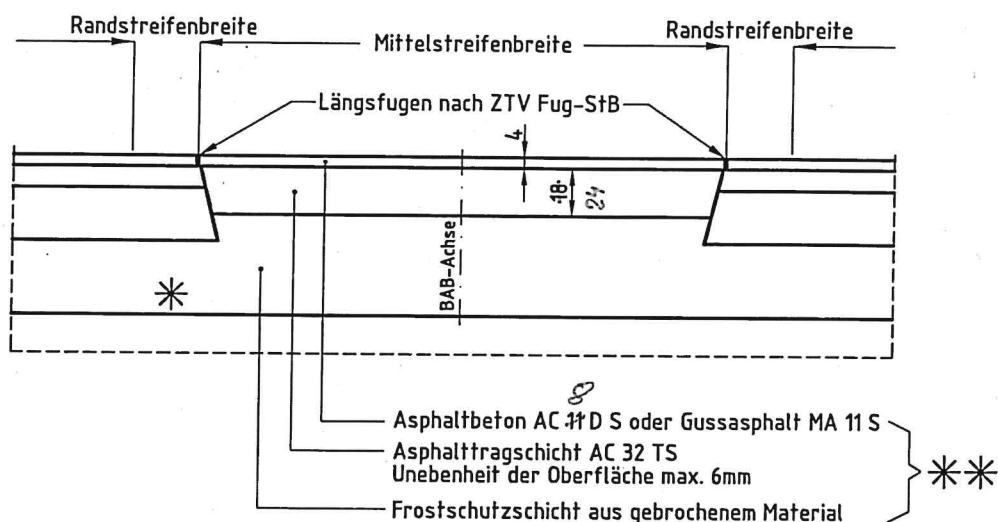

Bemerkungen:

- 1.) Der tatsächliche Oberbau der Fahrbahn ist aus Zeichnung Querschnitt Oberbau des jeweiligen Loses ersichtlich.
Diese Zeichnung zeigt als Beispiel den Oberbau der linken und rechten Fahrbahn mit Frostschuttschicht gemäß RStO Zeile 1 für Bauklasse SV.
- 2.) Bei Querneigung einer Fahrbahn zum Mittelstreifen und einer Längsneigung $>0,5\%$ sind Straßenabläufe im Bereich der Mittelstreifenüberfahrt herzustellen, gemäß OB Mi E2.

* gemäß ZTVE Ziffer 4.6

** Bei längerer Nutzungsdauer und hoher Verkehrsbelastung der Mittelstreifenüberfahrt ist diese in Bauklasse SV auszuführen.

Bei anderen Längen und Breiten der Mittelstreifenüberfahrten gemäß LV gelten die Angaben sinngemäß.

Diese Detailzeichnung ist auf die jeweilige Baumaßnahme abzustimmen!

Alle Maße sind in cm angegeben.

Autobahndirektion Nordbayern	Oberbau
Mittelstreifenüberfahrt	Detail
	OB Mi E1
	03/ 2012