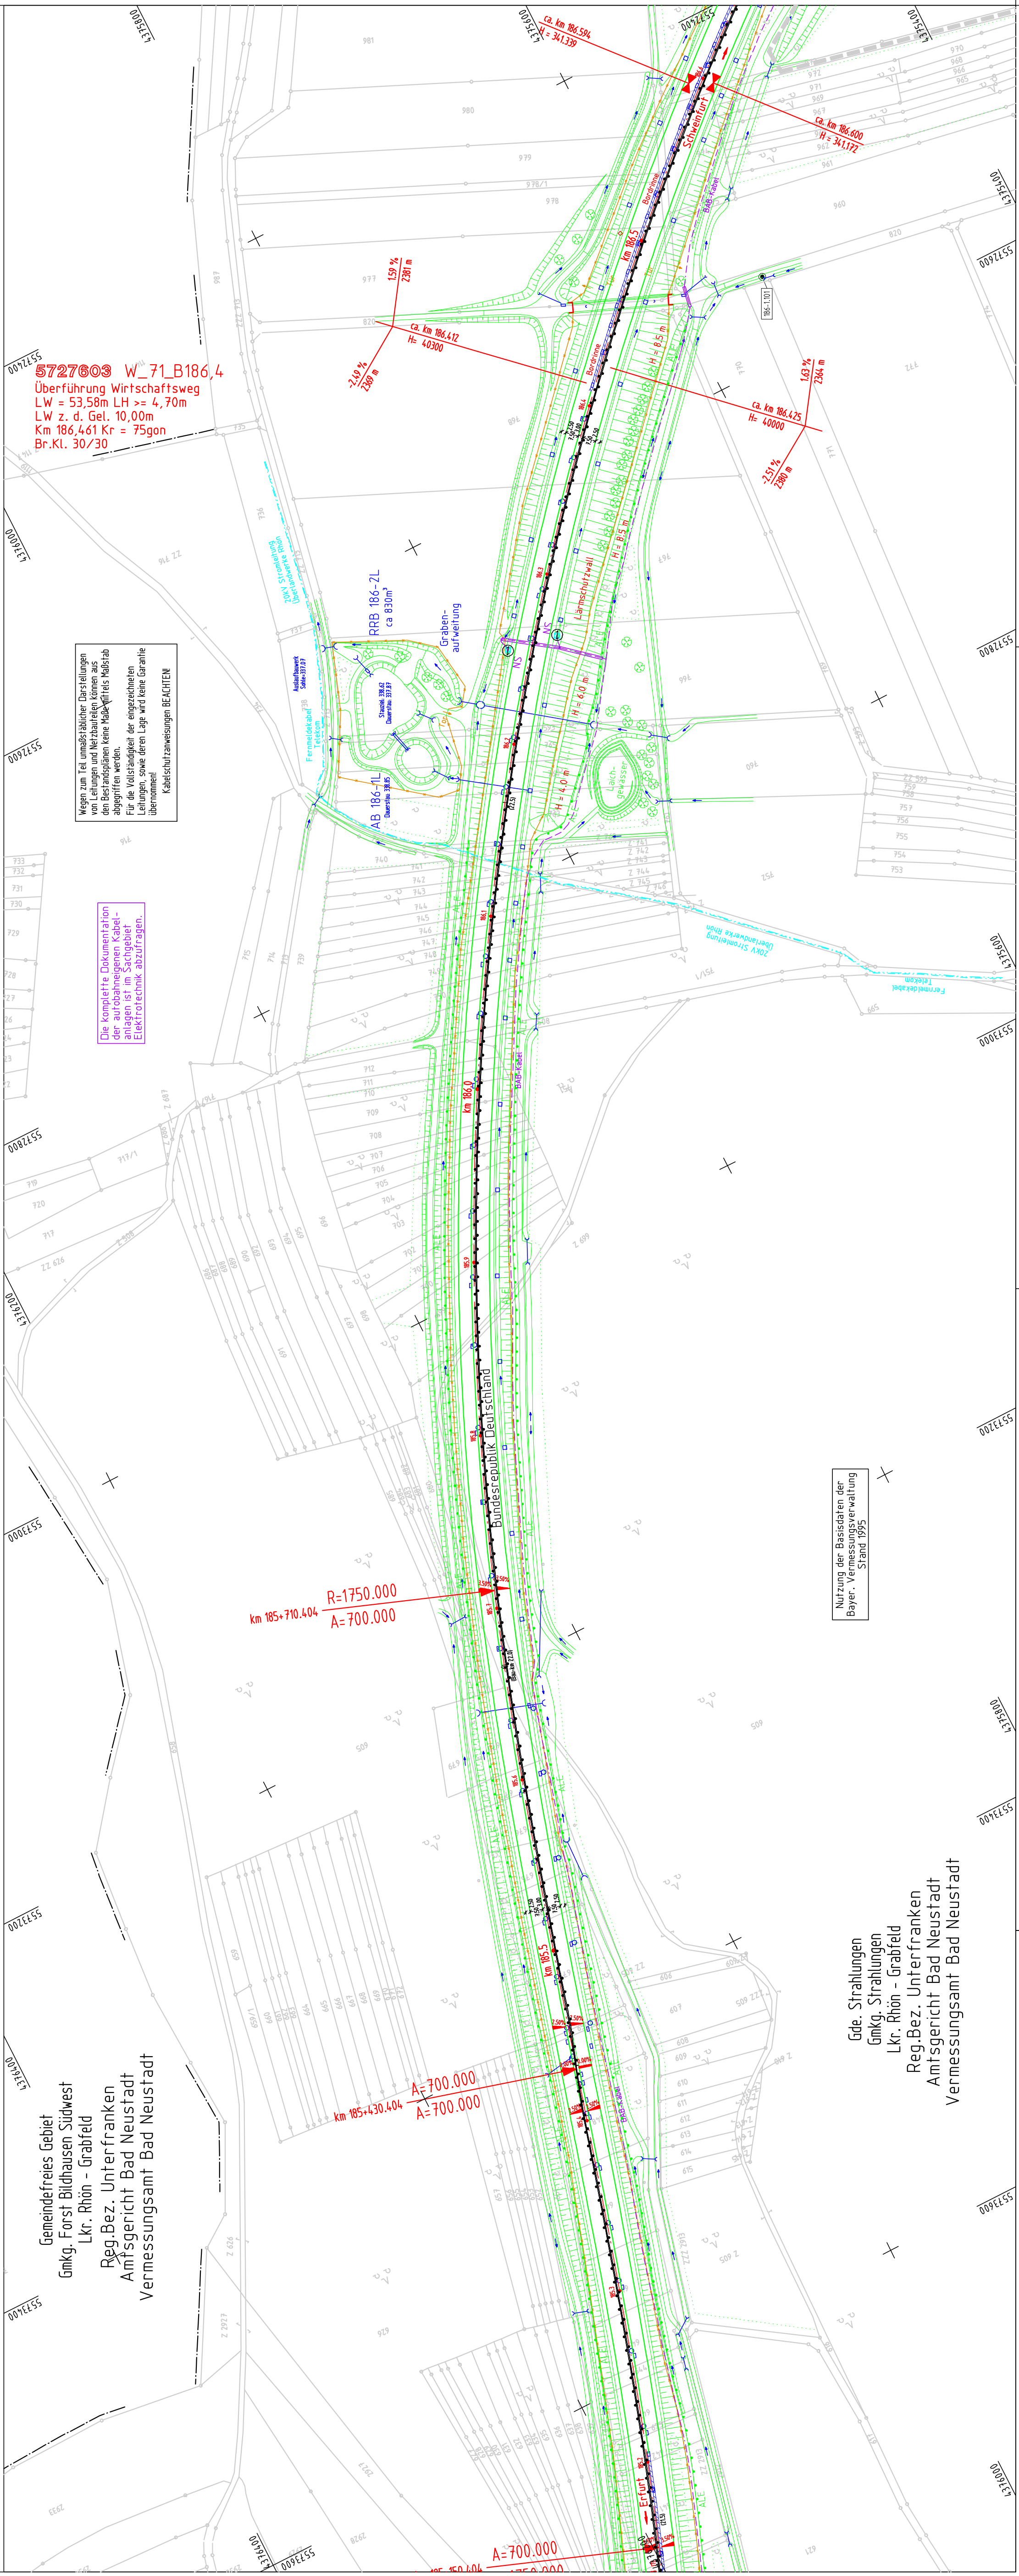
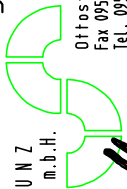


[illegible]

Nr. _____		Jahr der Änderung _____	Planbearbeitung		Datum _____	Nr. _____	gepr. _____
Mafstab = 1 : 2000							
Bearbeitung			B		Autobahndirektion Nordbayern		
Erstellung			Juni 05		Dienststelle Würzburg		
Kontroll			Juni 05		.20 .14.....		
Freigabe			Juni 05				
Entwertung			April 06				
Ergänzung			April 06				
Ergänzung			April 06				
Erg							

05076/Blatt14.PLT