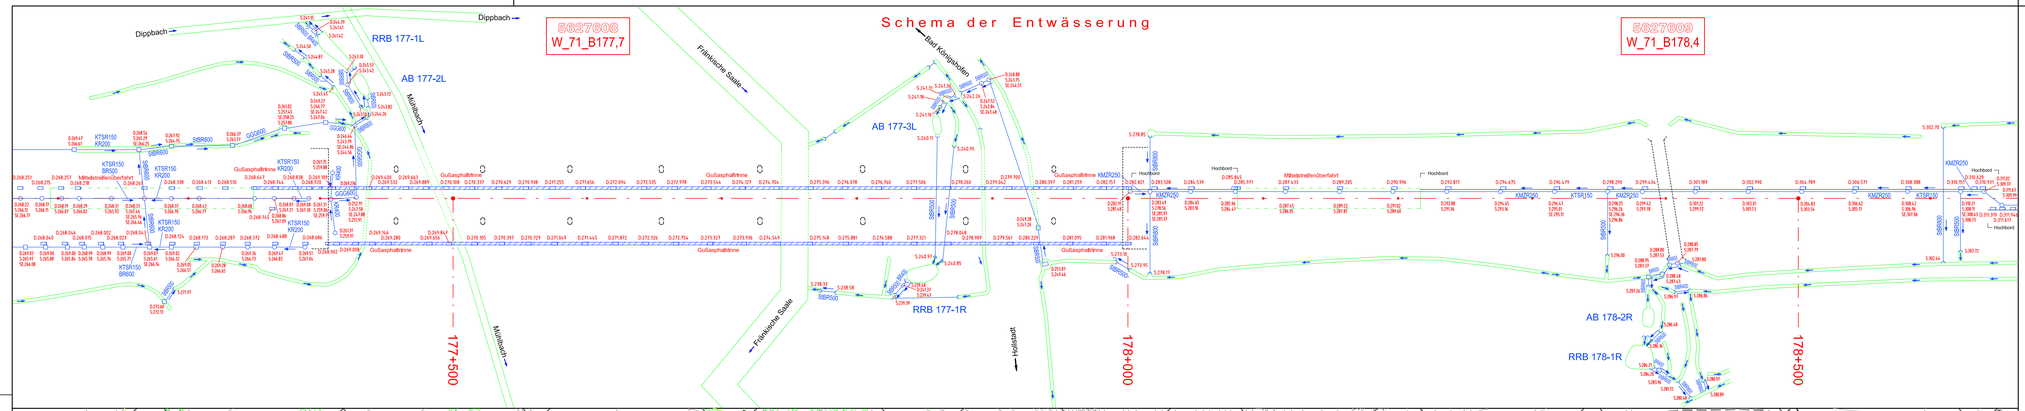

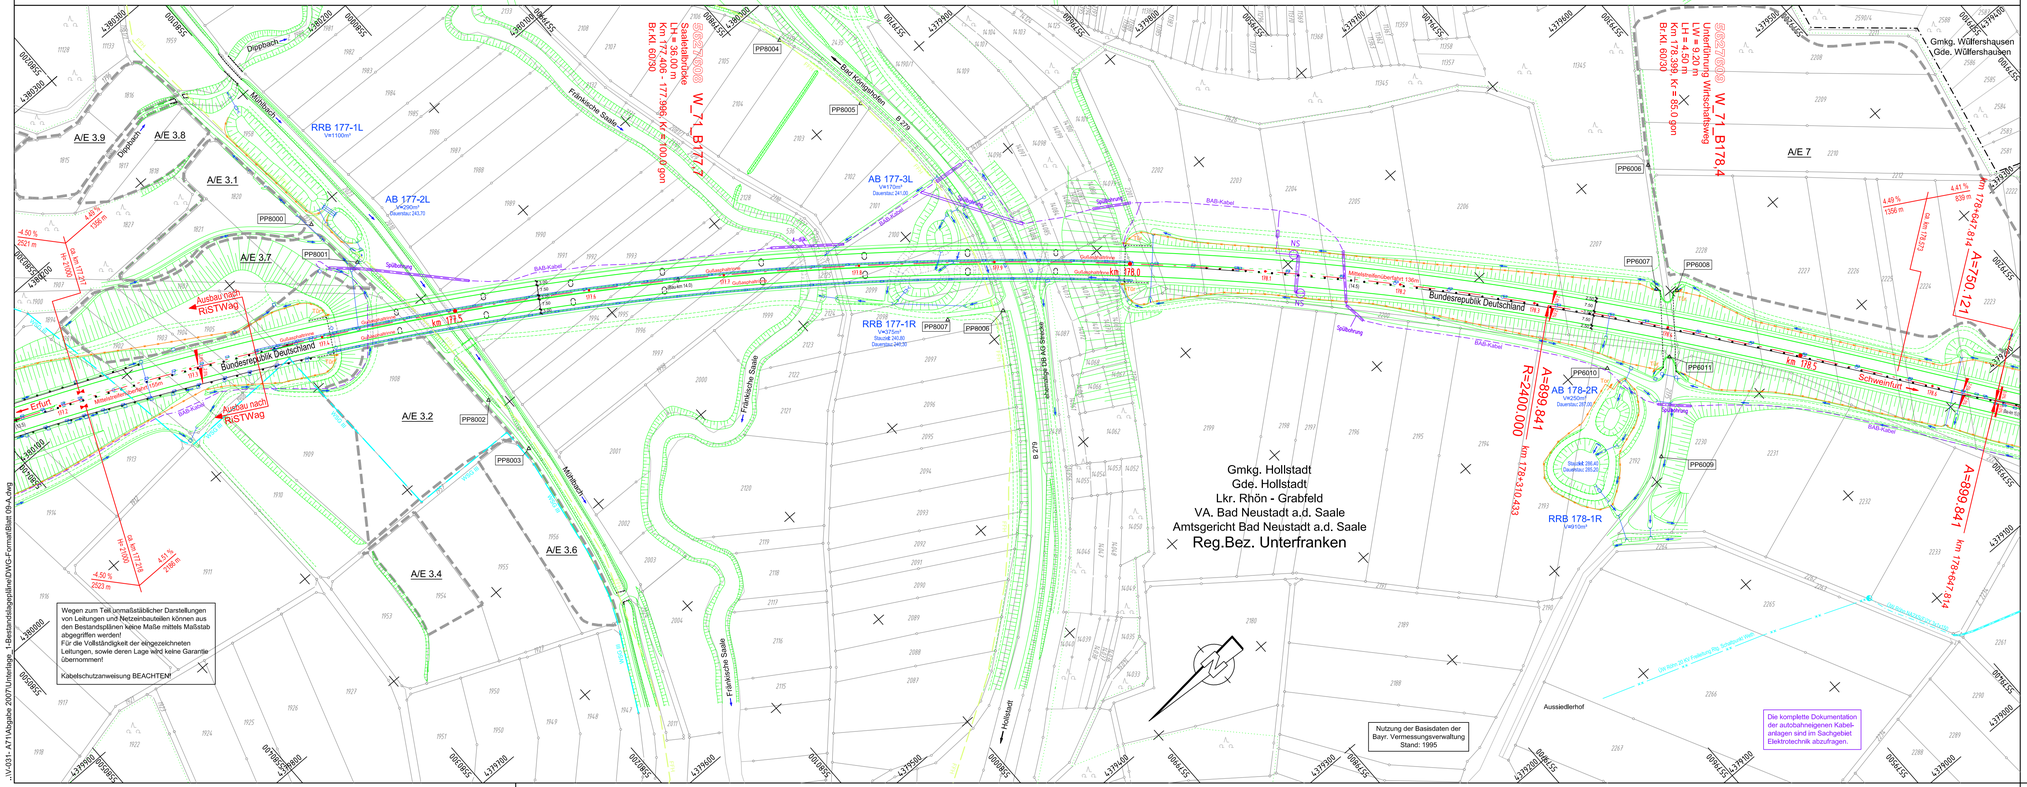

Zeichenerklärung

- Grenze der BAB mit Grenzpunkt
- Staats-/Landesgrenze
- Gemeinde und Gemarkungsgrenze
- BAB-Achse mit Betriebs- und Bauklometer
- BAB-Fahrstreifenrand
- Straßenrand
- Mittelstreifenüberfahrt
- Böschung
- Wildschutzzaun
- Lärmschutzwand (Angabe Höhe über Fahrbahn)
- Lärmschutzwall
- Entwässerungsmulde
- Betonschutzwand
- Bordrinne zurückgesetzt
- Schlitz-, Gußasphaltrinne
- Nutzungsgrenze
- Wasserschutzgebiet mit Angabe Schutzzone
- Landschaftsschutzgebiet
- Naturschutzgebiet
- Flora Fauna Habitat
- Gasleitung
- Wasserleitung
- Fernmeldekabel BAB
- Leerrohre BAB-Kabel
- Stromkabel unterirdisch
- Freileitung
- Abwasserleitung
- Fernmeldeleitung Telekom
- Amphibienleitelnrichtung
- Flurnummer BAB, A/E-Flächen
- Flurnummer
- sonstige Grenzen
- Gemarkungsgrenze
- Gemeindegrenze
- Gebäude mit Hausnummer
- Fahrbahnquerneigung
- Fahrbahntiefpunkt
- Fahrbahnhochpunkt
- Verkehrszeichenbrücke
- Notrufsäule
- Kabelkasten
- Stahlgittermast
- Beton-, Stahl-, Holzmast
- Wald
- TP / Polygonpunkt VA
- Polygonpunkt / HFP BAB
- Deckelhöhe ü. NN
- Sohlhöhe ü. NN
- Höhe Zulauf ü. NN
- Höhe Zulauf Reiter ü. NN
- Rohrdurchlass
- Prüfschacht
- Muldeneinlaufschacht
- Straßensinkkasten
- Kunststoffwehrzweckrohr
- Kunststoffteilsickerrohr
- Kunststoffrohr
- Betonrohr
- Stahlbetonrohr
- Bauwerks-nummer (ASB)
- BW-Name

Kataster nicht aktuell - Flurbereinigung noch nicht vollzogen

Nr.	Art der Änderung	Datum	Name	gepr.

BAB A71 Erfurt-Schweinfurt

Bestandslageplan Nr. 9

von Betr.-km 177.165 bis 178.667

(von Bau - km 13.5 bis 15.0)

Maßstab = 1 : 2000

B

Bearbeitung	Datum	Vollzogen durch
Bildflug	Jan 06	Bayr. Vermessungsverwaltung
Terrestr. Verm.	Sept 06	Ing. Büro Weyrauther (HR)
Freigabe		
Entzerrung		
Konturen		
Entwässerung	Dez 06	Ing. Büro Weyrauther (HR)
Digitale Flurkarte	1995	Bayr. Vermessungsverwaltung

Planbearbeitung

INGENIEURBÜRO FÜR BAUWESEN
WEYRAUTHER
96047 BAMBERG
MARKUSTRASSE 2
TEL.: 0951/980040
FAX: 0951/9800444

22.12.2006 Datum

Unterschrift

Autobahndirektion Nordbayern

Dienststelle Würzburg

.20 i.A. .....

J:\V-031-_A71\Abgabe 2007\Unterlage_1-Bestandslageplan\line\DWG-Format\Blatt 09-A.dwg