


Grundriss

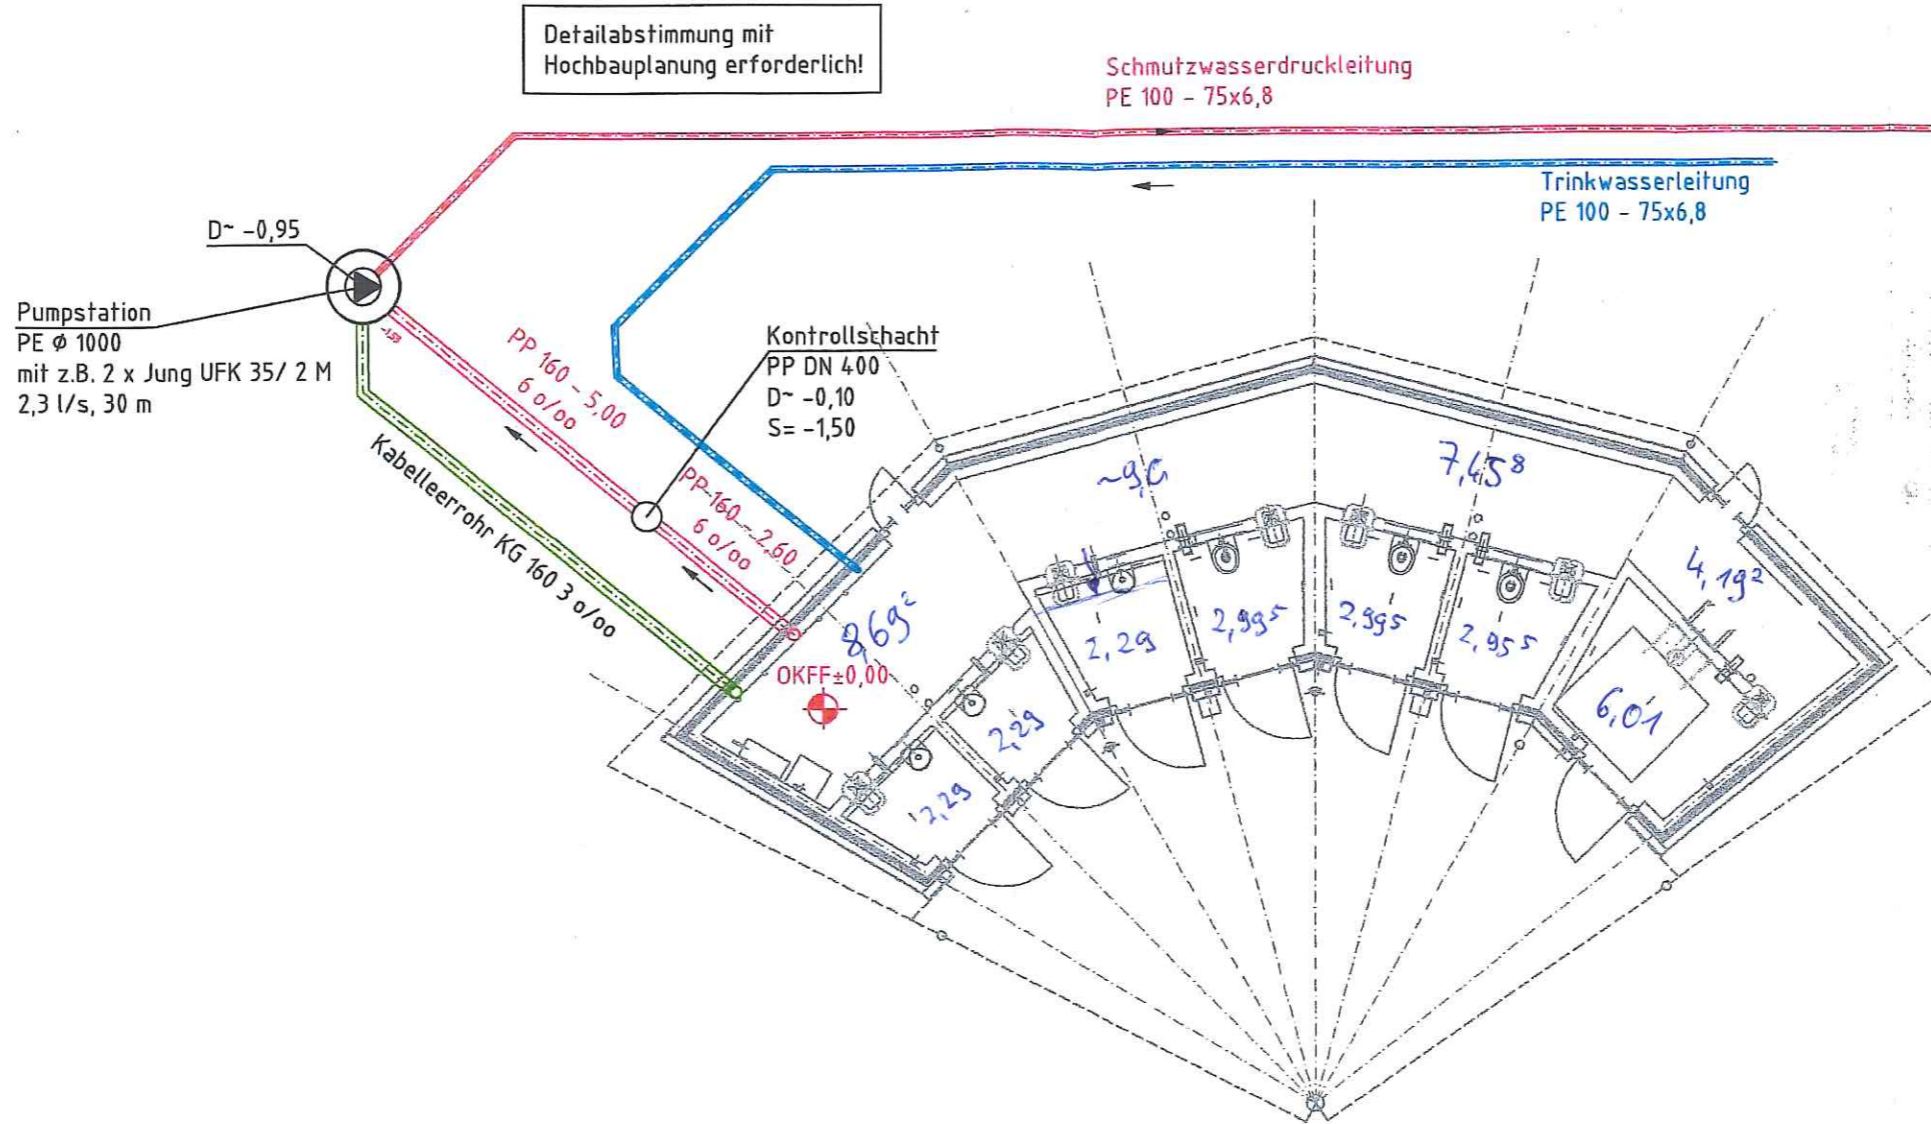

Schnitt/Ansicht -schematisch-



Alle Höhen
Hochbauz

1	Mit Lage
Nr.	

DIPL.-ING. KLAAS HAYEN
BERATENDE INGENIEURE
BROKREIHE 20 25569 B

Aust

Land

Straße:

nächster Ort: