

Firma: _____



Deutsche **Kampfmittelbergung**
Kefersteinstrasse 3, Lüneburg 21335

Vertragsnummer AG

140548129

Auftragsnummer

1164-70

- ☒ Teil - **Protokoll über die Räumung kampfmittelbelasteter Flächen**
☐ Abschluss

Anhänge:

1.	Anschrift / Gemarkung der Räumstelle	
	Kampfmittelberäumung Strecke-A 643	

Landkreis	Wiesbaden	
Auftraggeber	Hessen Mobil Wiesbaden; Welfenstrasse 3 b - 65189 Wiesbaden	

In der Zeit vom 07.01.2015 bis 27.01.2015 wurde die nachstehend genau bezeichnete Räumstelle (Lageplan mit Angaben der Koordinaten der Eckpunkte gemäß Anlage) von Kampfmitteln geräumt. Die Räumung erfolgte nach dem letzten Stand der Technik, bestem Wissen und Können.

Die Kampfmittelfreiheit wird hiermit ☒ **bescheinigt** ☐ **nicht bescheinigt.**

Freigegebene Fläche in m² 1091.07 m²

2. Dem Eigentümer wurden folgende Hinweise gegeben: Es wurden die Bohrfelder 3,4 und 5 im **Abschnitt 1** im Raster 1,50 m x1,50 m bis zu einer Tiefe von 12,00 m, 10,00 m, 8,00 m und 6,00 m abgebohrt, sondiert und ausgewertet.

Durch die Auswertung wurden keine Anomalien festgestellt.

Die Arbeiten wurden nach neuesten Stand der Technik und nach bestem Gewissen durchgeführt.

Freigegebene Fläche siehe beigefügten Plan.

Rot makierte Fläche im Bohrfeld 5 aufgrund von Bohrhindernissen nicht sondierbar. Zur weiteren Nutzung nicht freigegeben.

Sollten in angrenzenden Bereichen erneut erdeingreifende Arbeiten stattfinden sind die Forderungen der TA - Kampfmittelbergung des Bundeslandes Hessen zu beachten.

3. Suchmethode: Bohrlochsondierung Raster 1,50 m x 1,50 m Bohrtiefen 12 m, 10 m, 8,00 m und 6,00 m

Das Meßsystem Magneto Distlog und die Auswertesoftware Magneto 3.0 kamen zur Anwendung.

Luftbildauswertung lag



vor



nicht vor

4. Geborgene Kampfmittel

Schlüssel-Nr.	Bezeichnung	Anzahl	
1	Handwaffenmunition	0	Stück
2	Nahkampfmittel	0	Stück
3	Minen	0	Stück
4.1	Sprengmittel	0	Stück
4.2	Zündmittel	0	Stück
5	Granaten bis 5 cm Durchmesser	0	Stück
6	Granaten bis 15 cm Durchmesser	0	Stück
7	Granaten über 15 cm Durchmesser	0	Stück
8	Stabbrandbomben	0	Stück
9	sonstige Brandbomben	0	Stück
10	Sprengbomben bis 5 kg	0	Stück
11	Sprengbomben über 5 kg	0	Stück
12	Raketen	0	Stück
13	Zünder	0	Stück
14	sonstige spreng- und zündkräftige Kampfmittel	0	Stück
15	Waffen	0	Stück

5. Geborgene Kampfmittel (ohne Explosivstoff)

_____ kg

Ort: Wiesbaden

Name: Schulz M.

Name: Krahl (verklein)



18.02.2015 M. Schulz


Datum / Unterschrift / Firmenstempel

- Räumstellenleiter Kampfmittelräumfirma -

18.02.15 M. Krahl

Datum / Unterschrift / Auftraggeber

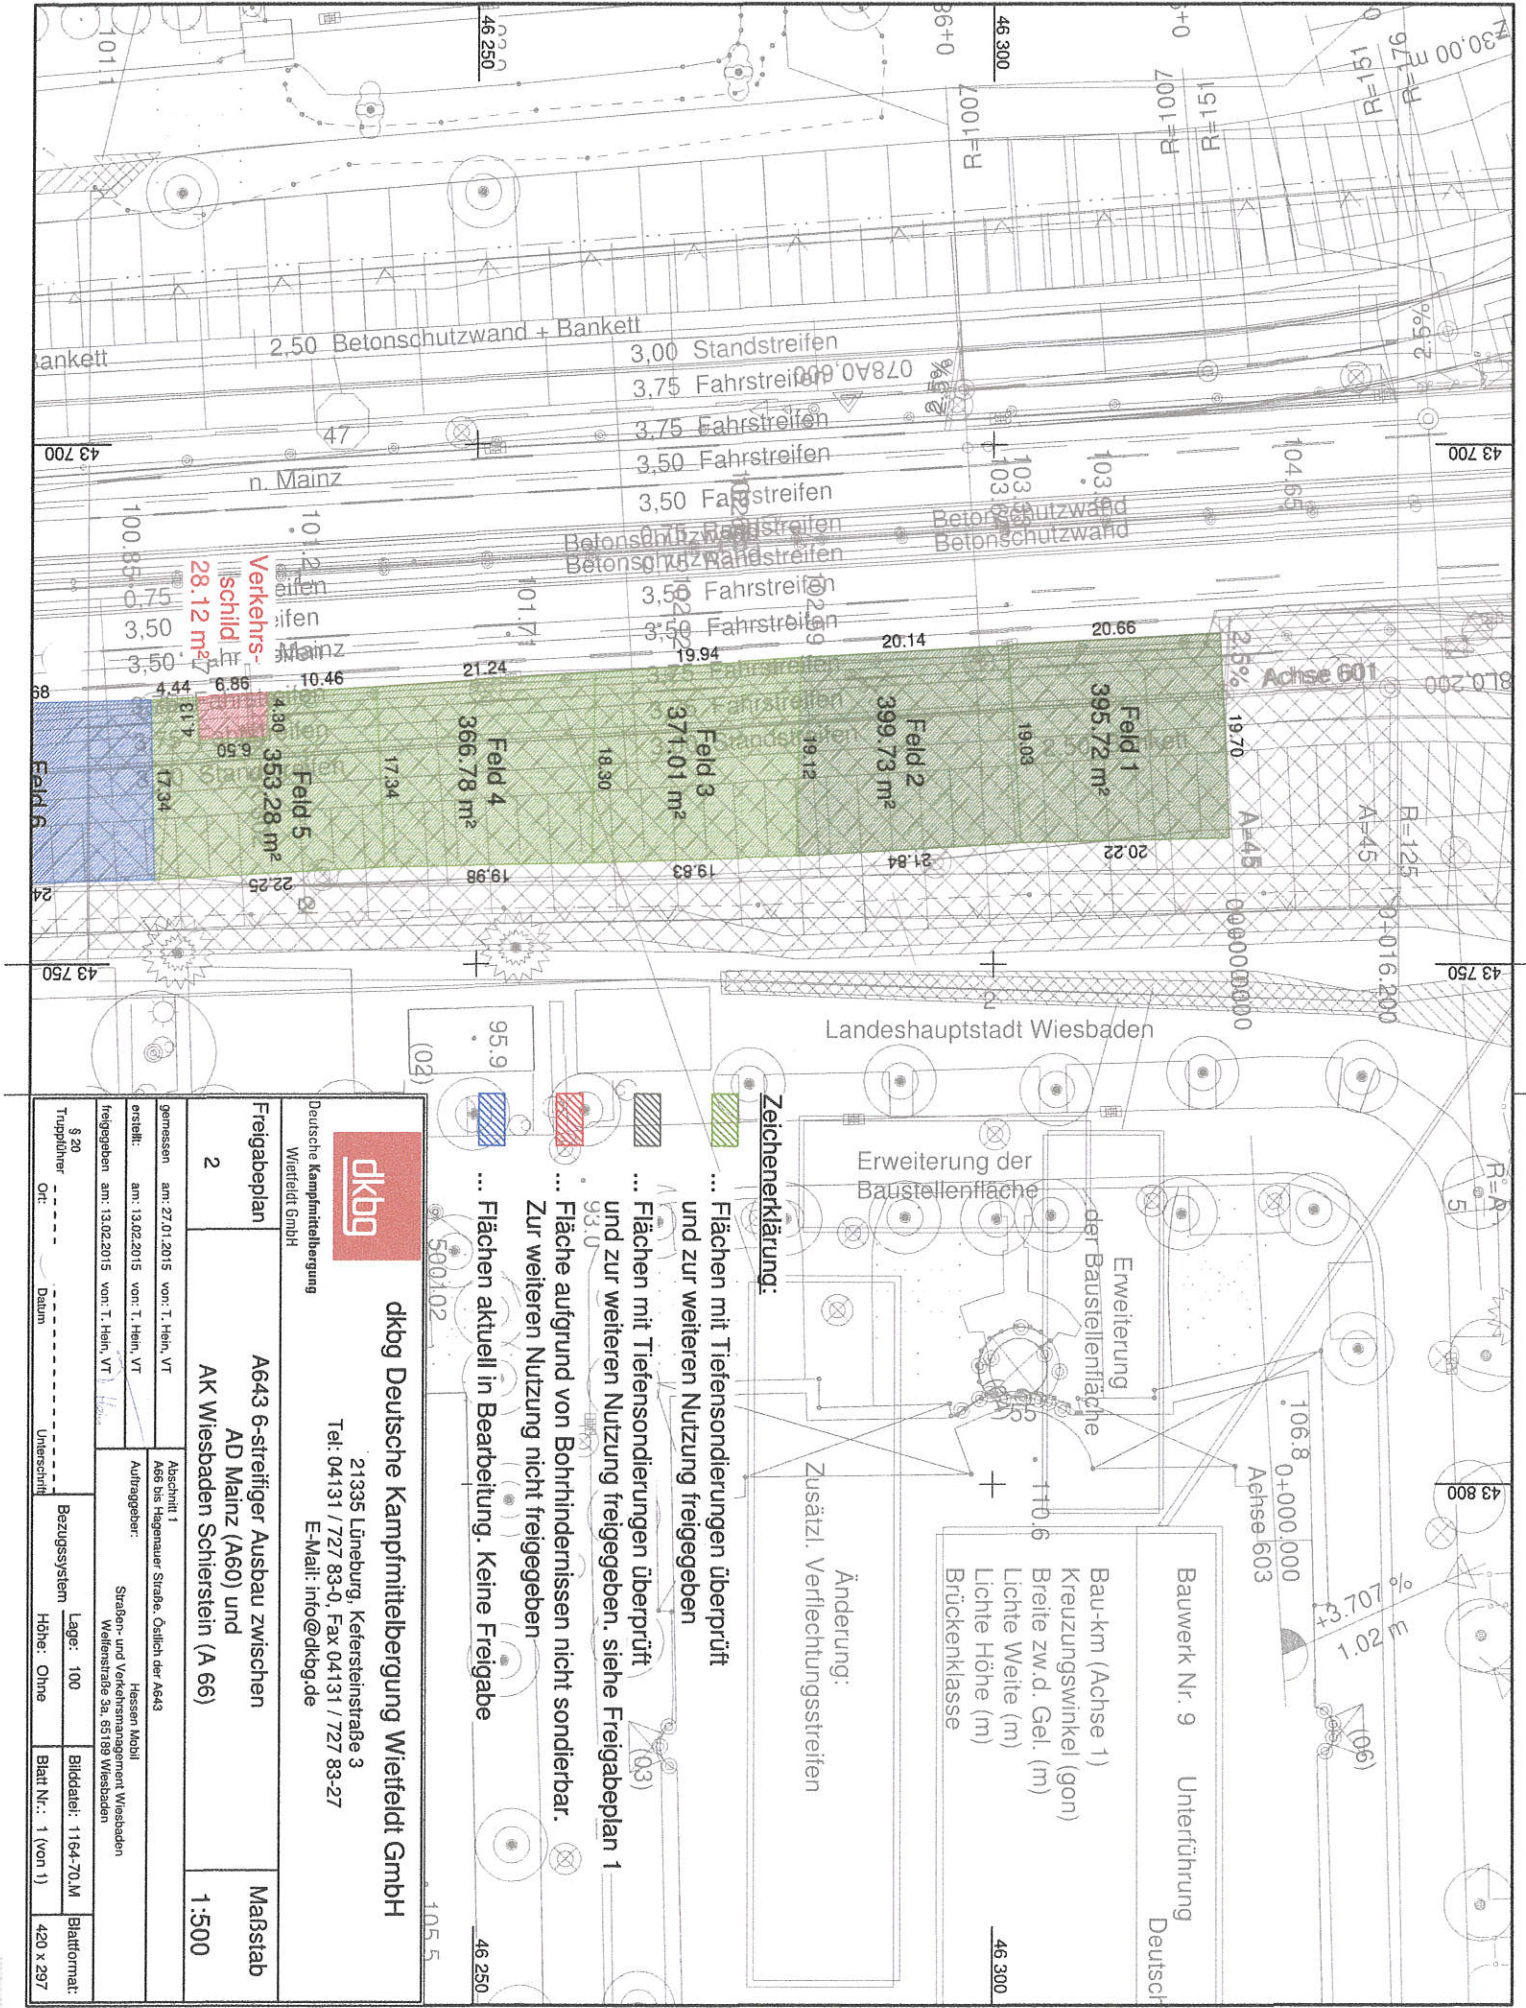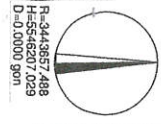



dkbg Deutsche Kampfmittelbergung Wietfeldt GmbH
21335 Lüneburg, Kesterstraße 3
Tel: 04131 / 727 83-0, Fax 04131 / 727 83-27
E-Mail: info@dkbg.de

Deutsche Kampfmittelbergung Wietfeldt GmbH

Freigabepan 2

A643 6-streifiger Ausbau zwischen AD Mainz (A60) und AK Wiesbaden Schierstein (A 66)

Maßstab 1:500

gemessen am: 27.01.2015 von: T. Hein, VT	Abschnitt 1 A66 bis Hagenauer Straße, Östlich der A63
erstellt am: 13.02.2015 von: T. Hein, VT	Auftraggeber: Straßen- und Verkehrsmanagement Wiesbaden, Wellerstraße 3a, 65189 Wiesbaden
Freigegeben am: 13.02.2015 von: T. Hein, VT	

§ 20 Truppliefer	Bezugssystem	Lage: 100	Bilddatei: 1164-70.M	Blattformat: 420 x 297
Ort: ---	Höhe: Ohne	Blatt Nr.: 1 (von 1)		