

Firma: \_\_\_\_\_



Deutsche **Kampfmittelbergung**  
Kefersteinstrasse 3, Lüneburg 21335

Vertragsnummer AG

140548129

Auftragsnummer

1164-70

- ☒ Teil - **Protokoll über die Räumung kampfmittelbelasteter Flächen**  
☐ Abschluss

Anhänge:

1. Anschrift / Gemarkung der Räumstelle

Kampfmittelberäumung Strecke-A 643

Landkreis

Wiesbaden

Auftraggeber

Hessen Mobil Wiesbaden; Welfenstrasse 3 b - 65189 Wiesbaden

In der Zeit vom 21.01.2015 bis 05.02.2015 wurde die nachstehend genau bezeichnete Räumstelle (Lageplan mit Angaben der Koordinaten der Eckpunkte gemäß Anlage) von Kampfmitteln geräumt. Die Räumung erfolgte nach dem letzten Stand der Technik, bestem Wissen und Können.

Die Kampfmittelfreiheit wird hiermit

☒ **bescheinigt**

☐ **nicht bescheinigt.**

Freigegebene Fläche in m<sup>2</sup>

1861.77

m<sup>2</sup>

2. Dem Eigentümer wurden folgende Hinweise gegeben: Es wurden die Bohrfelder 6,7,8,9 und 10 im **Abschnitt 1** im Raster 1,50 m x 1,50 m bis zu einer Tiefe von 12,00 m, 10,00 m, 8,00 m und 6,00 m abgebohrt, sondiert und ausgewertet.

Durch die Auswertung wurden keine Anomalien festgestellt.

Die Arbeiten wurden nach neuesten Stand der Technik und nach bestem Gewissen durchgeführt.

Freigegebene Fläche siehe beigefügten Plan

Sollten in angrenzenden Bereichen erneut erdeingreifende Arbeiten stattfinden sind die Forderungen der TA - Kampfmittelbergung des Bundeslandes Hessen zu beachten.

3. Suchmethode: Bohrlochsondierung Raster 1,50 m x 1,50 m Bohrtiefen 12 m, 10 m, 8,00 m und 6,00 m

Das Meßsystem Magneto Distlog und die Auswertesoftware Magneto 3.0 kamen zur Anwendung.

Luftbildauswertung lag



vor



nicht vor

#### 4. Geborgene Kampfmittel

Schlüssel-Nr.	Bezeichnung	Anzahl	
1	Handwaffenmunition	0	Stück
2	Nahkampfmittel	0	Stück
3	Minen	0	Stück
4.1	Sprengmittel	0	Stück
4.2	Zündmittel	0	Stück
5	Granaten bis 5 cm Durchmesser	0	Stück
6	Granaten bis 15 cm Durchmesser	0	Stück
7	Granaten über 15 cm Durchmesser	0	Stück
8	Stabbrandbomben	0	Stück
9	sonstige Brandbomben	0	Stück
10	Sprengbomben bis 5 kg	0	Stück
11	Sprengbomben über 5 kg	0	Stück
12	Raketen	0	Stück
13	Zünder	0	Stück
14	sonstige spreng- und zündkräftige Kampfmittel	0	Stück
15	Waffen	0	Stück

5. Geborgene Kampfmittel ( ohne Explosivstoff )

\_\_\_\_\_ kg

Ort: Wiesbaden

Name: Schulz M.

Name: Kalle (nur Kalle)


18.02.2015 M. Schulz

Datum / Unterschrift / Firmenstempel

- Räumstellenleiter Kampfmittelräumfirma -

18.02.15 A. Kalle

Datum / Unterschrift / Auftraggeber

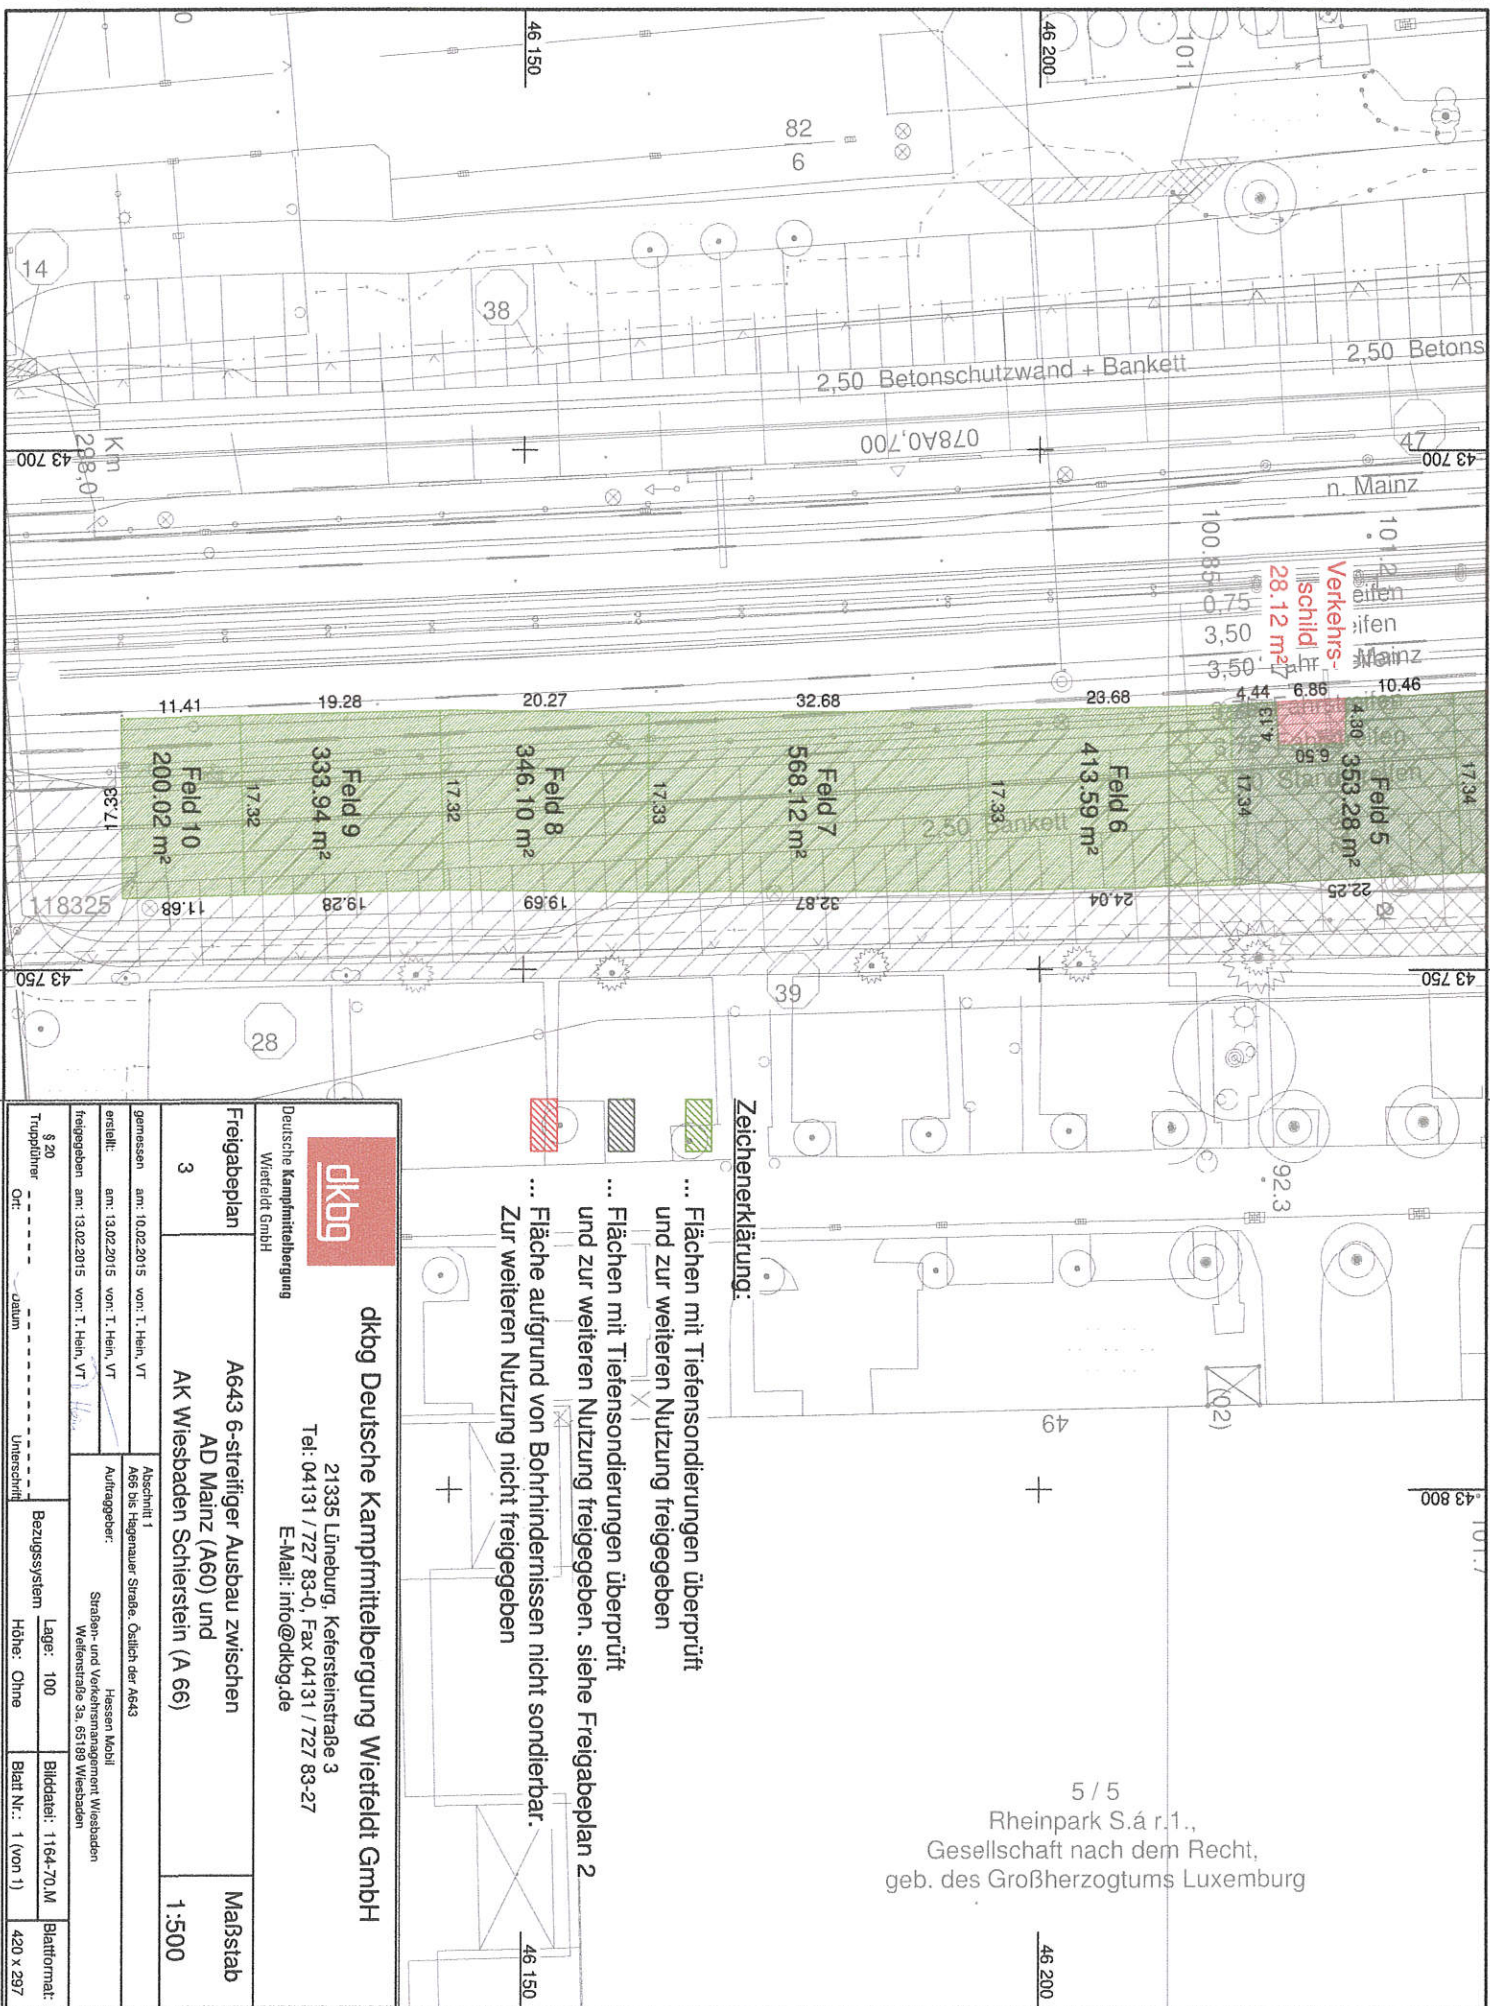

# Zeichenerklärung:

- ... Flächen mit Tiefensondierungen überprüft und zur weiteren Nutzung freigegeben
- ... Flächen mit Tiefensondierungen überprüft und zur weiteren Nutzung freigegeben. siehe Freigabeplan 2
- ... Fläche aufgrund von Bohrhindernissen nicht sonderbar. Zur weiteren Nutzung nicht freigegeben

<b>dkbg</b> Deutsche Kampfmittelbergung Wiefelddt GmbH 21335 Lüneburg, Kefensteinstraße 3 Tel: 04131 / 727 83-0, Fax 04131 / 727 83-27 E-Mail: info@dkbg.de		Freigabeplan 3 A643 6-streifiger Ausbau zwischen AD Mainz (A60) und AK Wiesbaden Schierstein (A 66) Maßstab 1:500	
Truppliefer Crt: - - - - - Datum: - - - - - Unterschrift: - - - - -			