

Firma: _____



Deutsche **Kampfmittelbergung**

Kefersteinstrasse 3 , Lüneburg 21335

Vertragsnummer AG

140548129

Auftragsnummer

1164-70

- ☒ Teil - **Protokoll über die Räumung kampfmittelbelasteter Flächen**
☐ Abschluss

Anhänge:

Anschrift / Gemarkung der Räumstelle

Kampfmittelberäumung Strecke-A 643

Landkreis

Wiesbaden

Auftraggeber

Hessen Mobil Wiesbaden; Welfenstrasse 3 b - 65189 Wiesbaden

In der Zeit vom 11.02.2015 bis 11.03.2015 wurde die nachstehend genau bezeichnete Räumstelle (Lageplan mit Angaben der Koordinaten der Eckpunkte gemäß Anlage) von Kampfmitteln geräumt.

Die Räumung erfolgte nach dem letzten Stand der Technik, bestem Wissen und Können.

Die Kampfmittelfreiheit wird hiermit



bescheinigt



nicht bescheinigt.

Freigegebene Fläche in m²

581,25 m²

2. Dem Eigentümer wurden folgende Hinweise gegeben: Es wurden die Bohrfelder 1 und 2 im Abschnitt 2 im Raster 1,50 m x 1,50 m bis zu einer Tiefe von 10,00 m , 8,00 m und 6,00 m abgebohrt,sondiert und ausgewertet.

Durch die Auswertung wurden keine Anomalien festgestellt.

Die Arbeiten wurden nach neuesten Stand der Technik und nach bestem Gewissen durchgeführt.

Sollten in angrenzenden Bereichen erneut erdeingreifende Arbeiten stattfinden sind die Forderungen der TA - Kampfmittelbergung des Bundeslandes Hessen zu beachten.

3. Suchmethode: Bohrlochsondierung Raster 1,50 m x1,50 m Bohrtiefen 10,00 m,8,00 m und 6,00 m

Das Meßsystem Magneto Distlog und die Auswertesoftware Magneto 3.0 kamen zur Anwendung.

Luftbildauswertung lag



vor



nicht vor

4. Geborgene Kampfmittel

Schlüssel-Nr.	Bezeichnung	Anzahl	
1	Handwaffenmunition	0	Stück
2	Nahkampfmittel	0	Stück
3	Minen	0	Stück
4.1	Sprengmittel	0	Stück
4.2	Zündmittel	0	Stück
5	Granaten bis 5 cm Durchmesser	0	Stück
6	Granaten bis 15 cm Durchmesser	0	Stück
7	Granaten über 15 cm Durchmesser	0	Stück
8	Stabbrandbomben	0	Stück
9	sonstige Brandbomben	0	Stück
10	Sprengbomben bis 5 kg	0	Stück
11	Sprengbomben über 5 kg	0	Stück
12	Raketen	0	Stück
13	Zünder	0	Stück
14	sonstige spreng- und zündkräftige Kampfmittel	0	Stück
15	Waffen	0	Stück

5. Geborgene Kampfmittel (ohne Explosivstoff)

_____ kg

Ort: Wiesbaden

Name: Schulz M.

Name: Kralle Burkertis


24.03.15 A. Schulz

Datum / Unterschrift / Firmenstempel

- Räumstellenleiter Kampfmittlräumfirma -

24.03.15 i.A. Kralle

Datum / Unterschrift / Auftraggeber

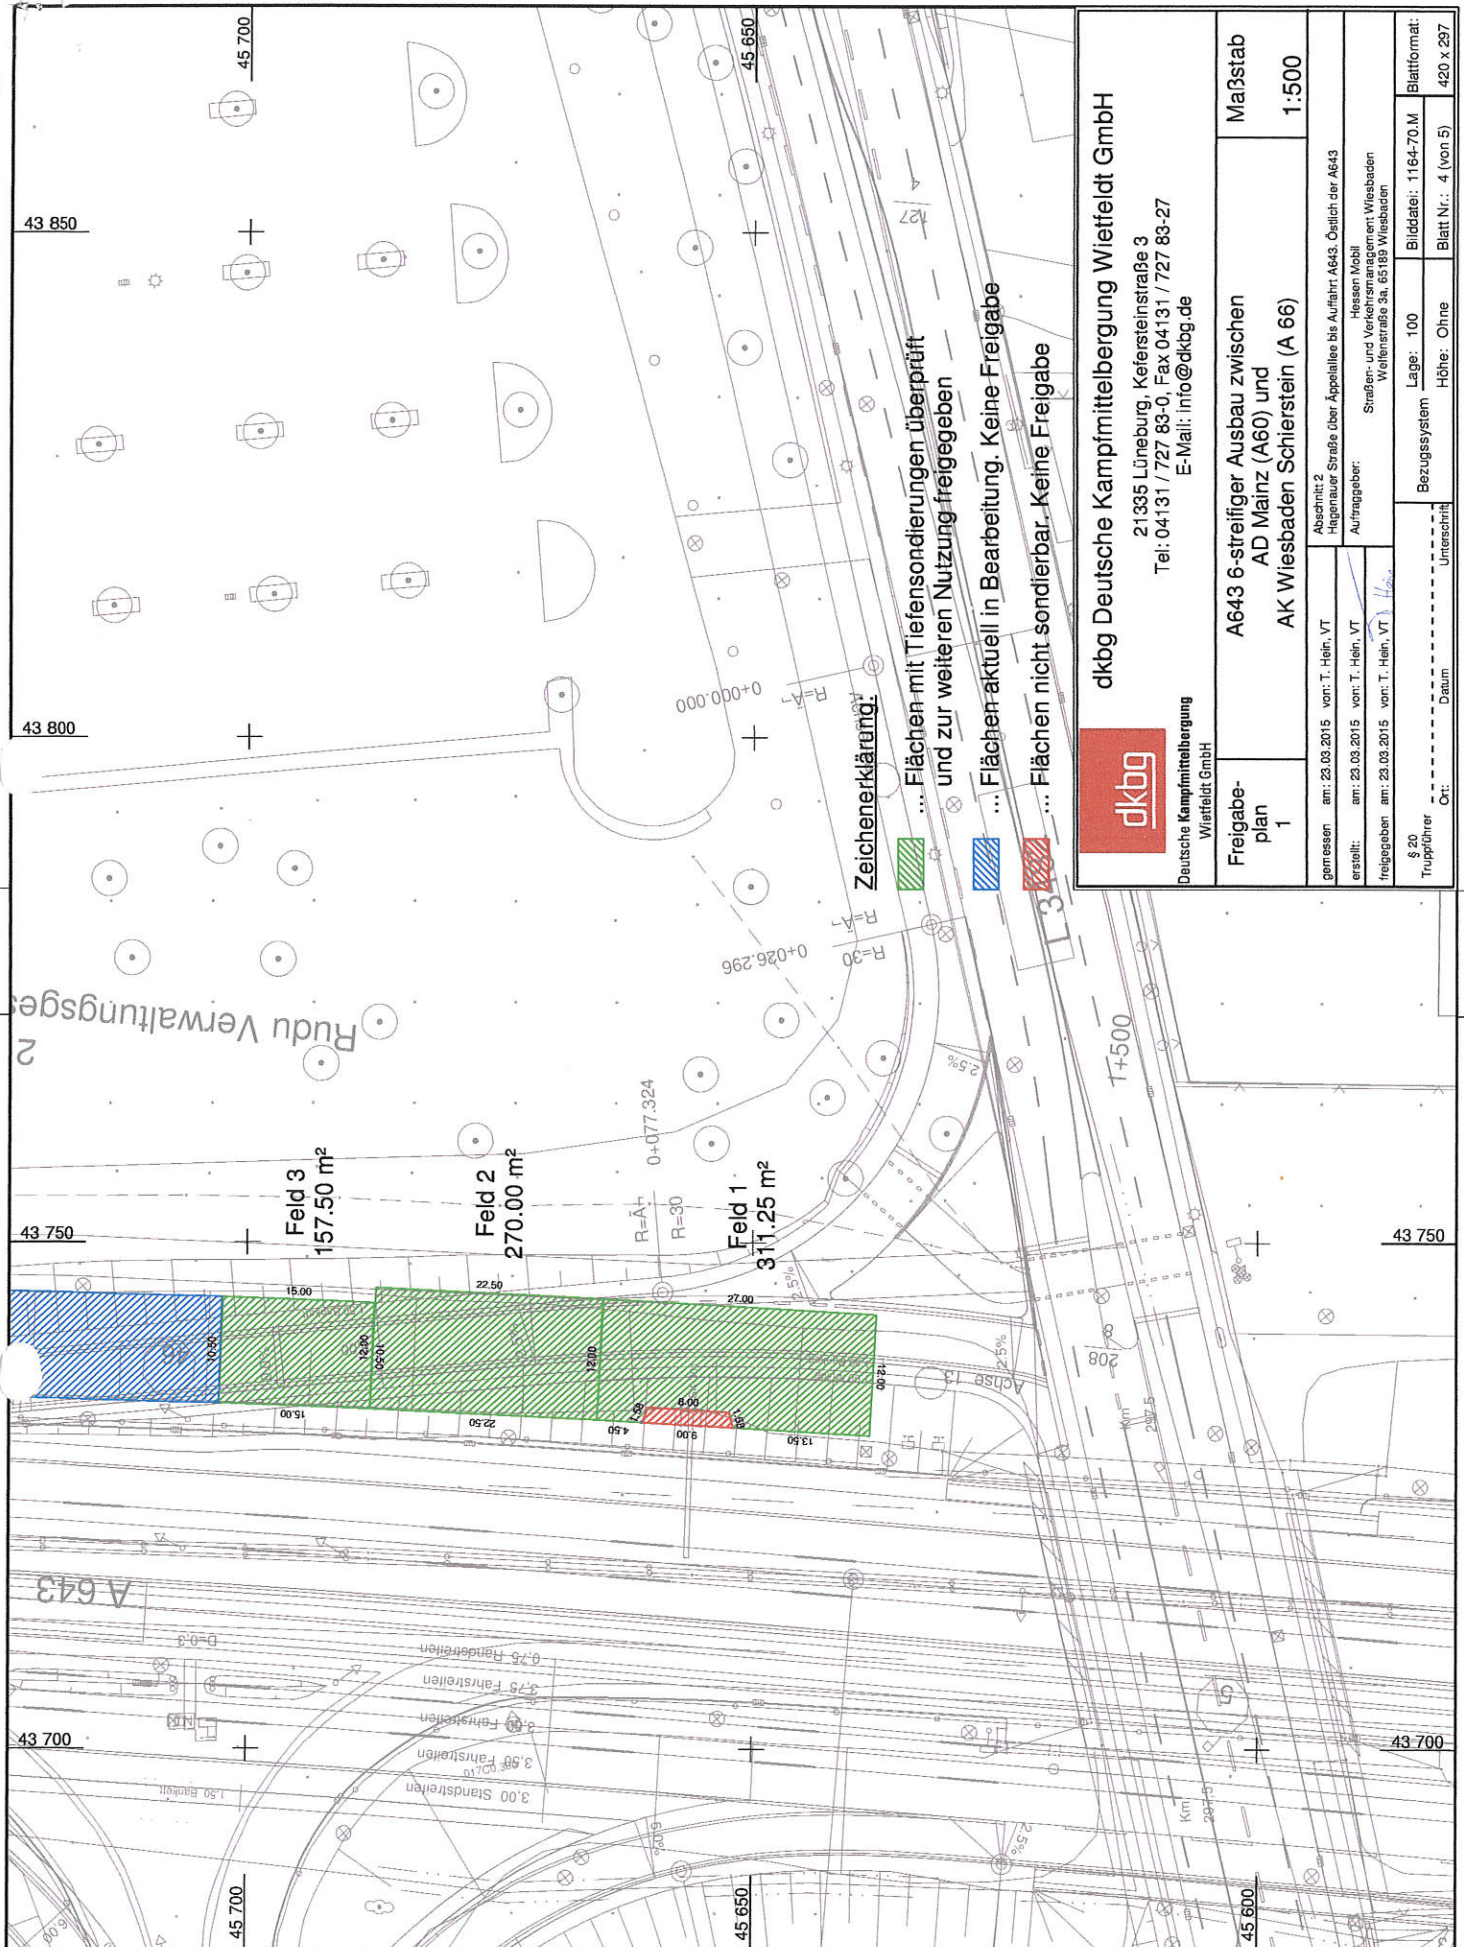

dkbg Deutsche Kampfmittelbergung Wietfeldt GmbH

21335 Lüneburg, Kefensteinstraße 3
Tel: 04131 / 727 83-0, Fax 04131 / 727 83-27
E-Mail: info@dkbg.de

Deutsche Kampfmittelbergung
Wietfeldt GmbH

Freigabeplan
1
A643 6-streifiger Ausbau zwischen
AD Mainz (A60) und
AK Wiesbaden Schierstein (A 66)

Maßstab
1:500

gemessen am: 23.03.2015 von: T. Hein, VT
erstellt am: 23.03.2015 von: T. Hein, VT
freigegeben am: 23.03.2015 von: T. Hein, VT

Blattformat:
420 x 297
Blatt Nr.: 4 (von 5)
Höhe: Ohne
Lage: 100
Bezugssystem
Bladdatei: 1164-70.M
Straßen- und Verkehrsmanagement Wiesbaden
Wellenstraße 3a, 65189 Wiesbaden
Hessen Mobil
Abschnitt 2
Hagenauer Straße über Appellallee bis Aufhrt A643, Östlich der A643
Auftraggeber:

1164-20 Abschnitt 2 Freigabeplan 4 (5)

Rahmen für: Plan im Maßstab 1 : 500

Parameter von Datei C:\Cremer\DAT\DKBG_A4.FRM / bearbeitet

