

Firma: \_\_\_\_\_



Deutsche **Kampfmittelbergung**

Kefersteinstrasse 3, Lüneburg 21335

Vertragsnummer AG

140548129

Auftragsnummer

1164-70

- ☒ Teil - **Protokoll über die Räumung kampfmittelbelasteter Flächen**  
☐ Abschluss

Anhänge:

1. Anschrift / Gemarkung der Räumstelle

Kampfmittelberäumung Strecke-A 643

Landkreis

Wiesbaden

Auftraggeber

Hessen Mobil Wiesbaden; Welfenstrasse 3 b - 65189 Wiesbaden

In der Zeit vom 09.03.2015 bis 21.04.2015 wurde die nachstehend genau bezeichnete Räumstelle (Lageplan mit Angaben der Koordinaten der Eckpunkte gemäß Anlage) von Kampfmitteln geräumt. Die Räumung erfolgte nach dem letzten Stand der Technik, bestem Wissen und Können.

Die Kampfmittelfreiheit wird hiermit



bescheinigt



nicht bescheinigt.

Freigegebene Fläche in m<sup>2</sup>

3.246,03 m<sup>2</sup>

2. Dem Eigentümer wurden folgende Hinweise gegeben: Es wurden die Bohrfelder 3 bis 17 im Abschnitt 2 im Raster 1,50 m x 1,50 m bis zu einer Tiefe von 10,00 m, 8,00 m, 6,00 m und 5,00 m abgebohrt, sondiert und ausgewertet.

Durch die Auswertung wurden keine Anomalien festgestellt.

Die Arbeiten wurden nach neuesten Stand der Technik und nach bestem Gewissen durchgeführt.

Sollten in angrenzenden Bereichen erneut erdeingreifende Arbeiten stattfinden sind die Forderungen der TA - Kampfmittelbergung des Bundeslandes Hessen zu beachten.

3. Suchmethode: Bohrlochsondierung Raster 1,50 m x 1,50 m Bohrtiefen 10,00 m, 8,00 m, 6,00 m und 5,00 m

Das Meßsystem Magneto Distlog und die Auswertesoftware Magneto 3.0 kamen zur Anwendung.

Luftbildauswertung lag



vor



nicht vor

#### 4. Geborgene Kampfmittel

Schlüssel-Nr.	Bezeichnung	Anzahl	
1	Handwaffenmunition	0	Stück
2	Nahkampfmittel	0	Stück
3	Minen	0	Stück
4.1	Sprengmittel	0	Stück
4.2	Zündmittel	0	Stück
5	Granaten bis 5 cm Durchmesser	0	Stück
6	Granaten bis 15 cm Durchmesser	0	Stück
7	Granaten über 15 cm Durchmesser	0	Stück
8	Stabbrandbomben	0	Stück
9	sonstige Brandbomben	0	Stück
10	Sprengbomben bis 5 kg	0	Stück
11	Sprengbomben über 5 kg	0	Stück
12	Raketen	0	Stück
13	Zünder	0	Stück
14	sonstige spreng- und zündkräftige Kampfmittel	0	Stück
15	Waffen	0	Stück

5. Geborgene Kampfmittel ( ohne Explosivstoff )

\_\_\_\_\_ kg

Ort: Wiesbaden

Name: Schulz M.

Name: Kalle (zu Kentis)


03.06.2015 H. Schulz

Datum / Unterschrift / Firmenstempel

- Räumstellenleiter Kampfmittlräumfirma -

03.06.2015 K. Kalle

Datum / Unterschrift / Auftraggeber

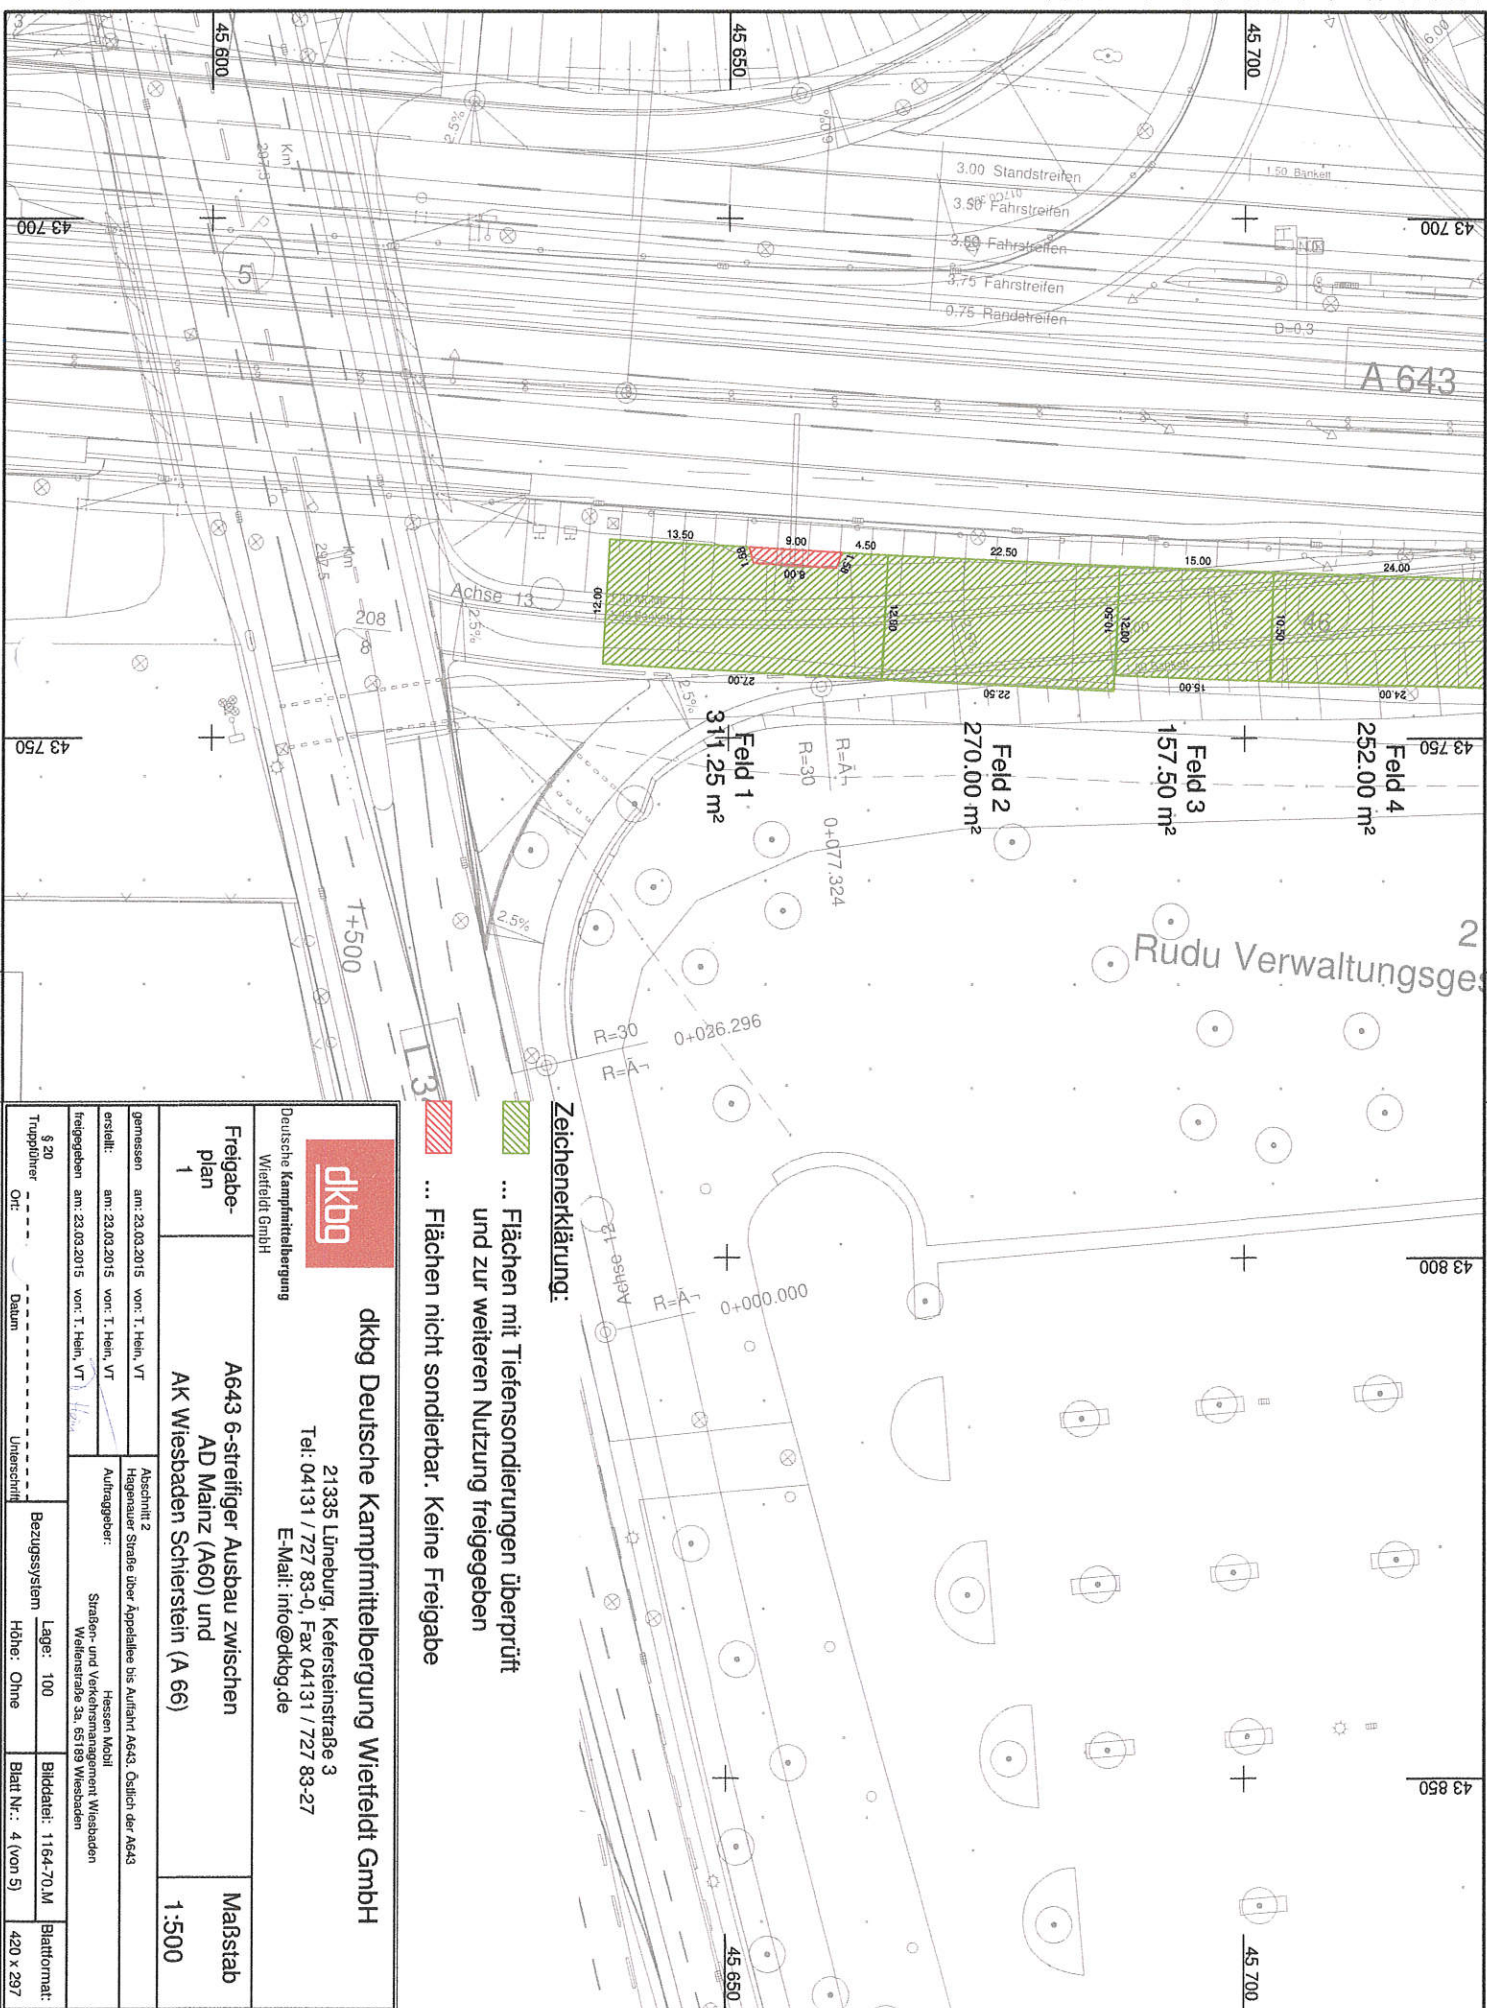

Zeichenerklärung:

- ... Flächen mit Tiefensondierungen überprüft und zur weiteren Nutzung freigegeben
- ... Flächen nicht sonderbar. Keine Freigabe

dkbg Deutsche Kampfmittelbergung Wietfeldt GmbH

21335 Lüneburg, Kefensteinstraße 3

Tel: 04131 / 727 83-0, Fax 04131 / 727 83-27

E-Mail: info@dkbg.de

Deutsche Kampfmittelbergung Wietfeldt GmbH

Freigabeplan 1

A643 6-streifiger Ausbau zwischen AD Mainz (A60) und AK Wiesbaden Schierstein (A 66)

Maßstab 1:500

gemessen am: 23.03.2015 von: T. Hein, VT

erstellt am: 23.03.2015 von: T. Hein, VT

freigegeben am: 23.03.2015 von: T. Hein, VT

§ 20 Trupführer

Ort: Datum

Unterschrift

Abschnitt 2 Hagenauer Straße über Appellallee bis Auhahn A643, östlich der A643

Auftraggeber: Straßen- und Verkehrsmanagement Wiesbaden





Bezugssystem Lage: 100

Höhe: Ohne

Bilddatei: 1164-70.M

Blatt Nr.: 4 (von 5)

420 x 297

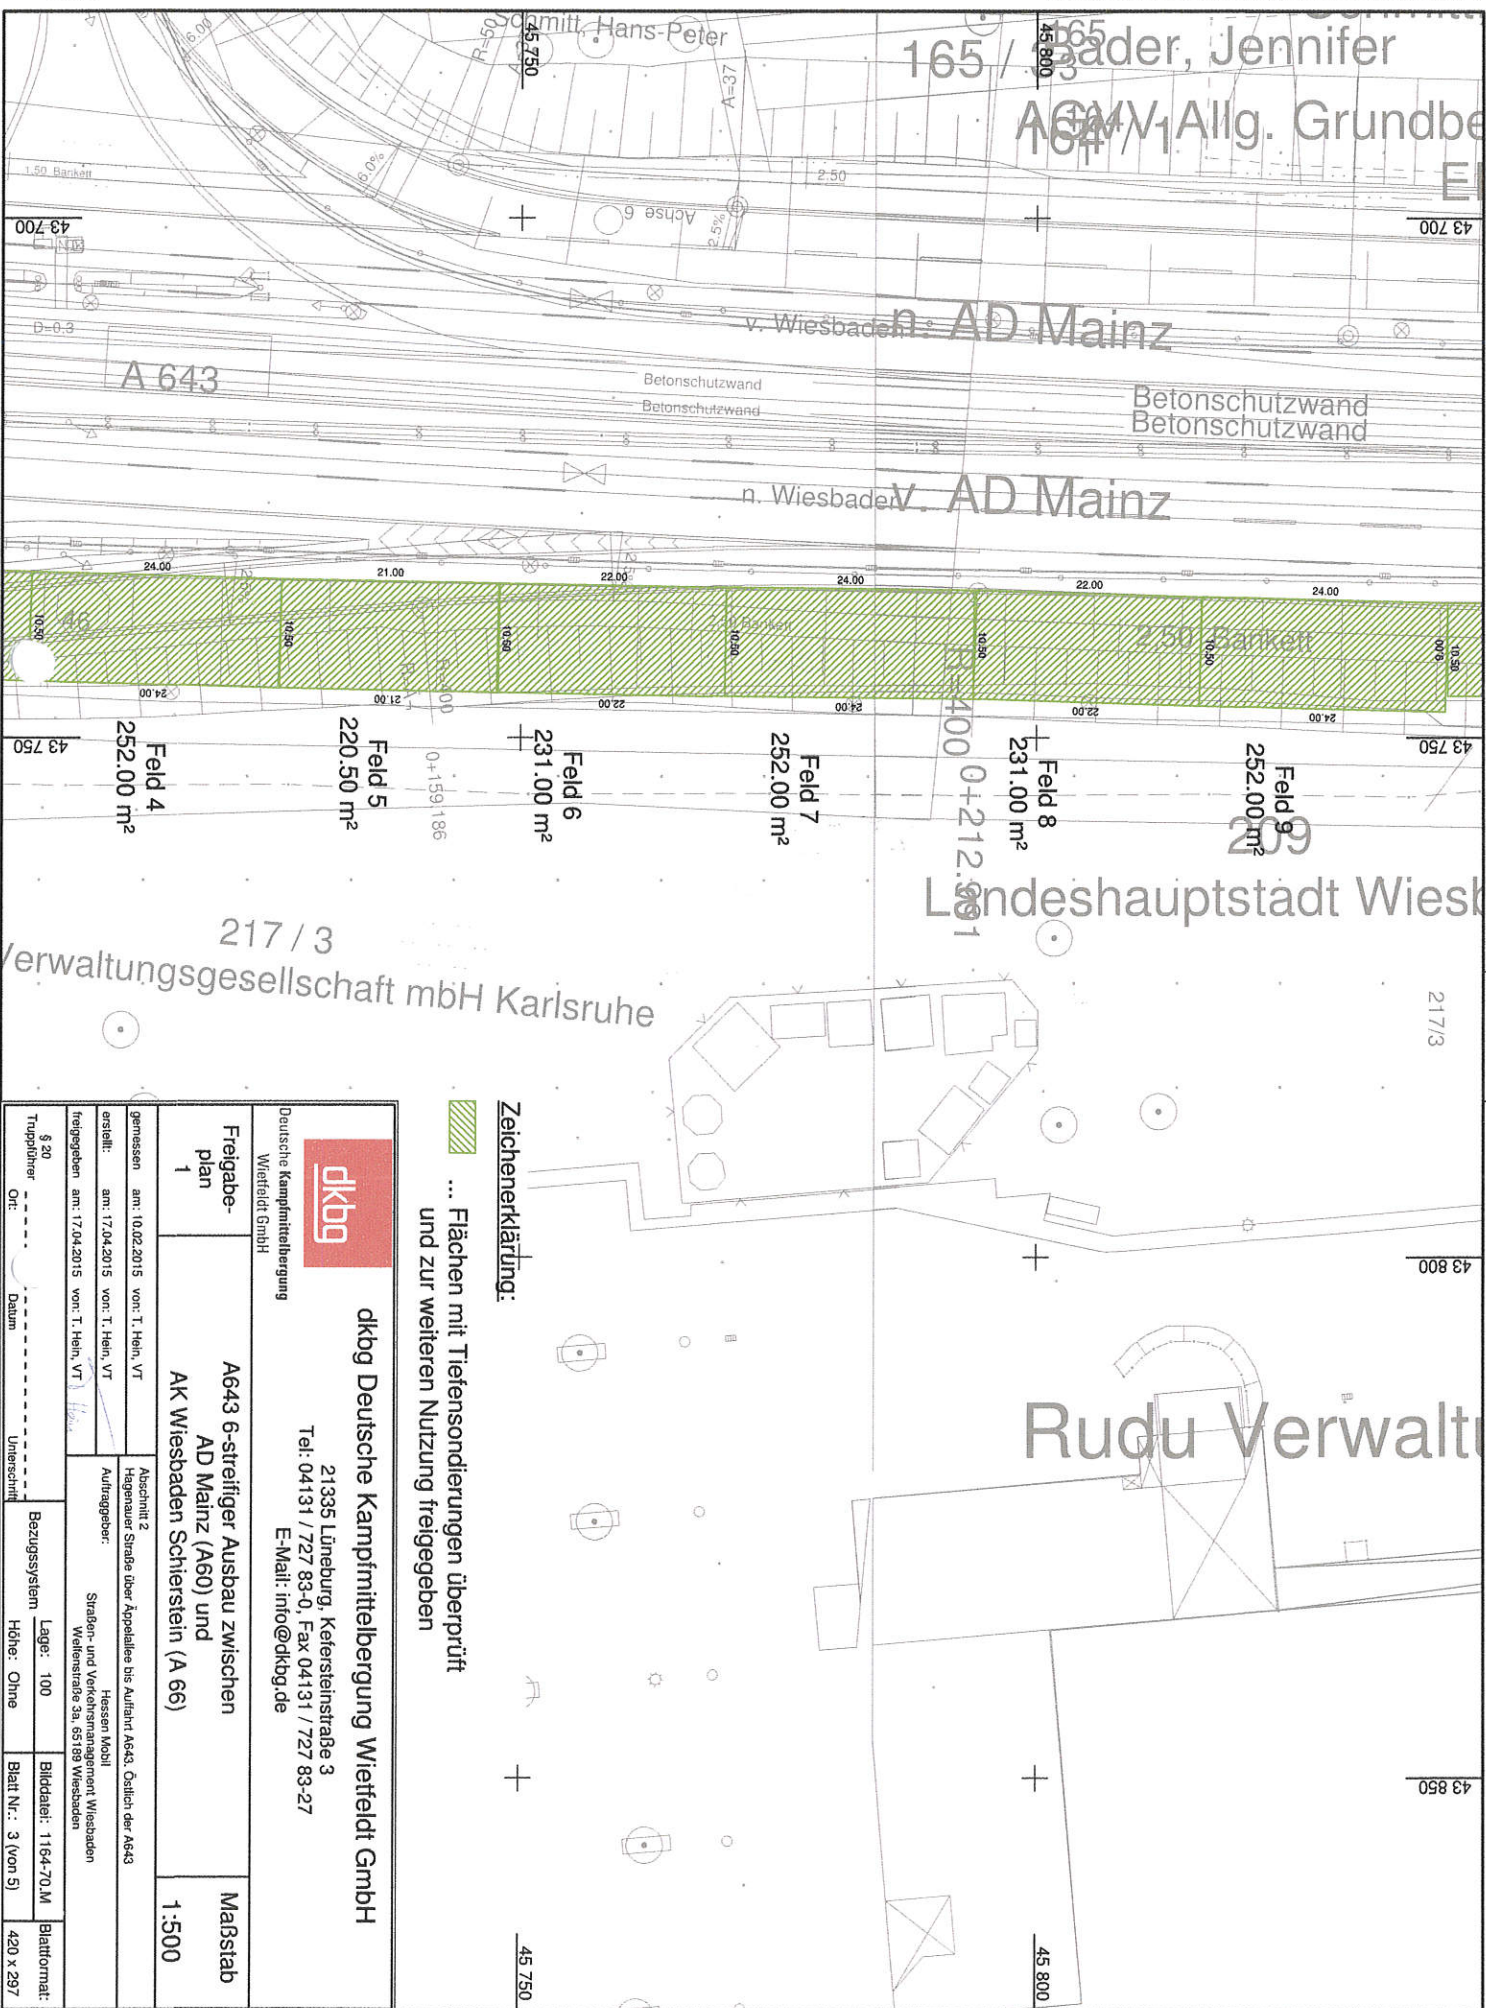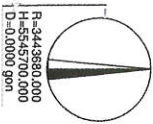

**Zeichenerklärung:**

 ... Flächen mit Tiefensondierungen überprüft und zur weiteren Nutzung freigegeben





Deutsche Kampfmittelbergung  
Wietfeldt GmbH

**Freigabeplan 1**

**A643 6-streifiger Ausbau zwischen AD Mainz (A60) und AK Wiesbaden Schierstein (A 66)**

**Maßstab 1:500**

gemessen am: 10.02.2015	von: T. Hein, VT	Abschnitt 2
erstellt: am: 17.04.2015	von: T. Hein, VT	Auftraggeber:
freigegeben am: 17.04.2015	von: T. Hein, VT	Hessen Mobil
Trupplührer: Ort: Datum Unterschrift		Strafen- und Verkehrsmanagement Wiesbaden
Lage: 100	Bildmaß: 1164-70.M	Blatt Nr.: 3 (von 5)
Höhe: Ohne	Blattformat: 420 x 297	

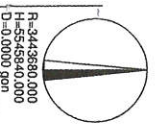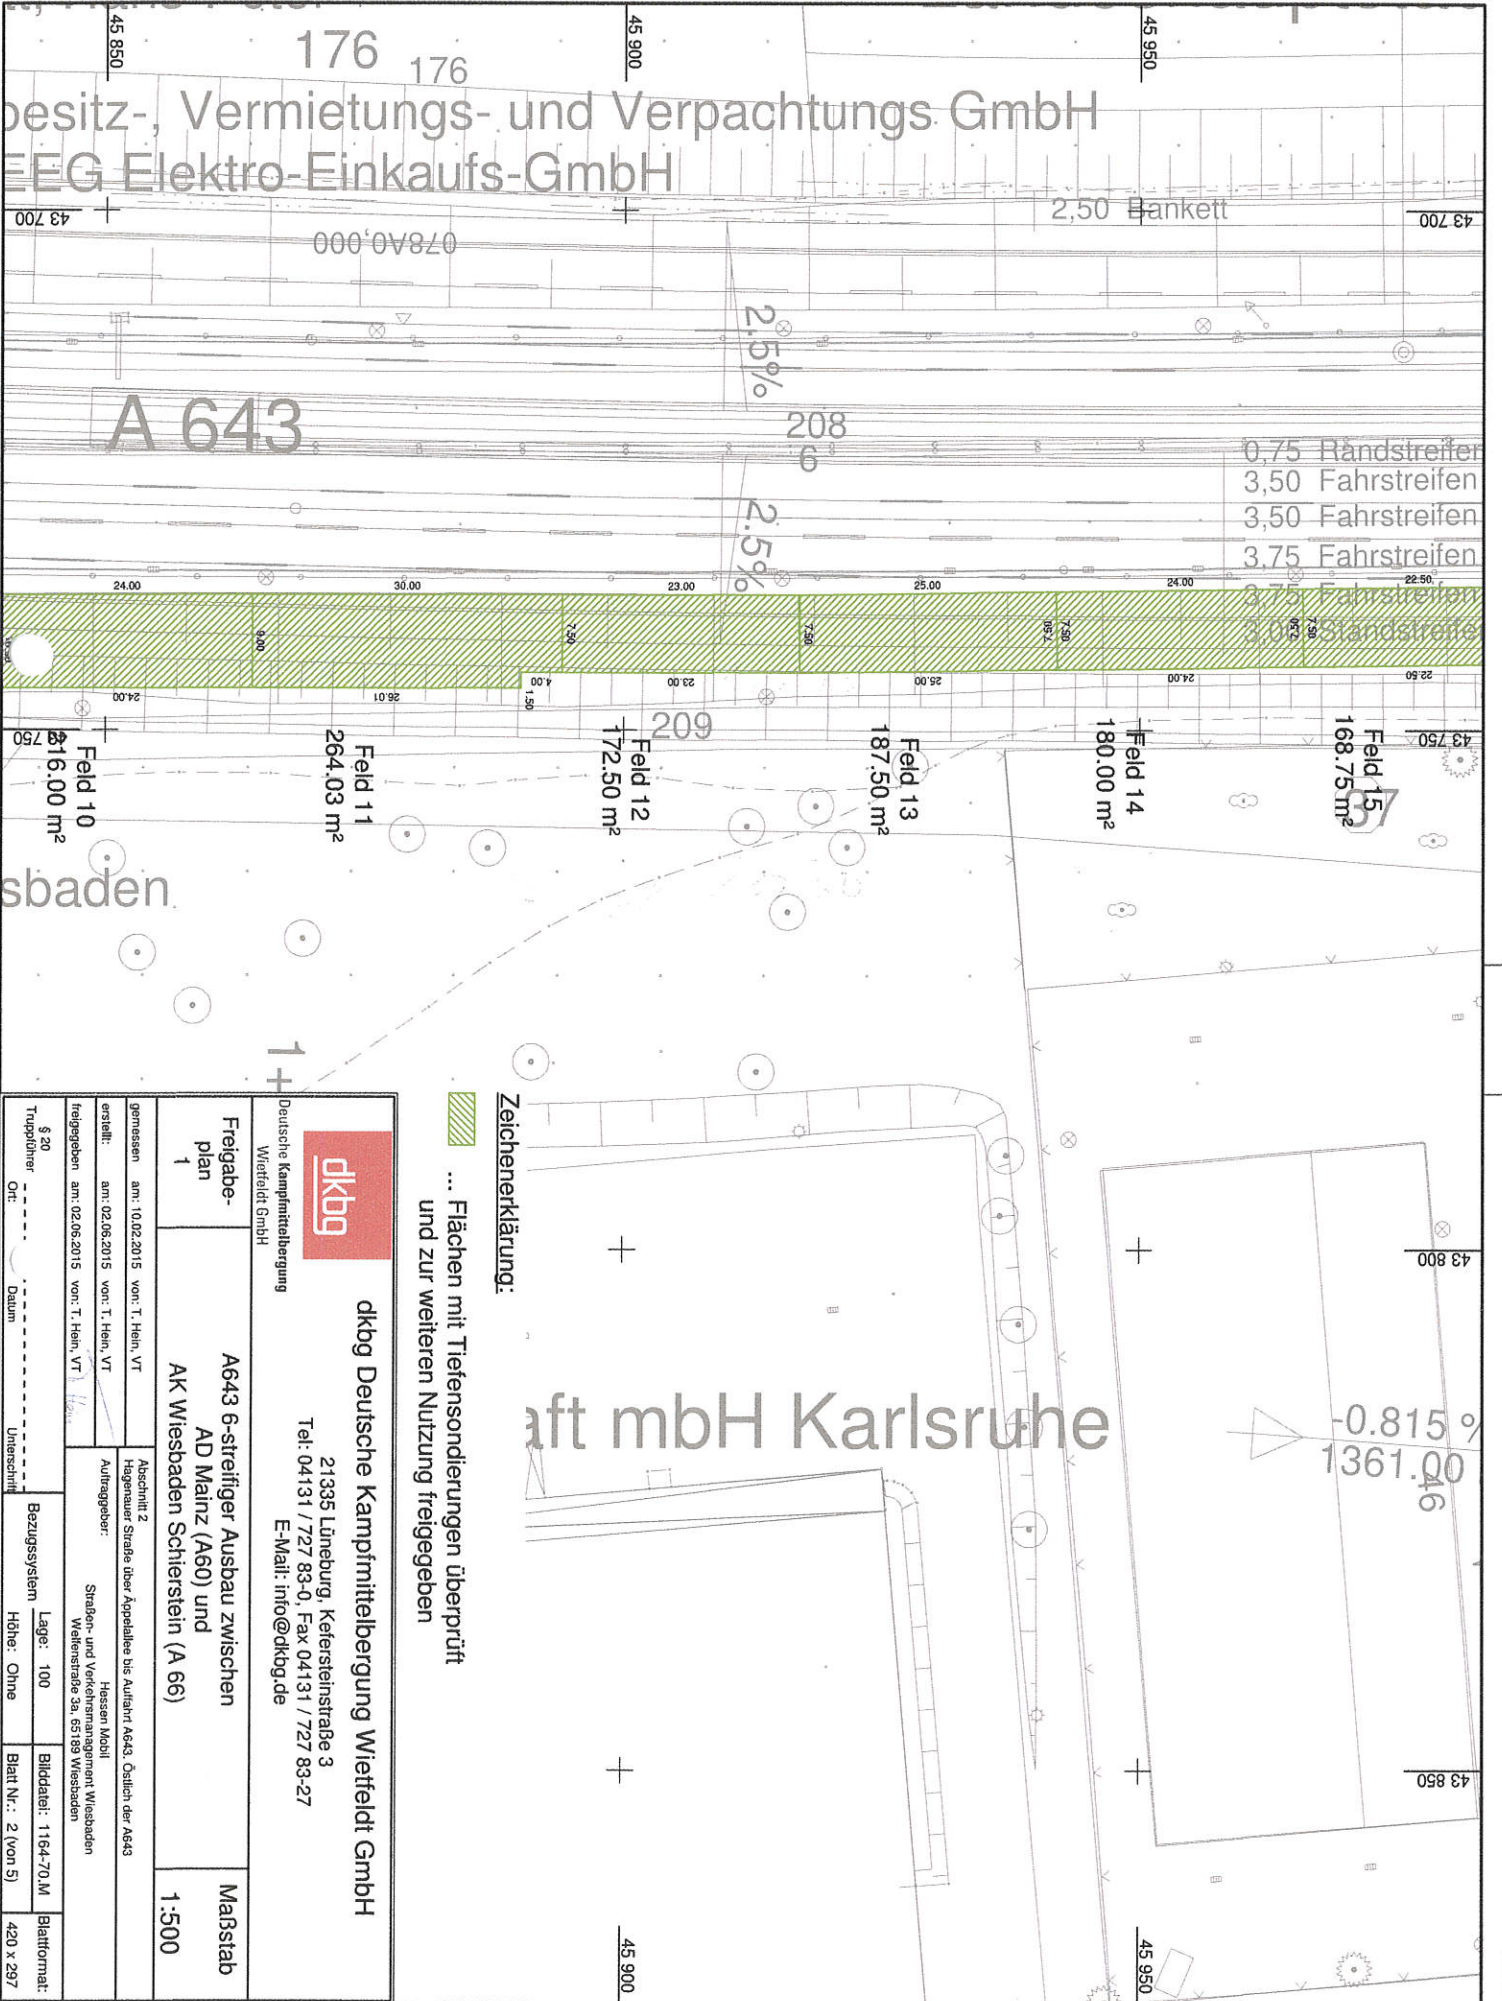


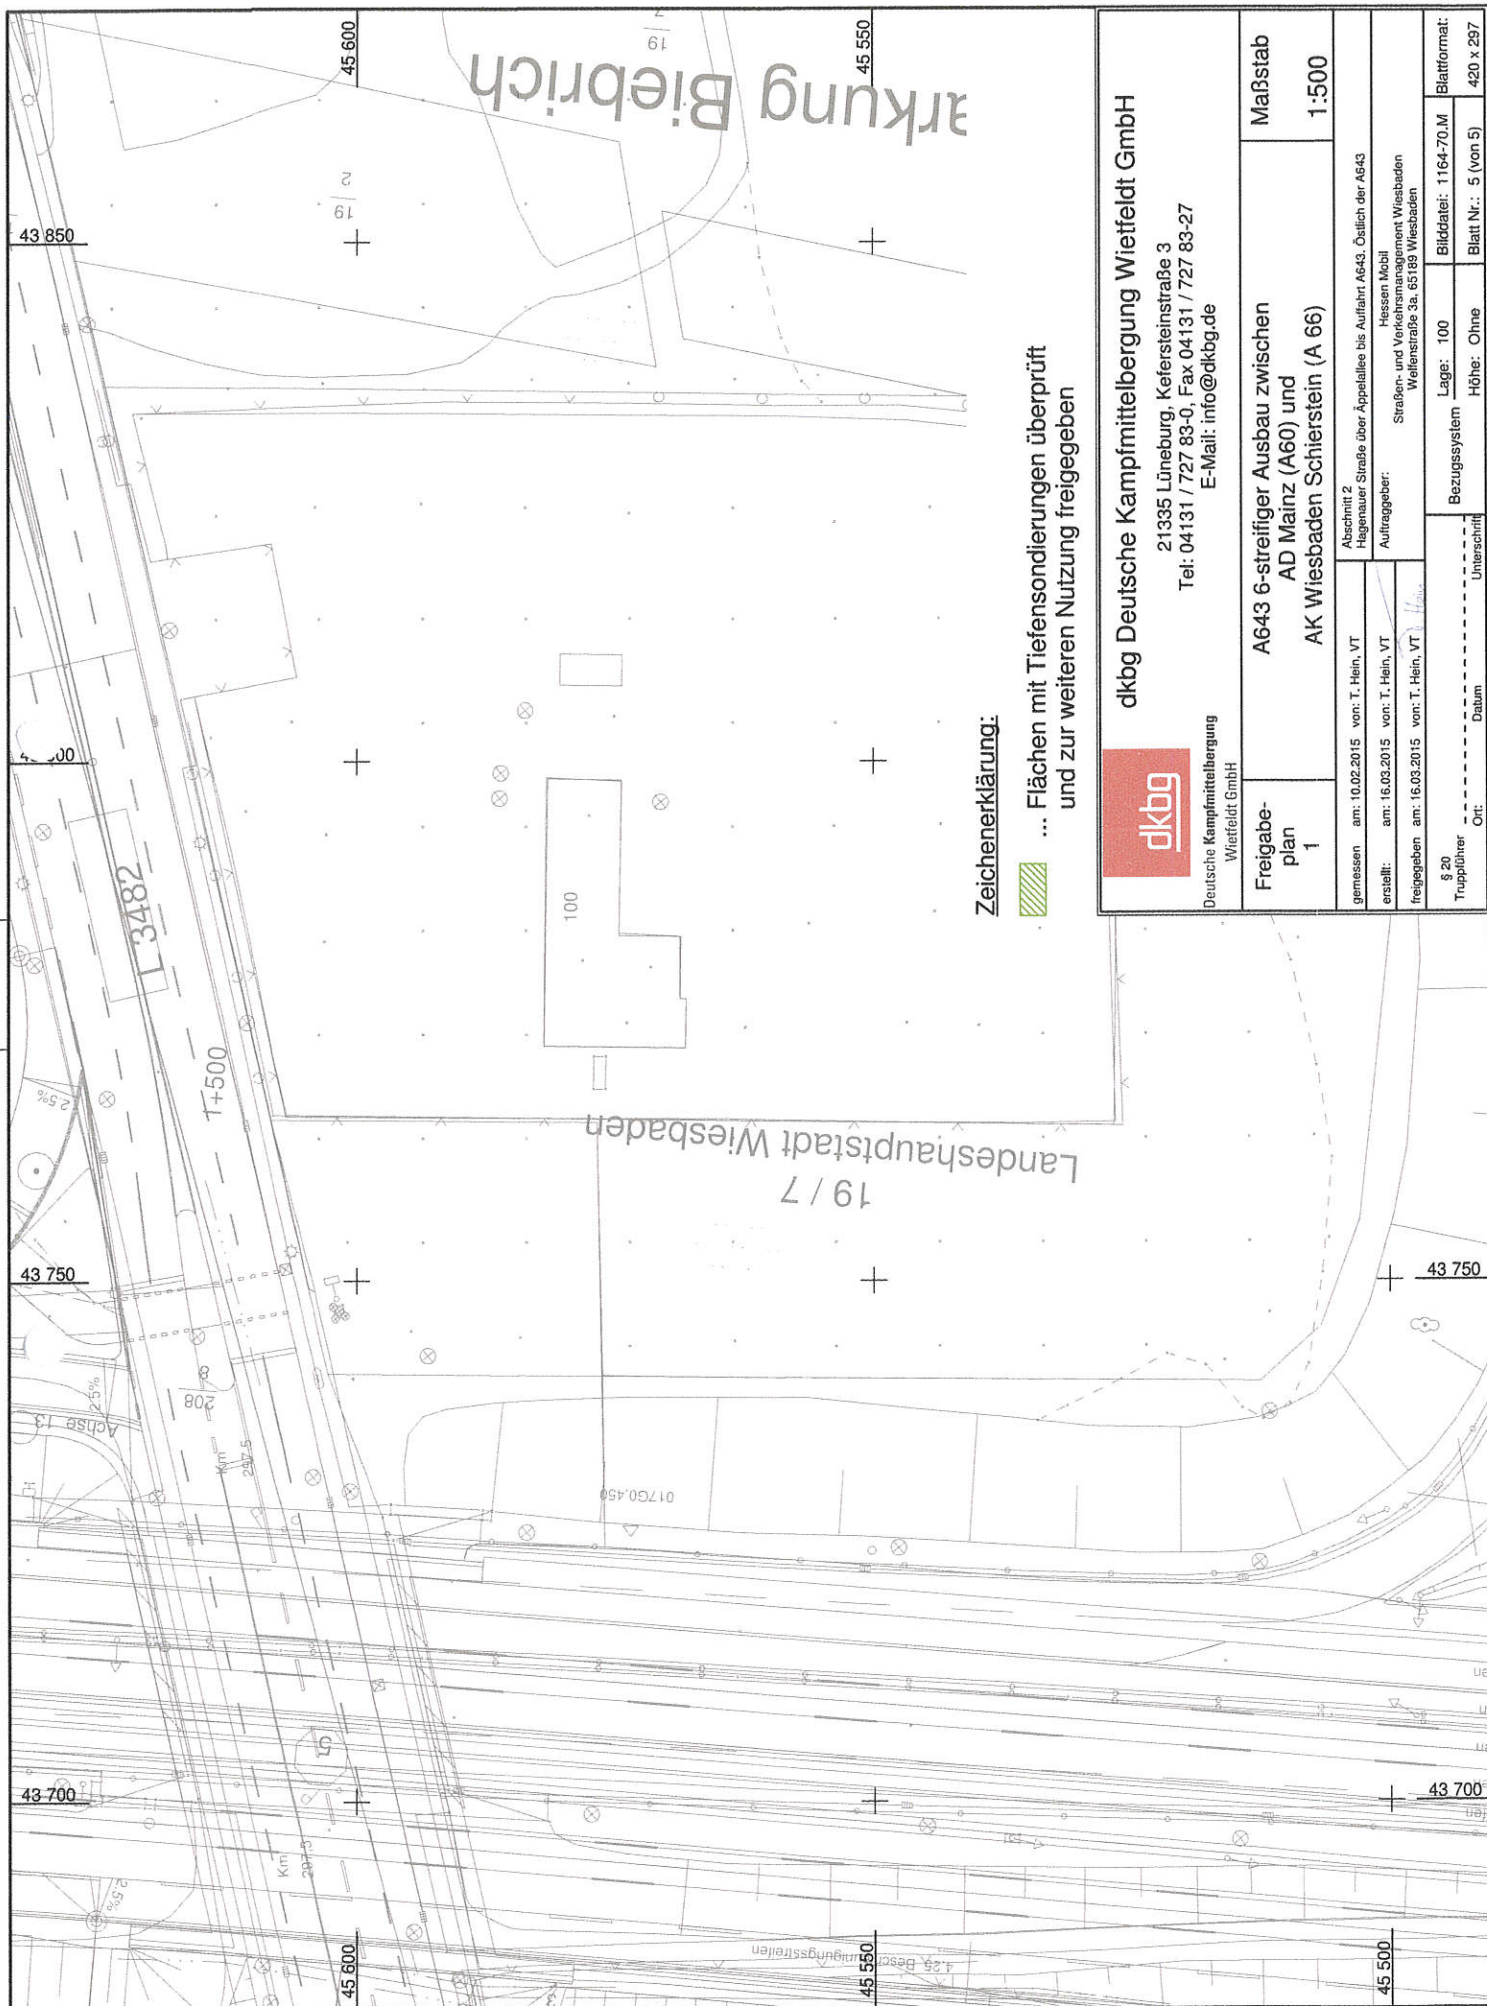
R-344380.000  
H-554540.000  
ID-0.0000 gon



**Zeichenerklärung:**

 ... Flächen mit Tiefensondierungen überprüft und zur weiteren Nutzung freigegeben




**Zeichenerklärung:**  
 ... Flächen mit Tiefensondierungen überprüft  
 und zur weiteren Nutzung freigegeben

<b>dkbg</b> Deutsche Kampfmittelbergung Wietfeldt GmbH		<b>dkbg Deutsche Kampfmittelbergung Wietfeldt GmbH</b> 21335 Lüneburg, Kefersteinstraße 3 Tel: 04131 / 727 83-0, Fax 04131 / 727 83-27 E-Mail: info@dkbg.de	
Freigabeplan 1	A643 6-streifiger Ausbau zwischen AD Mainz (A60) und AK Wiesbaden Schierstein (A 66)	Maßstab 1:500	
gemessen am: 10.02.2015 von: T. Hein, VT Hagenauer Straße über Appellallee bis Auflauf A643, Östlich der A643 erstellt am: 16.03.2015 von: T. Hein, VT Auftraggeber: Hessen Mobil Straßen- und Verkehrsmanagement Wiesbaden Weidenstraße 3a, 65199 Wiesbaden freigegeben am: 16.03.2015 von: T. Hein, VT § 20 Truppführer		Abschnitt 2 Hagenauer Straße über Appellallee bis Auflauf A643, Östlich der A643 Auftraggeber: Hessen Mobil Straßen- und Verkehrsmanagement Wiesbaden Weidenstraße 3a, 65199 Wiesbaden	
Ort: _____ Datum: _____ Unterschrift: _____		Lage: 100 Höhe: Ohne Bezugssystem: _____	
		Bildformat: 1164-70.M Blatt Nr.: 5 (von 5) 420 x 297	

1164-20 Abschnitt 2 Freigabeplan 5 ( 5 )  
 Rahmen für: Plan im Maßstab 1 : 500  
 Parameter von Datei C:\Cremer\DAT\DKBG\_A4.FRM / bearbeitet

