

Firma: _____



Deutsche **Kampfmittelbergung**

Kefersteinstrasse 3, Lüneburg 21335

Vertragsnummer AG

140548129

Auftragsnummer

1164-70

- ☒ Teil - **Protokoll über die Räumung kampfmittelbelasteter Flächen**
☐ Abschluss

Anhänge:

1. Anschrift / Gemarkung der Räumstelle

Kampfmittelberäumung Strecke-A 643

Landkreis

Wiesbaden

Auftraggeber

Hessen Mobil Wiesbaden; Welfenstrasse 3 b - 65189 Wiesbaden

In der Zeit vom 15.06.2016 bis 15.06.2016 wurde die nachstehend genau bezeichnete Räumstelle (Lageplan mit Angaben der Koordinaten der Eckpunkte gemäß Anlage) von Kampfmitteln geräumt. Die Räumung erfolgte nach dem letzten Stand der Technik, bestem Wissen und Können.

Die Kampfmittelfreiheit wird hiermit



bescheinigt



nicht bescheinigt.

Freigegebene Fläche in m²

3.300,00 m²

2. Dem Eigentümer wurden folgende Hinweise gegeben: Es wurde die Fläche im **Abschnitt 4** zwischen dem Damm und einem Radweg mit der Handsonde SBL 10 der Firma Sensys von uns sondiert.

Es wurden Anomalien festgestellt, die sich an der Erdoberfläche befanden. Es handelte sich hierbei um keine munitionsähnlichen Gegenstände.

Die Arbeiten wurden nach neuesten Stand der Technik und nach bestem Gewissen durchgeführt.

Sollten in angrenzenden Bereichen erneut erdeingreifende Arbeiten stattfinden sind die Forderungen der TA - Kampfmittelbergung des Bundeslandes Hessen zu beachten.

3. Suchmethode: Mit der Handsonde SBL 10 der Firma Sensys.

Freigegebene Flächen bis zu einer Tiefe von 2,00 m von GOK siehe angefügtem Plan.

Luftbildauswertung lag



vor



nicht vor

4. Geborgene Kampfmittel

Schlüssel-Nr.	Bezeichnung	Anzahl	
1	Handwaffenmunition	0	Stück
2	Nahkampfmittel	0	Stück
3	Minen	0	Stück
4.1	Sprengmittel	0	Stück
4.2	Zündmittel	0	Stück
5	Granaten bis 5 cm Durchmesser	0	Stück
6	Granaten bis 15 cm Durchmesser	0	Stück
7	Granaten über 15 cm Durchmesser	0	Stück
8	Stabbrandbomben	0	Stück
9	sonstige Brandbomben	0	Stück
10	Sprengbomben bis 5 kg	0	Stück
11	Sprengbomben über 5 kg	0	Stück
12	Raketen	0	Stück
13	Zünder	0	Stück
14	sonstige spreng- und zündkräftige Kampfmittel	0	Stück
15	Waffen	0	Stück

5. Geborgene Kampfmittel (ohne Explosivstoff)

_____ kg

Ort: Wiesbaden

Name: Schulz M.

Name: Kalle (zu Kenten)

15.06.2016 G. Schulz

Datum / Unterschrift / Firmenstempel


- Räumstellenleiter Kampfmittlräumfirma -

15.06.16 K. Kalle

Datum / Unterschrift / Auftraggeber

Leuchte 1 Reihe (III)
Brückenklasse

Erneuerung Äppelallee
Station 0+000

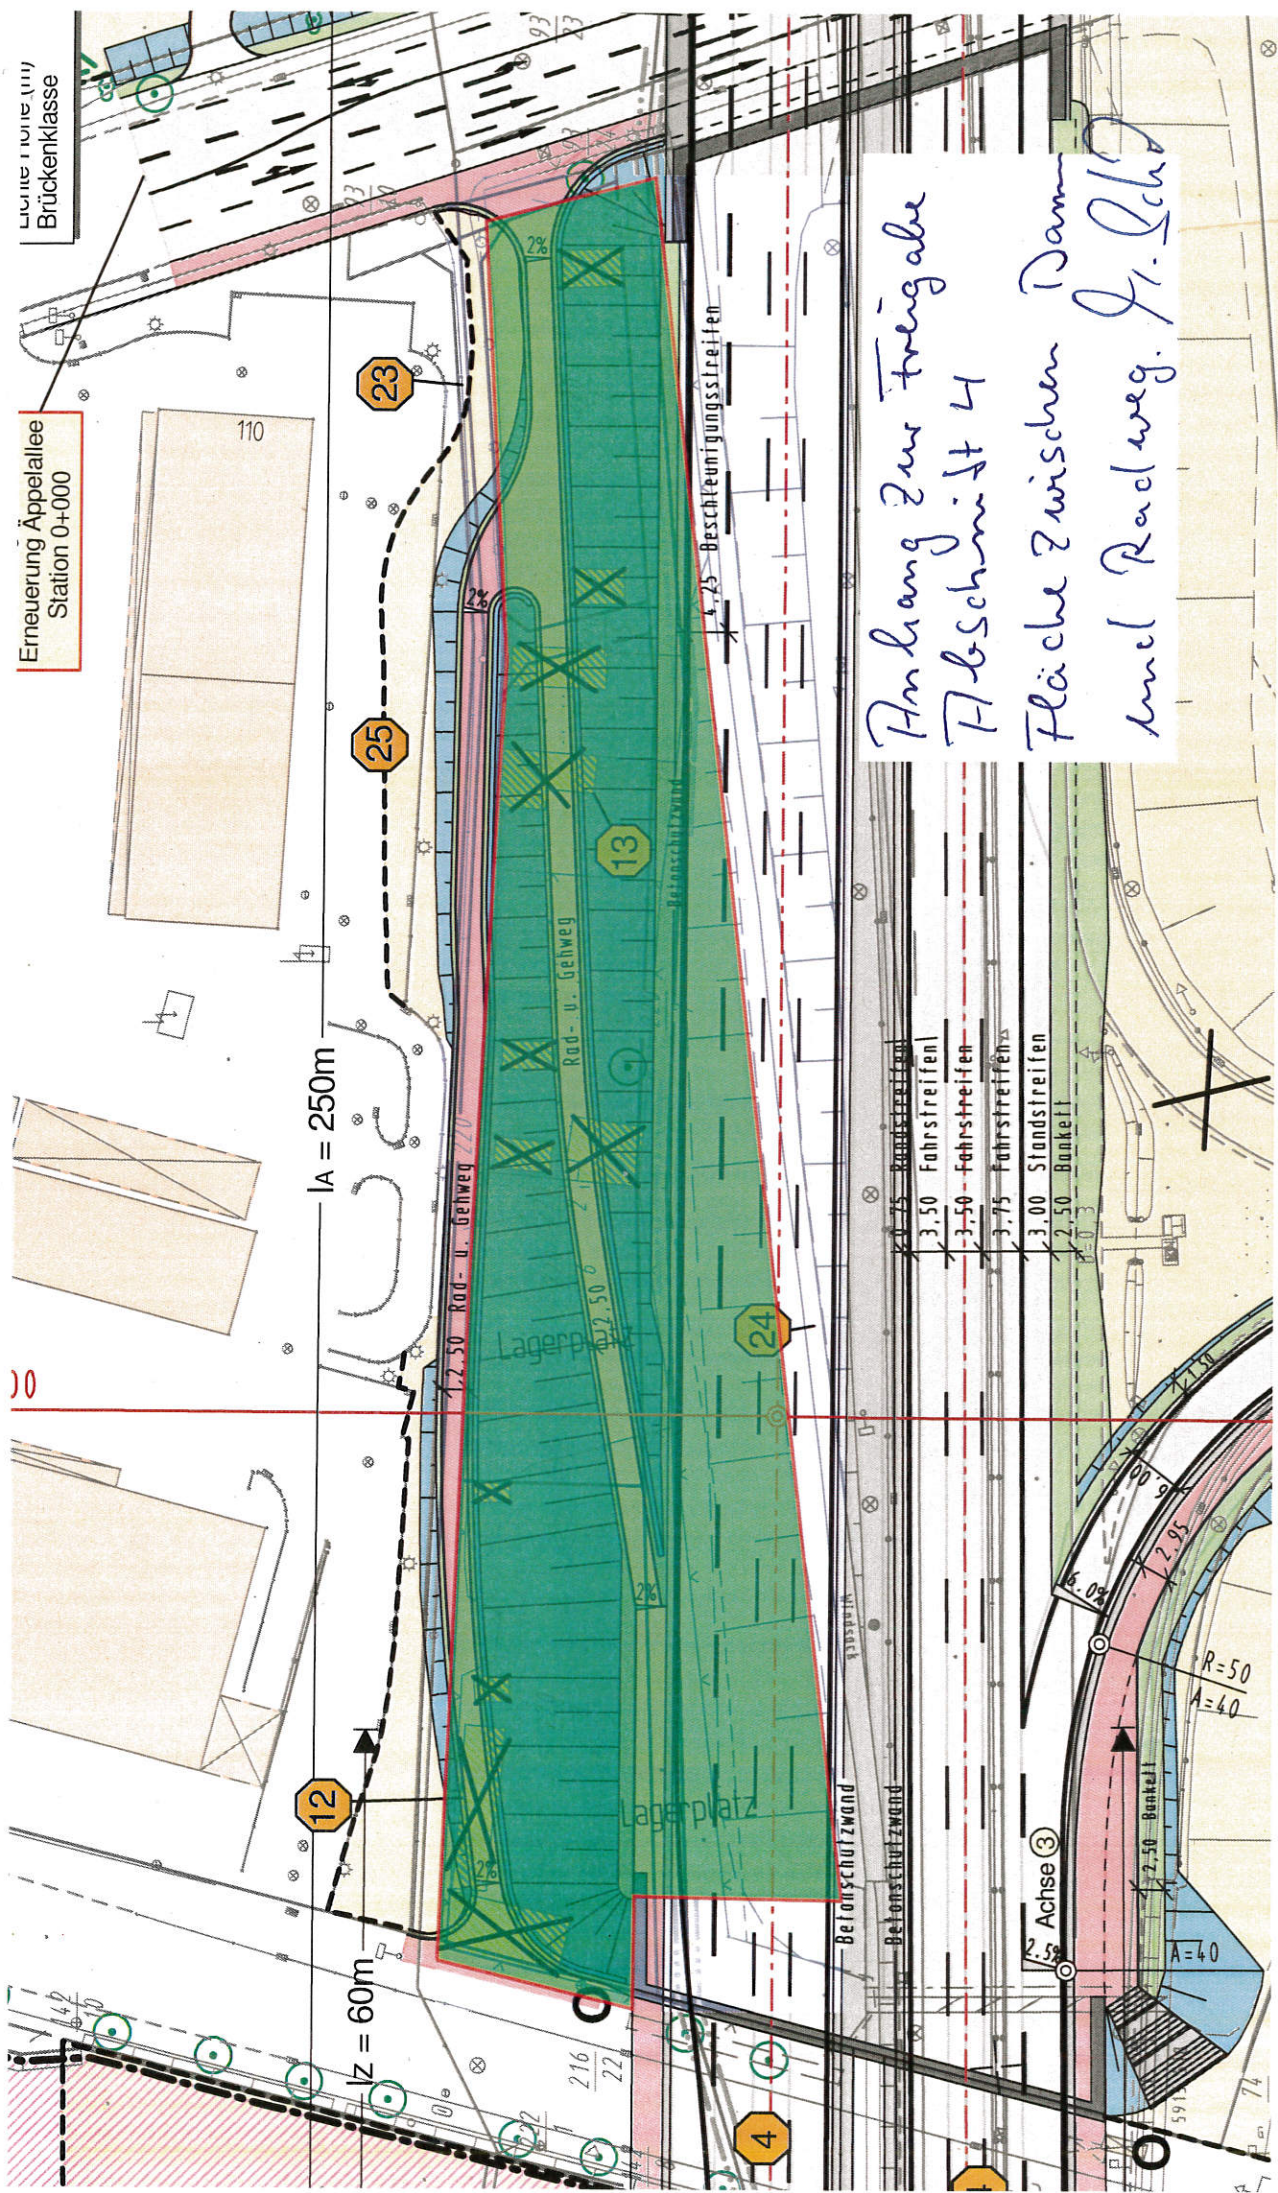

Anhang zur Freigabe
Fläche zwischen
Damm und Radweg. J. Loh