

Firma: _____



Deutsche **Kampfmittelbergung**

Kefersteinstrasse 3, Lüneburg 21335

Vertragsnummer AG

140548129

Auftragsnummer

1164-70

- ☒ Teil - **Protokoll über die Räumung kampfmittelbelasteter Flächen**
☐ Abschluss

Anhänge:

1.	Anschrift / Gemarkung der Räumstelle	
	Kampfmittelberäumung Strecke-A 643	

	Landkreis	Wiesbaden
	Auftraggeber	Hessen Mobil Wiesbaden; Welfenstrasse 3 b - 65189 Wiesbaden

In der Zeit vom 19.08.2015 bis 05.01.2016 wurde die nachstehend genau bezeichnete Räumstelle (Lageplan mit Angaben der Koordinaten der Eckpunkte gemäß Anlage) von Kampfmitteln geräumt.
Die Räumung erfolgte nach dem letzten Stand der Technik, bestem Wissen und Können.

Die Kampfmittelfreiheit wird hiermit ☒ **bescheinigt** ☐ **nicht bescheinigt.**

Freigegebene Fläche in m² 4.554,00 m²

2. Dem Eigentümer wurden folgende Hinweise gegeben: Es wurden die Bohrfelder 1 bis 17 im **Abschnitt 6** im Raster 1,50 m x 1,50 m bis zu einer Tiefe von 8,00 m, 6,00 m und 5,00 m abgebohrt, sondiert und ausgewertet.

Durch die Auswertung wurden keine Anomalien festgestellt.

Die Arbeiten wurden nach neuesten Stand der Technik und nach bestem Gewissen durchgeführt.

Sollten in angrenzenden Bereichen erneut erdeingreifende Arbeiten stattfinden sind die Forderungen der TA - Kampfmittelbergung des Bundeslandes Hessen zu beachten.

3. Suchmethode: Bohrlochsondierung Raster 1,50 m x 1,50 m Bohrtiefen 8,00 m, 6,00 m und 5,00 m

Das Meßsystem Magneto Distlog und die Auswertesoftware Magneto 3.0 kamen zur Anwendung.

Luftbildauswertung lag



vor



nicht vor

4. Geborgene Kampfmittel

Schlüssel-Nr.	Bezeichnung	Anzahl	
1	Handwaffenmunition	0	Stück
2	Nahkampfmittel	0	Stück
3	Minen	0	Stück
4.1	Sprengmittel	0	Stück
4.2	Zündmittel	0	Stück
5	Granaten bis 5 cm Durchmesser	0	Stück
6	Granaten bis 15 cm Durchmesser	0	Stück
7	Granaten über 15 cm Durchmesser	0	Stück
8	Stabbrandbomben	0	Stück
9	sonstige Brandbomben	0	Stück
10	Sprengbomben bis 5 kg	0	Stück
11	Sprengbomben über 5 kg	0	Stück
12	Raketen	0	Stück
13	Zünder	0	Stück
14	sonstige spreng- und zündkräftige Kampfmittel	0	Stück
15	Waffen	0	Stück

5. Geborgene Kampfmittel (ohne Explosivstoff)

_____ kg

Ort: Wiesbaden

Name: Schulz M.

Name: Karlheinz Kersch

25.01.2016 H. Schulz

Datum / Unterschrift / Firmenstempel

- Räumstellenleiter Kampfmittelmüllfirma -

25.01.2016 K. Kersch

Datum / Unterschrift / Auftraggeber

1164-20 Abschnitt 6 Bl1
 Rahmen für: Plan im Maßstab 1 : 500
 Parameter von Datei C:\Cremen\DAT\DKBG_A -RM / bearbeitet



Zeichenerklärung:



Fläche zur weiteren Nutzung nicht freigegeben



Fläche zur weiteren Nutzung freigegeben




dkbg Deutsche Kampfmittelbergung Wietfeldt GmbH


Deutsche Kampfmittelbergung
Wietfeldt GmbH


21335 Lüneburg, Kefersteinstraße 3
 Tel: 04131 / 727 83-0, Fax 04131 / 727 83-27
 E-Mail: info@dkbg.de


1164-70 Freigabeplan	A643 6-streifiger Ausbau zwischen AD Mainz (A60) und AK Wiesbaden Schierstein (A 66)	Maßstab 1:500
gemessen am: 16.09.2015 von: R. Kamphenkel, VT	Abschnitt 6 Hagenauer Straße über Äppelallee bis Auffahrt A643. Östlich der A643	
erstellt: am: 24.09.2015 von: J. Staszak, VT	Auftraggeber: Hessen Mobil	
geprüft: am: 30.09.2015 von: K. Beyer, M.Sc.	Straßen- und Verkehrsmanagement Wiesbaden Welfenstraße 3a, 65189 Wiesbaden	
§ 20 SprengG Ort: _____ Datum: _____ Unterschrift: _____	Bezugssystem Lage: 100 Höhe: --	Bllddatei: Blatt Nr.: 1 (von 3) Blattformat: 210 x 297

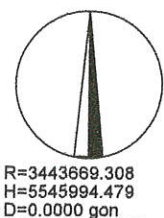


1164-20 Abschnitt 3+4 frei
 Rahmen für: Plan im Maßstab 1 : 500
 Parameter von Datei C:\Cremmer\DAT\DKBG_A -RM / bearbeitet

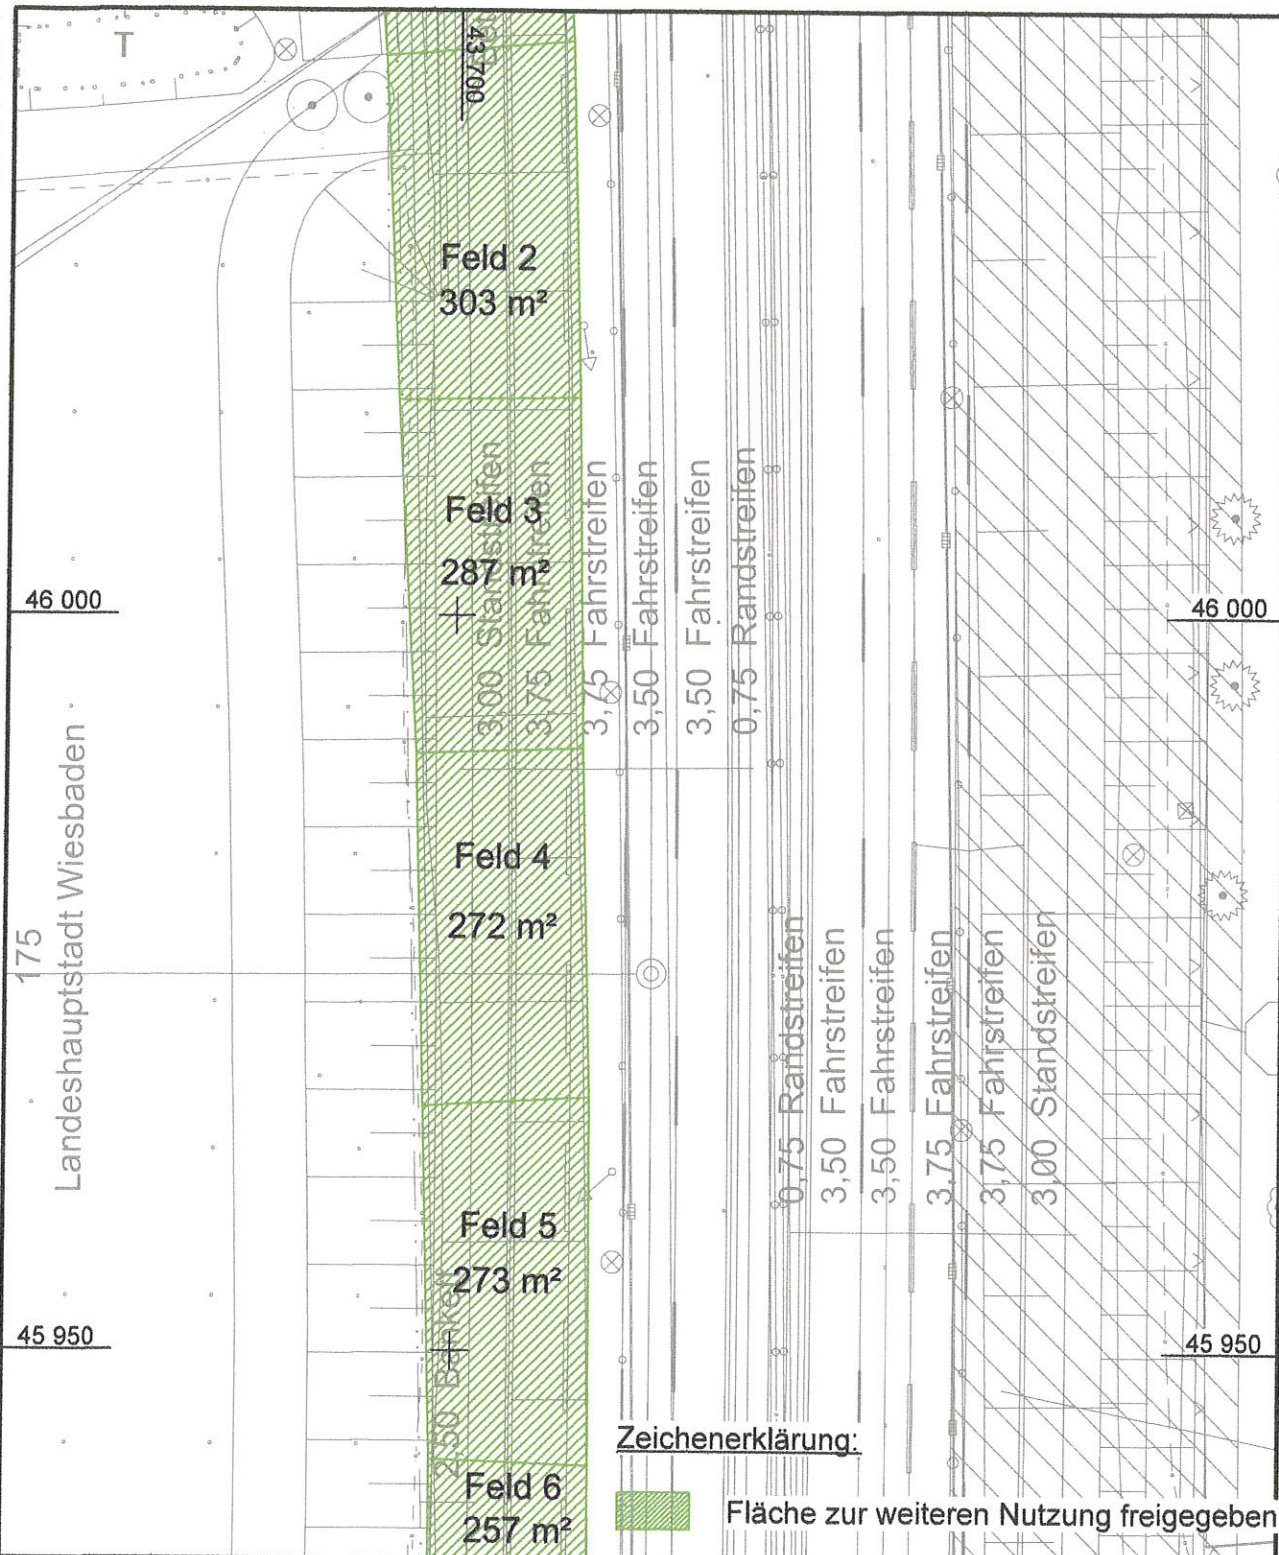


 dkbg Deutsche Kampfmittelbergung Wietfeldt GmbH		21335 Lüneburg, Kefersteinstraße 3 Tel: 04131 / 727 83-0, Fax 04131 / 727 83-27 E-Mail: info@dkbg.de	
Deutsche Kampfmittelbergung Wietfeldt GmbH			
1164-70 Freigabeplan	A643 6-streifiger Ausbau zwischen AD Mainz (A60) und AK Wiesbaden Schierstein (A 66)		Maßstab 1:500
gemessen am: 16.09.2015 von: R. Kamphenkel, VT	Abschnitt 6 Hagenauer Straße über Äppelallee bis Auffahrt A643. Östlich der A643		
erstellt: am: 24.09.2015 von: J. Staszak, VT	Auftraggeber: Hessen Mobil Straßen- und Verkehrsmanagement Wiesbaden Wolfenstraße 3a, 65189 Wiesbaden		
geprüft: am: 30.09.2015 von: K. Beyer, M.Sc.			
§ 20 SprengG	Bezugssystem	Lage: 100 Höhe: --	Bilddatei: Blatt Nr.: 2 (von 3)
Ort: _____ Datum: _____ Unterschrift: _____	210 x 297		

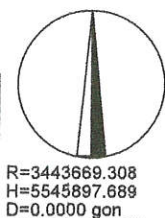

1164-20 Abschnitt 6 B13
 Rahmen für: Plan im Maßstab 1 : 500
 Parameter von Datei C:\Cremer\DAT\DKBG_A -RM / bearbeitet

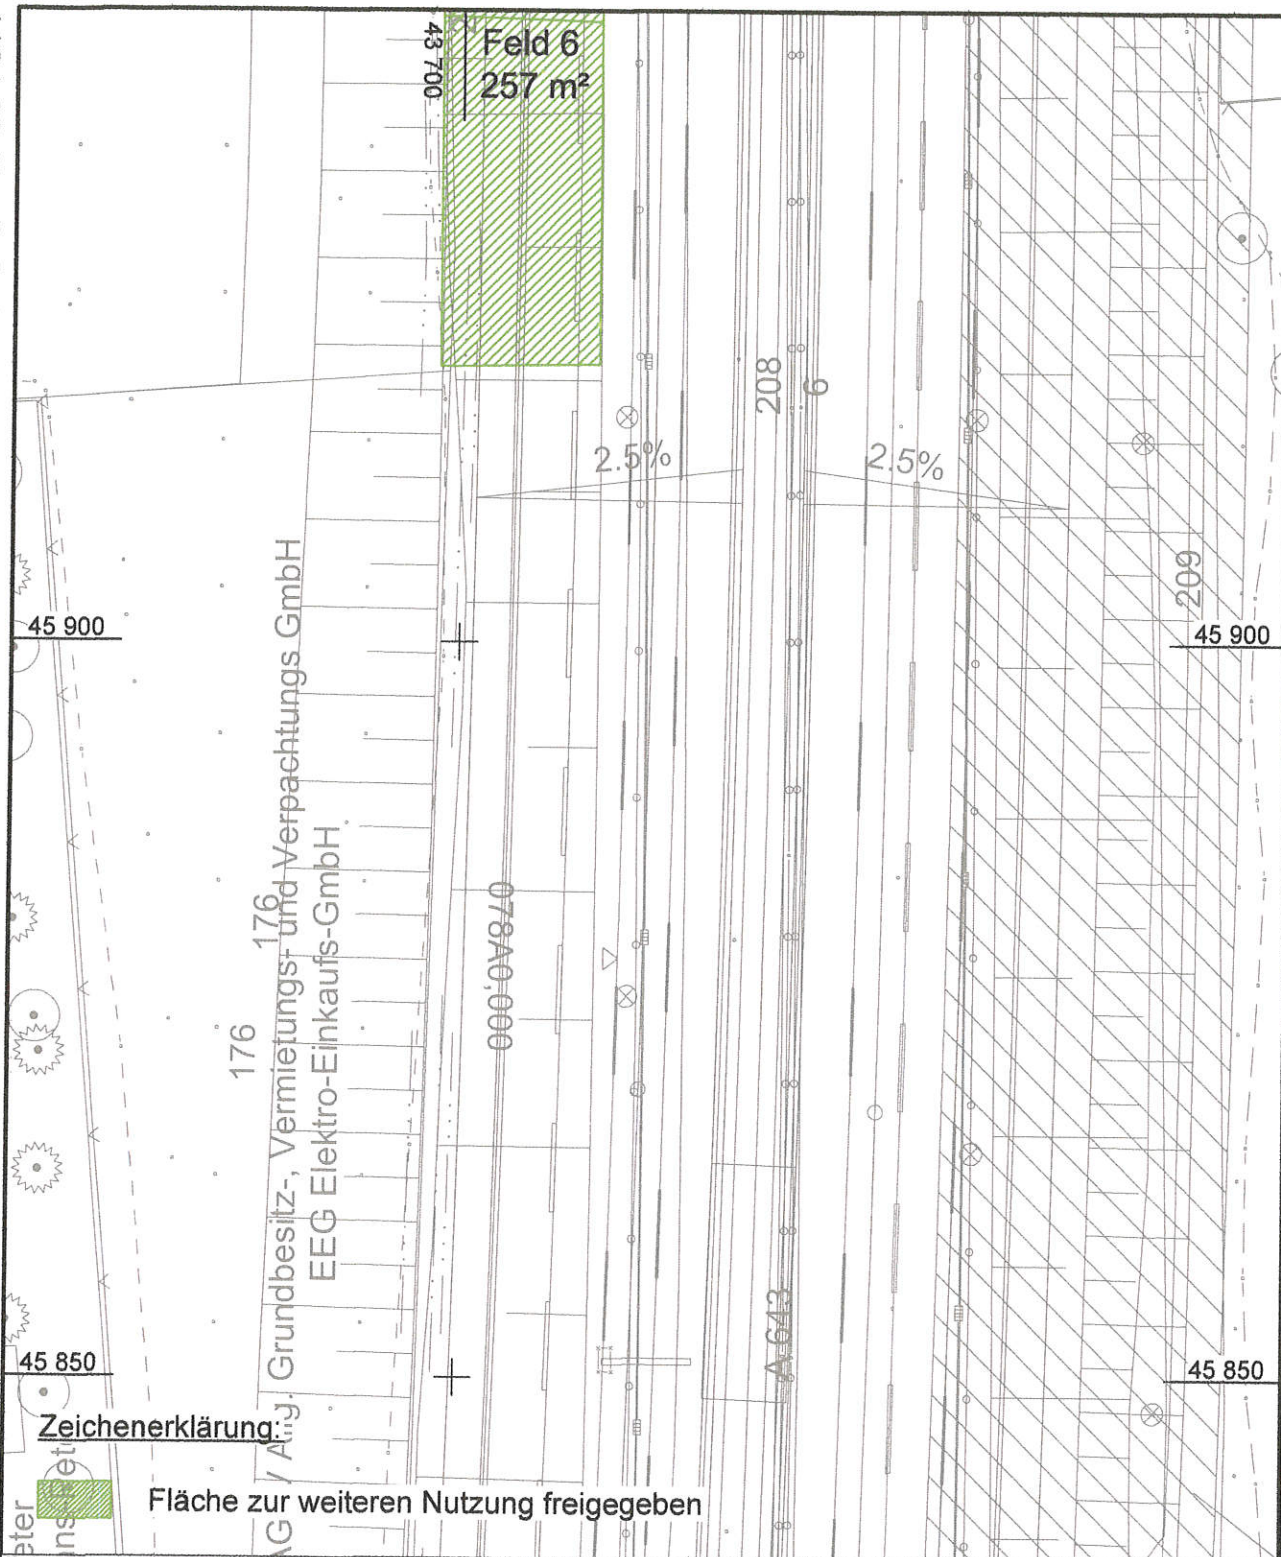

		dkbg Deutsche Kampfmittelbergung Wietfeldt GmbH 21335 Lüneburg, Kefersteinstraße 3 Tel: 04131 / 727 83-0, Fax 04131 / 727 83-27 E-Mail: info@dkbg.de	
Deutsche Kampfmittelbergung Wietfeldt GmbH			
1164-70 Freigabeplan	A643 6-streifiger Ausbau zwischen AD Mainz (A60) und AK Wiesbaden Schierstein (A 66)		Maßstab 1:500
gemessen am: 16.09.2015 von: R. Kamphenkel, VT erstellt: am: 24.09.2015 von: J. Staszak, VT geprüft: am: 30.09.2015 von: K. Beyer, M.Sc.	Abschnitt 6 Hagenauer Straße über Äppelallee bis Auffahrt A643. Östlich der A643 Auftraggeber: Hessen Mobil Straßen- und Verkehrsmanagement Wiesbaden Welfenstraße 3a, 65189 Wiesbaden		
§ 20 SprengG	Ort: _____ Datum: _____ Unterschrift: _____	Bezugssystem Lage: 100 Höhe: _____	Bilddatei: _____ Blattformat: 210 x 297 Blatt Nr.: 3 (von 3)

