

Firma: _____



Deutsche **Kampfmittelbergung**
Kefersteinstrasse 3, Lüneburg 21335

Vertragsnummer AG

140548129

Auftragsnummer

1164-70

- ☒ Teil - **Protokoll über die Räumung kampfmittelbelasteter Flächen**
☐ Abschluss

Anhänge:

1. Anschrift / Gemarkung der Räumstelle

Kampfmittelberäumung Strecke-A 643

Landkreis

Wiesbaden

Auftraggeber

Hessen Mobil Wiesbaden; Welfenstrasse 3 b - 65189 Wiesbaden

In der Zeit vom 27.10.2015 bis 02.11.2015 wurde die nachstehend genau bezeichnete Räumstelle (Lageplan mit Angaben der Koordinaten der Eckpunkte gemäß Anlage) von Kampfmitteln geräumt. Die Räumung erfolgte nach dem letzten Stand der Technik, bestem Wissen und Können.

Die Kampfmittelfreiheit wird hiermit



bescheinigt



nicht bescheinigt.

Freigegebene Fläche in m²

3.921,08 m²

2. Dem Eigentümer wurden folgende Hinweise gegeben: Es wurde die Fläche im Abschnitt 6 Felder 1 bis 11 mit der Handsonde SBL 10 der Firma Sensys und dem passiven 5-Kanal Messsystem der Firma Sensys von uns sondiert und beräumt. Es wurden Anomalien festgestellt und von uns geborgen. Es handelte sich hierbei um keine munitionsähnlichen Gegenstände. Die Arbeiten wurden nach neuesten Stand der Technik und nach bestem Gewissen durchgeführt. Sollten in angrenzenden Bereichen erneut erdeingreifende Arbeiten stattfinden sind die Forderungen der TA - Kampfmittelbergung des Bundeslandes Hessen zu beachten.

3. Suchmethode: Mit der Handsonde SBL 10 der Firma Sensys und dem passiven 5-Kanal Messsystem der Firma Sensys.

Freigegebene Flächen bis zu einer Tiefe von 6,00 m von GOK siehe angefügtem Plan.

Luftbildauswertung lag ☐ vor
☒ nicht vor

4. Geborgene Kampfmittel

Schlüssel-Nr.	Bezeichnung	Anzahl	
1	Handwaffenmunition	0	Stück
2	Nahkampfmittel	0	Stück
3	Minen	0	Stück
4.1	Sprengmittel	0	Stück
4.2	Zündmittel	0	Stück
5	Granaten bis 5 cm Durchmesser	0	Stück
6	Granaten bis 15 cm Durchmesser	0	Stück
7	Granaten über 15 cm Durchmesser	0	Stück
8	Stabbrandbomben	0	Stück
9	sonstige Brandbomben	0	Stück
10	Sprengbomben bis 5 kg	0	Stück
11	Sprengbomben über 5 kg	0	Stück
12	Raketen	0	Stück
13	Zünder	0	Stück
14	sonstige spreng- und zündkräftige Kampfmittel	0	Stück
15	Waffen	0	Stück

5. Geborgene Kampfmittel (ohne Explosivstoff) _____ kg

Ort: Wiesbaden

Name: Schulz M.

Name: Kralle / ex Kentsis/


16.11.2015 

Datum / Unterschrift / Firmenstempel

- Räumstellenleiter Kampfmittelräumfirma -

16.11.2015 

Datum / Unterschrift / Auftraggeber

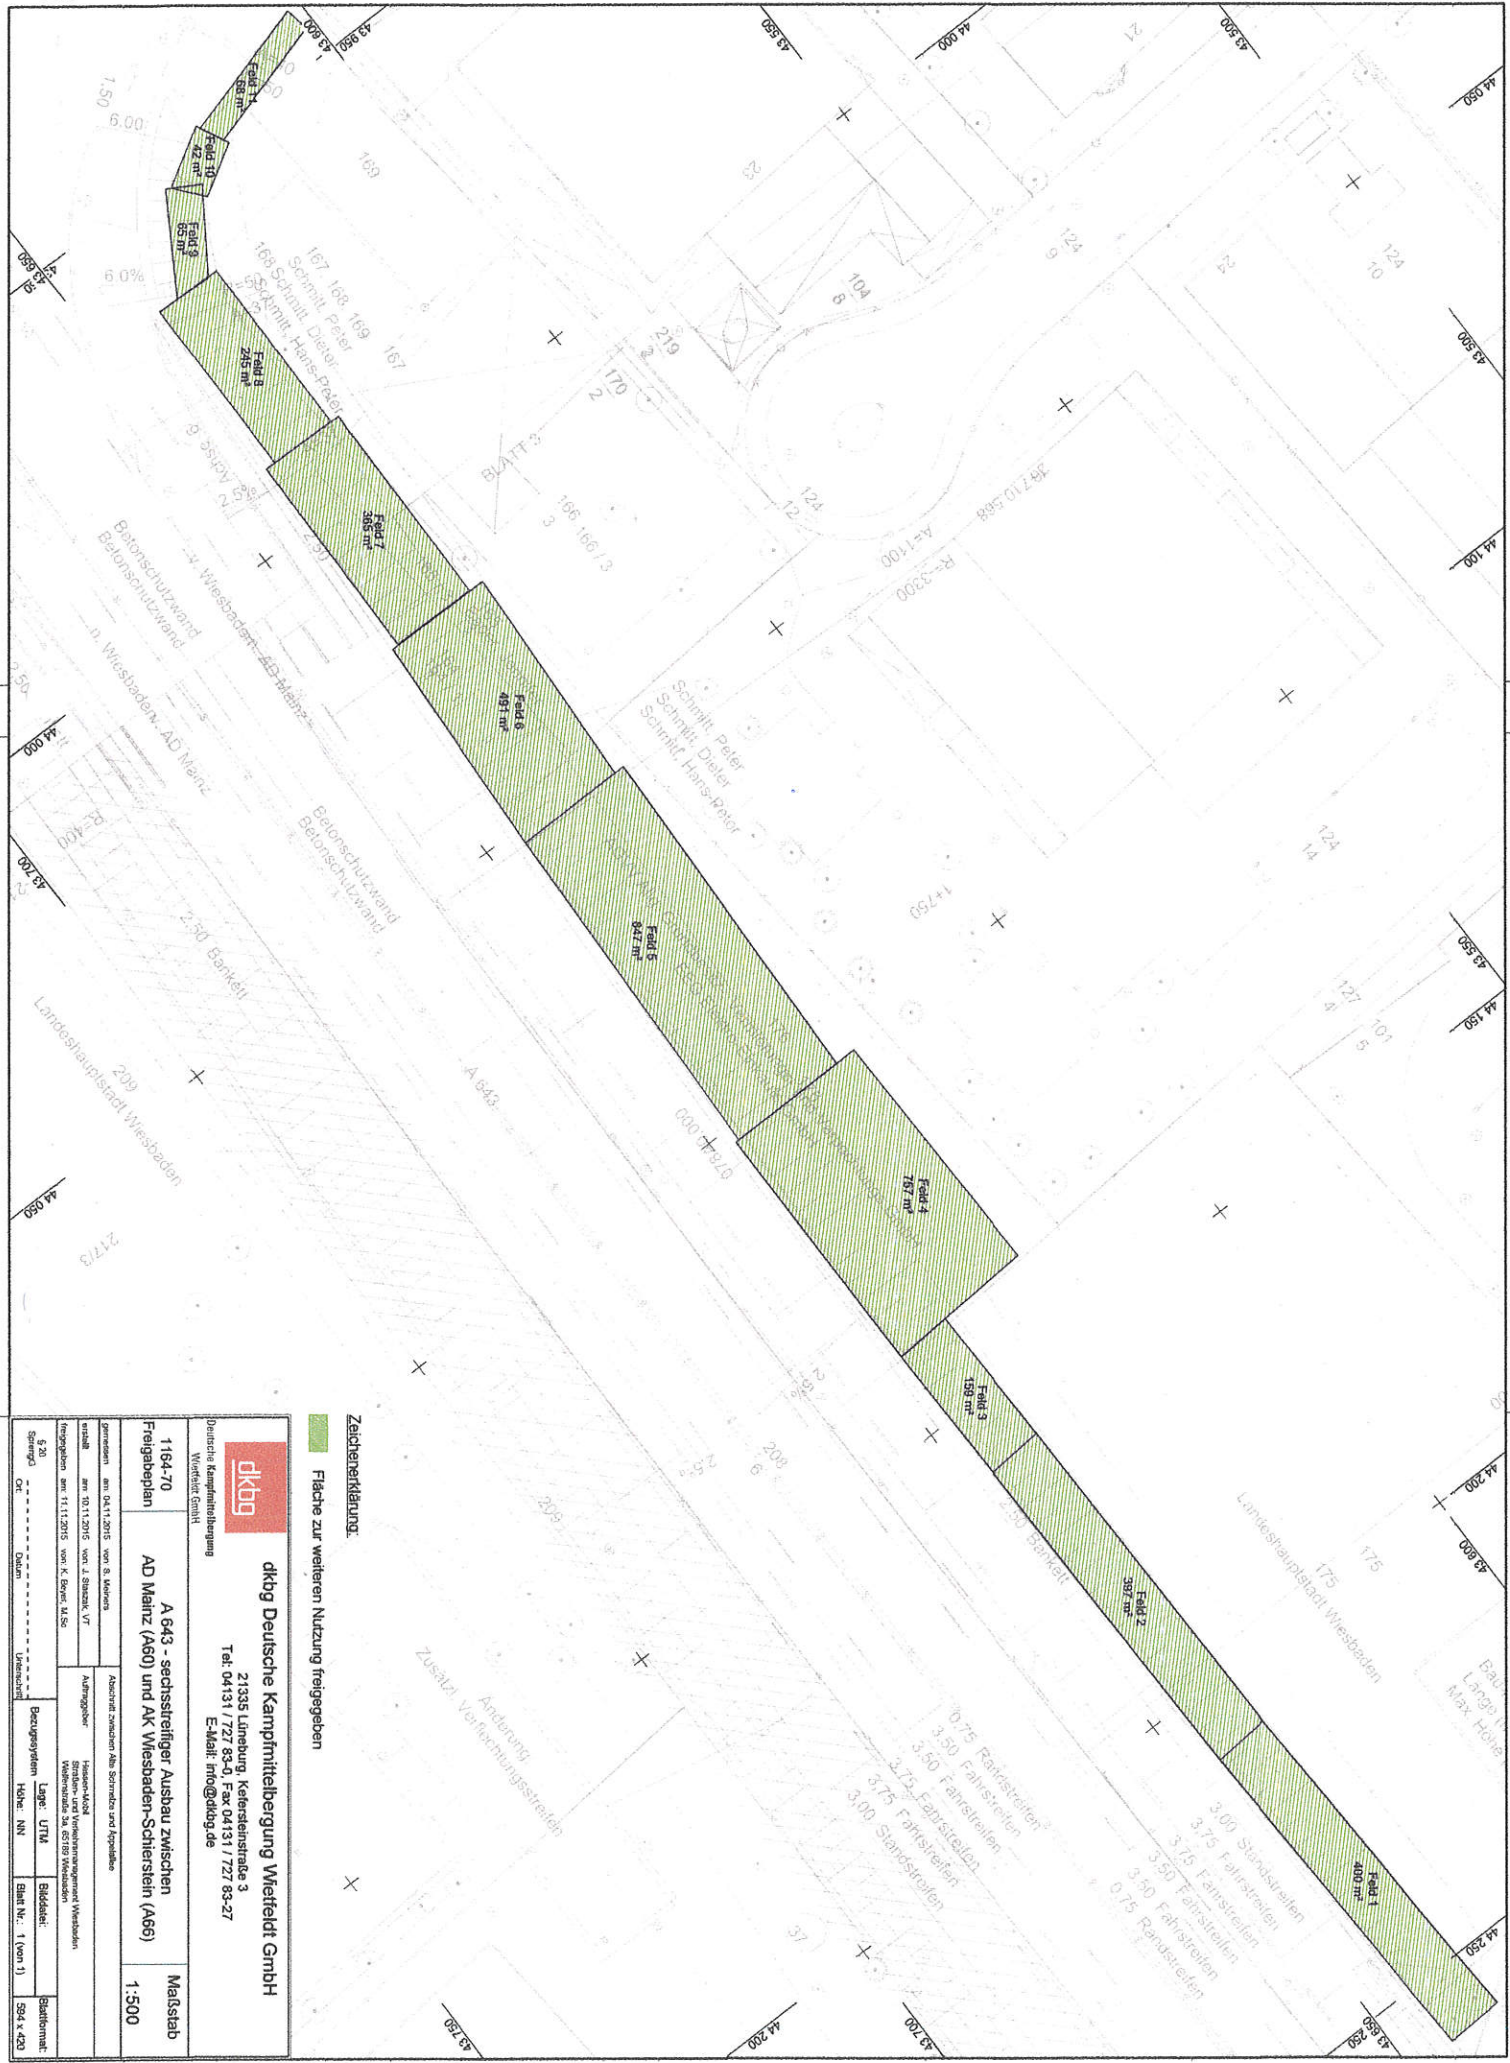

Zeichenerklärung:

Fläche zur weiteren Nutzung freigegeben

1164-70		A 643 - sechsstreifiger Ausbau zwischen			
		Unterschied			